



FASTIGHETSNÄMNDEN Utdrag ur protokoll, fört vid sammanträde
2013-09-24, § 9

Tid Tisdagen den 24 september 2013 kl 17.00 – 17.40
Plats Drätselnämndens sessionssal, Stadshuset
Justerat Tisdagen den 24 september 2013

STOCKHOLMS STAD Kommunstyrelsen Registraturet	
Ink.	2013 -09- 2 6
Dnr:	<u>667-1462/2013</u>
Till:	<u>ZV/III</u>

Jakop Dalunde

Olof Hermansson Wallentin

Närvarande

Beslutande ledamöter:

Jakop Dalunde (MP) tjänstgörande ordförande
Peter Jönsson (M)
Mikael Eskman (M)
Olof Hermansson Wallentin (FP)
Johan Fälldin (C)
Sonja Pagrotsky (S)
Martin Engman (S)
Ewa Larsson (MP)
Sebastian Wiklund (V)

Tjänstgörande ersättare:

André Nilsson (FP) för Madeleine Sjöstedt (FP)
Tom Hedrup (M) för Anna Cederschiöld (M)
Dani Amso (M) för Sonny Österman (M)
Karin Falk (S) för Bengt Sandberg (S)

Ersättare:

Karin Callerud Blomstrand (M)
Emilia Bjuggren (S)
Suleiman Said (S)
Daniel Almgren (MP)
Torkel Tigerschiöld (MP)
Maria Öhman (V)

Tjänstemän

Förvaltningschefen Juan Copovi-Mena, Anna Wahlström, Ann-Sofie Chudi, Carina Jonsson, Christine Oljelund, Maria Stigle, Pontus Werlinder och borgarrådssekreteraren Jonas Uebel. Personalföreträdaren Birgitta Andersson och Reza Etemad närvarade under hela sammanträdet.

§ 9

Ändringar av lokala ordningsföreskrifter för torghandeln i Stockholms kommun

Dnr 1.6-317/2013

Beslut

Fastighetsnämnden beslutar enligt fastighetskontorets förslag:

- 1 Fastighetsnämnden beslutar att för egen del godkänna fastighetskontorets förslag till ändringar i de lokala ordningsföreskrifterna för torghandeln i Stockholms kommun.
- 2 Fastighetsnämnden hemställer att kommunfullmäktige antar fastighetskontorets förslag till ändringar i de lokala ordningsföreskrifterna för torghandeln i Stockholms kommun att gälla från och med det första månadsskiftet efter att kommunfullmäktiges beslut vunnit laga kraft.
- 3 Fastighetsnämnden beslutar att upplåta plats för tillfällig försäljning på Hötorget på söndagar i form av en s.k. "Söndagsmarknad". Beslutet gäller tillsvidare.
- 4 Fastighetsnämnden beslutar att ordinarie torghandel på Hötorget får ske måndag – fredag från kl 7.30 till kl 19.00 samt lördag från kl 7.30 till kl 17.00. Beslutet gäller tillsvidare.
- 5 Fastighetsnämnden antar fastighetskontorets förslag till rutiner för annonsering och handläggning av ansökan om torgplats.
- 6 Fastighetsnämnden upphäver de ordningsföreskrifter som nämnden fastställde den 3 februari 2009.
- 7 Fastighetsnämnden uppdrar till fastighetskontoret att utarbeta riktlinjer och rutiner för handläggning av ärenden avseende torghandel.
- 8 Fastighetsnämnden beslutar att omedelbart justera paragrafen.

Handlingar i ärendet

Fastighetskontorets tjänsteutlåtande från den 12 september 2013.

Nämndens behandling av ärendet

Framlagda förslag till beslut

Nämnden föreslår (se beslutet).

Beslutsgång

Tjänstgörande ordföranden Jakob Dalunde (MP) finner att nämnden beslutar enligt fastighetskontorets förslag.

Vid protokollet
Maria Stigle

Rätt utdraget intygar:

 ä



Lars Mattsson
lars.mattson@stockholm.se
Peter Englund
peter.englund@stockholm.se

Till
Fastighetsnämnden 2013-09-24

Ändringar av lokala ordningsföreskrifter för torghandeln i Stockholms kommun


Förslag till beslut

1. Fastighetsnämnden beslutar att för egen del godkänna fastighetskontorets förslag till ändringar i de lokala ordningsföreskrifterna för torghandeln i Stockholms kommun.
2. Fastighetsnämnden hemställer att kommunfullmäktige antar fastighetskontorets förslag till ändringar i den lokala ordningsföreskrifterna för torghandeln i Stockholms kommun att gälla från och med det första månadsskiftet efter att kommunfullmäktiges beslut vunnit laga kraft.
3. Fastighetsnämnden beslutar att upplåta plats för tillfällig försäljning på Hötorget på söndagar i form av en s.k. "Söndagsmarknad". Beslutet gäller tillsvidare.
4. Fastighetsnämnden beslutar att ordinarie torghandel på Hötorget får ske måndag – fredag från kl 7.30 till kl 19.00 samt lördag från 7.30 till kl 17.00. Beslutet gäller tillsvidare.
5. Fastighetsnämnden antar fastighetskontorets förslag till rutiner för annonsering och handläggning av ansökan om torgplats.
6. Fastighetsnämnden upphäver de ordningsföreskrifter som nämnden fastställde den 3 februari 2009.


Bilagor:

1. Fastighetsnämndens rutiner för handläggning av ansökan om torgplats.
2. Förslag till nya lokala ordningsföreskrifter för torghandeln i Stockholms kommun.
3. Ritningar avseende ändrad salutorgsyta.

7. Fastighetsnämnden uppdrar till fastighetskontoret att utarbeta riktlinjer och rutiner för handläggning av ärenden avseende torghandel.
8. Fastighetsnämnden beslutar att justera ärendet omedelbart.

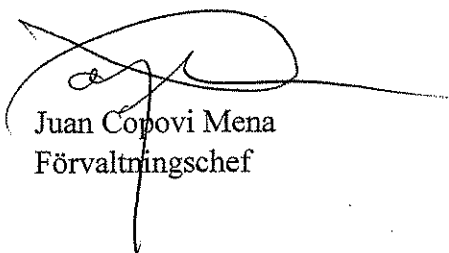

Juan Copovi Mena
Förvaltningschef

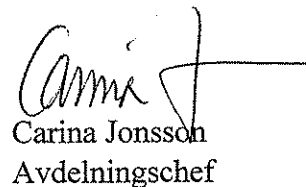

Carina Jonsson
Avdelningschef

Sammanfattning

Fastighetskontoret föreslår att fastighetsnämnden ska hemställa att kommunfullmäktige ändrar de lokala ordningsföreskrifterna för torghandeln i Stockholms kommun på följande sätt. Regler om turordning och regler om ansökningsförfarande införs, rätten till uppsägning förtydligas, sanktionen tillfällig avstängning tas bort, regler om hur återkallelse ska ske införs avseende både brott mot torghandelsstadgan och vid avgiftsförsummelse, tillfällig försäljning på söndagar blir möjligt på alla stadens torg, regel införs om kassaregister samt nuvarande 8 § stryks då lagen är upphävd. Därutöver har kommunfullmäktige att besluta om en ny torgplats i Skarpnäck samt ändringar av två salutorg. Fastighetskontoret föreslår också att fastighetsnämnden för egen del ska besluta om fortsättning av den s.k. Söndagsmarknaden på Hötorget, upphäva tidigare antagna ordningsföreskrifter för torghandeln, ta bort det tidigare införda systemet med varningar, fastställa närmare handläggningsregler för annonsering och ansökan av torgplatser samt uppdrar till fastighetskontoret att utarbeta riktlinjer och rutiner för handläggning av ärenden avseende torghandel.

Därutöver föreslår fastighetskontoret vissa redaktionella ändringar och rättelser.

Bakgrund och syfte

Tillstånd om torgplats på salutorg är ett kommunalt beslut som utgör myndighetsutövning. Ett sådant beslut kan återkallas av kommunen. Detta ställer särskilda krav på att handläggningen är rättssäker.

Det regelverk som styr upplåtelse av torgplatser är dock relativt begränsat. Det finns någon enstaka regel i ordningslagen, en särskild lag om hur de kommunala avgifterna ska bestämmas samt de av kommunfullmäktige beslutade lokala ordningsföreskrifterna för torghandeln i Stockholms kommun - 2011:7 (torghandelsstadgan).

Det regelverk som kommunen har möjlighet att påverka "torghandelsstadgan" är omgärdat av starka begränsningar. Alla regler som kommunen ställer upp ska vara kopplade till ordning och säkerhet. Regler om sortiment, sanktioner med mera är inte tillåtet. Detta gör att kommunerna har svårt att agera när nya situationer dyker upp och vid olika typer av misskötsamhet. Det kan också vara svårt för en handläggare att hitta stöd i de få bestämmelser som finns för att hantera olika typer ärenden.

Denna brist på reglering har även lett till att olika typer av praxis har uppstått utan att dessa går att finna i något skrivet dokument. När praxis ifrågasätts kan kommunens tjänstemän inte hänvisa till någon bestämmelse.

Mot denna bakgrund har fastighetskontoret gått igenom torghandelsstadgan och analyserat det förfarande som upplåtelse av torgplats innefattar. Fastighetskontoret har då noterat att det saknas ett tydligt och korrekt regelverk för ansökan och upplåtelse av plats, vilka rättssubjekt som har rätt att söka och erhålla en torgplats, turordning till plats, krav på sökandes förmåga att erlagga avgift, upplåtelse tid, rätten till uppsägning från tillståndshavaren och hur nämnden ska agera vid överträdelser av torghandelsstadgan.

Fastighetskontoret har, efter att ha konstaterat vissa problem och brister, arbetat fram förslag till ändringar och tillägg i regelverket. De flesta av dessa regler har fastighetskontoret bedömt höra hemma i torghandelsstadgan. Regler av mer handläggningsart föreslår fastighetskontoret att fastighetsnämnden

själv beslutar om. Därutöver har fastighetskontoret gjort vissa redaktionella ändringar av torghandelsstadgan.

Beredning

Ärendet har beretts inom fastighetsavdelningen och administrativa avdelningen. Rättsliga synpunkter avseende beslutanderätt av torghandelsföreskrifter och upplåtelse till juridisk person har inhämtats från juridiska avdelningen vid stadsledningskontoret.

Kontorets förslag

Söndagsmarknaden

Söndagsmarknaden på Hötorget startade som en försöksverksamhet 1994 och har haft en upplåtelseperiod per kalenderår. Fullmäktige har den 5 september 2011 i torghandelsföreskrifterna infört en möjlighet för fastighetsnämnden att inom salutorgsområdet på Hötorget upplåta plats för tillfällig försäljning på söndagar, vilket syftar på den så kallade söndagsmarknaden.

Då söndagsmarknaden på Hötorget är ett uppskattat inslag i stadsmiljön föreslår kontoret att den får fortsätta tills vidare. För att söndagsmarknaden på Hötorget skall kunna fortsätta föreslår kontoret att nämnden beslutar att ordinarie torghandel på Hötorget tills vidare ska vara begränsad till måndag - fredag från kl 7.30 till kl 19.00 samt lördag från 7.30 till kl 17.00.

Kontoret föreslår också nämnden att hemställa hos fullmäktige att i torghandelsstadgan införa möjligheten för nämnden att upplåta plats på alla stadens salutorg för tillfällig försäljning på söndagar.

Upphävande av nämndens tidigare beslut om ordningsföreskrifter

Det är endast kommunfullmäktige som med stöd av 3 kap 8 § ordningslagen har rätt att besluta om regler för torghandeln. Torghandelsföreskrifterna ska antas av kommunfullmäktige och sedan anmälas till länsstyrelsen. Fastighetsnämnden har den 3 februari 2009 fattat ett beslut benämnt "Ordningsföreskrifter rörande torghandeln i Stockholms kommun", vilket inte underställdes fullmäktige för beslut. De flesta bestämmelserna i fastighetsnämndens ordningsföreskrifter är upprep-



ningar av vad som redan gäller enligt torghandelsstadgan. En del bestämmelser är inte längre aktuella eller onödiga. De få kvarvarande bestämmelserna, hanteras genom detta tjänsteutlåtande. Mot denna bakgrund föreslår fastighetskontoret att fastighetsnämnden upphäver dessa ordningsföreskrifter.

Turordningsregler och regler för ansökan

Stockholm stad har idag inga skriftliga regler för hur turordningen till torgplatser ska gå till. Torgförvaltarna saknar därför en uttrycklig reglering för hur de ska hantera en ansökan. Detta gör att det lätt kan uppstå rykten om godtycklighet vid hanteringen. Då ett beslut om torgplats utgör myndighetsutövning är det med hänsyn till torghandlarnas rättsäkerhet viktigt att hanteringen av detta är transparent och tydlig. Denna typ av regler bör beslutas av kommunfullmäktige och införas i de torghandelsstadgan.

Fastighetskontoret föreslår att fastighetsnämnden hemställer hos kommunfullmäktige att handläggningsregler avseende ansökan och tilldelningar av torgplatser införs i 4 § i torghandelsstadgan enligt följande:

”Fastighetsnämnden beslutar om tillstånd för torgplats på salutorg. Ansökan sker årsvis. När en torgplats blir ledig läggs den ut på fastighetskontorets hemsida. Ansökan kan först ske efter detta. Ansökningarna behandlas i turordning efter den tidpunkt de inkommit. Vid förnyad ansökan får tillståndsinnehavare förtur till samma torgplats. I första hand upplåts en torgplats per sökande. Om det saknas intressenter kan befintlig tillståndshavare erhålla ytterligare en till torgplats på samma torg.”

Den föreslagna ordningen med att platser läggs ut på hemsidan är redan i bruk idag. Likaså begränsningen av antal platser. Regeln om förtur gäller sedan länge som praxis, men blir genom detta förslag skriftligen fastställd. Förtur förutsätter givetvis att tillståndsinnehavaren uppfyller alla kriterier för att erhålla tillstånd.

Fastighetskontoret föreslår också att fastighetsnämnden närmare reglerar handläggningsregler för ansökan och annonsering av torgplats. De regler som fastighetsnämnden fastställde den 5 mars 2012 för upplåtelser av plats för tillfällig försäljning på ”Söndagsmarknaden” på Hötorget har fungerat väl och föreslås efter omarbetning även gälla för upplåtelse av torghandelsplatser i övrigt. Förslag till handläggningsregler

finns som bilaga till detta tjänsteutlåtande och föreslås beslutas av fastighetsnämnden.

För att säkerställa att sökanden har ekonomiska resurser och möjlighet att erlägga avgift för torgplatsen gör fastighetskontoret idag en kreditprövning och avslår ansökningar där sökanden exempelvis är på obestånd eller har näringsförbud. Det saknas dock skriftliga regler om denna prövning. Kontoret anser att en sådan prövning vid myndighetsutövning av rätts-säkerhetsskäl bör ha en skriftlig utformning och lämpligen bör framgå av torghandelsstadgan. Fastighetskontoret föreslår därför att fastighetsnämnden hemställer till kommunfullmäktige att införa en ny regel i torghandelsstadgan om krav på sökanden för att erhålla tillstånd till torgplats. Kontoret föreslår följande utformning av regeln i 7 § torghandelsstadgan:

”För att säkerställa att sökande har förmåga att erlägga den årliga avgiften ska fastighetsnämnden avslå ansökningar om:

1. sökanden har skatteskulder eller inte fullgjort sina åliggande avseende socialförsäkringsavgifter,
2. sökanden är föremål för ackord eller tills vidare har inställt sina betalningar eller är underkastad näringsförbud,
3. sökanden genom lagakraftvunnen dom under de senaste fem åren är dömd för ekonomisk brottslighet eller annan relevant brottslighet,
4. sökanden är på obestånd eller föremål för ansökan om konkurs eller de senaste tre åren varit i konkurs eller på obestånd eller
5. sökanden föregående år har fått sitt tillstånd återkallat.

För att kunna bedöma ansökningarna kan fastighetsnämnden dels göra en kreditupplysning, dels begära att en sökande visar att det inte finns någon grund för att avslå en ansökan med stöd av punkterna 1-4.”

Upplåtelse- och uppsägningstid

I 3 § torghandelsstadgan anges att en fast torgplats upplåts ett, två eller tre år i taget. Möjligheten att upplåta plats på två eller tre år infördes genom beslut av kommunfullmäktige den 5 september 2011. Fastighetskontoret motiverade ändringen i sitt tjänsteutlåtande den 15 januari 2010 på följande sätt:

”då planer finns på att investera i nya torgplatsmöbler, elanslutningar m.m. på salutorgen önskar fastighetskontoret en längre avtalstid, dvs. mellan ett till tre år, för att kunna lägga upp lämpliga avskrivningstider för investeringen.”



Som framgått av stycket ovan om turordningsregler föreslår fastighetskontoret nu att det av torghandelsstadgan uttryckligen ska framgå att den tillståndsinnehavare som skött sin upplåtelse under året ges förtur till platsen nästkommande år. Det normala blir således att en tillståndsinnehavare innehar sin torgplats under många år. Endast misskötsel kan göra att en tillståndsinnehavare förlorar sin plats. Genom denna regel får tillståndsinnehavaren en långsiktighet för eventuella investeringar och det saknas behov av långa upplåtelseperioder. Vad gäller elanslutningar till salutorgsplatserna, så bekostas dessa av staden och har ingen relevans för tillståndsinnehavarens upplåtelseperiod.

Fastighetskontoret föreslår därför att paragrafen ändras på så sätt att upplåtelse endast sker för ett år åt gången. Fastighetskontoret föreslår fastighetsnämnden att hemställa hos fullmäktige 5 § torghandelsstadgan ges följande lydelse:

”En torgplats på salutorg upplåts ett år i taget. Varje period löper från och med den 1 januari till och med den 31 december.”

Det förekommer till och från att tillståndsinnehavare önskar avsluta sin plats under pågående tillståndår. Staden saknar skriftlig reglering avseende uppsägning av salutorgsplatser. Fastighetskontoret har undersökt hur uppsägning av plats hanteras av trafikkontoret avseende upplåtelse av offentlig plats med polistillstånd. Trafikkontoret har en rutin som innebär att det går att säga upp sin plats med omedelbar verkan. Avgiftsuttaget upphör direkt.

Kontoret anser att trafikkontorets handläggningsordning är tydlig och enkel att tillämpa. Fastighetskontoret föreslår därför fastighetsnämnden att hemställa hos kommunfullmäktige att det införs en regel om uppsägning av torgplats. Kontoret föreslår att en regel med följande lydelse förs in i 5 § torghandelsstadgan:

”Tillståndsinnehavaren har rätt att med omedelbar verkan säga upp sitt tillstånd. Avgiftsuttaget upphör vid uppsägning.”

Regler vid misskötsamhet

Det är polisen som genom ordningslagen har fått lagstiftarens uppdrag att stå för sanktionerna på offentlig plats. Detta innefattar bl.a. penningböter, förelägganden och viten.



För staden ges i torghandelsstadgan möjlighet för fastighetsnämnden att återkalla tillstånd eller tillfälligt avstänga tillståndsinnehavare som inte följer torghandelsstadgan.

Fastighetskontoret anser att sanktionen tillfällig avstängning inte är någon lämplig åtgärd och att den tas bort ur torghandelsstadgan. Skälen härtill är att det som angetts inledningsvis är polisen som har lagligt stöd för att besluta om sanktioner. Åtgärden avstängning kan också bli oproportionerlig, exempelvis om en tillståndsinnehavare stängs av vid en storhelg som kan inbringa en stor del av årets intäkter. En smärre ordningsförseelse kan då slå hårt mot tillståndsinnehavaren ekonomiskt.

Åtgärden återkallelse bör dock kvarstå och denna har också stöd i förvaltningsrättslig praxis. Exempelvis kan en återkallelse ske om tillståndsinnehavaren upprepade gånger bryter mot torghandelsstadgan eller ej uppfyller de ekonomiska kraven. Denna åtgärd blir då den enda åtgärd som kommunen kan tillgripa om en tillståndsinnehavare missköter sig och bryter mot torghandelsstadgan.

Förfarandet vid återkallelse bör dock direkt framgå av torghandelsstadgan och göras så rättssäkert som möjligt. Fastighetsnämnden beslutade den 3 februari 2009 att utforma egna regler kring förfarandena återkallelse. Vid första förseelsen utfärdas en varning, vid andra förseelsen skedde avstängning och efter en tredje förseelse kunde återkallelse ske. Fastighetskontoret har redan under rubriken "Upphävande av nämndens tidigare beslut om föreskrifter och förslag till reglementsändring" ovan föreslagit fastighetsnämnden att upphäva dessa föreskrifter då denna typ av regler ska beslutas av kommunfullmäktige. Genom upphävandet försvinner åtgärden varning. När nu åtgärden avstängning tas bort finns det skäl att ompröva om "varning" är ett lämpligt begrepp och en lämplig åtgärd som bör finnas i stadens regelverk.

Fastighetskontoret anser att varning är en åtgärd som mer för tankarna till straffrätten och inte har en någon tydlig handlingsdirigerande funktion. Det är inte heller något lämpligt begrepp att använda som påtryckningsmedel och påminnelse när en tillståndsinnehavare dröjer med att betala avgiften.

I ordningslagen och hyreslagen används begreppet "tillsägelse om rättelse" när exempelvis en tillståndsinnehavare inte följer tillståndsvillkoren eller en hyresgäst brutit mot någon av hyreslagens regler. Tillsägelse om rättelse har som begrepp en klart handlingsdirigerande funktion och kan även användas när en tillståndsinnehavare inte erlägger avgiften i rätt tid. Mot denna bakgrund föreslår fastighetskontoret att fastighetsnämnden beslutar att hemställa hos kommunfullmäktige att det i 18 § torghandelsstadgan införs en regel där tillsägelse om rättelse föregår en återkallelse.

"Om tillståndsinnehavaren bryter dessa föreskrifter eller tillståndskraven ska fastighetsnämnden avge en tillsägelse om rättelse. Om rättelse inte sker efter tillsägelsen, ska ytterligare en tillsägelse om rättelse ske. Om rättelse då inte sker ska tillståndet omedelbart återkallas."

Därtill bör fastighetsnämnden säkerställa att tillståndsinnehavarna betalar sina avgifter. Tydliga regler och rutiner för när återkallelse kan ske om en tillståndsinnehavare inte betalar eller slarvar med att betala avgiften saknas idag. Däremot har staden tydliga rutiner för ekonomiska krav och inkassorutiner. Med beaktande av stadens rutiner för ekonomiska krav och inkasso föreslår fastighetskontoret att fastighetsnämnden hemställer till kommunfullmäktige att det i 18 § torghandelsstadgan införs följande regel vid försummelse att betala torg- handelsavgiften:

"Om tillståndsinnehavaren dröjer med att betala avgiften enligt lagen (1957:259) om rätt för kommun att ta ut avgift för vissa upplåtelser av offentlig plats, m. m. kommer kommunen att tre veckor efter förfalldatum avge en tillsägelse om rättelse. Kommunen får återkalla ett tillståndet om tillståndsinnehavaren inte betalar två veckor efter att brev med tillsägelse om rättelse avsänts."

I praktiken kommer den som inte betalat avgiften att sju dagar efter förfalldatum få en påminnelse om att betala. Påminnelsen skickas automatisk enligt stadens ekonomirutiner. Om avgiften är obetald tre veckor efter förfalldagen skickas kravet till inkasso närmast följande onsdag. I samband med att kravet sänts till inkasso föreslår fastighetskontoret att en tillsägelse om rättelse skickas till tillståndsinnehavaren. Tillsägelsen innebär att om tillståndsinnehavaren inte erlagt avgiften i sin helhet inom två veckor från det att fastighetskontoret i

rekommenderat brev avsänt tillsägelsen kommer tillståndet att med omedelbar verkan återkallas.

En tillståndsinnehavare som fått ett tillstånd återkallat ett år kommer att erhålla avslag på ansökan nästkommande år.

Upplåtelse till juridisk person?

Det finns en praxis i staden att endast medge att fysiska personer erhåller tillstånd till torgplats på salutorg och inte juridiska personer. Det har dock på senare tid framförts önskemål från vissa handlare att även juridiska personer ska kunna beviljas tillstånd. Kontoret har utrett frågan och föreslår att det nuvarande systemet kvarstår av följande skäl.

Det nuvarande systemet med att endast erbjuda fysiska personer tillstånd samt att överlåtelse av tillstånd är förbjudet ger staden en god kontroll över de personer som beviljas tillstånd. En tillståndsinnehavare svarar personligen för sin plats och får därigenom ett ansvar som innebär att om denne missköter sig kan detta leda till att han eller hon förlorar sitt tillstånd. Att öppna upp för att juridiska personer kan erhålla tillstånd kan leda till problem.

Enligt torghandelsstadgan är det förbjudet för en tillståndsinnehavare att överlåta sitt tillstånd eller göra en andrahandsupplåtelse. När ett handelsbolag byter ut bolagsmän eller ett aktiebolag överlåter aktier sker det inte någon reell överlåtelse av torgplatsen. Det är samma juridiska person som har tillståndet. Fastighetsnämnden kan därför inte med nuvarande reglering förhindra en "överlåtelse" genom aktieöverlåtelse eller byte av bolagsmän. Personer som inte skulle beviljas tillstånd såsom fysiska personer, på grund av tidigare återkallelse av tillstånd eller näringsförbud kan "gömma" sig i ett bolag genom att exempelvis gå in såsom aktieägare eller styrelseledamot med firmateckningsrätt eller skaffa sig annat ekonomiskt inflytande och därigenom bedriva torghandel. Ett annat problem som kan uppstå är att exempelvis ett bolag skaffar sig flera platser och till slut dominerar ett helt salutorg med sina anställda på alla torgplatser. Fastighetskontoret befärrar också att om bolag erbjuds tillstånd kan detta locka till försäljning av tillstånd genom olika transaktioner.

Mot denna bakgrund anser fastighetskontoret att den nuvarande ordningen med att endast fysiska personer ska erbjudas:



möjlighet till torgplats ska bestå. Det är dock lämpligt att detta framgår av torghandelsstadgan. Fastighetskontoret föreslår därför fastighetsnämnden att hemställa hos kommunfullmäktige att följande regel införs i 7 § torghandelsstadgan:

”Endast fysiska personer kan ansöka om och erhålla tillstånd för torgplats på salutorg.”

Handläggningsregler

Vid all handläggning av ärenden hos kommunala myndigheter måste myndigheten ha klart för sig vilken lagstiftning som är tillämplig. Förvaltningslagen är jämte kommunallagen den grundläggande lagstiftning som relegerar hur ärenden ska handläggas. Det avser bland annat frågor om hur ärenden ska beredas, krav på motivering av beslut och hur ett eventuellt överklagande hanteras.

Som tidigare konstaterats saknas det i stort sett skriftliga rutiner och riktlinjer om handläggning av torgplatsupplåtelser. Detta gäller framförallt hur ärendena ska hanteras rent formellt. Flera av de beslutskategorierna som fastighetskontoret har att hantera avseende torgplats utgör myndighetsutövning. Mot denna bakgrund föreslås att fastighetsnämnden uppdrar till fastighetskontoret att fastställa riktlinjer och rutiner för handläggning av ärenden om upplåtelse av torgplats.

Nya salutorgsplatser förs in i 2 § torghandelsstadgan

Kommunfullmäktige beslutade 2011 att ta bort salutorgsplatserna på Pilotorget och Skarpnäckstorg i Skarpnäck. Stadsdelsförvaltningen i Skarpnäck har nu framfört önskemål att inrätta en ny salutorgsplats i Skarpnäcks allé vid den nya park man anlagt. Fastighetskontoret har tillsammans med exploateringskontoret besiktigt platsen och är positiva till inrättandet av en ny plats. Exploateringskontoret kommer att dra fram elektricitet till platsen. Fastighetskontoret föreslår fastighetsnämnden att hemställa att kommunfullmäktige beslutar att lägga till den föreslagna salutorgsytan i 2 § torghandelsstadgan. Salutorgsytan framgår av bilaga.

På grund av ombyggnad och ny detaljplan vid Hornstull krävs det en förändring av salutorgsytan. Fastighetskontoret har samrått med exploateringskontoret och föreslår fastighets-

nämnden att hemställa till kommunfullmäktige att godkänna att en saluplatsyta inrättas vid Hornsplan. Salutorgsytan framgår av bilaga.

Kommunfullmäktige beslutade 2011 att flytta salutorgsytorna vid Liljeholmstorget. Den tilltänkta platsen kunde inte användas för torghandel då den utrustades med en glaskonstruktion. Fastighetskontoret har samrått med exploateringskontoret och föreslår fastighetsnämnden att hemställa till kommunfullmäktige att salutorgsytan ritas om enligt bilaga.

Innehavarens upplysningsskyldighet

Enligt den nuvarande 8 § i de lokala ordningsföreskrifterna för torghandeln i Stockholms kommun är en innehavare av en torgplats enligt 2 § lagen (SFS 1990:1183) om tillfällig försäljning skyldig att genom en väl synlig skylt eller på något annat lämpligt sätt lämna upplysning om innehavarens namn, postadress och telefonnummer. Lagen om tillfällig försäljning och förordningen (1990:1235) om kommunala föreskrifter om tillfällig försäljning upphörde vid utgången av september 2012. Mot denna bakgrund bör denna paragraf strykas.

Kassaregister

Den som i näringsverksamhet säljer varor eller tjänster mot kontant betalning eller mot betalning med kortkort ska enligt 39 kap 4 § skatteförfarandelagen använda kassaregister. Torg handlarna har varit undantagna från detta enligt 39 kap 5 § skatteförfarandelagen. Den 1 januari 2014 tas undantaget bort och de flesta torghandlare kommer att vara skyldiga att använda kassaregister.

Fastighetskontoret föreslår att fastighetsnämnden hemställer att kommunfullmäktige inför en erinran om kassaregister i 16 § torghandelsstadgan enligt följande:

”Den som bedriver torg- och marknadshandel på salutorg omfattas av regler om kassaregister enligt skatteförfarandelagen (2011:1244).”

Redaktionella ändringar och rättelse av fel

Därutöver föreslår kontoret vissa redaktionella ändringar. Bland annat har en översyn gjorts av paragrafernas ordning och vissa begrepp. Bland annat används begreppen tillståndsinnehavaren, fastighetsnämnden och torgplatsen konsekvent i



stadgan. Begreppet uthyrning har tagits bort och ersatts med upplåtelse.

Sluttiderna för avlastning i 9 § torghandelsstadgan är felaktigt angivna för närvarande. De ska rätteligen vara 18.30 som är sluttid på vardagar och 16.30 som är sluttid på lördagar och helger.

Slut

Lars Mattsson
lars.mattson@stockholm.se
Peter Englund
peter.englund@stockholm.se

Fastighetsnämndens rutiner för handläggning av ansökan om torgplats

Ansökan när en plats blir ledig - nyansökningar

1. När en torgplats blir ledig läggs den ut på hemsidan¹. På hemsidan kommer följande att framgå:
 - Karta över torget med markerade torgplatser
 - Upplåtelseavgift
 - Upplåtelse tid
 - ”Lokala ordningsföreskrifterna för torghandel i Stockholms kommun” (Kfs 2011:7)
2. Ansökan sker genom e-post, besök, sms, brev eller telefon.
3. Samtliga inkomna ansökningar sammanställs av torgförvaltarna, utifrån vilken tidpunkt de inkom till fastighetskontoret.
4. Första sökanden på listan kontaktas via telefon och informeras att en kreditprövning kommer göras och att fastighetskontoret prövar ansökan utifrån de krav på sökande som anges i 7 § torghandelsstadgan.
5. Om ansökan inte uppfyller kraven kommer ansökan att avslås.

¹ <http://foretag.stockholm.se/Lokaler-och-mark/Torgplatser/Lediga-fasta-torgplatser/>

6. Beslut upprättas om upplåtelse och skickas ut till sökanden. Sökanden kallas till ett möte där upplåtelse tillståndet går igenom för att säkra att motparten förstått innebörden. Beslutet undertecknas av beslutsfattaren och signeras därefter av sökande.
7. Nästa sökande på listan kontaktas, se punkt 1.

Årsvis ansökan av de som redan har en plats

1. Tillståndshavare med förtur måste ansöka om torgplats senast den 31 juli året före upplåtelseåret.
 2. Tillståndshavare som inte inkommit i tid med ansökan kommer inte att få förtur till nästa år. Platsen ledigförklaras och handläggs enligt rutinen för lediga platser.
 3. En kreditprövning görs och en prövning sker enligt 7 § torghandelsstadgan.
 4. Om ansökan inte uppfyller kraven kommer den att avslås.
 5. Besked om plats lämnas senaste den 30 oktober året före upplåtelseåret.
-



KOMMUNAL FÖRFATTNINGSSAMLING FÖR STOCKHOLM

Utgiven av KF/KS kansli

2011:7

9. Bilaga 2

Lokala ordningsföreskrifter för torghandeln i Stockholms kommun

Kommunfullmäktiges beslut den 5 september 2011

(Ut-2011:120)

(Ersätter Kfs 2011:7)

Stockholms kommun föreskriver följande med stöd av 1 § förordningen (SFS 1993:1632) med bemyndigande för kommuner och länsstyrelser att meddela lokala föreskrifter enligt ordningslagen (SFS 1993:1617).

Föreskrifternas innehåll och tillämpningsområde

1 §

Utöver vad som föreskrivs i de grundläggande bestämmelserna om allmän ordning och säkerhet på offentlig plats i 3 kap. ordningslagen (SFS 1993:1617) och i kommunens lokala ordningsföreskrifter gäller dessa föreskrifter för torghandel på salutorgen i kommunen. Syftet med föreskrifterna är att upprätthålla den allmänna ordningen.

2 §

Föreskrifterna är tillämpliga på följande offentliga platser som kommunen upplåter till salutorg: 1. Akalla torget vid bussterminalen, 2. Blackebergs centrum, 3. Bredängstorget, 4. Brommaplan, 5. Torget vid Dalens allé, 6. Farsta torg, 7. Fridhemsplan, 8. Fruängsplan, 9. Gullmarsplan, 10. Hornsplan, 11. Husby vid Husby Träff i centrum, 12. Husby vid T-banans södra uppgång, 13. Hässelby torg, 14. Högdalsgången, 15. Högdalsplan, 16. Hökarängsplan, 17. Hötorget, 18. Jungfrugatan 55, 19. Karlaplan/Fältöversten, 20. Kista torg, 21. Kungsholmstorg, 22. Kärrtorpsplan, 23. Lagaplan, 24. Liljeholmstorget, 25. Lumatorget, 26. Mariatorget, 27. Medborgarplatsen, 28. Mälartorget, 29. Norrmalmstorg, 30. Nytorget, 31. Rinkeby torg, 32. Ropstensmotet vid Rop-

stens T-banestation, 33. Ryssgården, 34. Rörstrandsgatan/Birkagatan, 35. Sjövikstorget i Liljeholmen Årstadal, 36. Skarpnäcks Allé, 37. Skärholmstorget, 38. Spelbomskans Torg, 39. Spånga torg, 40. S:t Eriksplan, 41. Stig Trenters Torg vid Farsta strand, 42. Telefonplan, 43. Tenstagången vid Tensta centrum, 44. Tjärhovsplan, 45. Vintertullstorget, 46. Vällingbyplan, 47. Västertorps torg, 48. Årsta torg, 49. Älvsjö stationsplan, 50. Östermalmstorg.

Salutorgens omfattning framgår av bilagorna numrerade 1- 50.

Ansvarig nämnd för torgplatser på salutorg

3 §

Salutorgen upplåtes av fastighetsnämnden för fast torghandel. Därutöver har fastighetsnämnden även möjlighet att inom salutorgsområde upplåta plats för tillfällig försäljning på söndagar. Fastighetsnämnden ansvarar även för tillsynen däröver. Antalet torgplatser inom salutorgsområdet bestäms av fastighetsnämnden.

Ansökan och tilldelning av torgplatser

4 §

Fastighetsnämnden beslutar om tillstånd för torgplats på salutorg.

Ansökan sker årsvis. När en torgplats blir ledig läggs den ut på fastighetskontorets hemsida. Ansökan kan först ske efter detta. Ansökningarna behandlas i turordning efter den tidpunkt de inkommit. Vid förnyad ansökan får tillståndsinnehavare förtur till samma torgplats. I första hand upplåts en torgplats per sökande. Om det saknas intressenter kan befintlig tillståndshavare erhålla ytterligare en till torgplats på samma torg.

Upplåtelse- och uppsägningstid

5 §

En torgplats på salutorg upplåts ett år i taget. Varje period löper från och med den 1 januari till och med den 31 december.

Tillståndsinnehavaren har rätt att med omedelbar verkan säga upp sitt tillstånd. Avgiftsuttag upphör dagen efter uppsägningen.

Avgift**6.**

För användning av salutorg har kommunen rätt enligt lagen (1957:259) om rätt för kommun att ta ut avgift för vissa upplåtelser av offentlig plats, m. m. att ta ut avgift enligt de grunder som har beslutats av kommunfullmäktige.

Krav på sökande**7 §**

Endast fysiska personer kan ansöka om och erhålla tillstånd för torgplats på salutorg.

För att säkerställa att sökande har förmåga att erlägga den årliga avgiften ska fastighetsnämnden avslå ansökningar om:

1. sökanden har skatteskulder eller inte fullgjort sina åliggande avseende socialförsäkringsavgifter,
2. sökanden är föremål för ackord eller tills vidare har inställt sina betalningar eller är underkastad näringsförbud,
3. sökanden genom lagakraftvunnen dom under de senaste fem åren är dömd för ekonomisk brottslighet eller annan relevant brottslighet,
4. sökanden är på obestånd eller föremål för ansökan om konkurs eller de senaste tre åren varit i konkurs eller på obestånd eller
5. sökanden föregående år har fått sitt tillstånd återkallat.

För att kunna bedöma ansökningarna kan fastighetsnämnden dels göra en kreditprövning, dels begära att en sökande visar att det inte finns någon grund för att avslå en ansökan med stöd av punkterna 1-4.

Överlåtelse och andrahandsupplåtelse**8 §**

Tillståndsinnehavarens rätt att använda torgplatsen får inte överlätas på någon annan eller upplätas i andra hand.

Tider för försäljning samt för lastning och avlastning**9 §**

Om fastighetsnämnden inte medgivit undantag eller beslutar annat får torghandel ske på följande tider: Måndag - fredag från kl 7.30 till kl 19.00 samt lördag och söndag/helgdag från kl 7.30 till kl 17.00.

Avlastning av varor, avsedda för försäljning på salutorg, får tidigast ske en timma innan försäljningstidens början och längst t.o.m. kl 09.00. Måndag – fredag mellan kl 09.00 och 18.30 samt lördag och söndag/helgdag mellan kl 09.00 och 16.30 får inte lastning eller avlastning av varor, stånd, vagnar, torgutrustning eller skräp m.m. ske.

Stånd, vagn, varor, torgutrustning och skräp från rörelsen ska genom tillståndsinnehavarens försorg vara bortförda från torget senast 45 minuter efter försäljningstidens slut. På framställning av polismyndigheten eller annan myndighet eller om särskilda skäl föreligger får fastighetsnämnden föreskriva, att torghandeln vid särskilt tillfälle ska sluta tidigare än nyss stadgas eller helt ställas in.

Torgståndens utformning

10 §

På anvisade torgplatser, med eller utan fasta torgståndsjalusier, ska de varor som erbjuds till försäljning saluhållas från öppet stånd, torgvagn, bord eller liknande, som kan godtas av fastighetsnämnden. Fastighetsnämnden ska samråda med trafik- och renhållningsnämnden i fråga om gestaltning på torgen.

Skyltning av varor får ej ske över 1,40 meter över markytan.

Vid användning av gasol krävs att brandskyddsmyndighetens föreskrifter vad gäller användning av gasol följs.

Placering av varor, redskap och fordon

11 § Torghandel får endast ske inom den yta som upplåtits till respektive tillståndsinnehavare.

Fordonstrafik är förbjuden på salutorgen. För vissa torg har dispens meddelats mellan vissa tider och för särskild färdväg. Trafik- och renhållningsnämnden lämnar upplysningar om meddelade dispenser.

Renhållning, avfallshantering och elektricitet

12 §

En tillståndsinnehavare är skyldig att senast 45 minuter efter försäljningstidens slut samla ihop och föra bort avfall och annat skräp från rörelsen.

Tillståndsinnehavaren ska se till att torgplatsen hålls ren och snygg. Upplysningar om hantering av avfall och annat skräp från rörelsen lämnas av miljö- och hälsoskyddsnämnden respektive trafik- och renhållningsnämnden.

På de platser fastighetsnämnden tillhandhåller elektricitet debiteras tillståndsinnehavaren nämndens självkostnad.

Försäljning av livsmedel**13 §**

På salutorgen får endast detaljhandel bedrivas. Som detaljhandel räknas inte försäljning av mat och dryck som bereds på plats.

Vid försäljning av livsmedel på salutorgen gäller i tillämpliga delar bestämmelserna i livsmedelslagen (SFS 2006:804) och livsmedelsförordningen (SFS 2006:813) samt föreskrifter meddelade med stöd av dessa. I förekommande fall ska erforderliga tillstånd inhämtas från miljö- och hälsoskyddsnämnden.

Förbud mot försäljning av vissa varor**14 §**

Knivar, sprängdeg, skjutvapen, pyrotekniska varor samt andra varor som kan befaras medföra avsevärda olägenheter ur ordningssynpunkt, får inte säljas på salutorgen.

Godkända vågar**15 §**

Det ankommer på tillståndsinnehavaren att tillse att våg som används uppfyller de krav vad gäller mätnoggrannhet, kontroll och märkning som ställs enligt SWEDAC:s föreskrifter och allmänna råd.

Kassaregister**16 §**

Den som bedriver torg och marknadshandel på salutorg omfattas av regler om kassaregister enligt skatteförfarandelagen (2011:1244).

Överträdelse av föreskrift**17 §**

Den som uppsåtligen eller av oaktsamhet bryter mot någon av 8 §, 9 §, 10 §, 11 §, 12 § 13 och 14 §§ kan dömas till penningböter enligt 3 kap. 22 § andra stycket ordningslagen.

Vid överträdelse av 8 §, 13 § 2 st och 15 § finns särskilda föreskrifter om sanktioner.

I ordningslagen finns också bestämmelser om förelägganden och förverkande.

18 §

Om tillståndsinnehavaren bryter mot dessa föreskrifter eller tillståndskraven ska fastighetsnämnden avge en tillsägelse om rättelse. Om rättelse inte sker efter tillsägelsen, ska ytterligare en tillsägelse om rättelse ske. Om rättelse då inte sker ska tillståndet omedelbart återkallas.

Om tillståndsinnehavaren dröjer med att betala avgiften enligt lagen (1957:259) om rätt för kommun att ta ut avgift för vissa upplåtelser av offentlig plats, m. m. kommer kommunen att tre veckor efter förfalldatum avge en tillsägelse om rättelse. Kommunen får återkalla tillståndet om tillståndsinnehavaren inte betalar två veckor efter att brev med tillsägelse om rättelse avsänts. En tillståndsinnehavare som fått sitt tillstånd återkallat kommer erhålla avslag på ansökan om tillstånd det efterföljande året efter återkallelsen.

Ordningsföreskrifterna för torghandeln i Stockholms kommun träder i kraft den 1 januari 2014 enligt godkännande av Länsstyrelsen i Stockholm.



KOMMUNAL FÖRFATTNINGSSAMLING FÖR STOCKHOLM

Utgiven av KF/KS kansli

2011:7

Ändringar visas genom följande markeringar:

- Understruken text = Ny text
- Kursiverad text = Flyttat text
- Överstruken text = Struken text

Lokala ordningsföreskrifter för torghandeln i Stockholms kommun

Kommunfullmäktiges beslut den 5-september-2011

(Ut 2011:120)

(Ersätter Kfs 2011:7)

Stockholms kommun föreskriver följande med stöd av 1 § förordningen (SFS 1993:1632) med bemyndigande för kommuner och länsstyrelser att meddela lokala föreskrifter enligt ordningslagen (SFS 1993:1617).

Föreskrifternas innehåll och tillämpningsområde

1 §

Utöver vad som föreskrivs i de grundläggande bestämmelserna om allmän ordning och säkerhet på offentlig plats i 3 kap. ordningslagen (SFS 1993:1617) och i kommunens lokala ordningsföreskrifter gäller dessa föreskrifter för torghandel på salutorgen i kommunen. Syftet med föreskrifterna är att upprätthålla den allmänna ordningen.

2 §

Föreskrifterna är tillämpliga på följande offentliga platser som kommunen upplåter till salutorg: 1. Akalla torget vid bussterminalen, 2. Blackebergs centrum, 3. Bredängstorget, 4. Brommaplan, 5. Torget vid Dalens allé, 6. Farsta torg, 7. Fridhemsplan, 8. Fruängsplan, 9. Gullmarsplan, 10. ~~Hornstull/Långholmsgatan~~, Hornsplan, 11. Husby vid Husby Träff i centrum, 12. Husby vid T-banans södra uppgång, 13. Hässelby torg, 14. Högdalsgången, 15. Högdalsplan, 16. Hökarängsplan, 17. Hötorget, 18. Jungfrugatan 55, 19. Karlaplan/Fältöversten, 20. Kista torg, 21. Kungsholmstorg, 22. Kärrtorpsplan, 23. Lagaplan, 24. Liljeholmstorget, 25. Lumatorget, 26. Mariatorget, 27. Medborgarplatsen, 28. Mälartorget, 29. Norrmalmstorg, 30. Nytorget, 31. Rinkeby torg, 32. Ropstensmotet vid Ropstens T-banestation, 33. Ryssgården, 34. Rörstrandsgatan/Birkagatan, 35. Sjövikstorget i Liljeholmen Årstadal, 36. Skarpnäcks Allé, 37. Skärholmstorget, 38. Spelbomskans Torg, 39. Spånga torg, 40. S:t Eriksplan, 41. Stig Trenters Torg vid Farsta strand, 42. Telefonplan, 43. Tenstagången vid Tensta centrum, 44. Tjärhovsplan, 45. Vintertullstorget, 46. Vällingbyplan, 47. Västertorps torg, 48. Årsta torg, 49. Älvsjö stationsplan, 50. Östermalmstorg.

Salutorgens omfattning framgår av bilagorna numrerade 1- 50.

Ansvarig nämnd för torgplatser på salutorg**3 §**

Salutorgen upplåtes av fastighetsnämnden för fast torghandel. På Hötorget Därutöver har fastighetsnämnden även möjlighet att inom salutorgsområdet upplåta plats för tillfällig försäljning på söndagar. ~~Upplåtelse av torgplats på salutorg och tillsynen däröver ansvarar fastighetsnämnden för. Fastighetsnämnden ansvarar även för tillsynen däröver.~~ Antalet torgplatser inom salutorgsområdet bestäms av fastighetsnämnden.

Fördelning Ansökan och tilldelning av torgplatser**4 §**

Fastighetsnämnden beslutar om anvisar tillstånd för torgplats på salutorg.

Ansökan sker årsvis. När en torgplats blir ledig läggs den ut på fastighetskontorets hemsida. Ansökan kan först ske efter detta. Ansökningarna behandlas i turordning efter den tidpunkt de inkommit. Vid förnyad ansökan får tillståndsinnehavare förtur till samma torgplats. I första hand upplåts en torgplats per sökande. Om det saknas intressenter kan befintlig tillståndshavare erhålla ytterligare en till torgplats på samma torg.

Upplåtelse och uppsägningstid

5 §

En fast torgplats på salutorg upplåts ett, två eller tre år i taget. Varje period löper från och med den 1 januari till och med den 31 december.

Tillståndsinnehavaren har rätt att med omedelbar verkan säga upp sitt tillstånd. Avgiftsuttag upphör dagen efter uppsägningen.

Avgift

6.

För användning av salutorg har kommunen rätt enligt lagen (1957:259) om rätt för kommun att ta ut avgift för vissa upplåtelser av offentlig plats, m. m. att ta ut avgift enligt de grunder som har beslutats av kommunfullmäktige.

Krav på sökande

7 §

Endast fysiska personer kan ansöka om och erhålla tillstånd för torgplats på salutorg.

För att säkerställa att sökande har förmåga att erlägga den årliga avgiften ska fastighetsnämnden avslå ansökningar om:

1. sökanden har skatteskulder eller inte fullgjort sina åliggande avseende socialförsäkringsavgifter,
2. sökanden är föremål för ackord eller tills vidare har inställt sina betalningar eller är underkastad näringsförbud,
3. sökanden genom lagakraftvunnen dom under de senaste fem åren är dömd för ekonomisk brottslighet eller annan relevant brottslighet,
4. sökanden är på obestånd eller föremål för ansökan om konkurs eller de senaste tre åren varit i konkurs eller på obestånd eller
5. sökanden föregående år har fått sitt tillstånd återkallat.

För att kunna bedöma ansökningarna kan fastighetsnämnden dels göra en kreditprövning, dels begära att en sökande visar att det inte finns någon grund för att avslå en ansökan med stöd av punkterna 1-4.

Överlåtelse och andrahandsupplåtelse

8 §

Tillståndsinnehavarens Torghandlarens rätt att använda torgplatsen får inte överlåtas på någon annan eller ~~uthyras~~ upplåtas i andra hand.

Tider för försäljning samt för lastning och avlastning

9 §

Om fastighetsnämnden inte medgivit undantag eller beslutar annat får torghandel ske på följande tider: Måndag - fredag från kl 7.30 till kl 19.00 samt lördag och söndag/helgdag från kl 7.30 till kl 17.00.

Avlastning av varor, avsedda för försäljning på salutorg, får tidigast ske en timma innan försäljningstidens början och längst t.o.m. kl 09.00. Måndag - fredag mellan kl 09.00 och 18.30 samt lördag och söndag/helgdag mellan kl 09.00 och 16.30 får inte lastning eller avlastning av varor, stånd, vagnar, torgutrustning eller skräp m.m. ske.

Stånd, vagn, varor, torgutrustning och skräp från rörelsen ska genom tillståndsinnehavarens torghandlarens försorg vara bortförda från torget senast 45 minuter efter försäljningstidens slut. På framställning av polismyndigheten eller annan myndighet eller om särskilda skäl föreligger får fastighetsnämnden föreskriva, att torghandeln vid särskilt tillfälle ska sluta tidigare än nyss stadgas eller helt ställas in.

Innehavarens upplysningskyldighet

8 §

En innehavare av en torgplats är enligt 2 § lagen (SFS 1990:1183) om tillfällig försäljning skyldig att genom en väl synlig skylt eller på något annat lämpligt sätt lämna upplysning om innehavarens namn, postadress och telefonnummer.

Torgståndens utformning

10 §

På anvisade torgplatser, med eller utan fasta torgståndsjalusier, ska de varor som erbjuds till försäljning saluhållas från öppet stånd, torgvagn, bord eller liknande, som kan godtas av fastighetsnämnden. Fastighetsnämnden ska samråda med trafik- och renhållningsnämnden i fråga om gestaltning på torgen.

Skyltning av varor får ej ske över 1,40 meter över markytan.

Vid användning av gasol krävs att brandskyddsmyndighetens föreskrifter vad gäller användning av gasol följs.

Placering av varor, redskap och fordon

11 §

Saluhållandet Torghandel får endast ske inom den yta som upplåtits till respektive tillståndsinnehavare torghandlare.

Fordonstrafik är förbjuden på salutorgen. För vissa torg har dispens meddelats mellan vissa tider och för särskild färdväg. Trafik- och renhållningsnämnden lämnar upplysningar om meddelade dispenser.

Renhållning, avfallshantering och elektricitet

12 §

En tillståndsinnehavare ~~En innehavare av en torgplats~~ är skyldig att senast 45 minuter efter försäljningstidens slut samla ihop och föra bort avfall och annat skräp från rörelsen.

~~Tillståndsinnehavaren~~ ~~Innehavaren~~ ska se till att torgplatsen hålls ren och snygg. Upplysningar om hantering av avfall och annat skräp från rörelsen lämnas av miljö- och hälsoskyddsnämnden respektive trafik- och renhållningsnämnden.

På de torgplatser fastighetsnämnden tillhandhåller elektricitet debiteras tillståndsinnehavaren nämndens självkostnad.

Försäljning av livsmedel

13 §

På salutorgen får endast detaljhandel bedrivas. Som detaljhandel räknas inte försäljning av mat och dryck som bereds på plats.

Vid försäljning av livsmedel på salutorgen gäller i tillämpliga delar bestämmelserna i livsmedelslagen (SFS 2006:804) och livsmedelsförordningen (SFS 2006:813) samt föreskrifter meddelade med stöd av dessa. I förekommande fall ska erforderliga tillstånd inhämtas från miljö- och hälsoskyddsnämnden.

Förbud mot försäljning av vissa varor

14 §

Knivar, sprängdeg, skjutvapen, pyrotekniska varor samt andra varor som kan befaras medföra avsevärda olägenheter ur ordningssynpunkt, får inte säljas på salutorgen.

Godkända vågar

15 §

Det ankommer på tillståndsinnehavaren torghandlaren att tillse att våg som används uppfyller de krav vad gäller mätnoggrannhet, kontroll och märkning som ställs enligt SWEDAC:s föreskrifter och allmänna råd.

Kassaregister

16 §

Den som bedriver torg och marknadshandel på salutorg omfattas av regler om kassaregister enligt skatteförfarandelagen (2011:1244).

Överträdelse av föreskrift

17 §

Den som uppsåtligen eller av oaktsamhet bryter mot någon av 8 §, 9 §, 10 §, 11 §, 12 § 13 och 14 §§ kan dömas till penningböter enligt 3 kap. 22 § andra stycket ordningslagen.

Vid överträdelse av 8 §, 13 § 2 st och 15 § finns särskilda föreskrifter om sanktioner.

I ordningslagen finns också bestämmelser om förelägganden och förverkande.


18 §


Om tillståndsinnehavaren bryter mot dessa föreskrifter eller tillståndskraven ska fastighetsnämnden avge en tillsägelse om rättelse. Om rättelse inte sker efter tillsägelsen, ska ytterligare en tillsägelse om rättelse ske. Om rättelse då inte sker ska tillståndet omedelbart återkallas.

Om tillståndsinnehavaren dröjer med att betala avgiften enligt lagen (1957:259) om rätt för kommun att ta ut avgift för vissa upplåtelser av offentlig plats, m. m. kommer kommunen att tre veckor efter förfallodatum avge en tillsägelse om rättelse. Kommunen får återkalla tillståndet om tillståndsinnehavaren inte betalar två veckor efter att brev med tillsägelse om rättelse avsänts. En tillståndsinnehavare som fått sitt tillstånd återkallat kommer erhålla avslag på ansökan om tillstånd det efterföljande året efter återkallelsen.

Ordningsföreskrifterna för torghandeln i Stockholms kommun träder i kraft den 1 januari 2014 enligt godkännande av Länsstyrelsen i Stockholm.

9. Bilaga 3

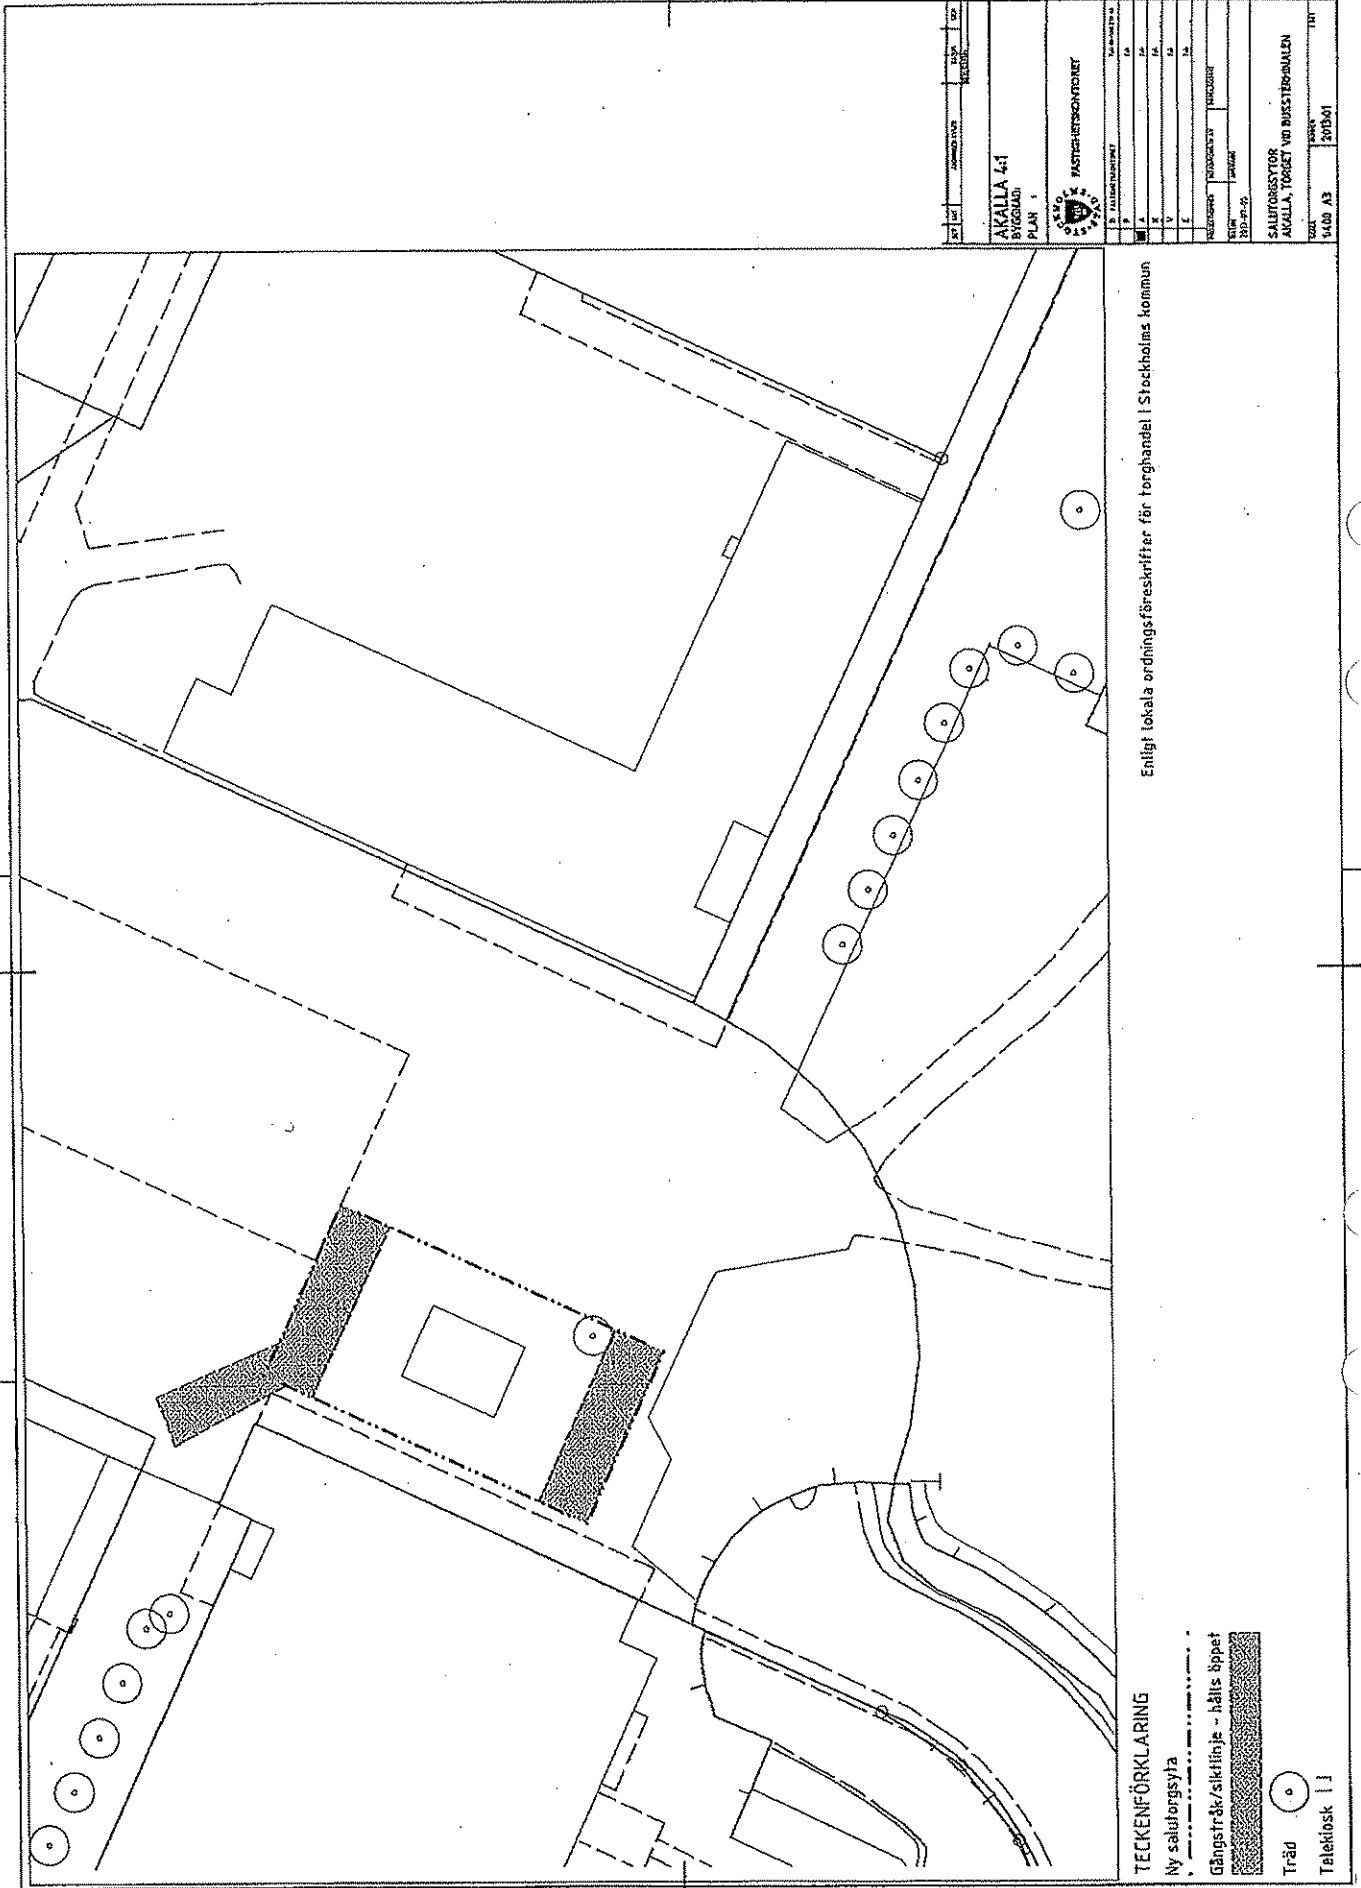

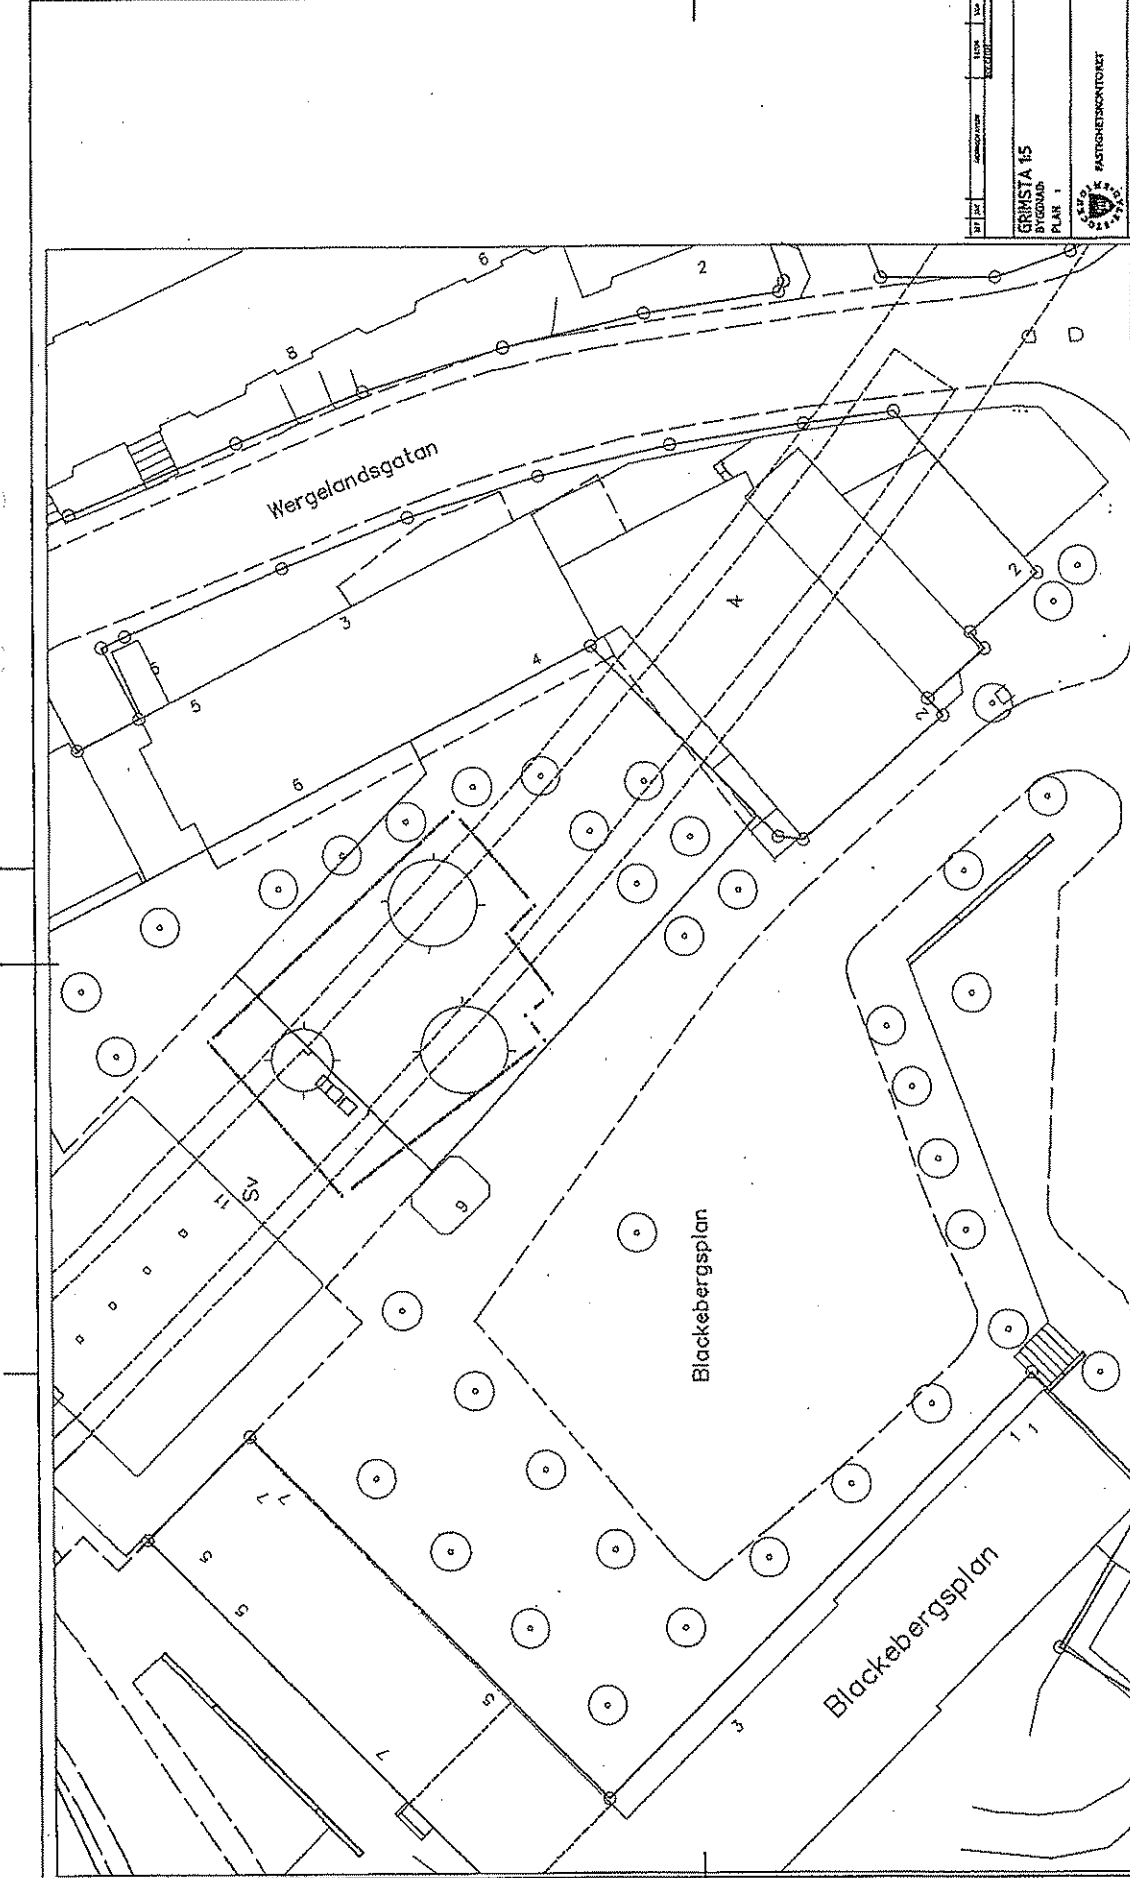


SR 1	SR 2	------	------	------	------	------	------	------	------	------	-------	-------	
GRIMSTA 15
 MARK
 1400 A3
 2013-02

Enligt lokala ordningsföreskrifter för torghandel i Stockholms kommun

TECKENFÖRKLARING

- Ny saluföringsyta
- Gångstråk/siktlinje - hålls öppet
- Träd
- Telebåsk LJ

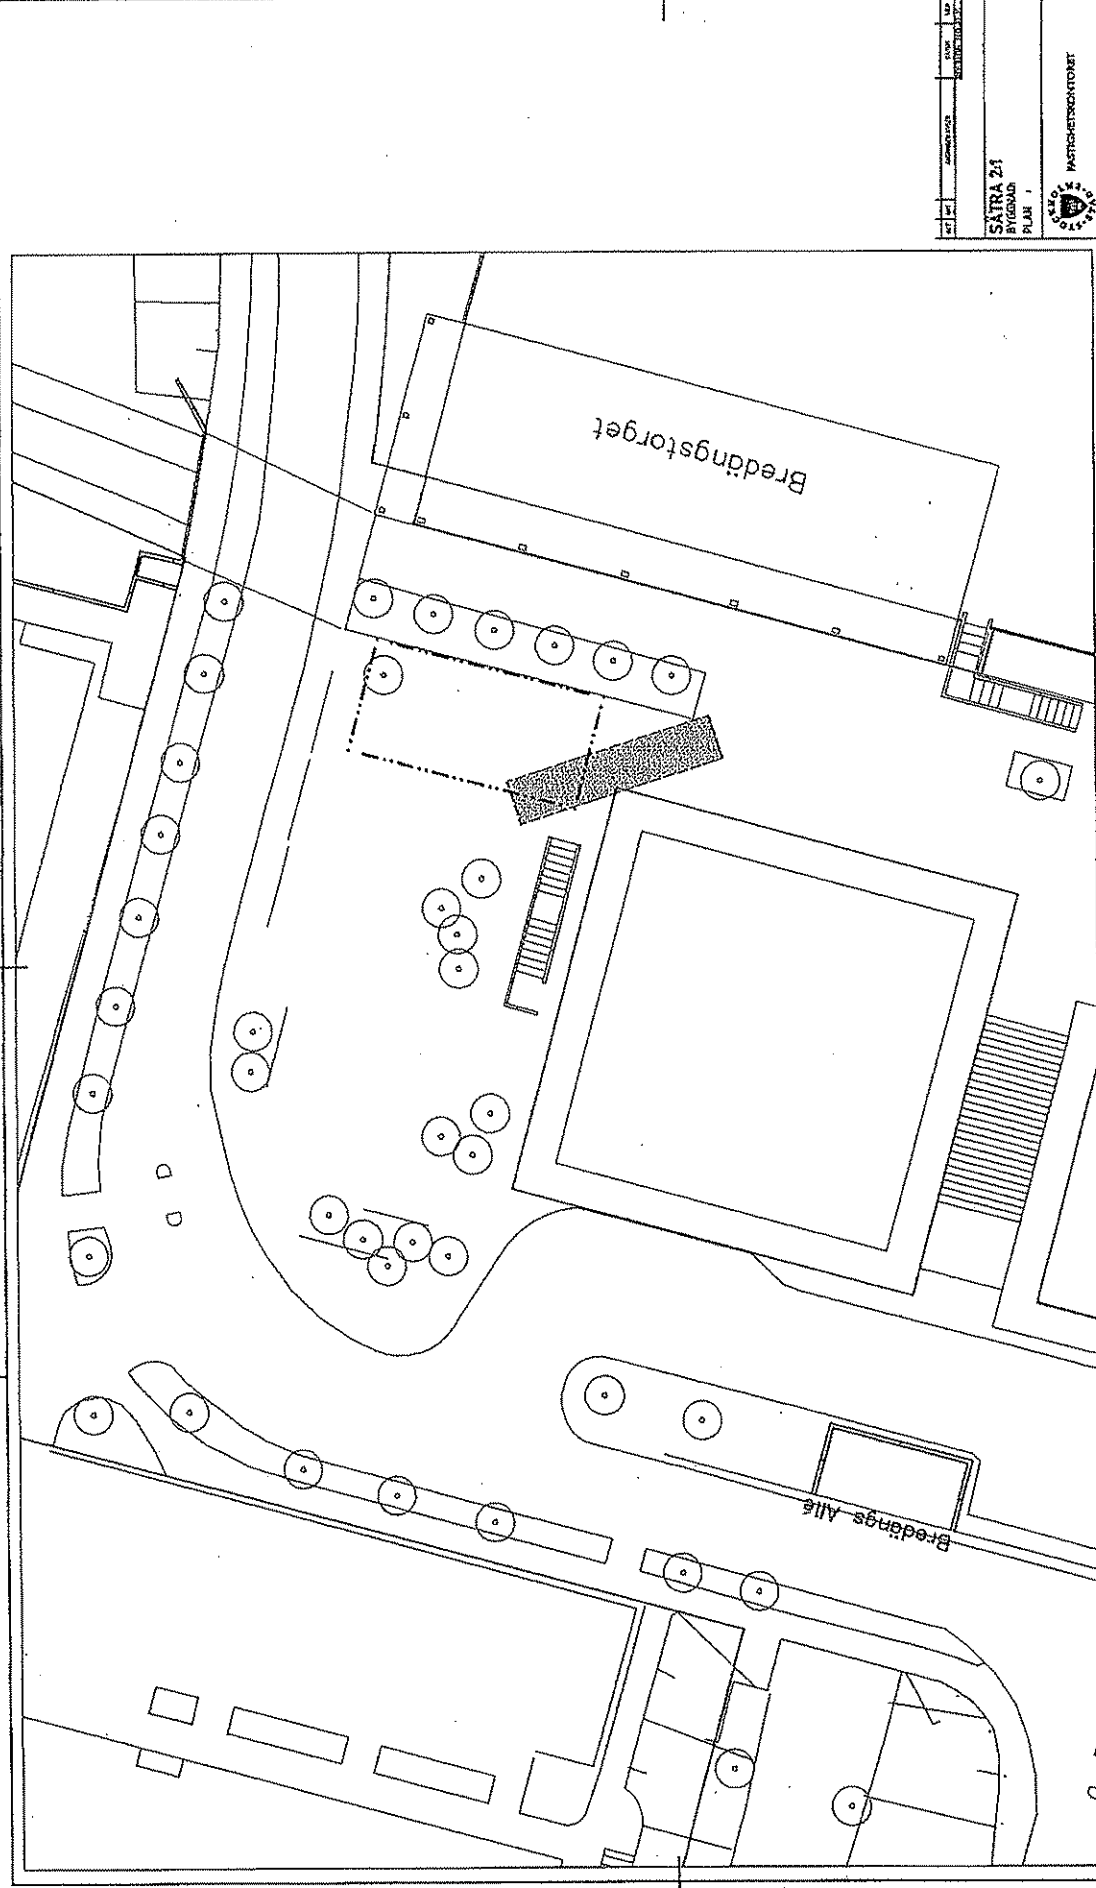

TECKENFÖRKLARING

- Ny saluföringsyta
- Gångstråk/siktlinje - hålls öppet
- Träd

Enligt lokala ordningsföreskrifter för torghandel i Stockholms kommun

SÄTRA 21 BREDÄNGS PLAN 1		MÄSTAREKONTORET	





Enligt lokala ordningsföreskrifter för torghandel i Stockholms kommun

TECKENFÖRKLARING

- Ny salutorgsyta
- Gångstråk/siktlinje - hållis öppet
- Träd
- Telebusk

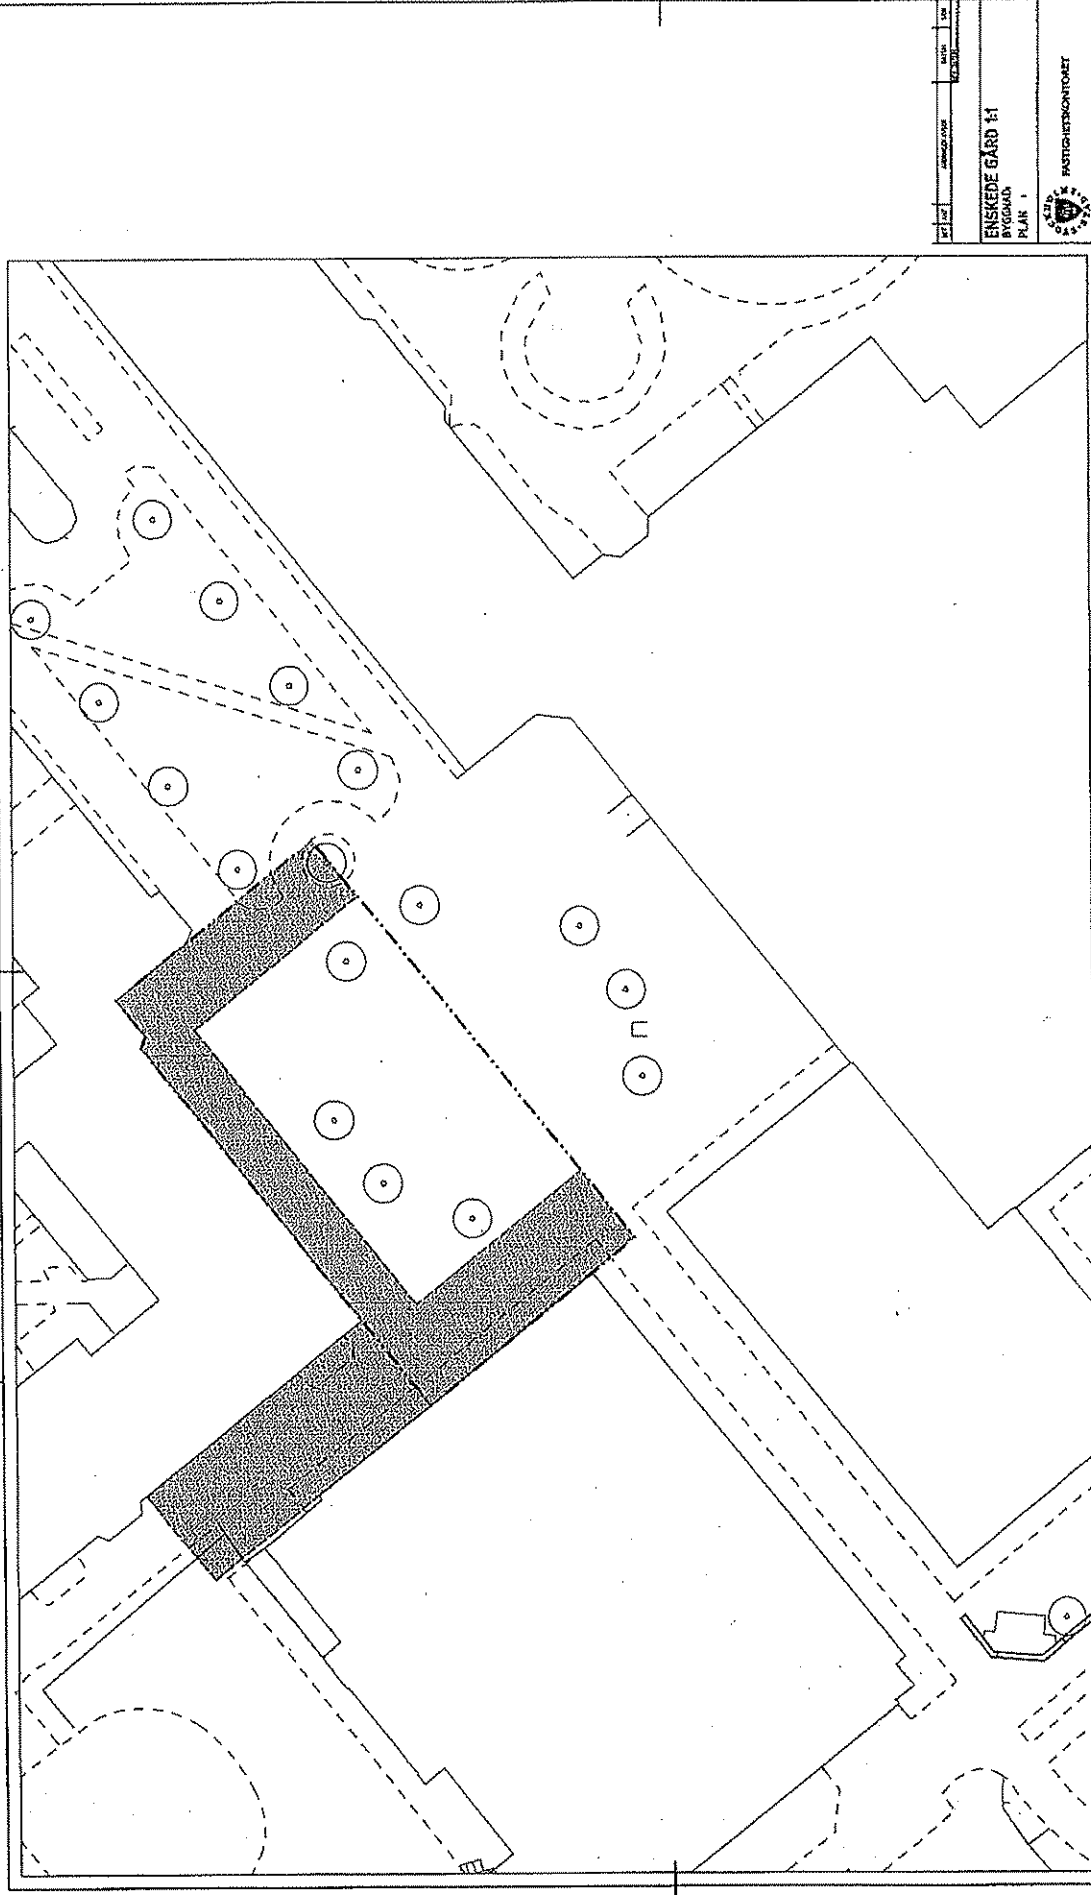

Enligt lokala ordningsföreskrifter för förhandling i Ströckholms kommun

TECKENFÖRKLARING

Ny salutorgsyta

Gångstråk/sikflinje – hålls öppet



Träd




ANSÖKAN NR		2008/048	ÄREN	1168/08	DNR
ENSKEDE GÅRD 61
BYGGNAD
PLÅN 1

RÖSTREKONTORETS
BESLUT

SALUTORGSYTA
DALENS ALLE

TITEL
2008/048

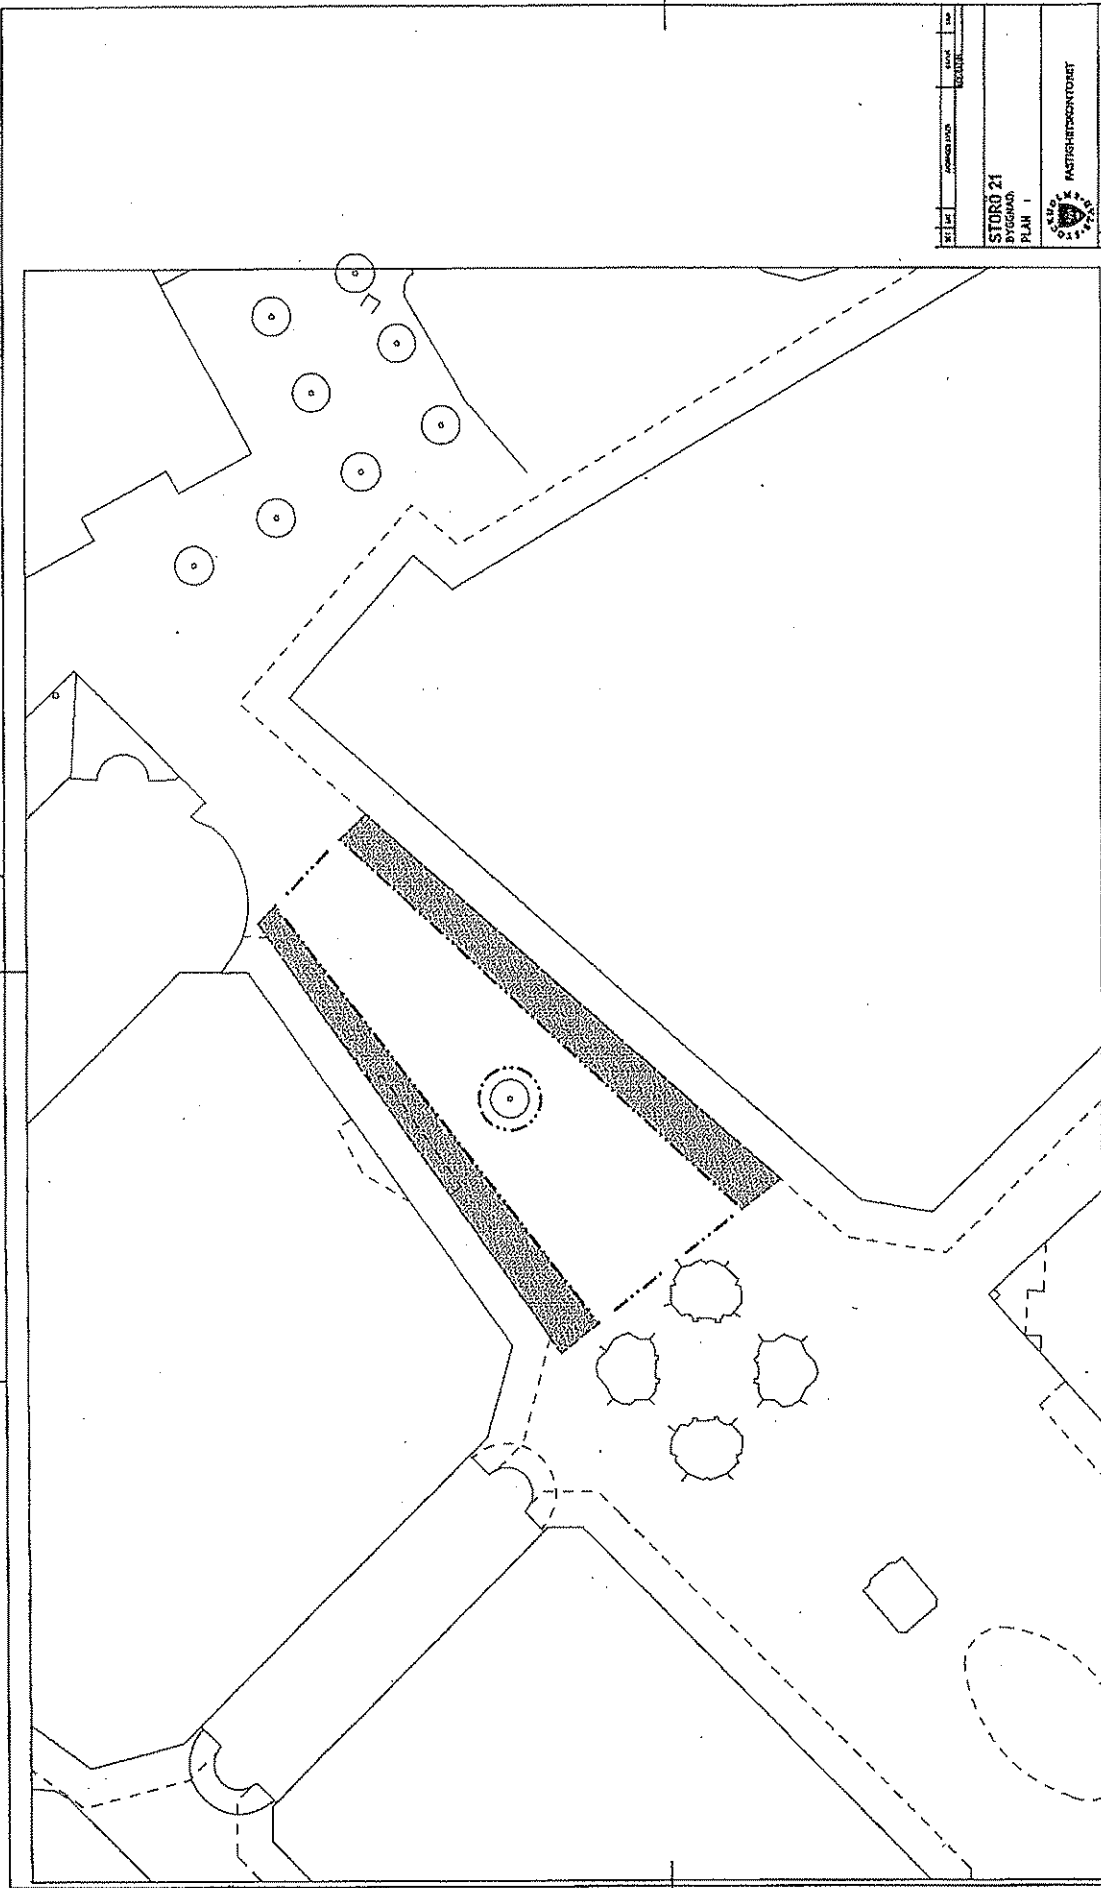


TECKENFÖRKLARING

- My saluförgsyla
- Gångstråk/siktlinje - hålls öppet
- Träd

Enligt lokala ordningsföreskrifter för förghandel i Stockholms kommun

STORÖ 21 BYGGNAD PLAN I	KOMMUN STOCKHOLM	STAD SÖDERMÄN
SALITORGSYTOR FÄRSTA TORG		

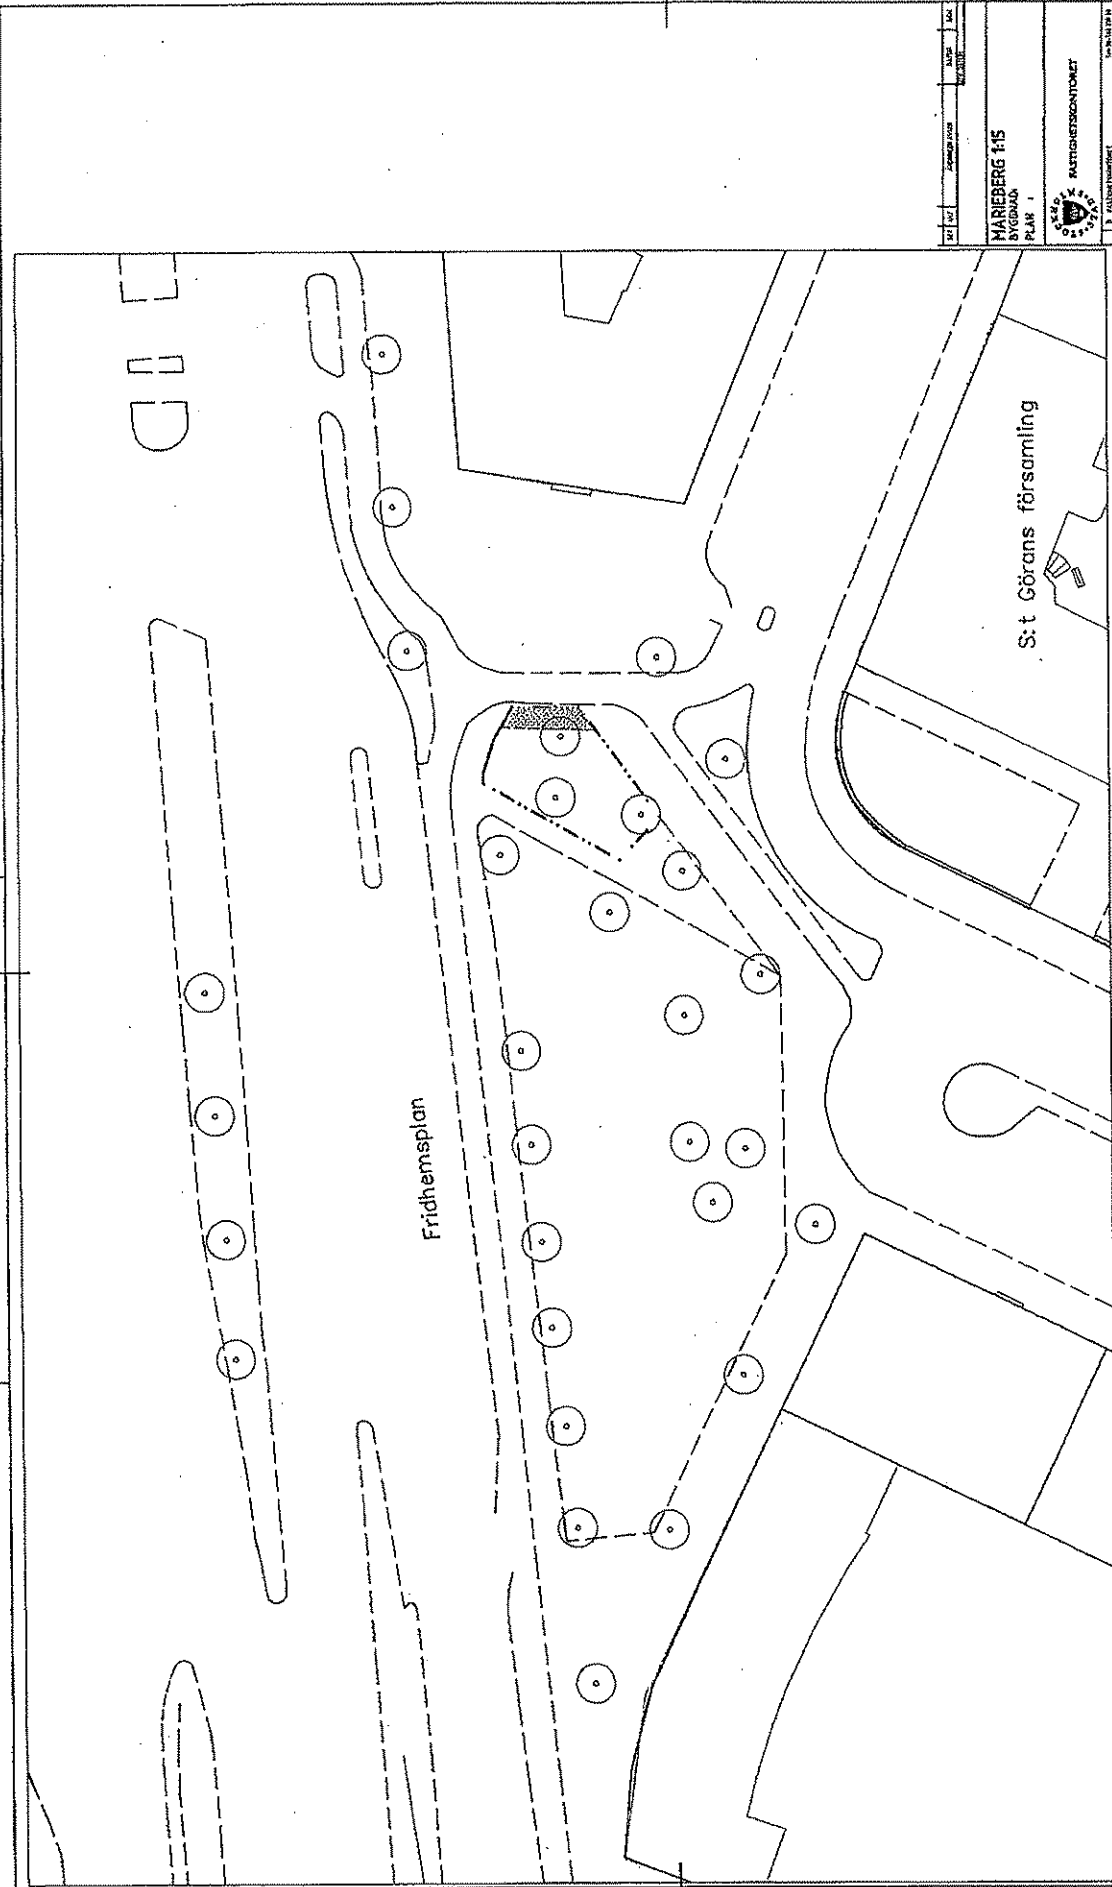


TECKENFÖRKLARING

- Ny salitorgsyta
- Gångstråk/siktlinje - blått öppet
- Träd
- Telekiosk

Enligt lokala ordningsföreskrifter för förhandling i Stockholms kommun


MARIEBERG 1:15
BYGGNAD
PLAN 1

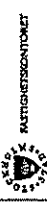


SAUTÖRSBYTOR
FRIDHEMSPLAN

1440 A3

2013/07

INT

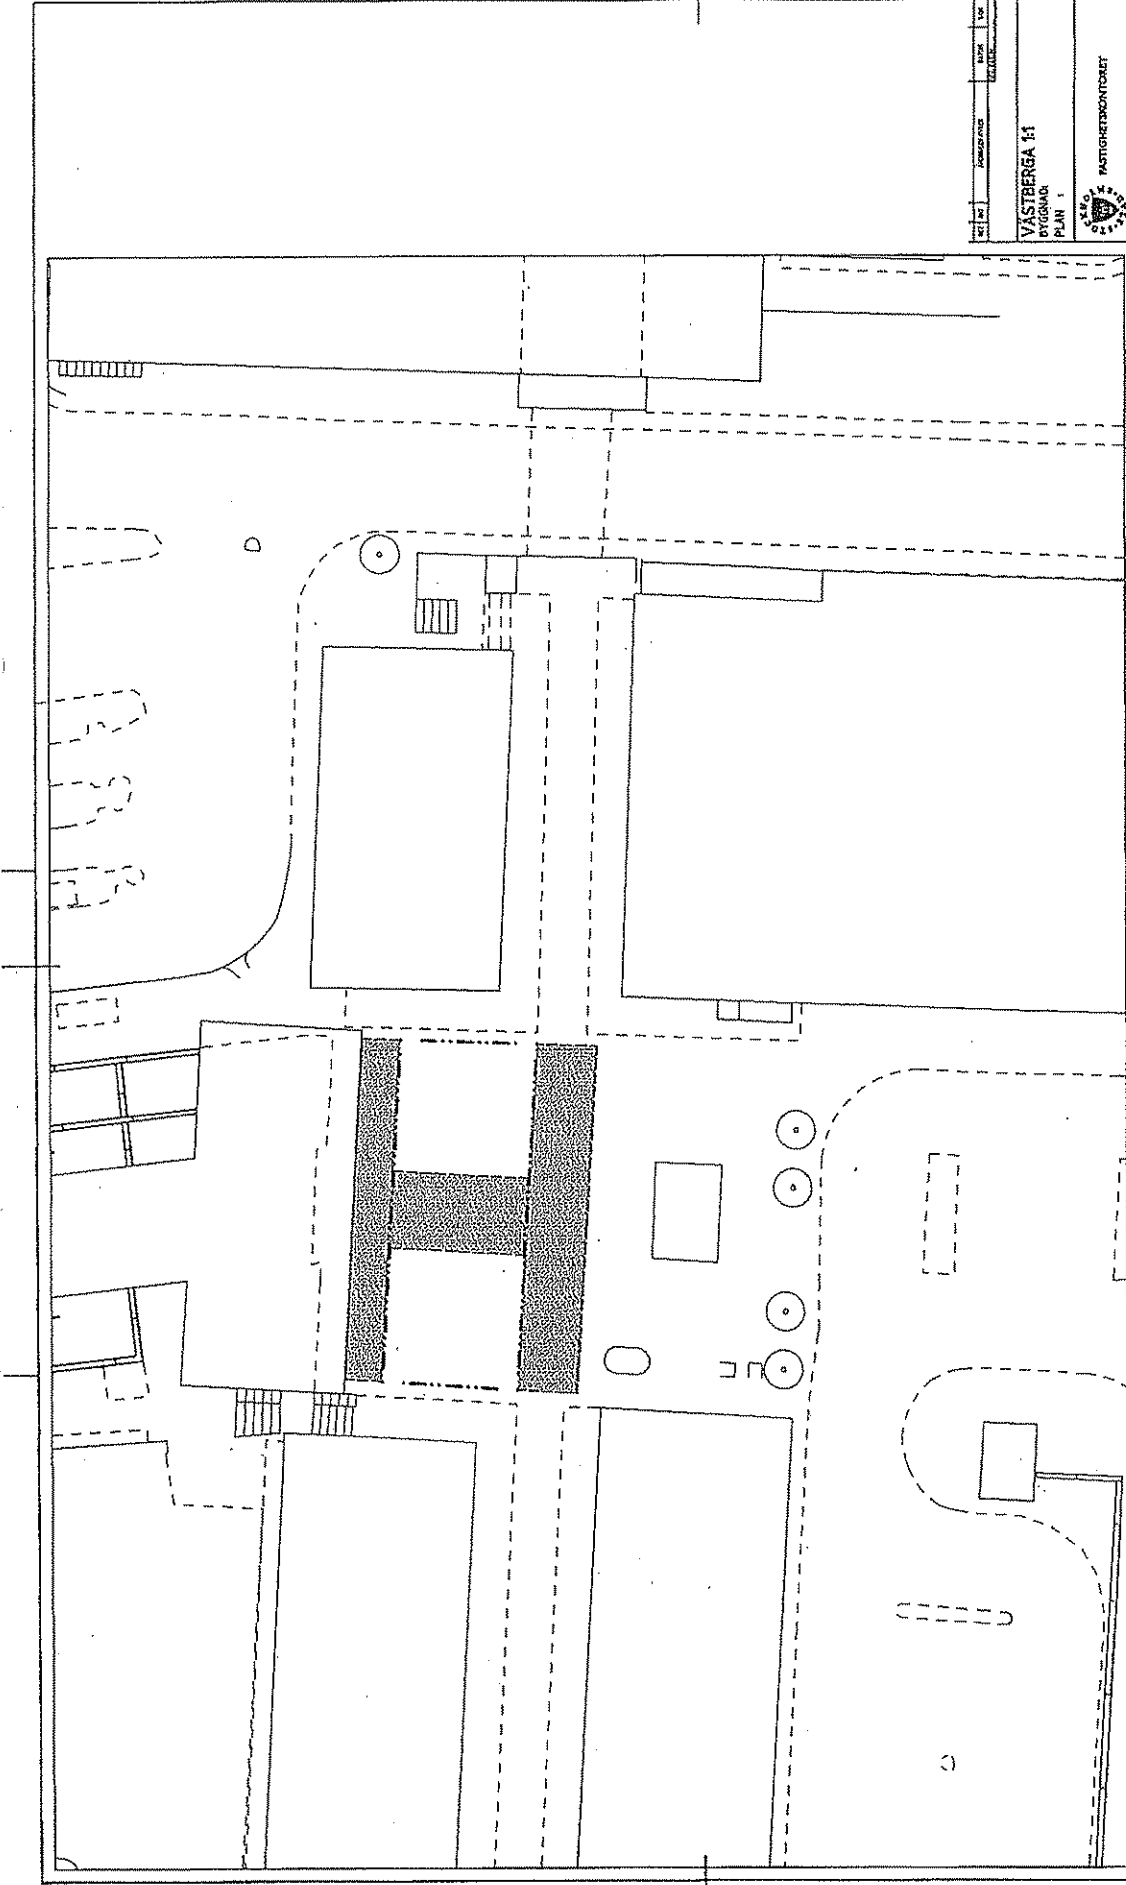


TECKENFÖRKLARING

Ny salutergräsytta

Gångstråk/siktlinje - hållis öppet



Träd

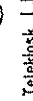


Telehosk []

Enligt teckna ordningsföreskrifter för torghandel i Stockholms kommun

VÄSTBERGA 11			
BYGGNAD			
PLAN 1			
STADENS FASTIGHETSSTYRELSE			

SALUTERGRÄS
FRÖNSGÅRDEN
1400 A3
2018-08

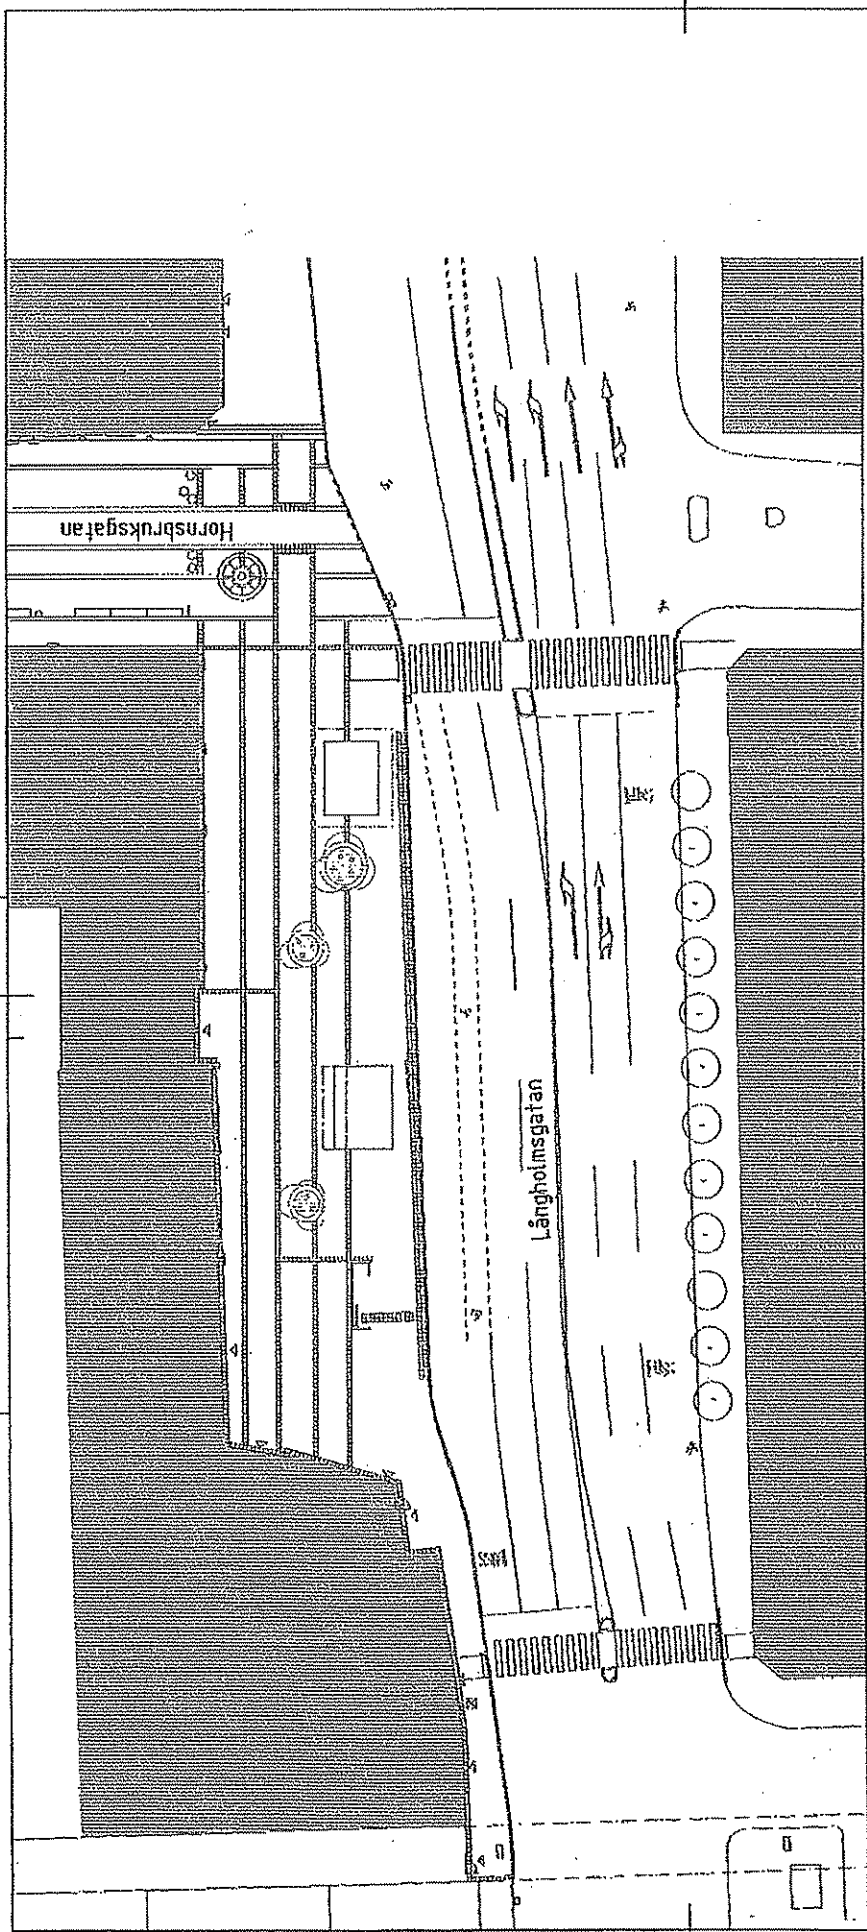

NO	INT	ANMÄRKNING	VALP	BYG
SÖDERMALM 31				
BYGGRAD:				
PLAN 1				
 FASTIGHETSSTYRELSEN				
SÖDERMALM 31 BYGGRAD: PLAN 1				
 FASTIGHETSSTYRELSEN				


TECKENFÖRKLARING


By saluteringsyta

Gångstråk/siktlinje - hålls öppet

Träd

Telekiosk []


AKALLA 4:1	BYGGOMÅL	PLAN 1
 STOCKHOLMS KOMMUN		
SÄLUTÖRSSTOR HUSBY VÄG HUSBY TRÄFF / CENTRUM		
2022	BLAD A3	2023:11

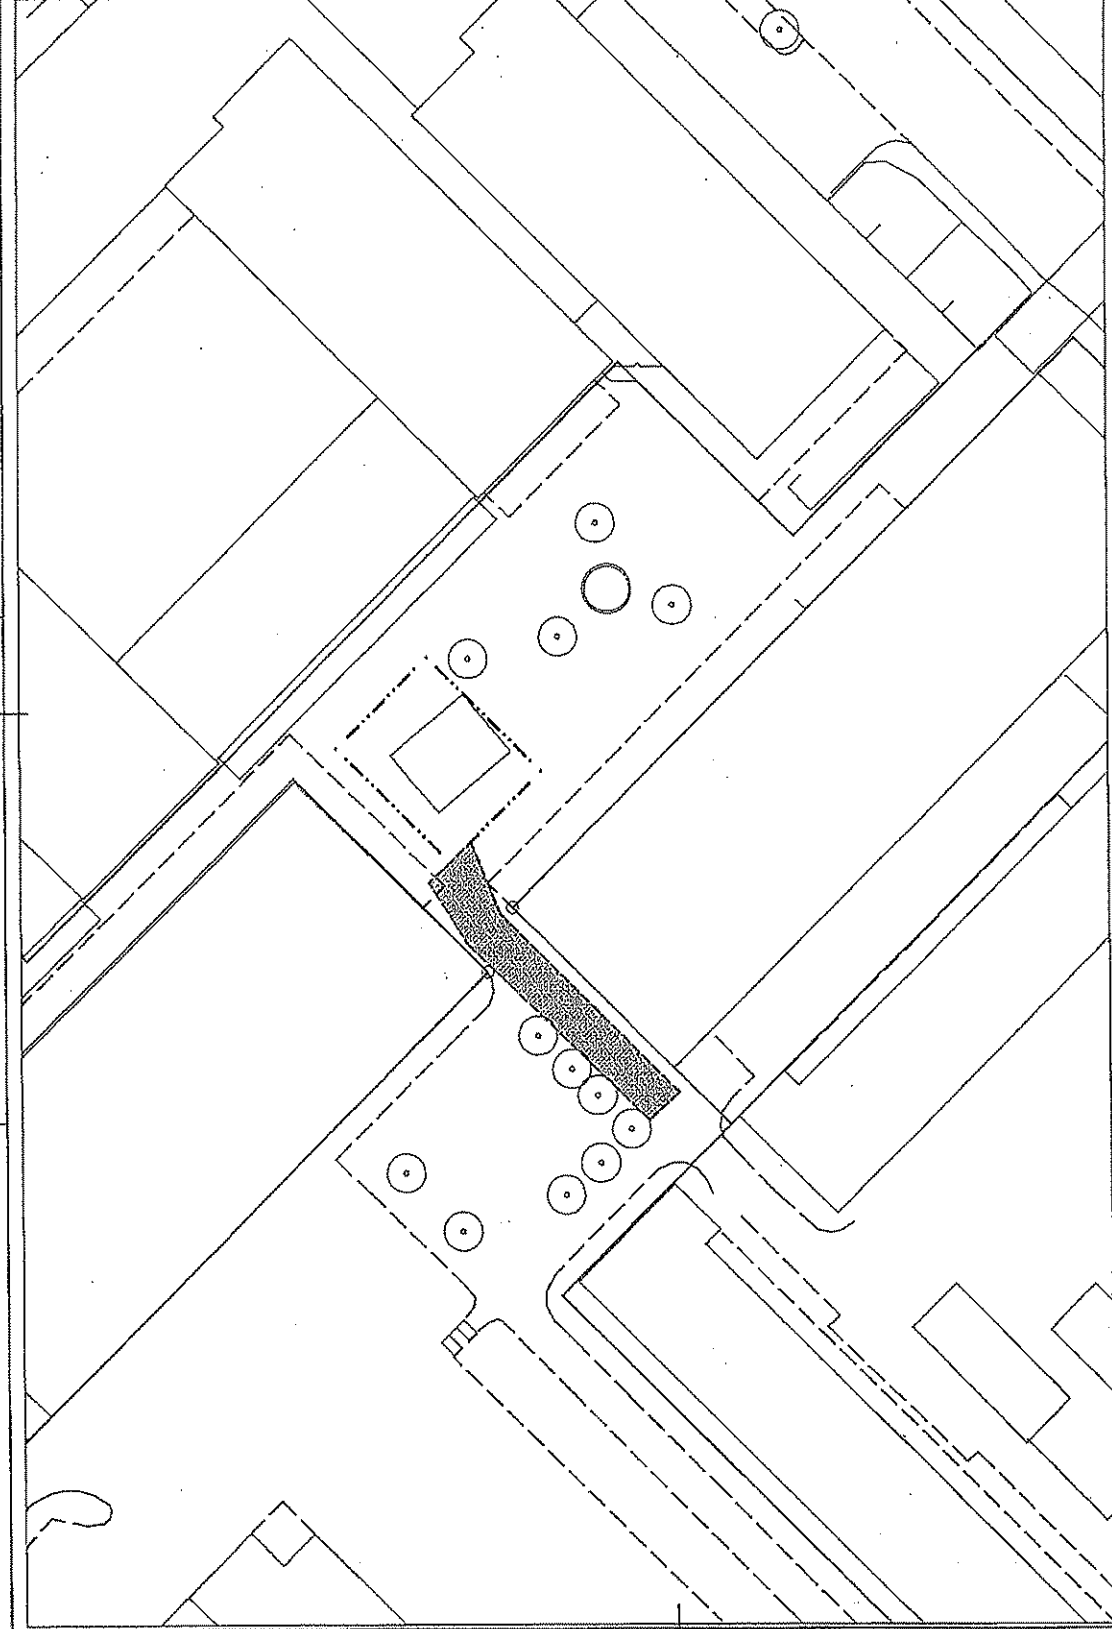

Enligt lokala ordningsföreskrifter för förhandling i Stockholms kommun

TECKENFÖRKLARING

- Ny salutergräsyta
- Gångstråk/siktlinje - bällis öppet
- Träd
- Telebiosk

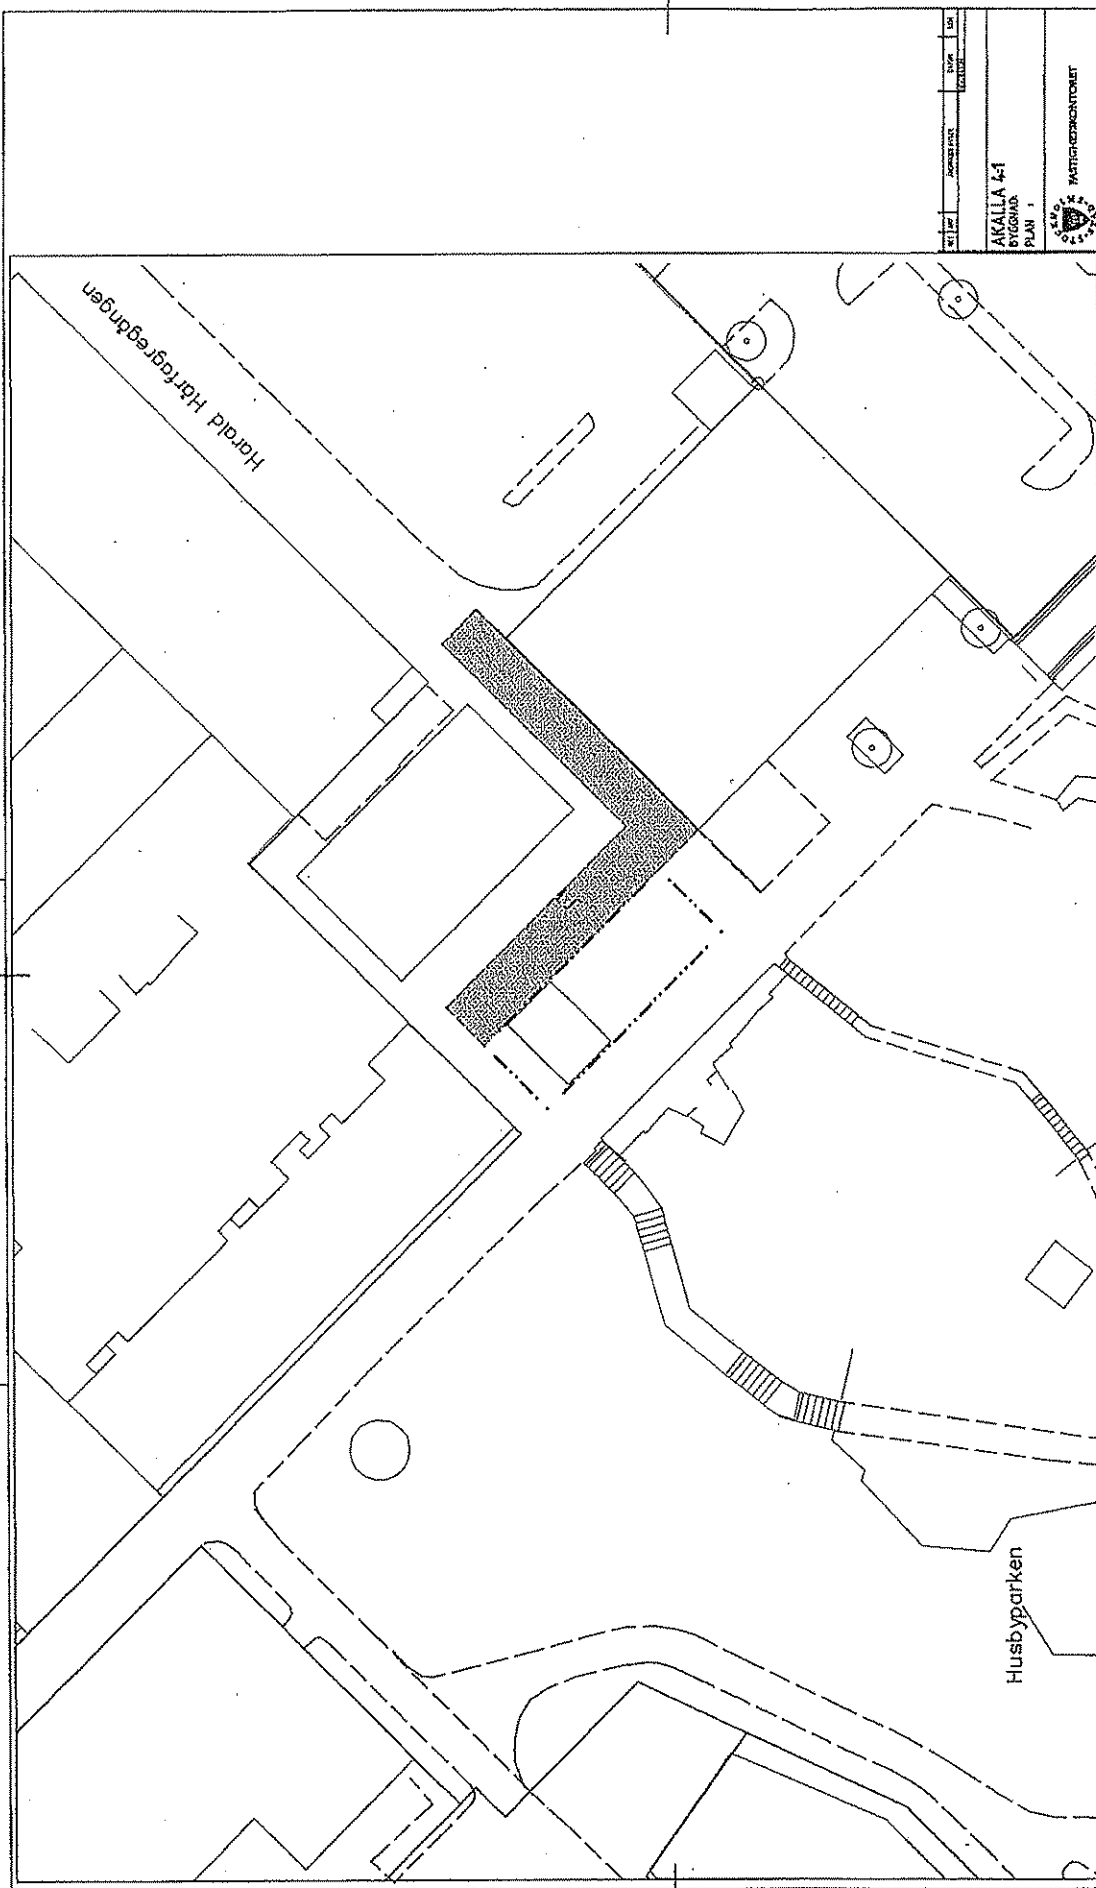


TECKENFÖRKLARING


- Ny saluföringsyta
- Gångstråk/siktlinje - hålls öppet
- Träd
- Telefonstol ()

Enligt lokala ordningsföreskrifter för torghandel i Stockholms kommun

AKALLA 4-1	BYGGNAD	PLAN 1
 STOCKHOLMS STAD MARKFÖRVALDNINGEN		

SALLTORGSTOR
 HUSBY VIG 1-BANANS SÖDRA UPPDELING
 1440 A3
 2010/2



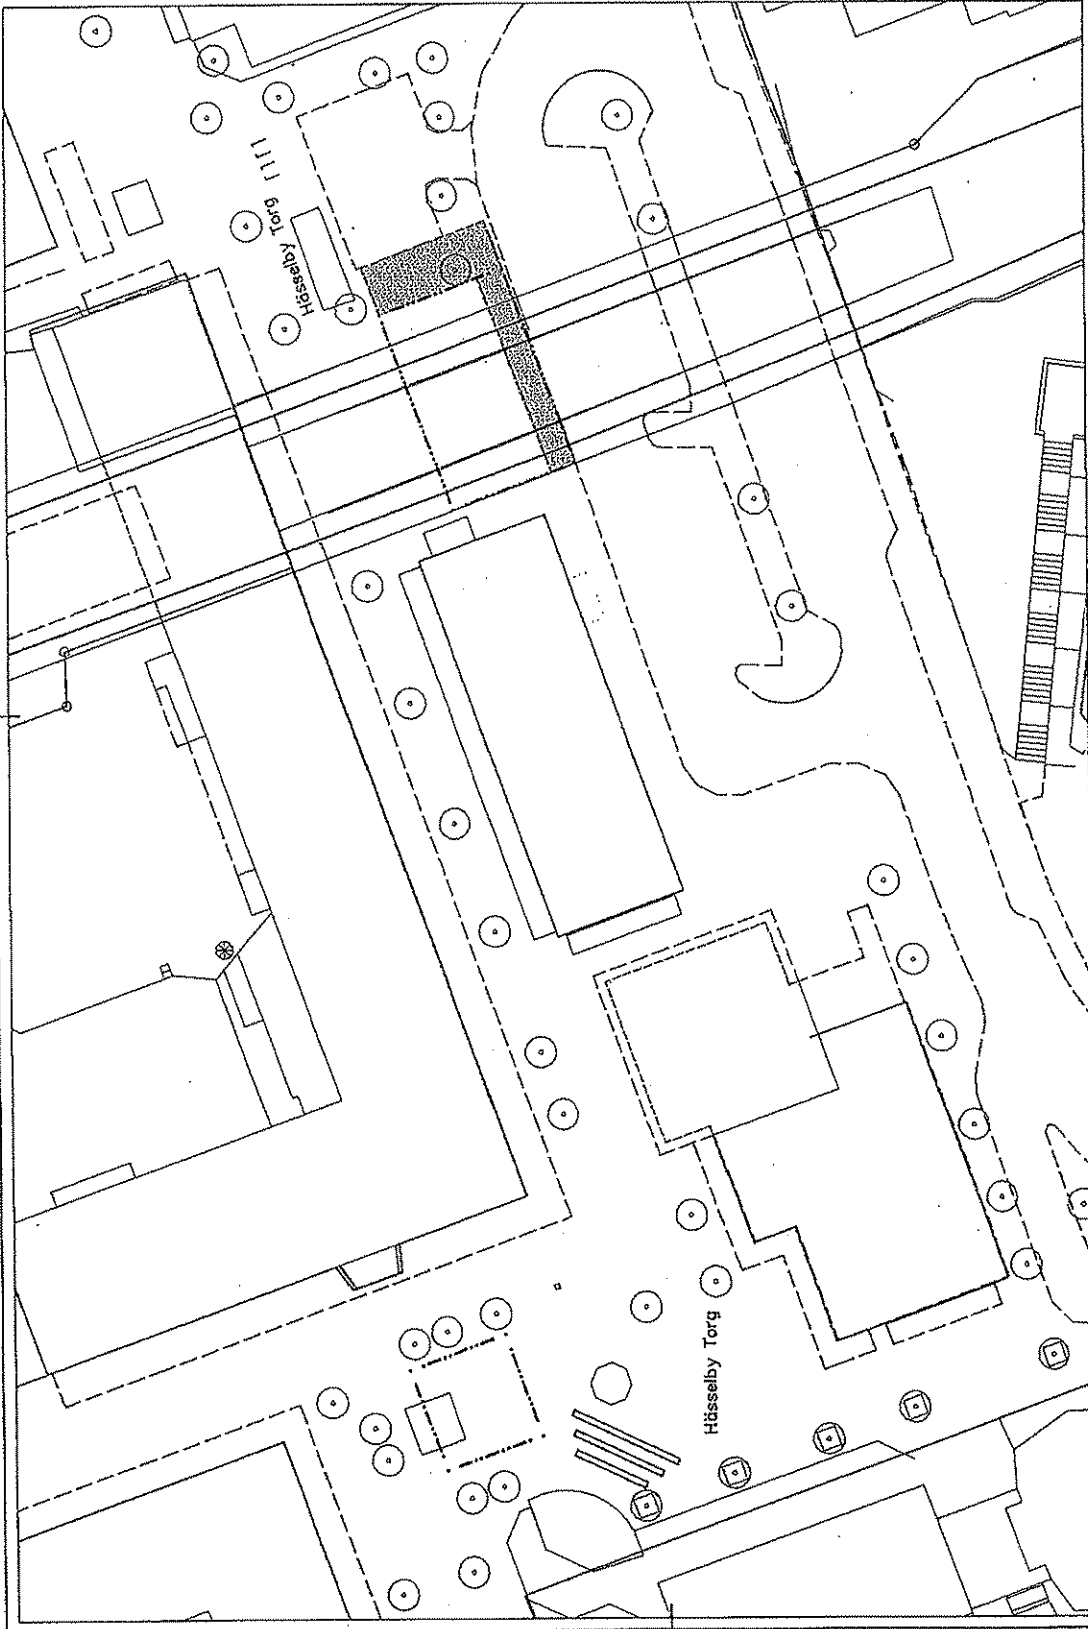

Enligt lokala ordningsföreskrifter för förhandling i Stockholms kommun

TECKENFÖRKLARING


- Ny salutorgsyta
- Gångstråk/siktlinje - hållis öppet
- Träd
- Telekiosk

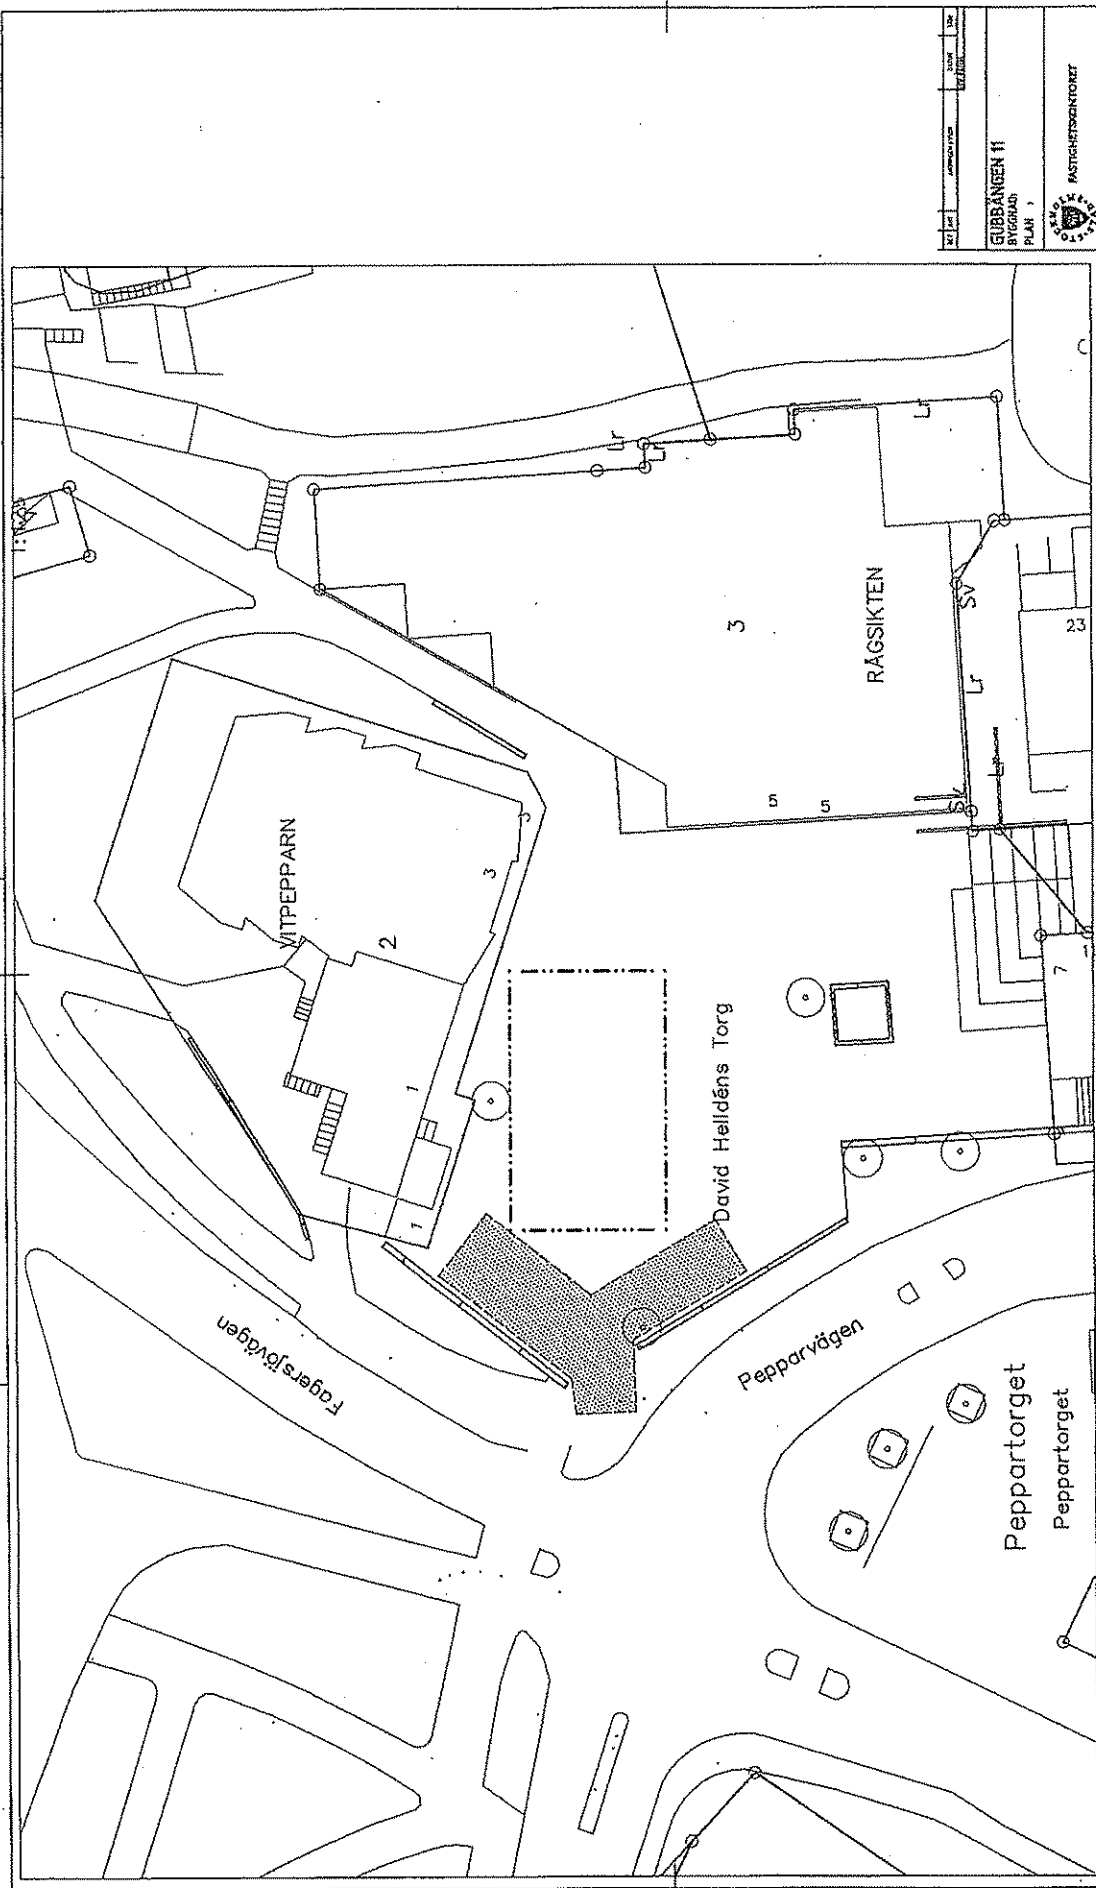

24	11	2013/16	1
GUBBÄNGEN 11			1
BYGGNAD			1
PLAN 1			1
			1
PASTORSTORGET			1

Enligt lokala ordningsföreskrifter för torghandel i Stockholms kommun


- TECKENFÖRKLARING**
- Ny salutorgsyta
 - Gångsfråk/siktlinje - hålls öppet
 - Träd
 - Telebiosk 11

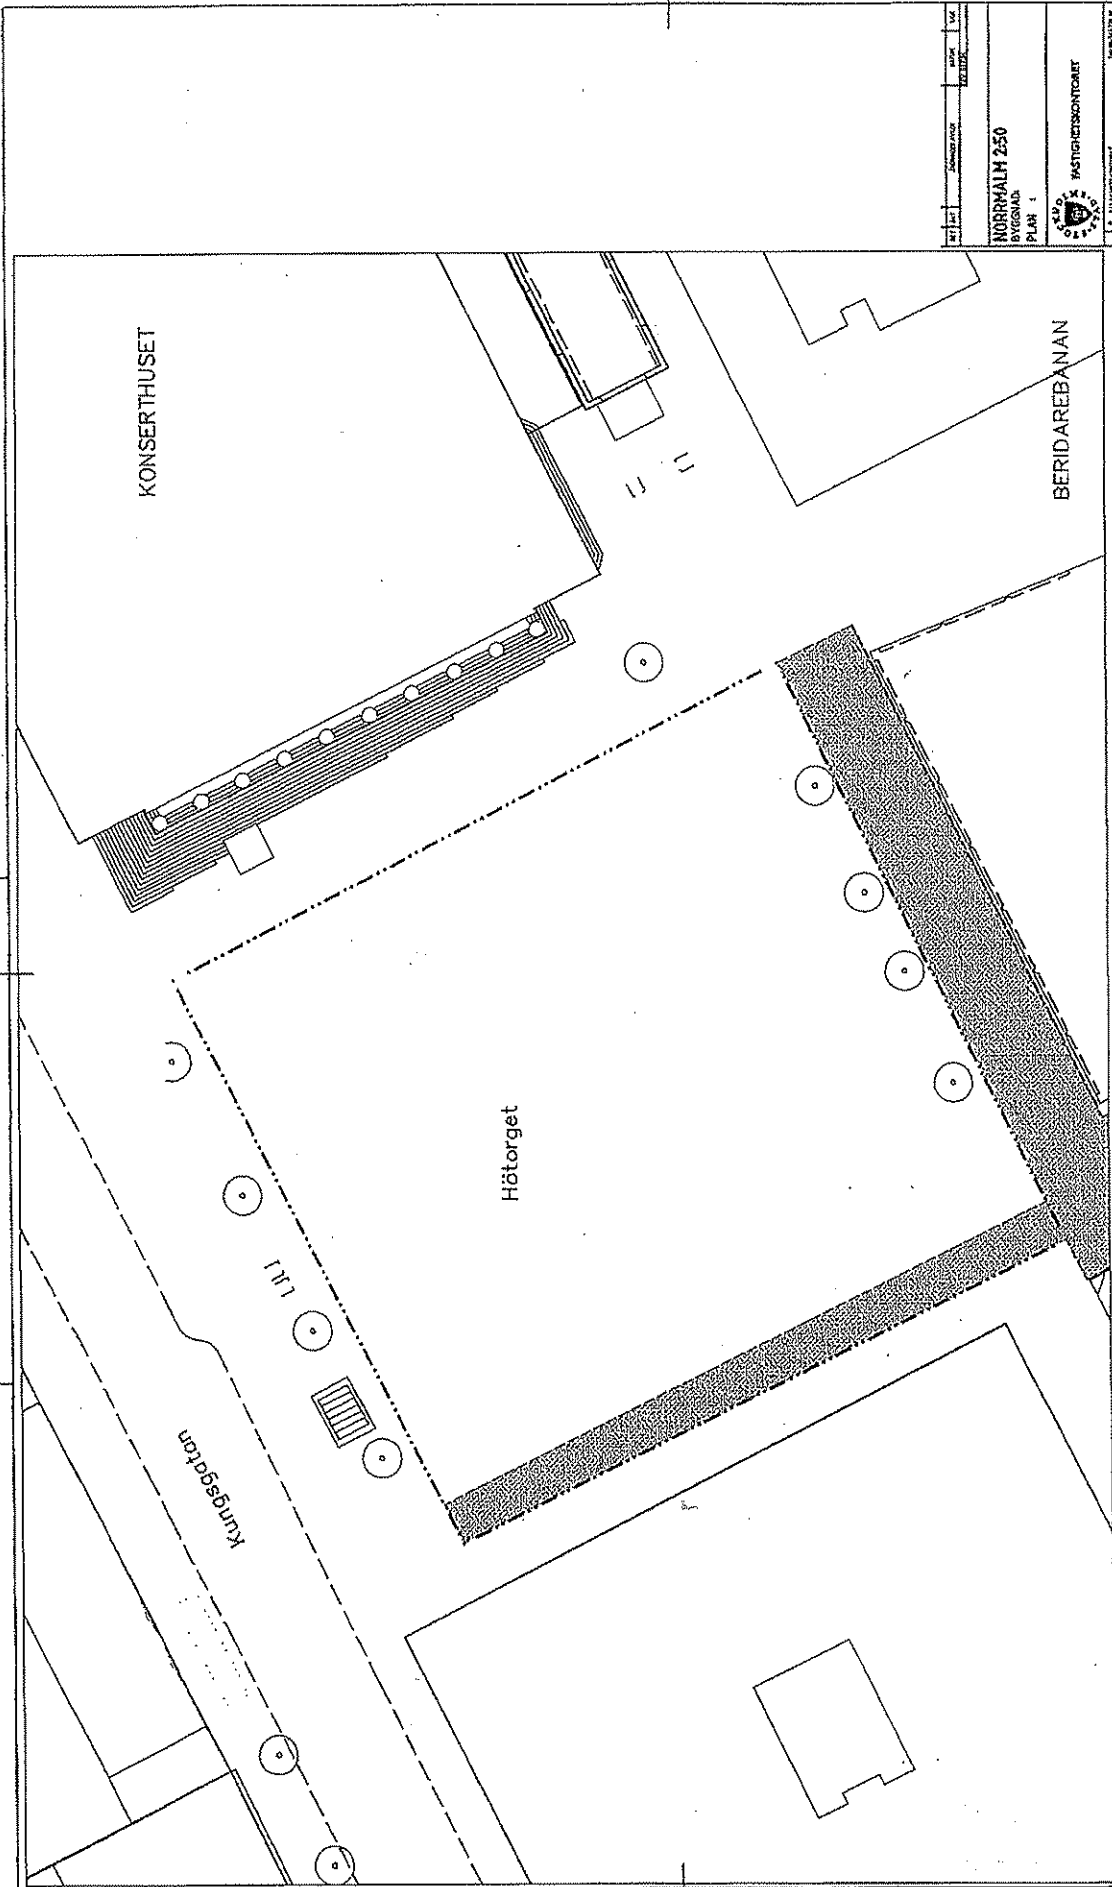

Enligt lokala ordningsföreskrifter för torghandel i Stockholms kommun


TECKENFÖRKLARING

- Ny saluföringsyta
- Gångstråk/siktlinje - hålls öppet
- Träd
- Telekåp


OTERMALM 3:42
NYLIGANDS
PLAN 1

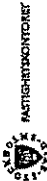



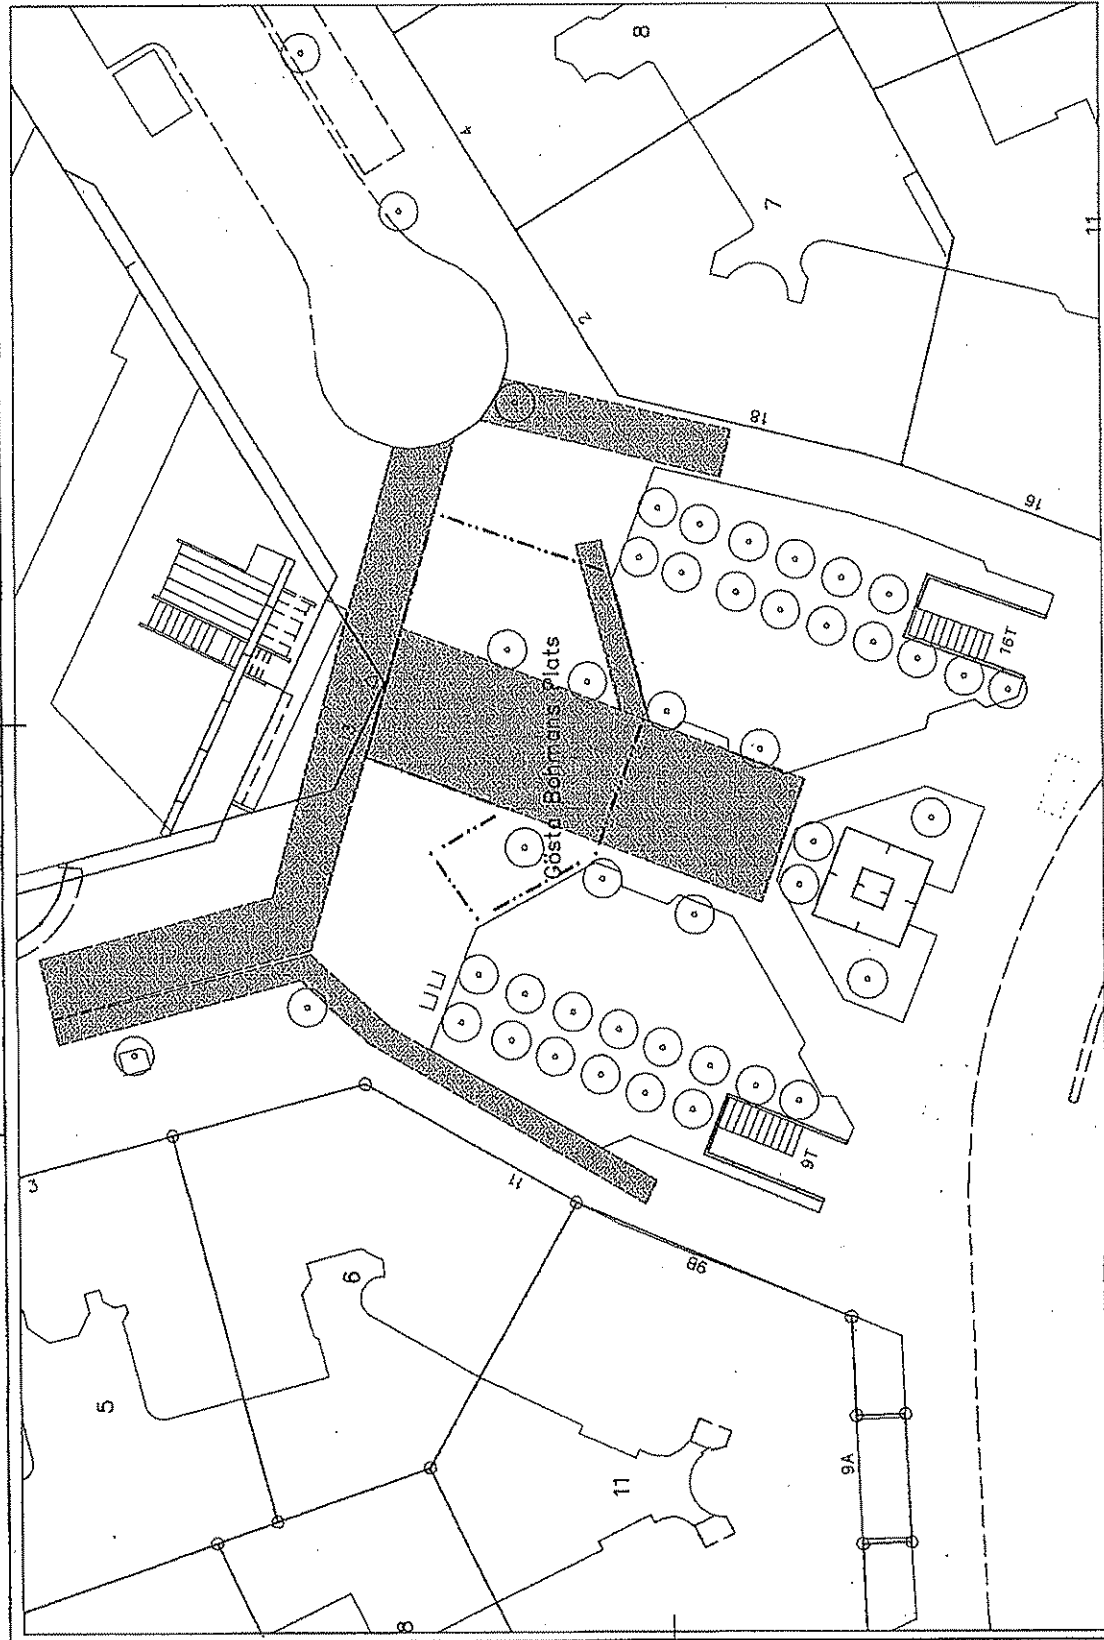

TECKENFÖRKLARING



- Ny saluföringsyta
- Gångstråk/siktlinje - hållis öppet
- Träd
- Telekiosk

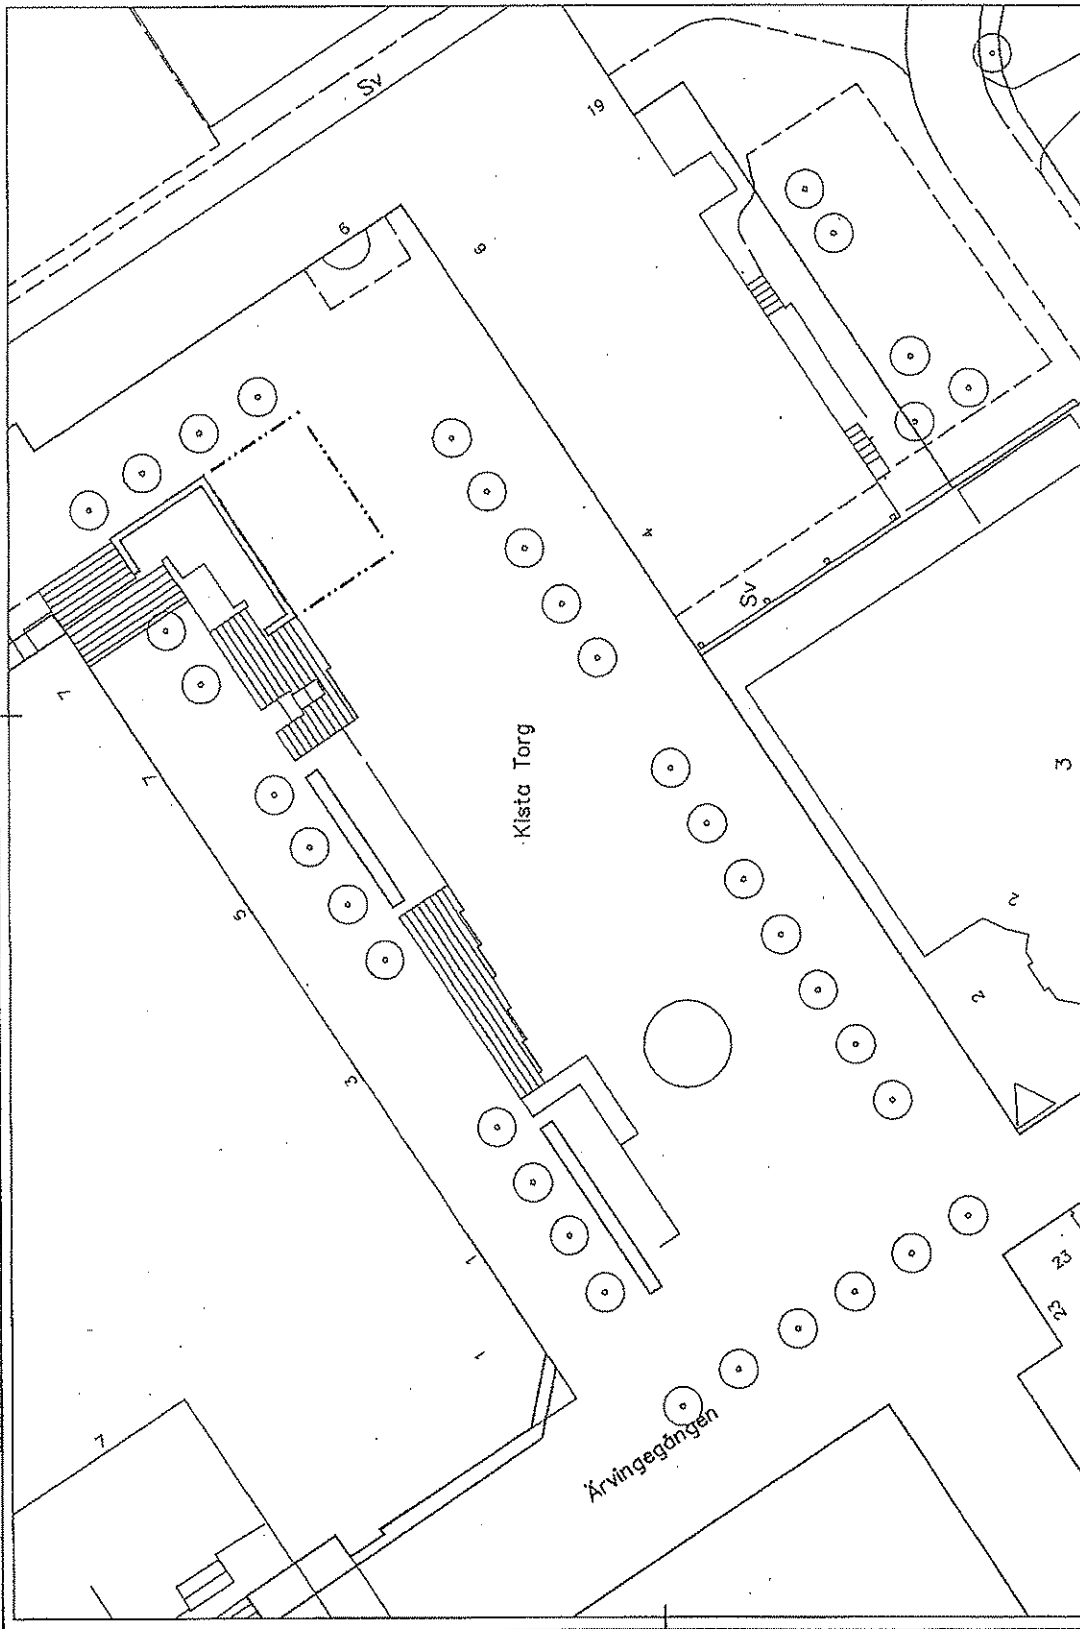
Titel	Projektnummer	Utgivningsår	Utgivningsområde
AKALLA 4-1			
BYGGMÅL			
PLÅN 1			
 STOCKHOLM KUNSTGRÄNSKONTORET			
SALUTÖRGSYTOR KISTA TORG			
1460 A3	200020		



Enligt lokala ordningsföreskrifter för torghandel i Stockholms kommun

TECKENFÖRKLARING

- Ny salutorgsyta
- Gångstråk/siktlinje - hållis öppet
- 
- Träd 

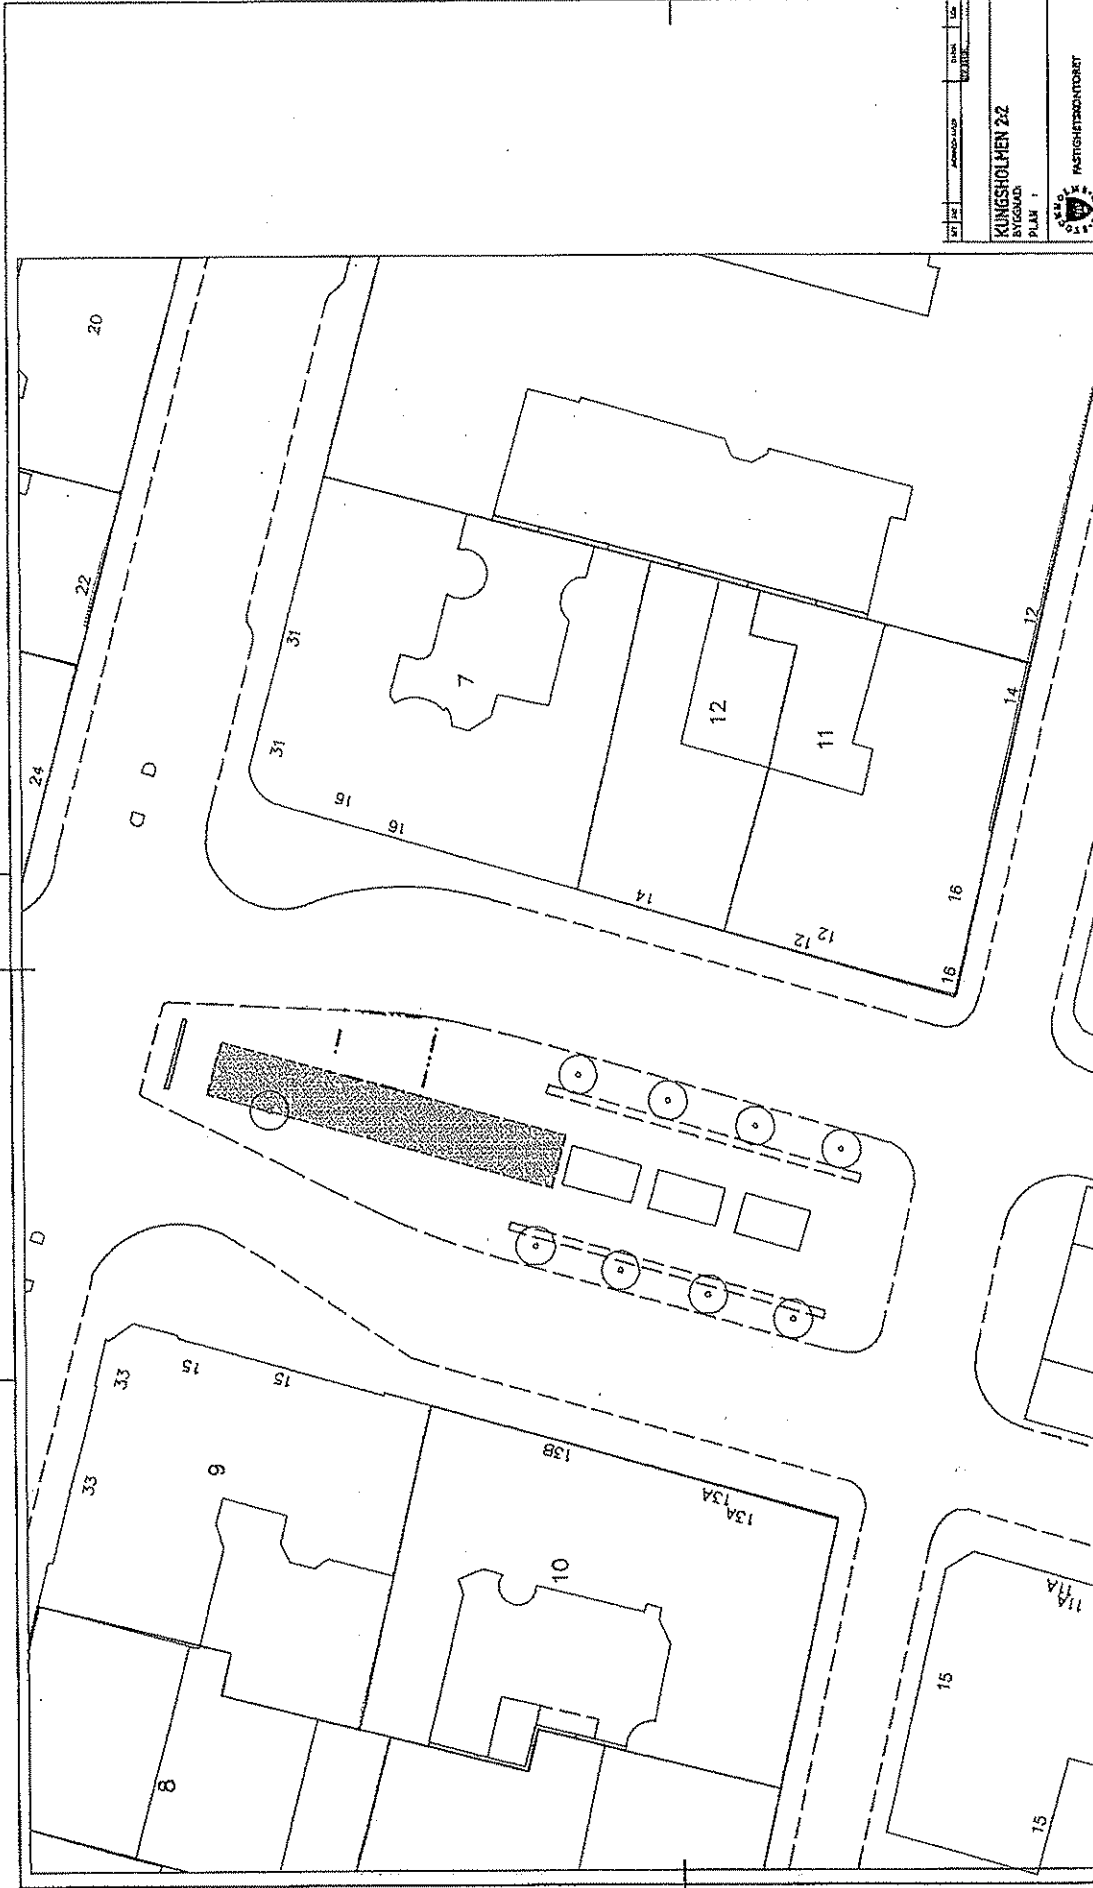


Enligt lokala ordningsföreskrifter för torghandel i Stockholms kommun

TECKENFÖRKLARING

- Ny saluföringsyta
- Gångstråk/siktlinje - hålls öppet
- Träd
- Telekiosk

1400 A3 2009/27

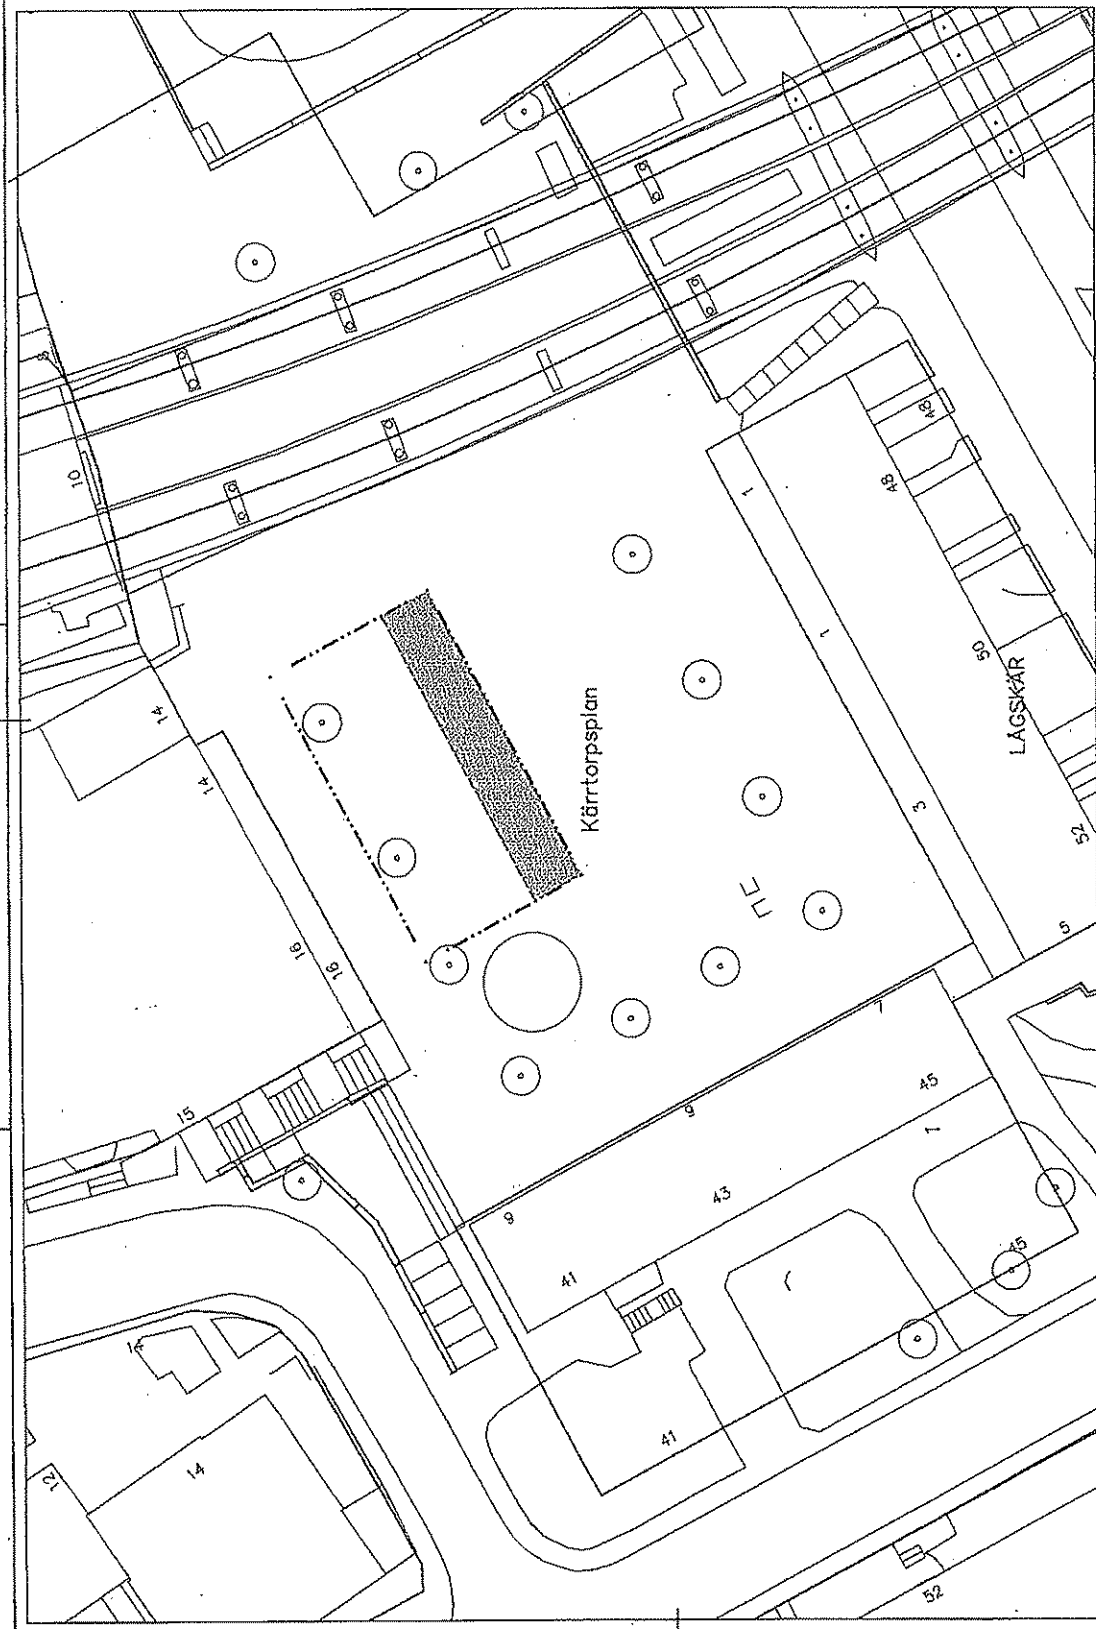


LAGSKÄR

TECKENFÖRKLARING

Ny saluförsgårda

Gångstråk/siktlinje - hålls öppet


Träd

Telefonkiosk

Enligt lokala ordningsföreskrifter för torghandel i Stockholms kommun

1	PROJEKTANT	STADEN I STOCKHOLM
 
KÄRRETORP 11
BYGGNAD
PLAN 1



STADEN I STOCKHOLM

SALUFÖRSYTOR
KÄRRETORPSPLAN

2003-03-27

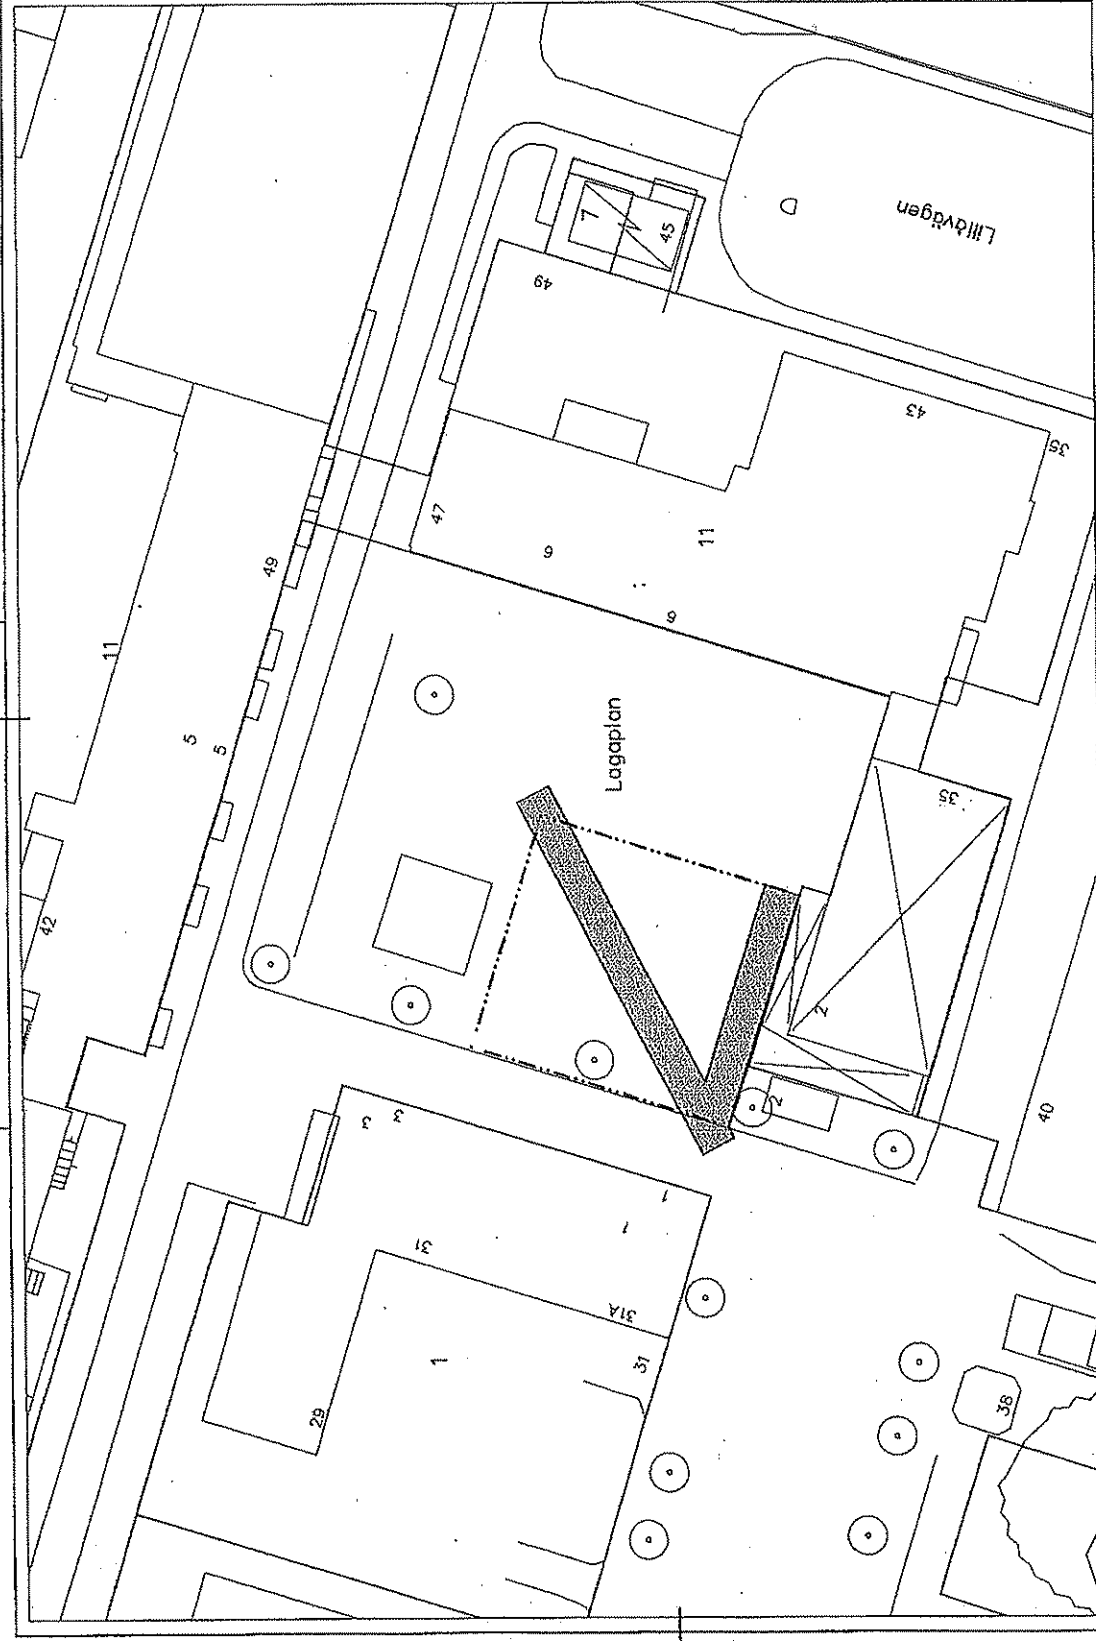


Enligt totala ordningsföreskrifter för torghandel i Stockholms kommun

TECKENFÖRKLARING

- Ny saluföringsyta
- Gångstråk/siktlinje - hålls öppet
- Träd
- Telefonkiosk []


1	1:1	1:2	1:3	1:100
SKARPNÄCKS GÅRD 14		STIGGÅRDE		PLAN 1		KASTIGERENKONTOR		SALUFÖRSYTOR		LAGAPLAN		14600 A3		201323		1:1	

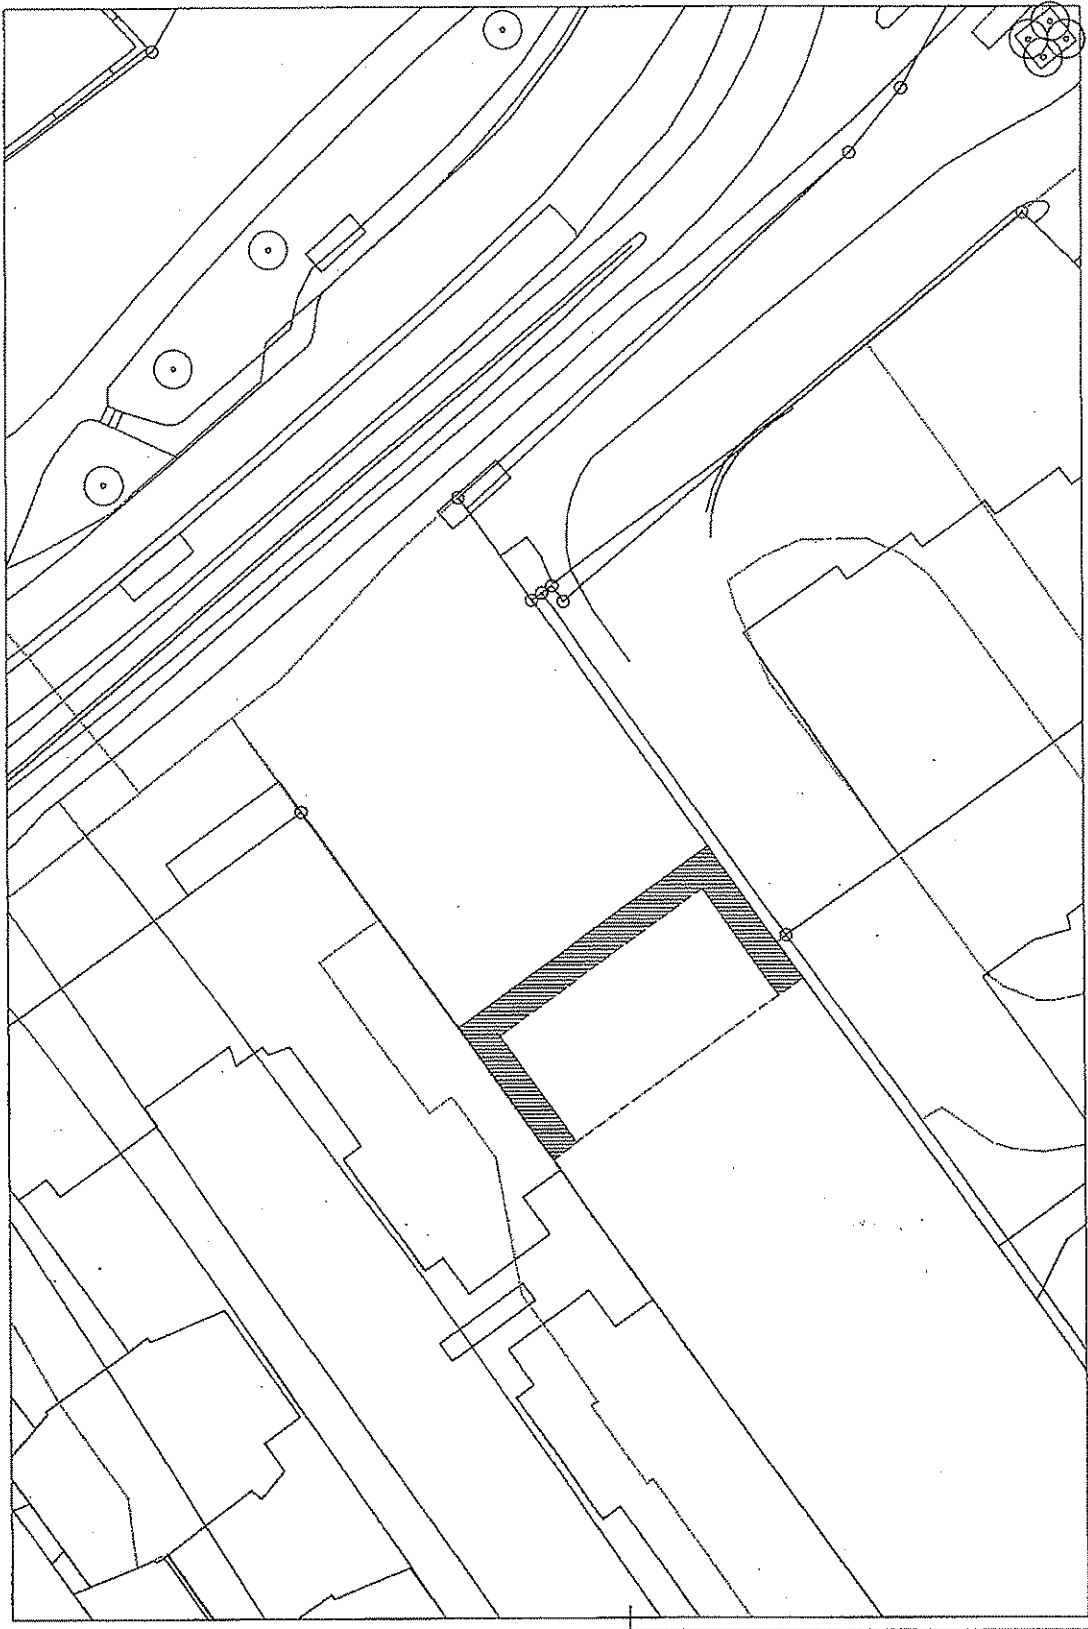

WT	INT	ANMÄRKNING	CONT	DATE
LILJEHOLMEN 61				
BYGGNAD				
PLAN 1				
FÄSTHETSSTÄMPEL				

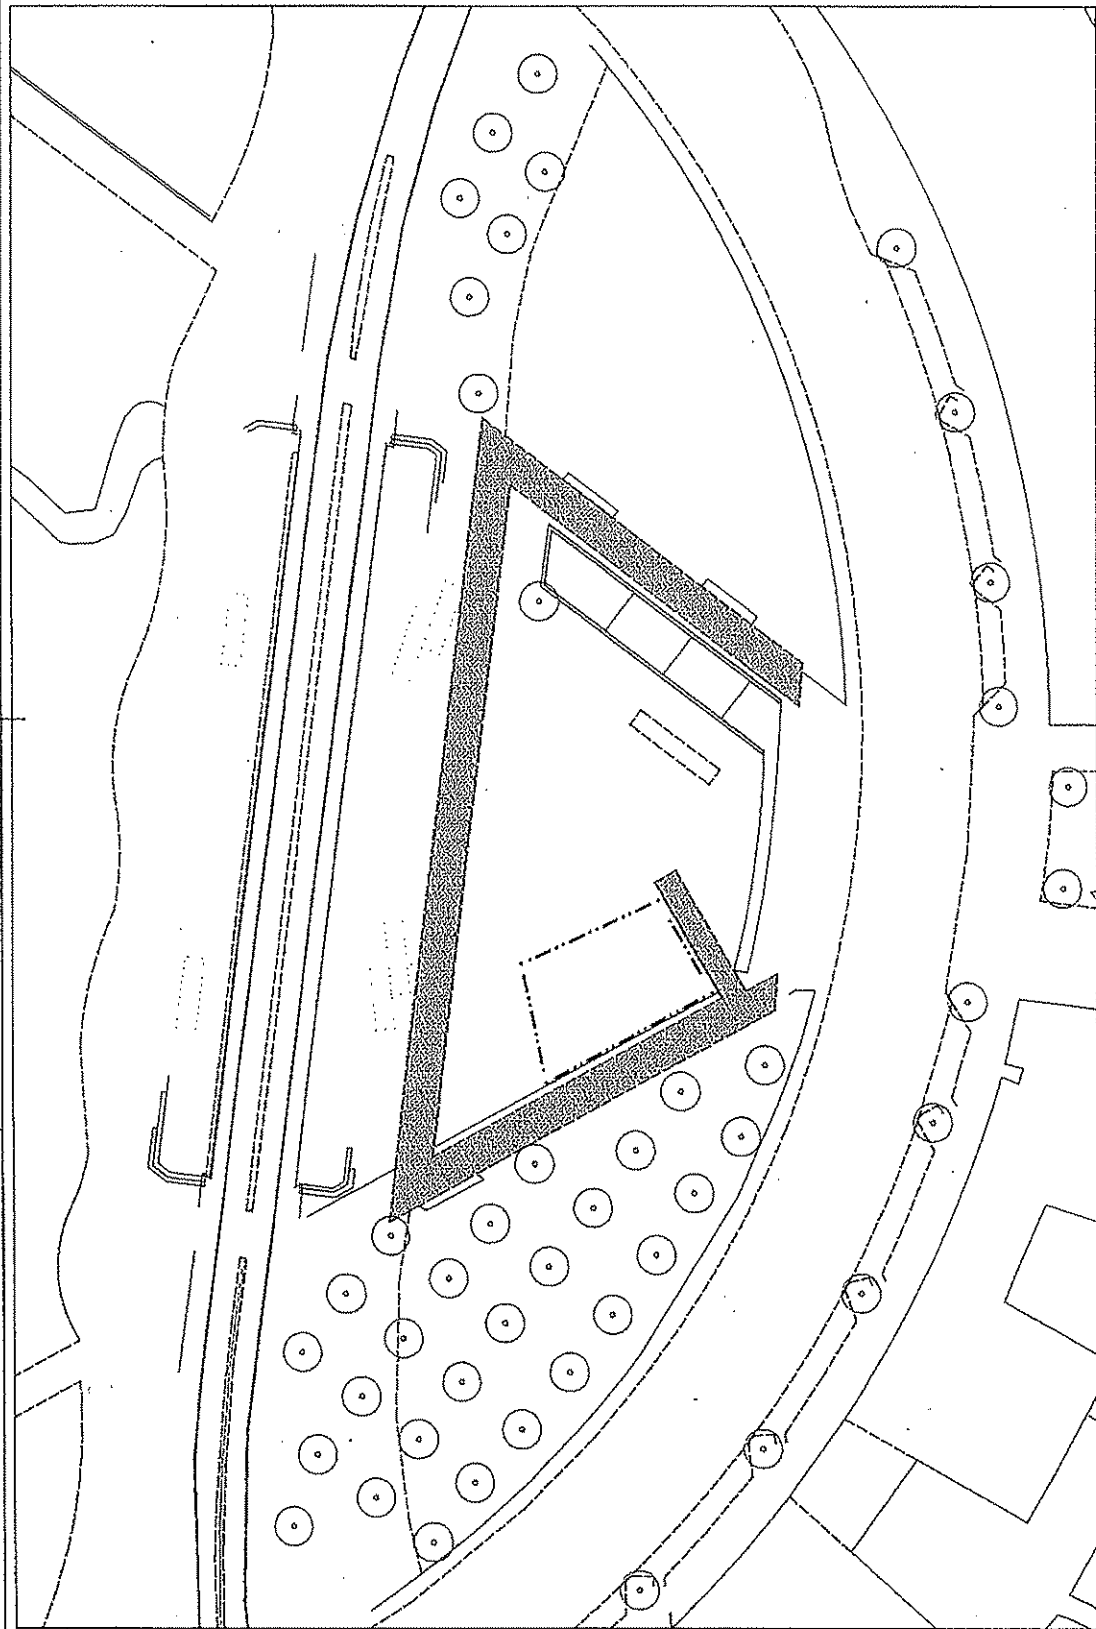

TECKENFÖRKLARING

Ny saluforgsyta


Gångstråk/siktlinje - hållis öppet

Träd

Telebåsk

Enligt lokala ändringsföreskrifter för förhållande i Stockholms kommun


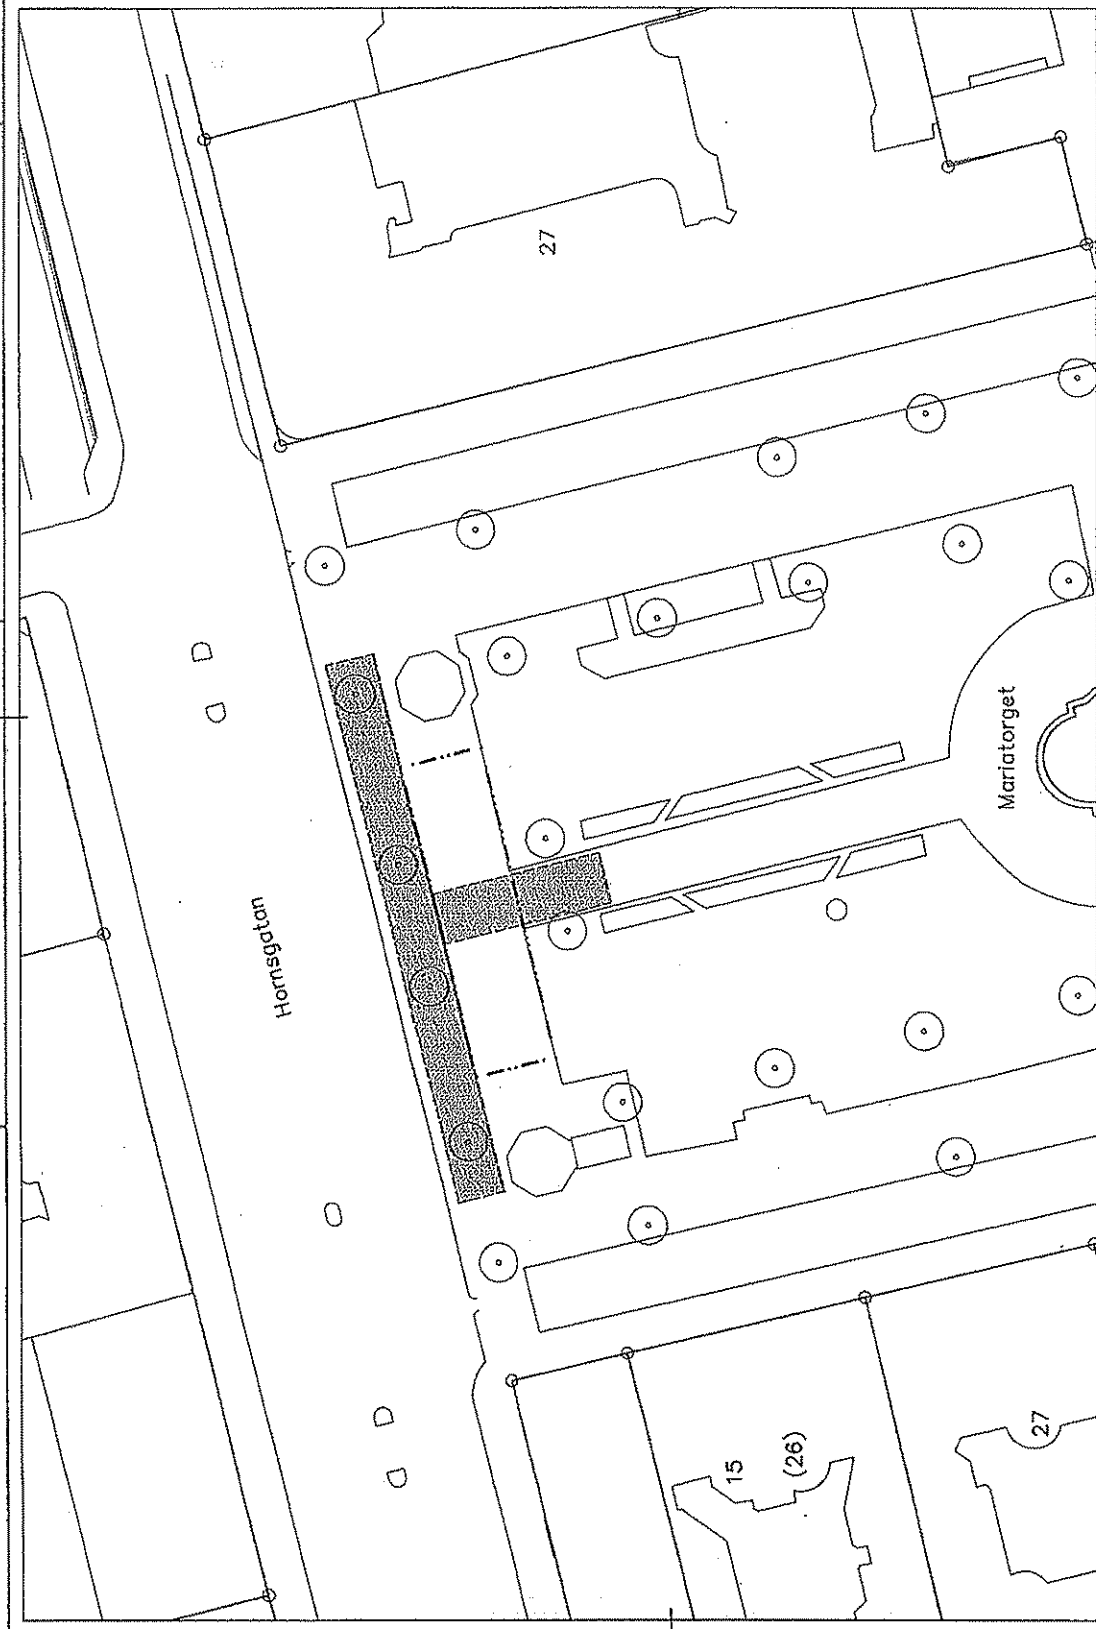


TECKENFÖRKLARING

- Ny salubersyta
- Gånstråk/siktlinje - hålls öppet
- Träd
- Teleklusk

Enligt lokala ordningsföreskrifter för torghandel i Stockholms kommun


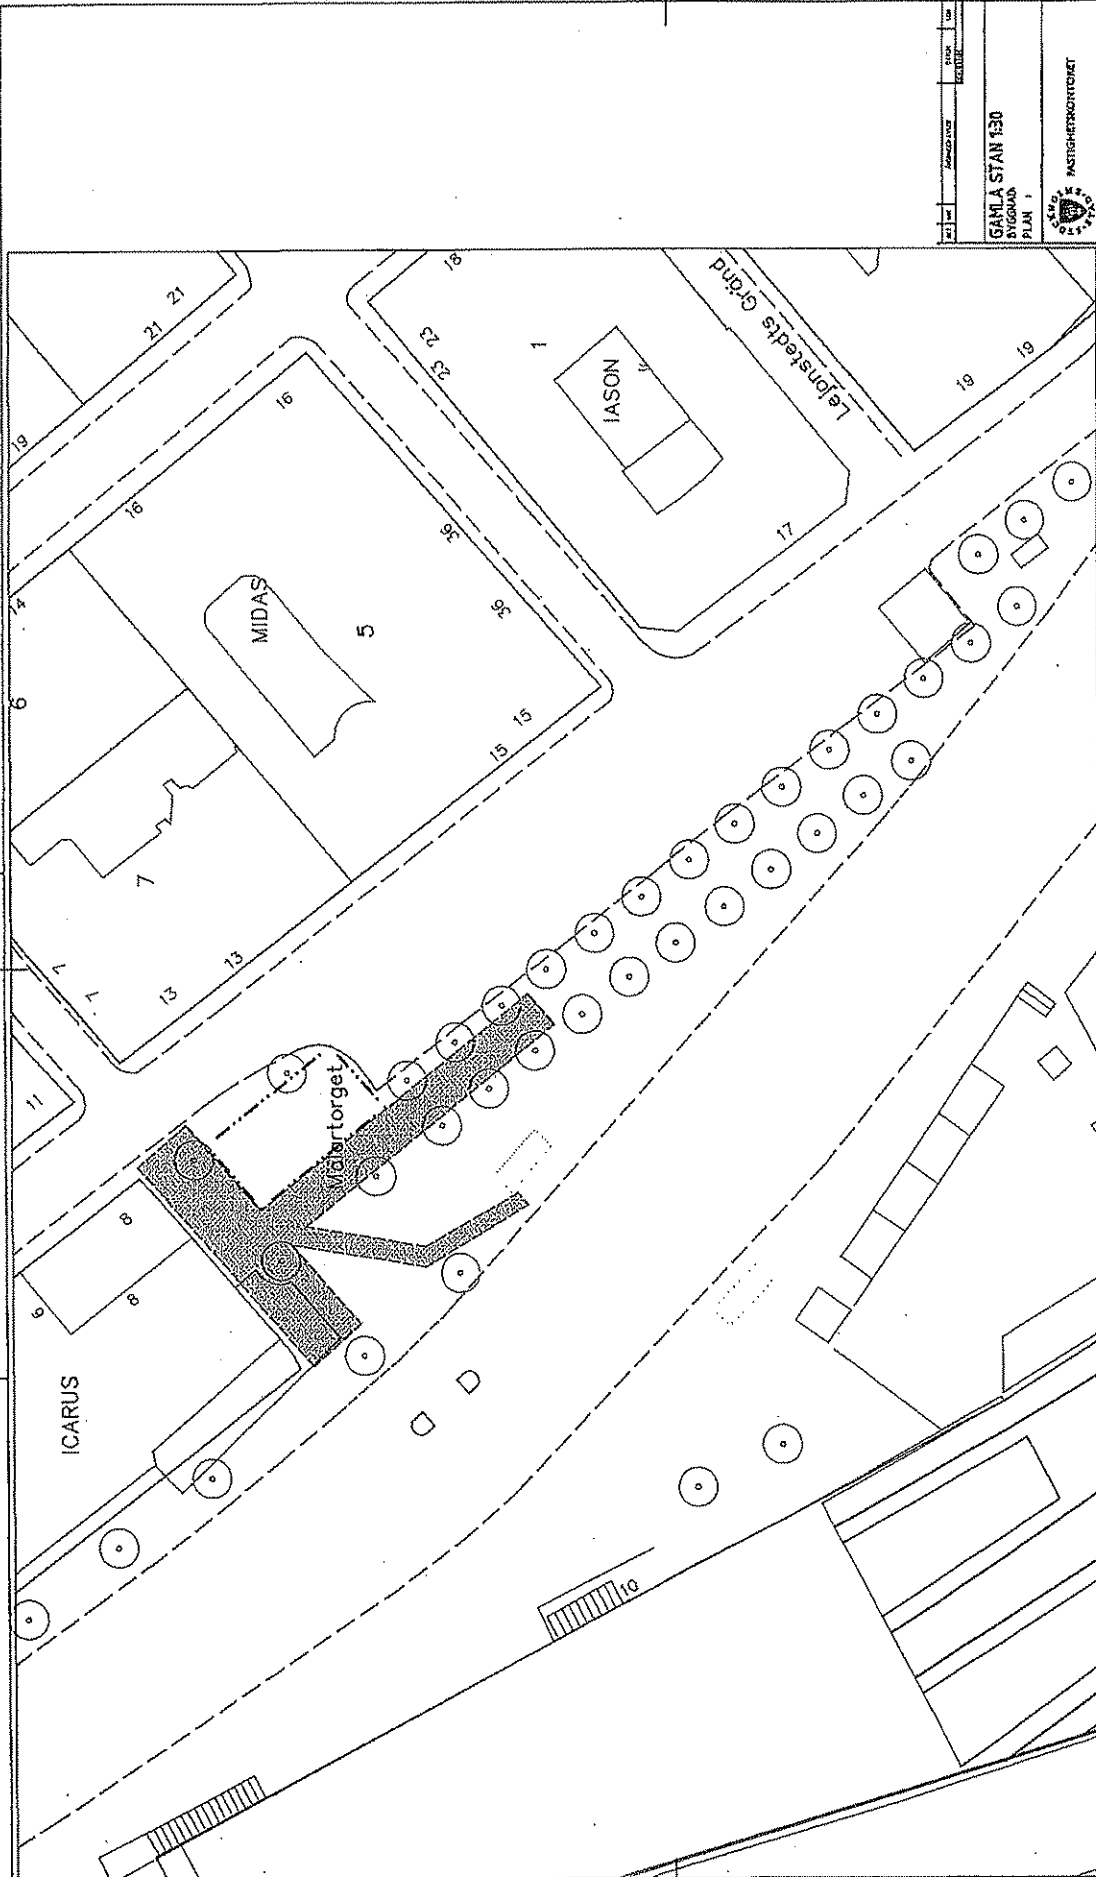


GAMLA STAN 130	
BYGGNADSPLAN	
PÅLÅN 1	

Enligt lokala ordningsföreskrifter för farghandel i Stockholms kommun

TECKENFÖRKLARING

- Ny salutorgsyta
- Gångstråk/siktlinje - hålls öppet
- Träd
- Telekiosk I J

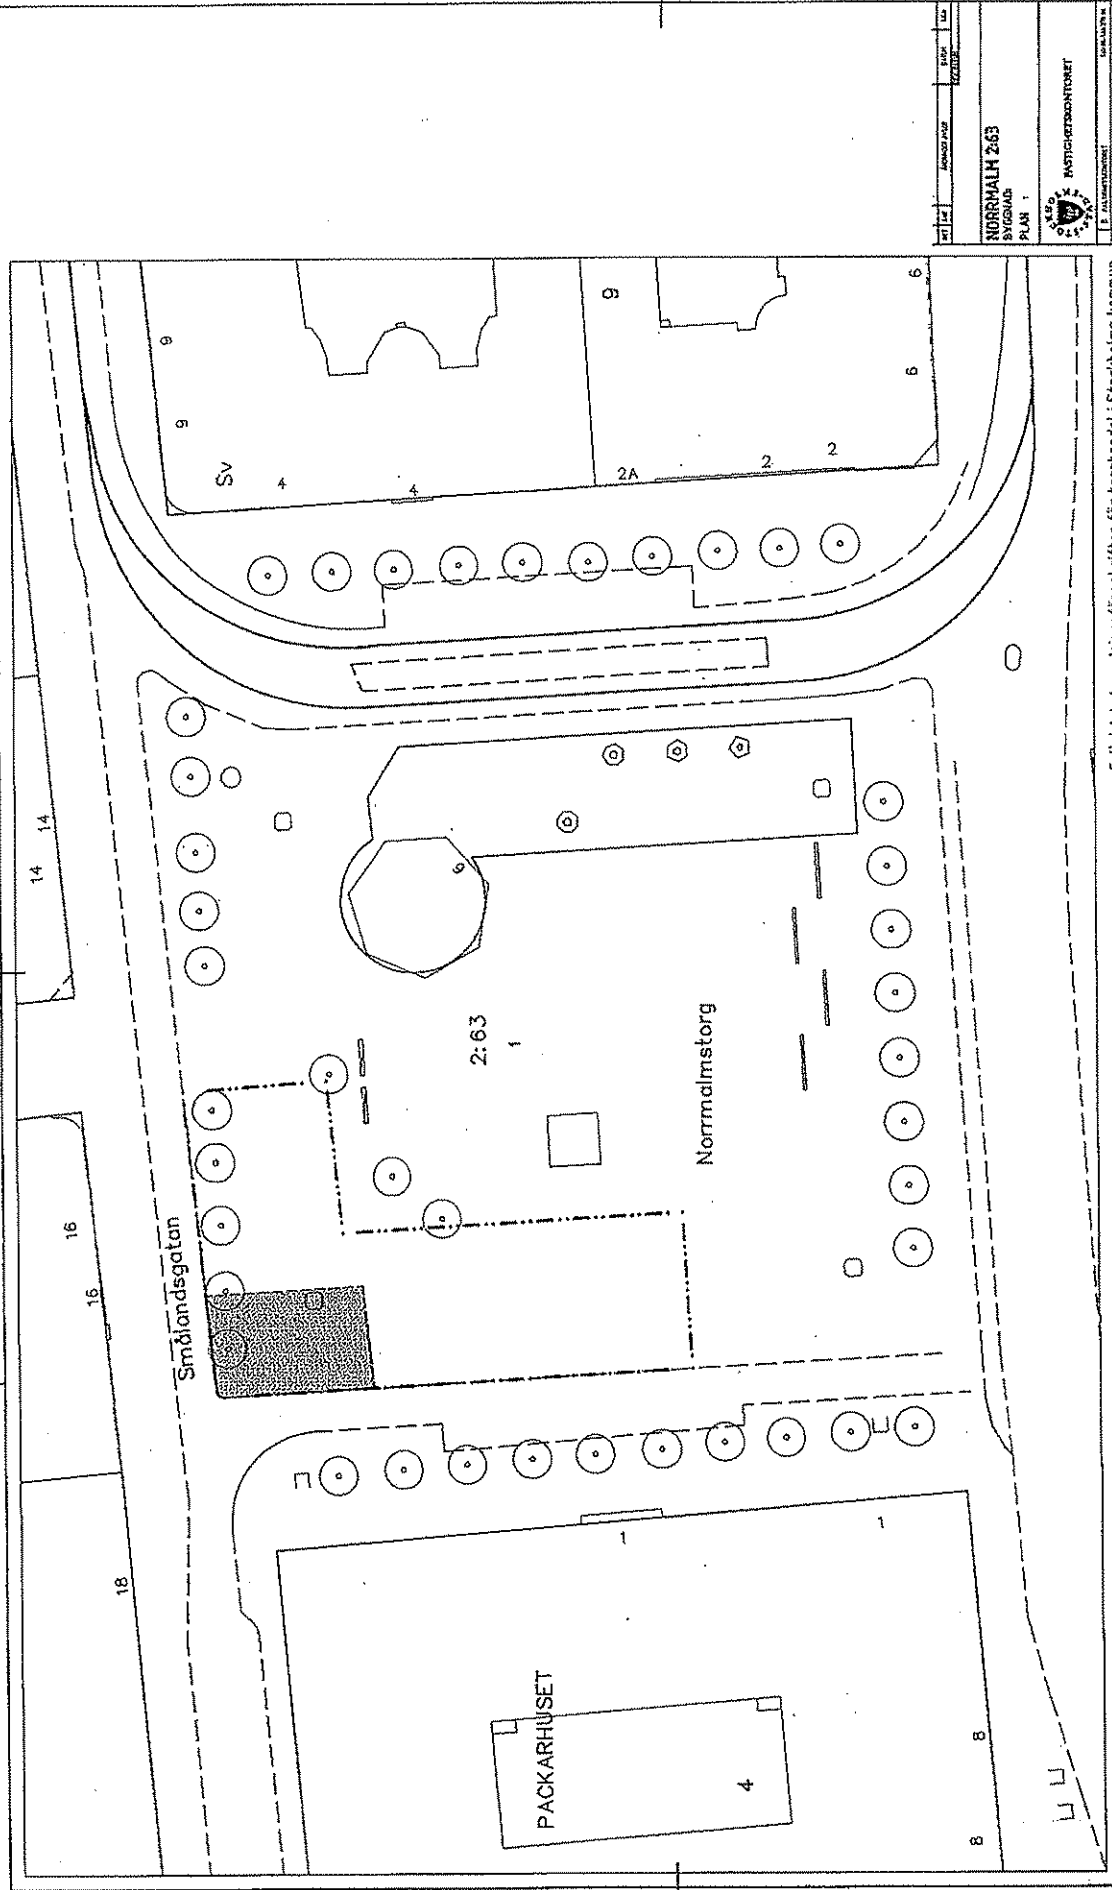

NORRMALM 263
NORGÅRD
PLAN 1


Enligt tokata ordningsföreskrifter för förhandel i Stockholms kommun


TECKENFÖRKLARING

Ny salutorgsytta

Gångstråk/siktlinje - hållis öppet

Träd

Telefonkiosk

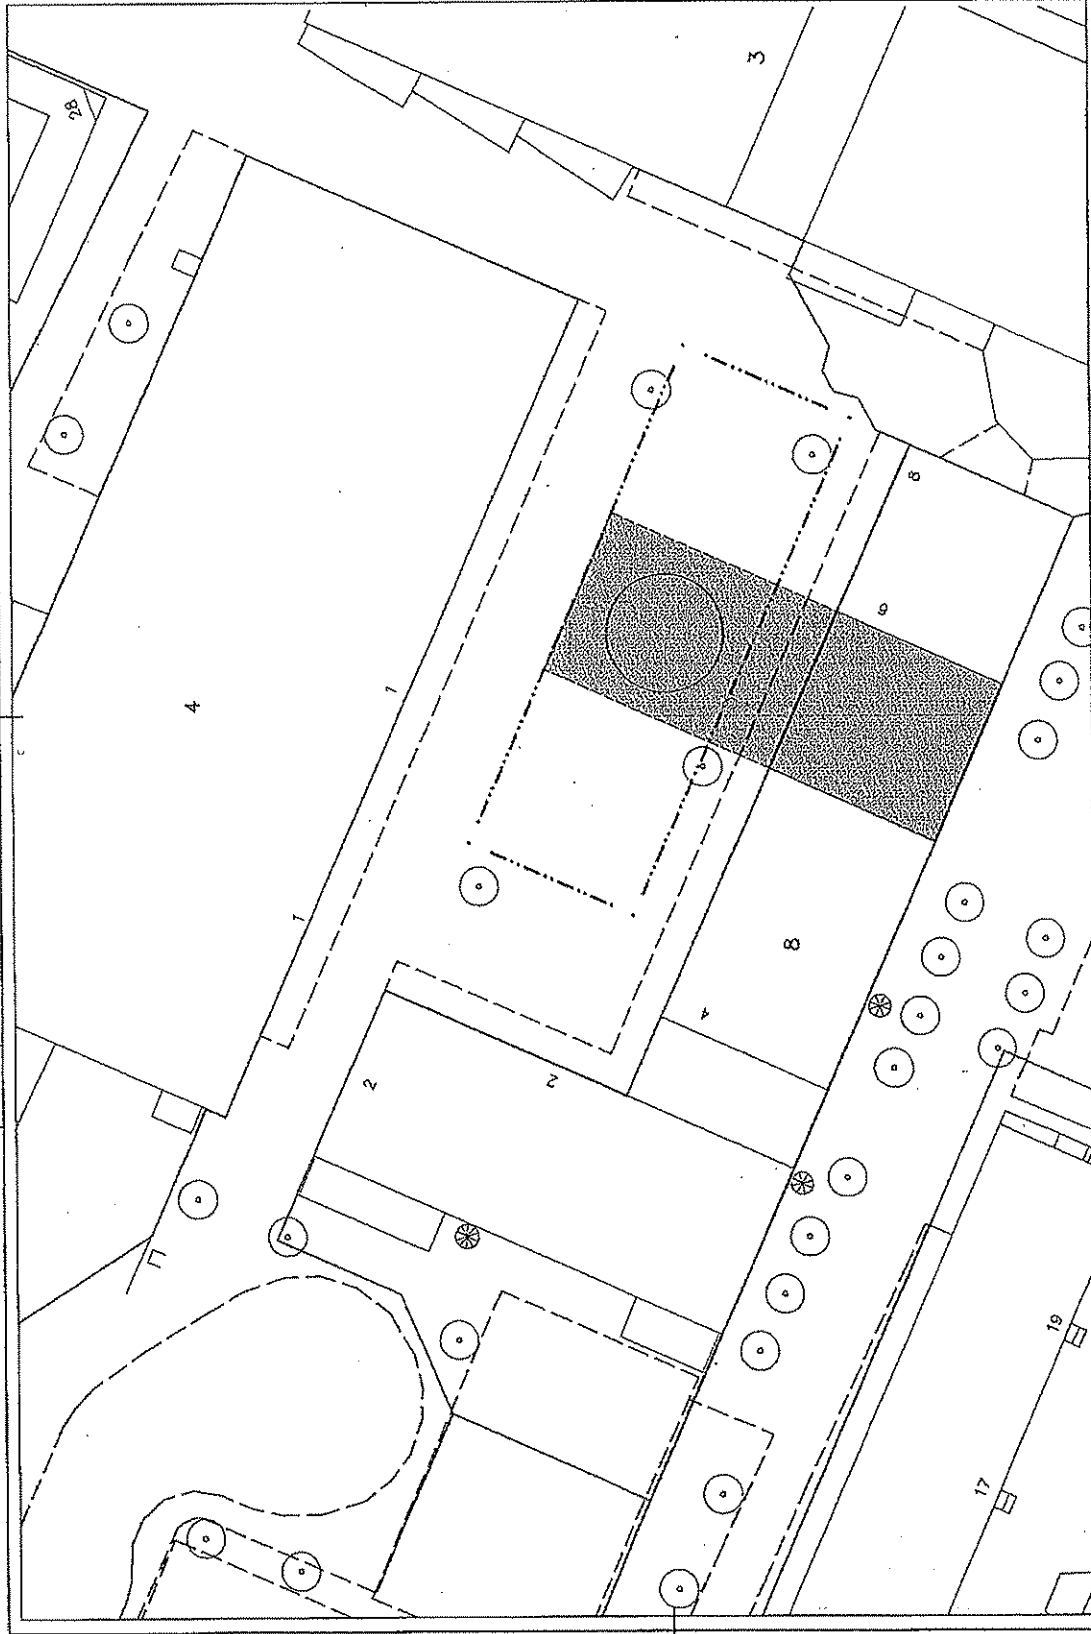

Enligt lokala ordningsföreskrifter för torghandel i Stocsholms kommun

TECKENFÖRKLARING


- Ny saluforsyta
- Gångstråk/siktlinje - hållis öppet
- Träd
- Telekiosk

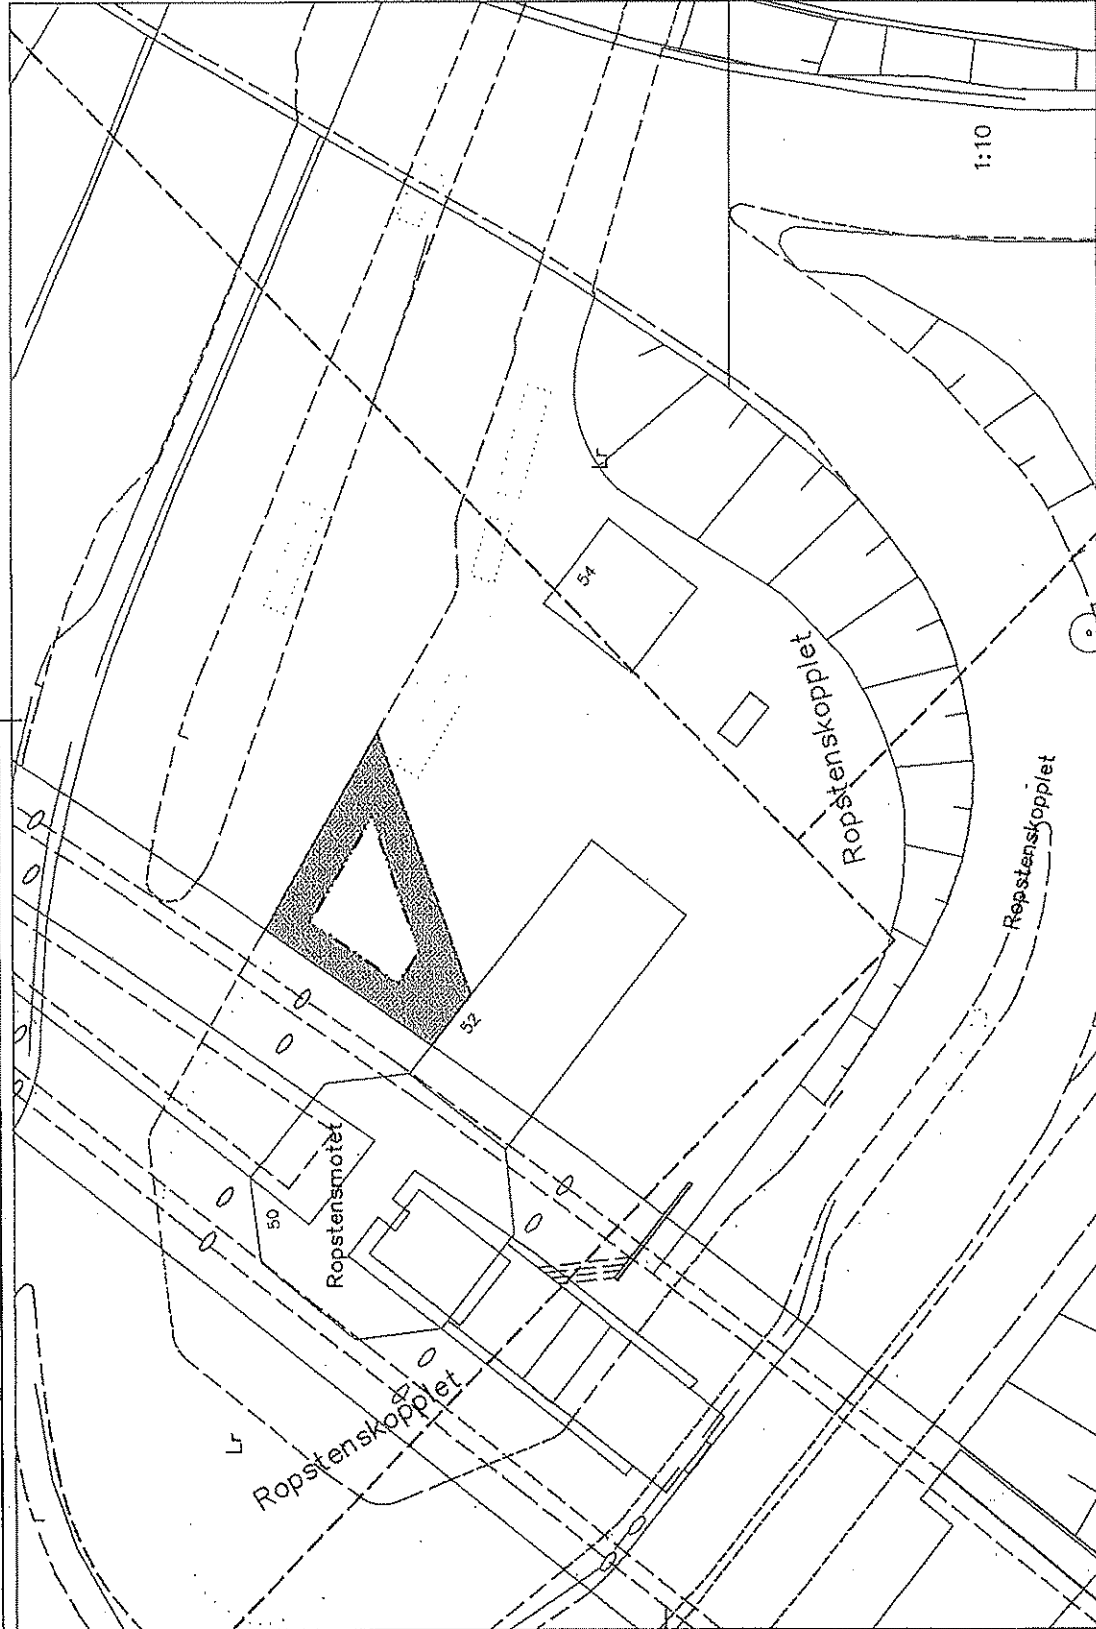


Enligt lokala ordningsföreskrifter för torghandel i Stockholms kommun

TECKENFÖRKLARING

- Ny salutaransyfa
- Gångstråk/siktlinje - hålls öppet
- Träd
- Telekiosk

HJÖRTHAGEN 13
 SVINGEN
 PLAN 1
 FASTIGHETSBEHÖRIGHET
 SALUTRÄGGSTUG
 ROPSTENSKOPPLET vid Ropstena T-banestation
 1:10 A3 20031

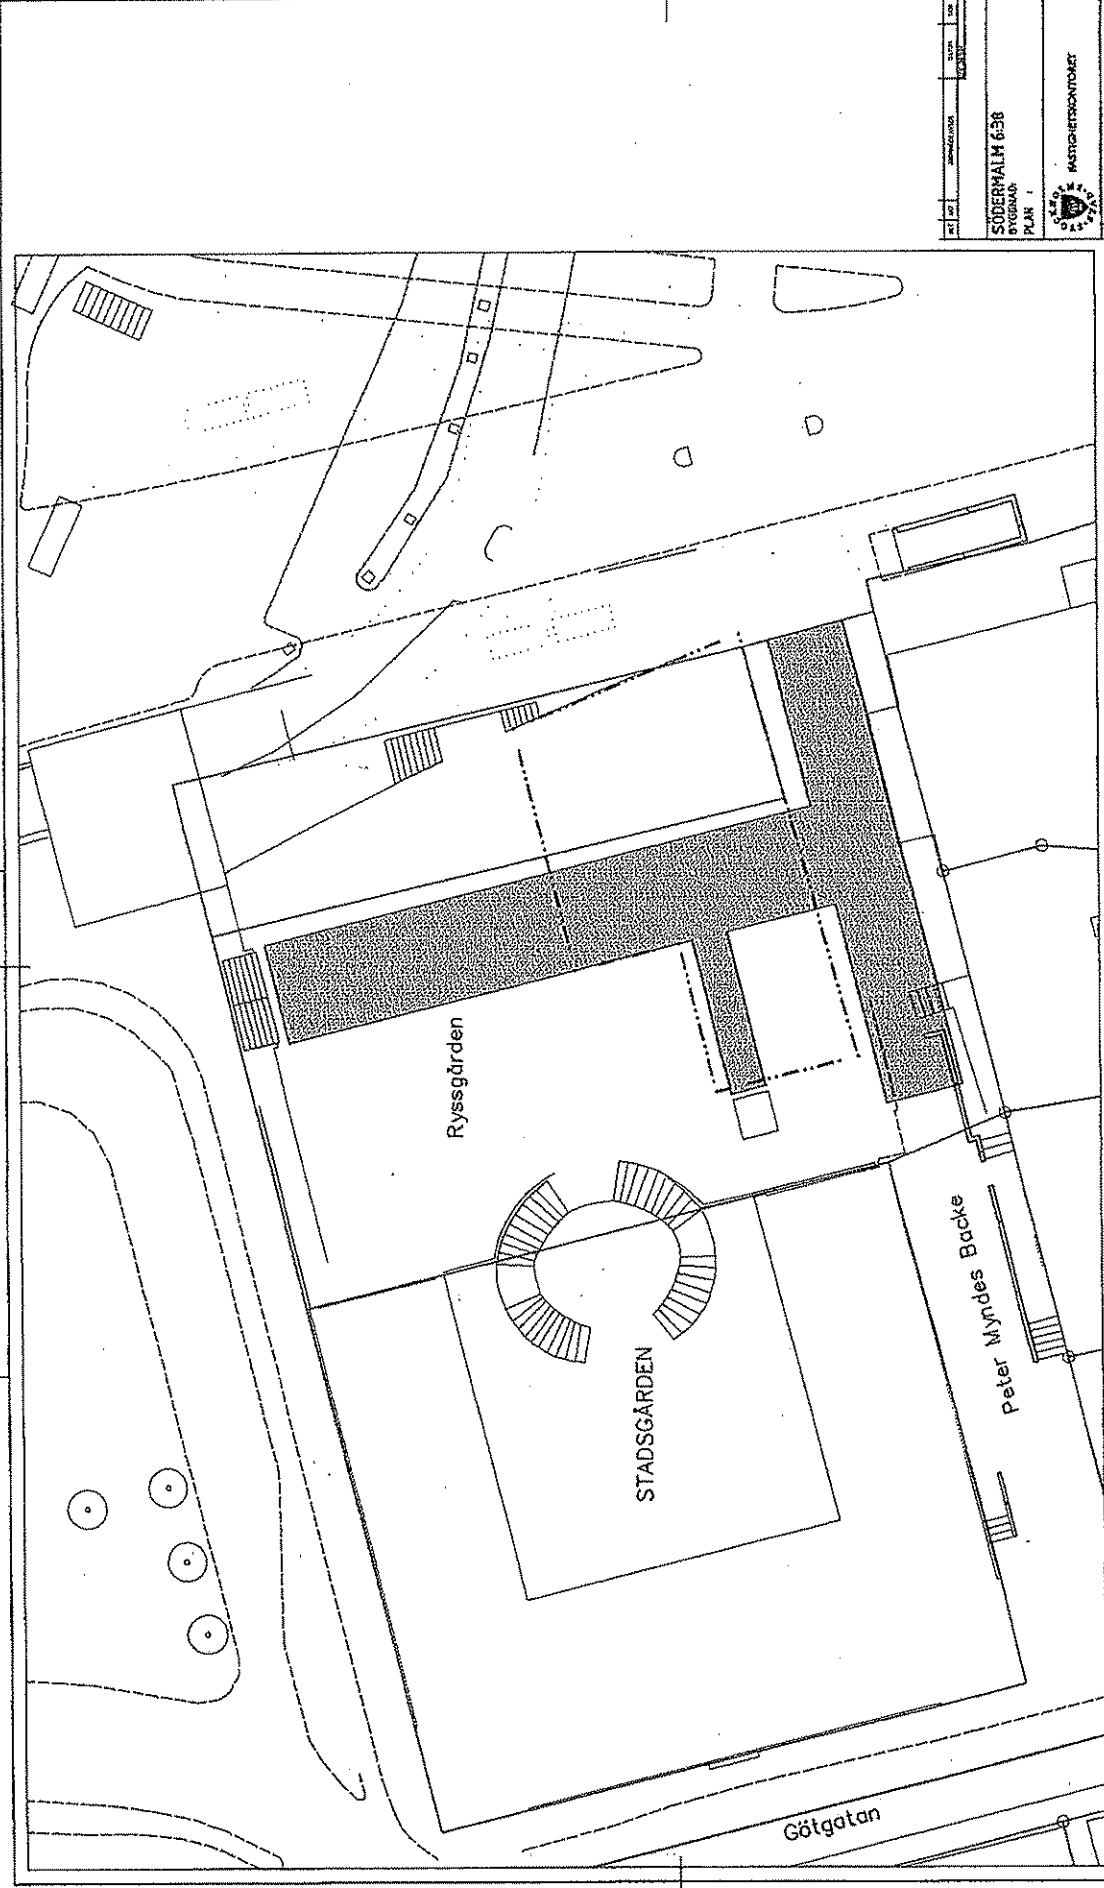

TECKENFÖRKLARING


- Ny saluföringsyta
- Gångstråk/siktlinje - hålls öppet
- Träd
- Telekåsk

Enligt lokala ordningsföreskrifter för torghandel i Stockholms kommun

SÖDERHALM 6:38	
BYGGNADSPLAN	
KASTRETTSCENTRUM	

SÖDERHALM 6:38

BYGGNADSPLAN

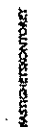


KASTRETTSCENTRUM

SAUFÖRINGSYTA
RYSMSGÅRDEN

BYGG
1:000 A3
2013:03

Träd

Telekåsk

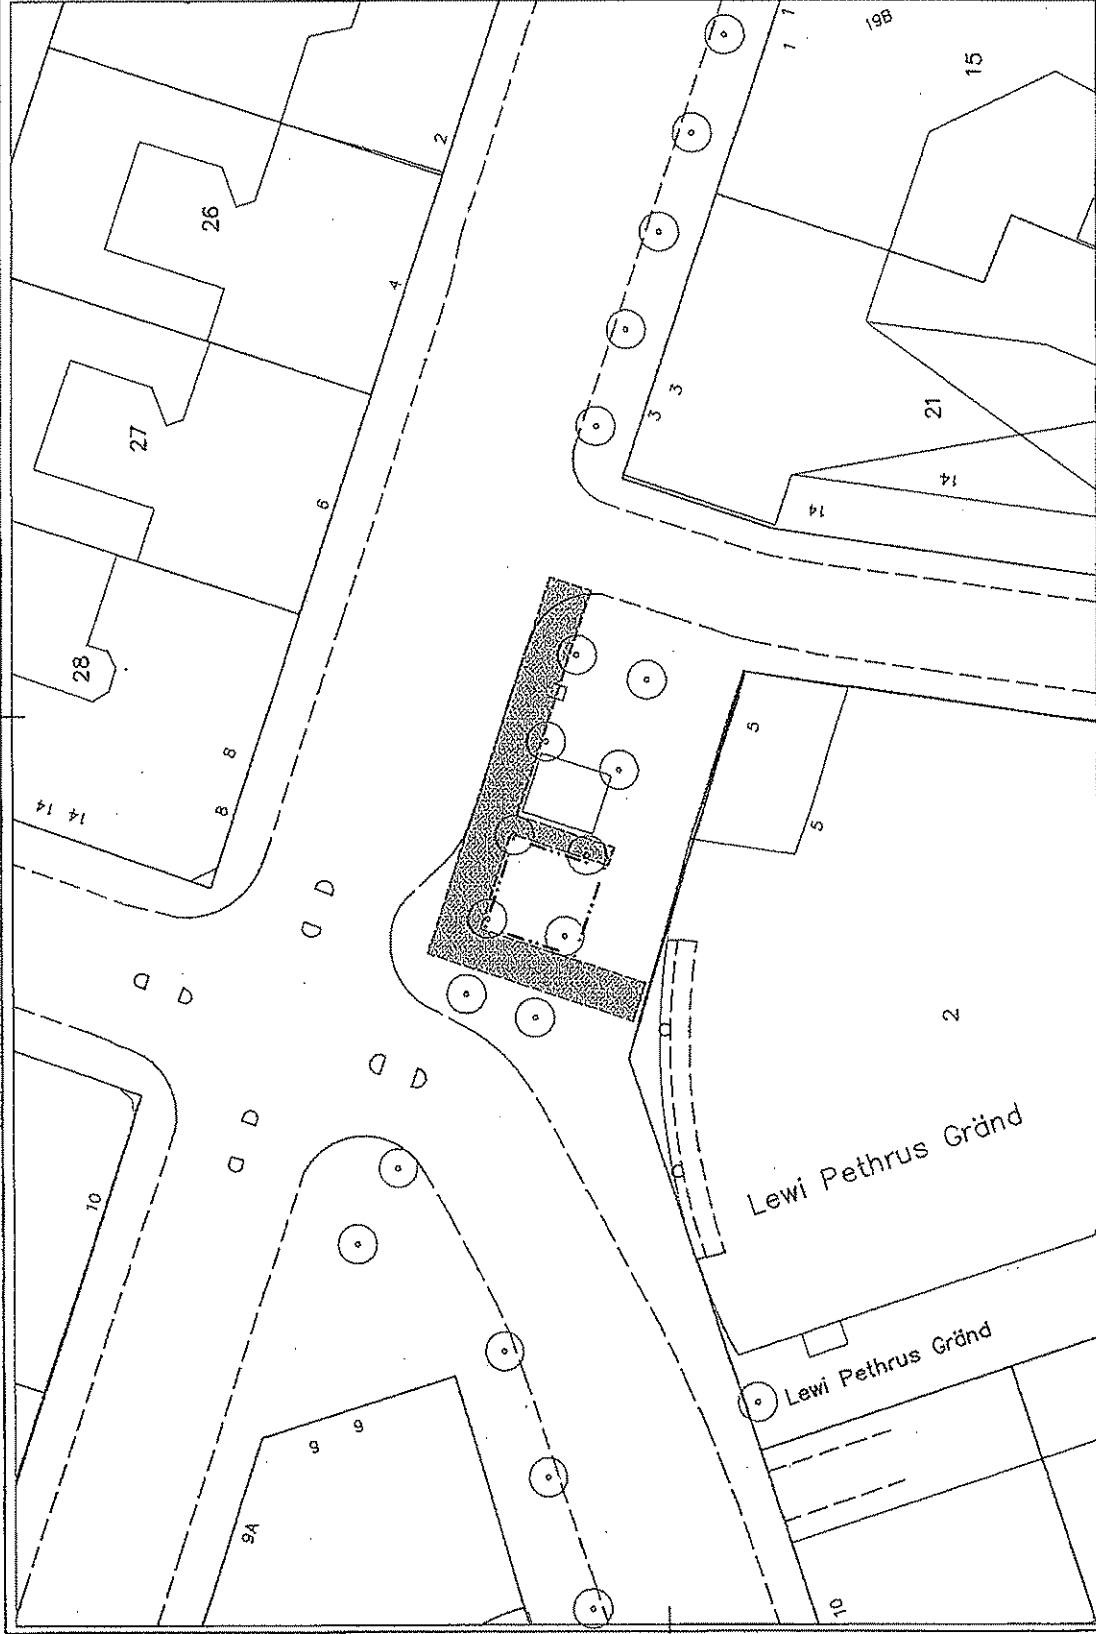


TECKENFÖRKLARING

- Ny saluförsgyta
- Gångstråk/siktlinje - hålls öppet
- Träd
- Telekiosk

Enligt teckata ordningsföreskrifter för torghandeln i Stockholms kommun

VÄSTADEN K11B				
BYGGNAD				
PLAN 1				
VÄSTADSEN K11B				

SALLFORSSTYR
RÖSTRANDSEATAN / BERKAGATAN
SALA
211-01-23
SALA
2003A
101

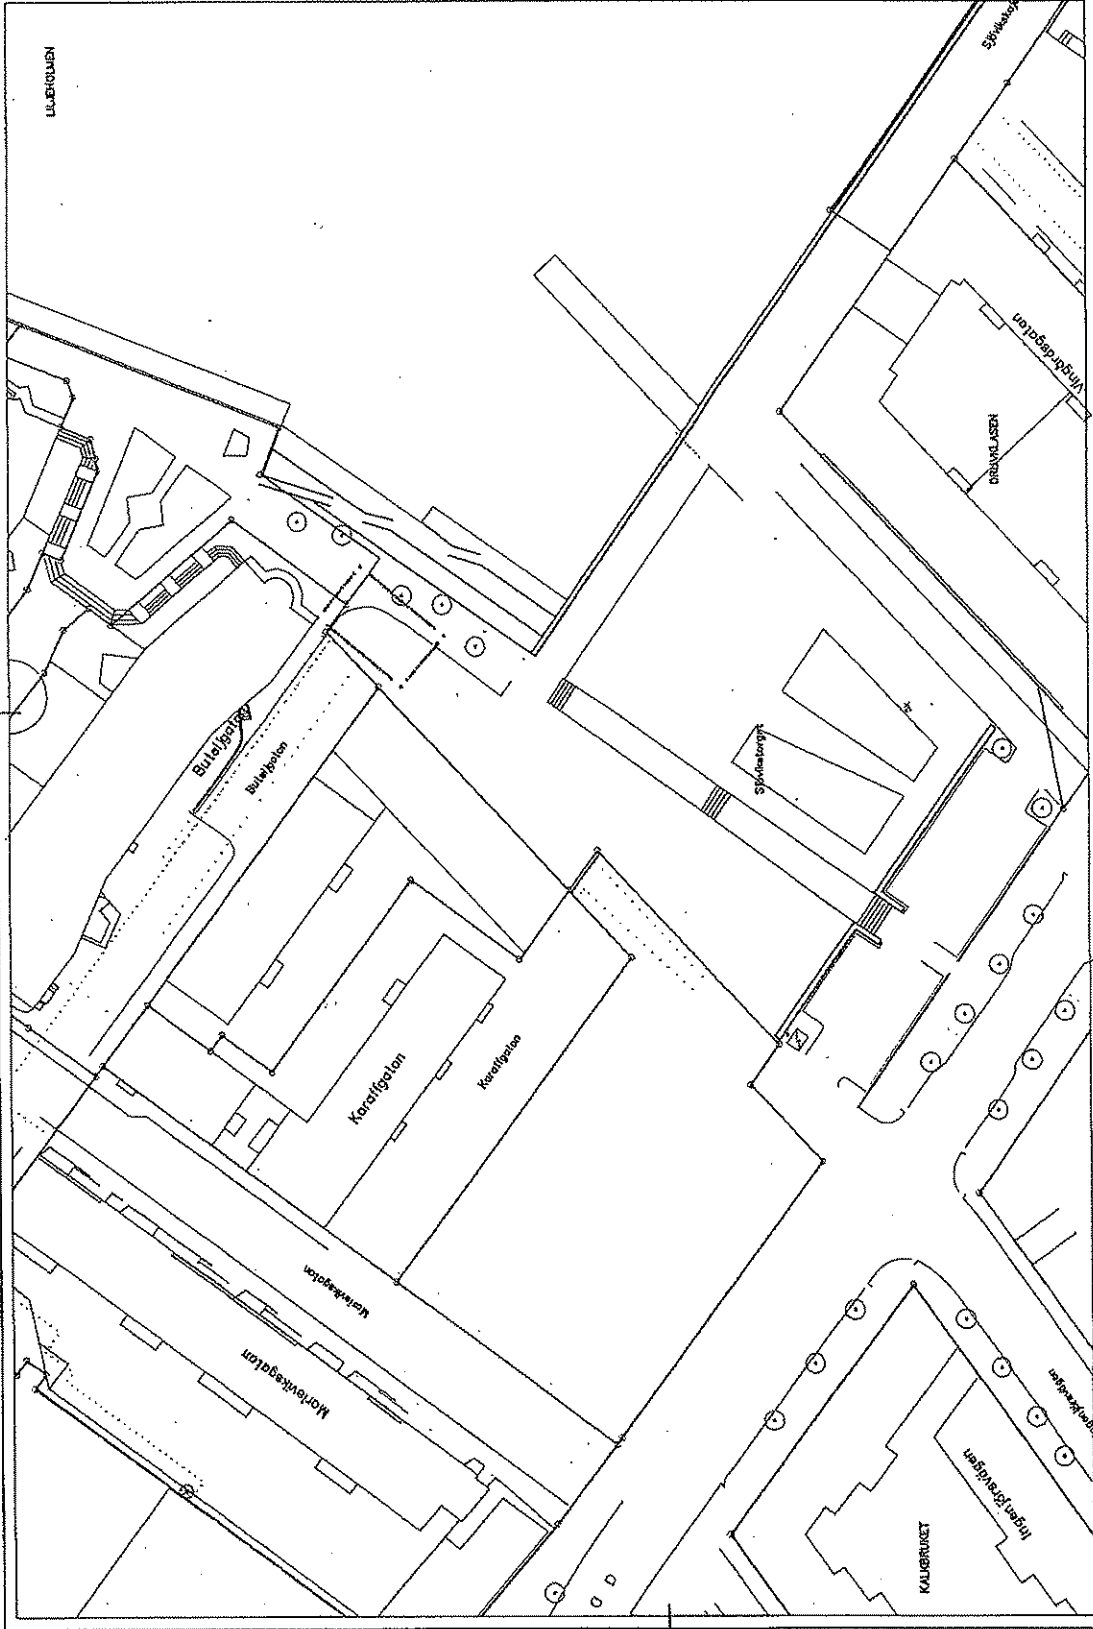


Enligt lokala ordningsföreskrifter för torghandel i Stockholms kommun

TECKENFÖRKLARING

- Ny saluföringsyta
- Gångstråk/siktlinje - hålls öppet
- Träd
- Telefonisk l i j

ÅRSTA 11 BYGGGÅRD	PLAN 1
KASTORSTREJKONTORST	
SALUFÖRSYTTOR SÄMESTRÄKTEN LILJEVÄGEN ÅRSTADAL	
1:000	2000:05

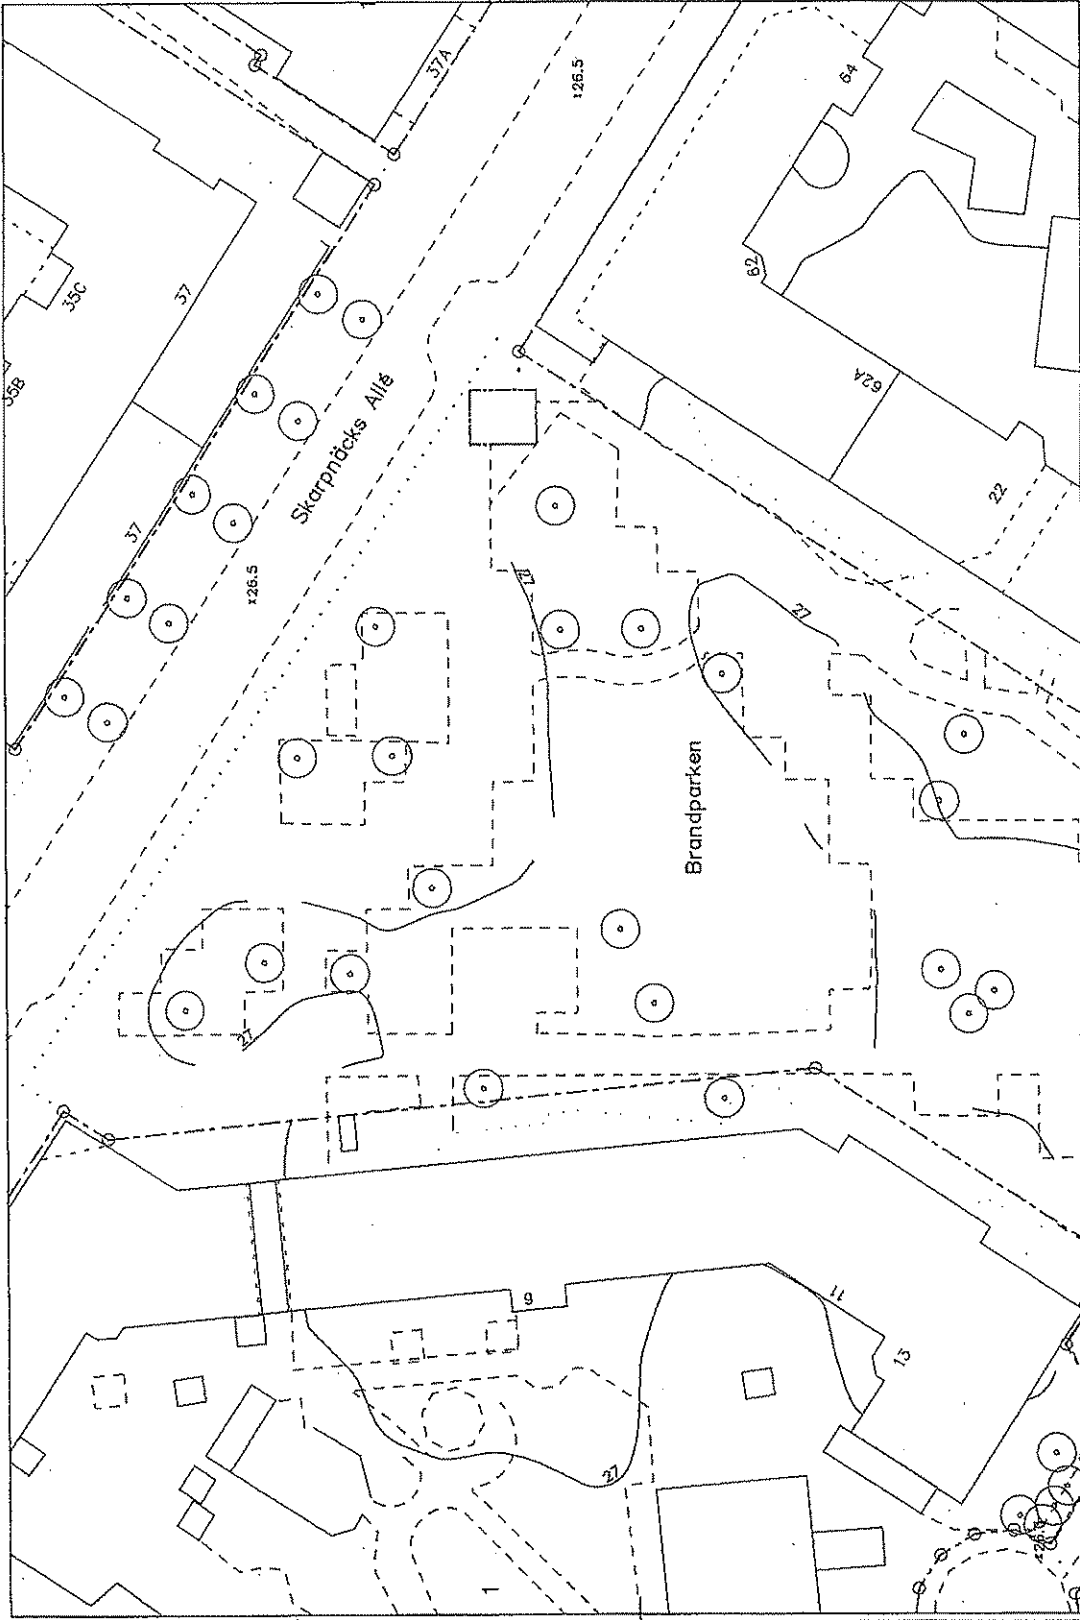

SKARPNÄCKS GÅRD F1		BYGGNAD		PLÅN 1		PÄRINGSKONTORET		SALUFÖRSTYR		SKARPNÄCKS ALLÉ		1460 A3		2013-36		100	


Enligt lokala ordningsföreskrifter för torghandel i Stockholms kommun

TECKENFÖRKLARING

Ny saluföringsyta

Gångsfråk/siktlinje - hålls öppet

Träd

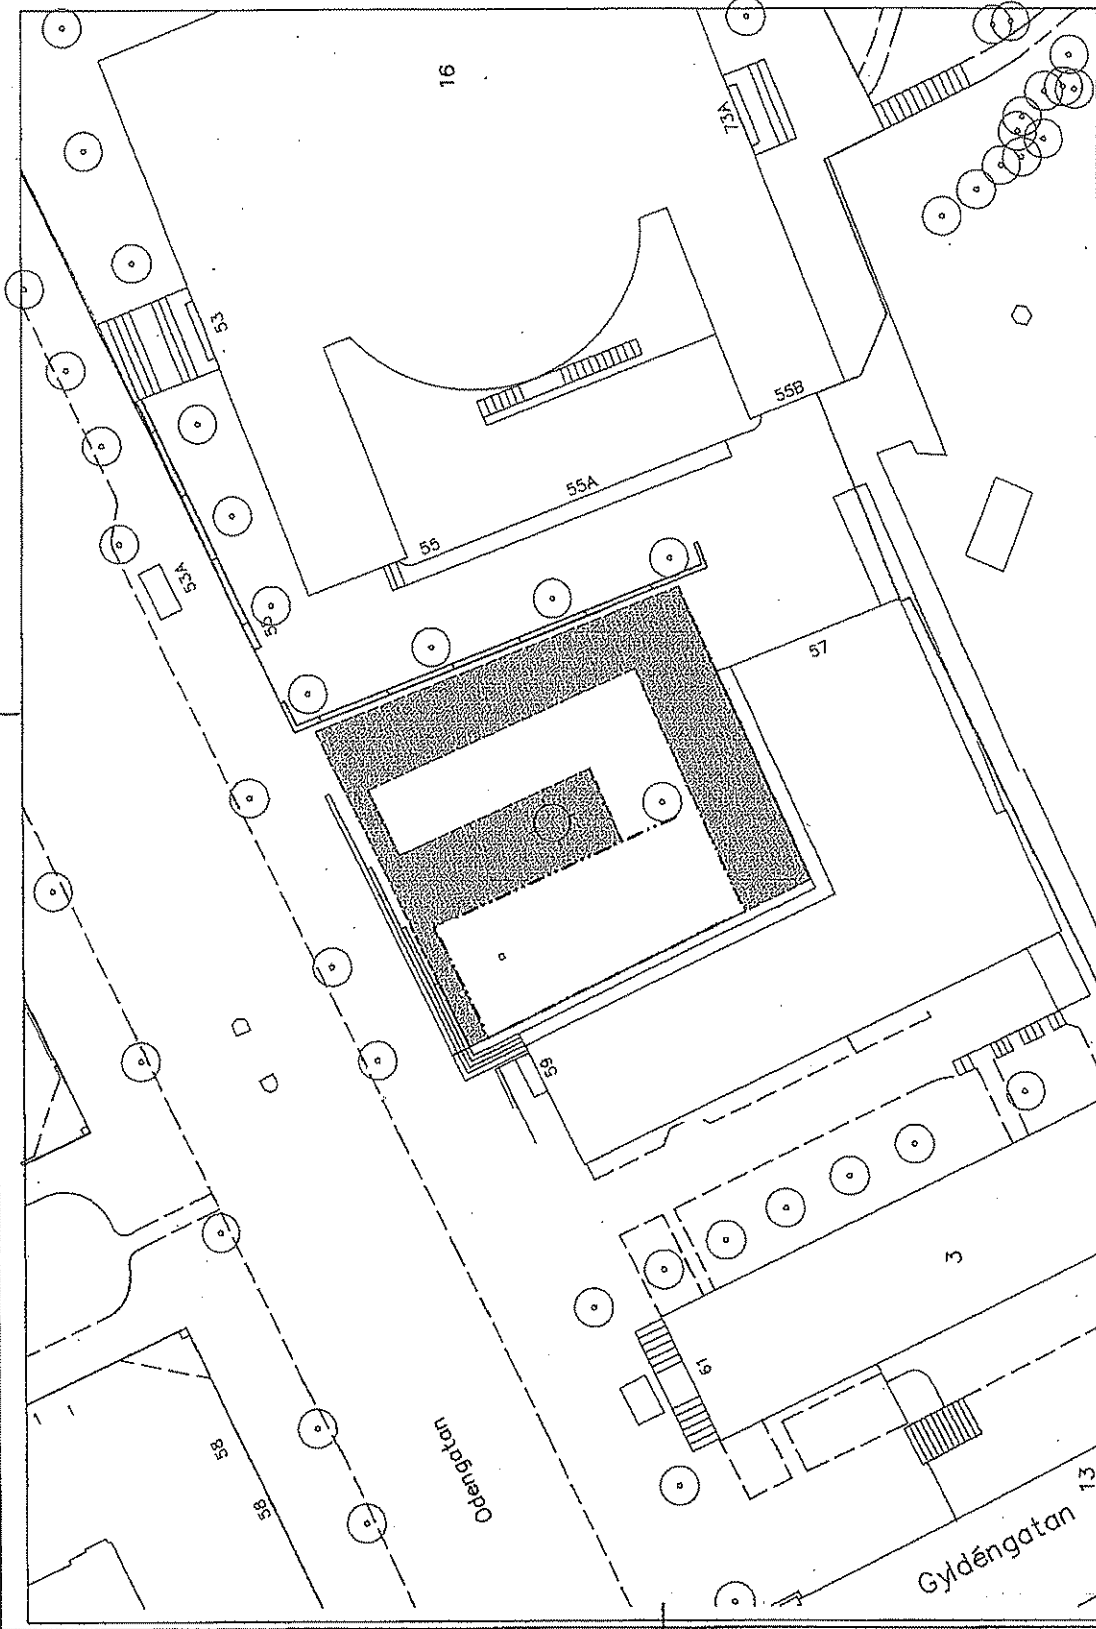


Enligt lokala ordningsföreskrifter för torghandel i Stockholms kommun

TECKENFÖRKLARING
 Ny saluföringsyta
 Gångstråk/siktlinje - hållits öppet

Trädd
 Telekttorsk




STADSTYRELSEN
STIG TRENTERS TORG vid Färdsta Strand
TOMT 6400 A3
2008:11

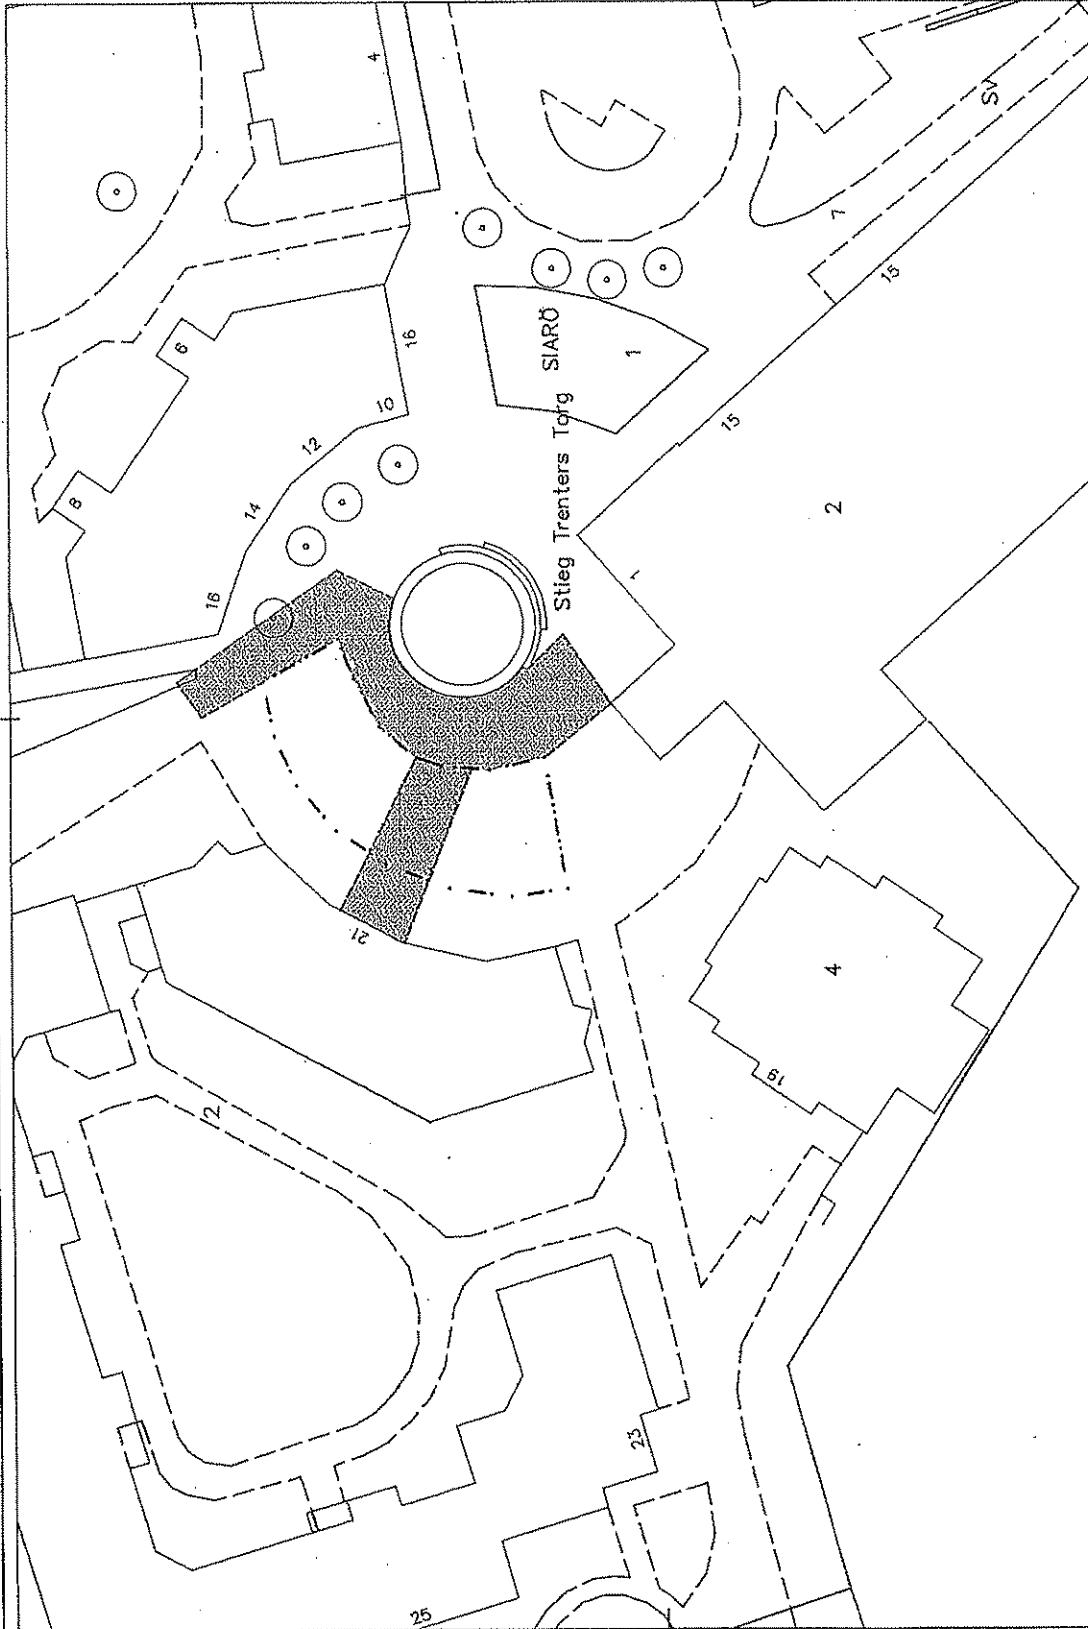

Enligt lokala ordningsföreskrifter för torghandel i Stockholms kommun

TECKENFÖRKLARING

- Ny saluföringsyta
- Gångstråk/siktlinje - hållis öppet
- Träd
- Telekiosk

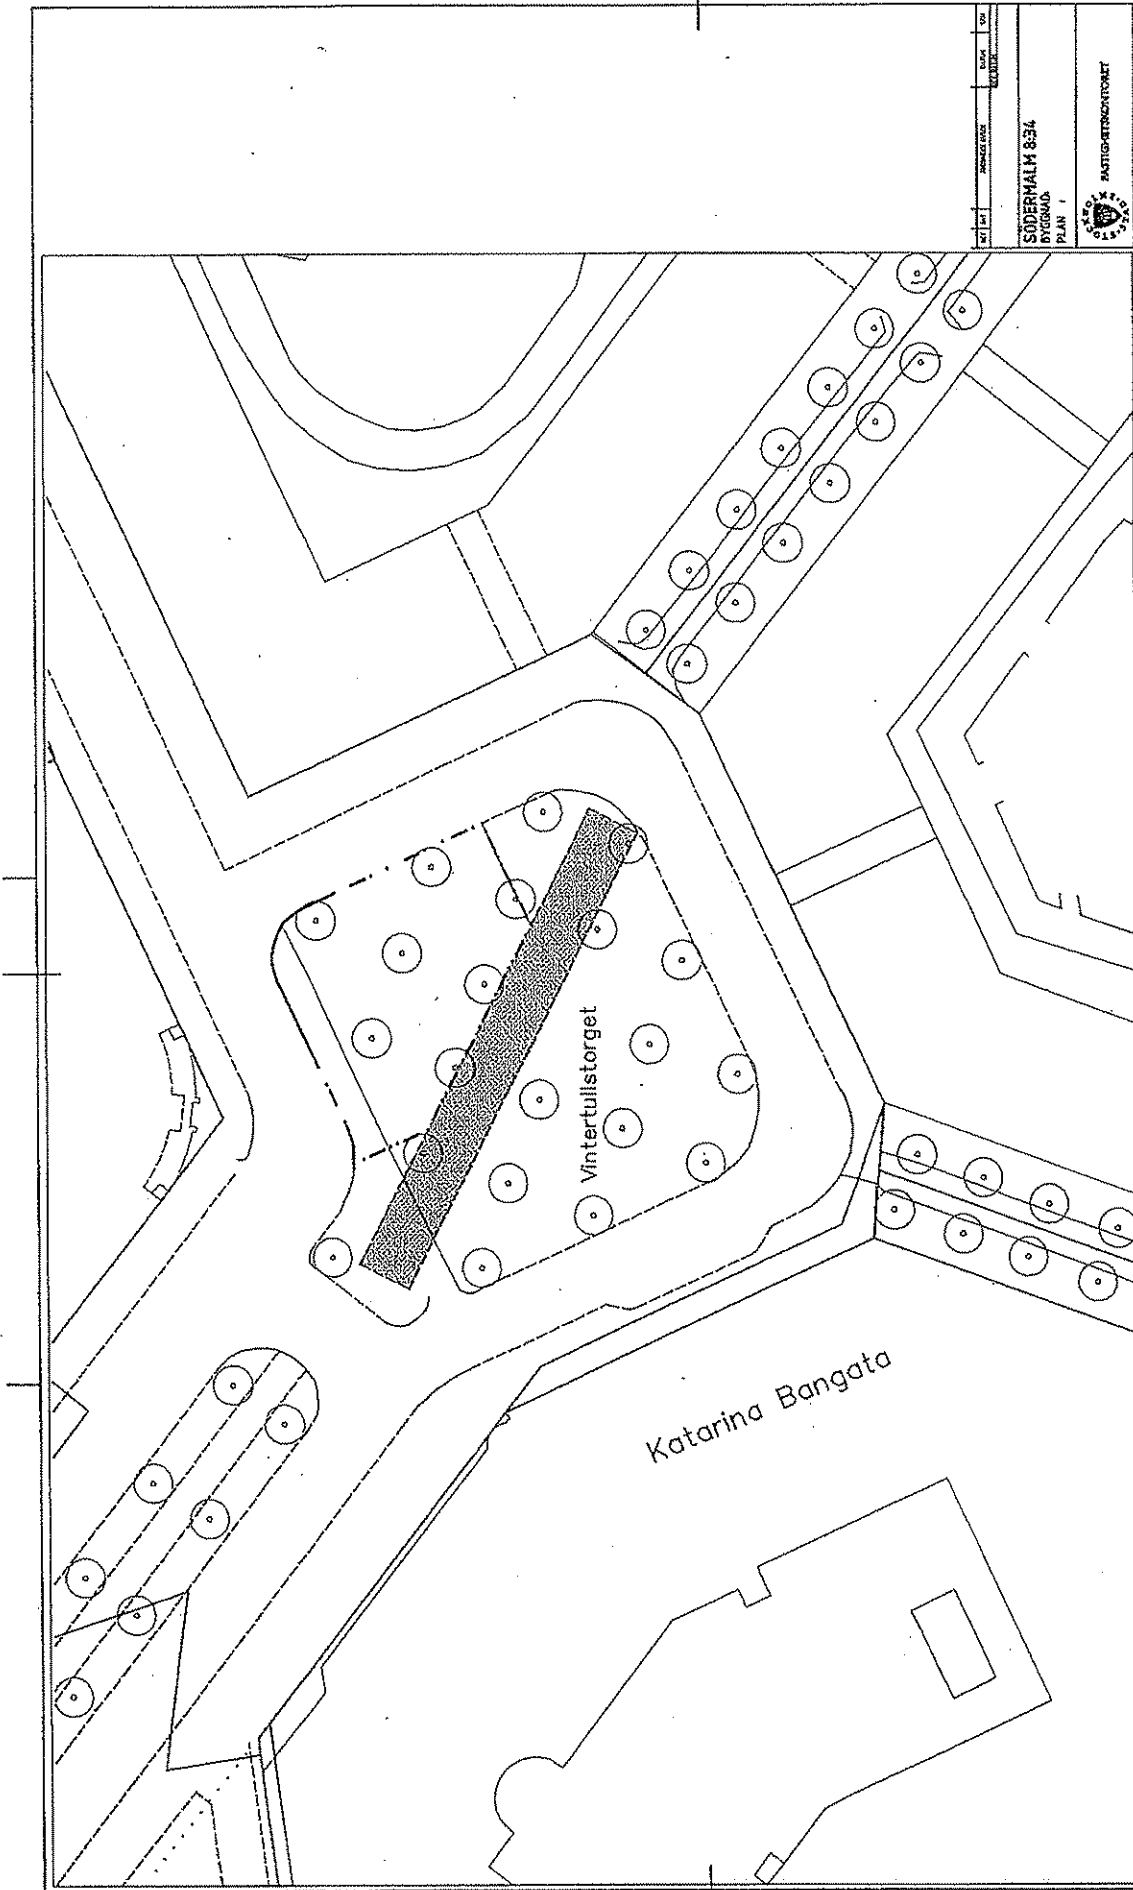

TECKENFÖRKLARING

Ny saluföringsyta

Gångstråk/siktlinje - hållis öppet




Träd

Telekiosk

Enligt lokala ordningsföreskrifter för torghandel i Stockholms kommun


SÖDERMALM 8:34
BYGGNAD
PLAN 1

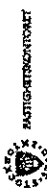

AUTORISERINGSSTÄMPEL

SALUFÖRSYTTOR
VINTERTULLSTORGET

1400 A3 2018ALL

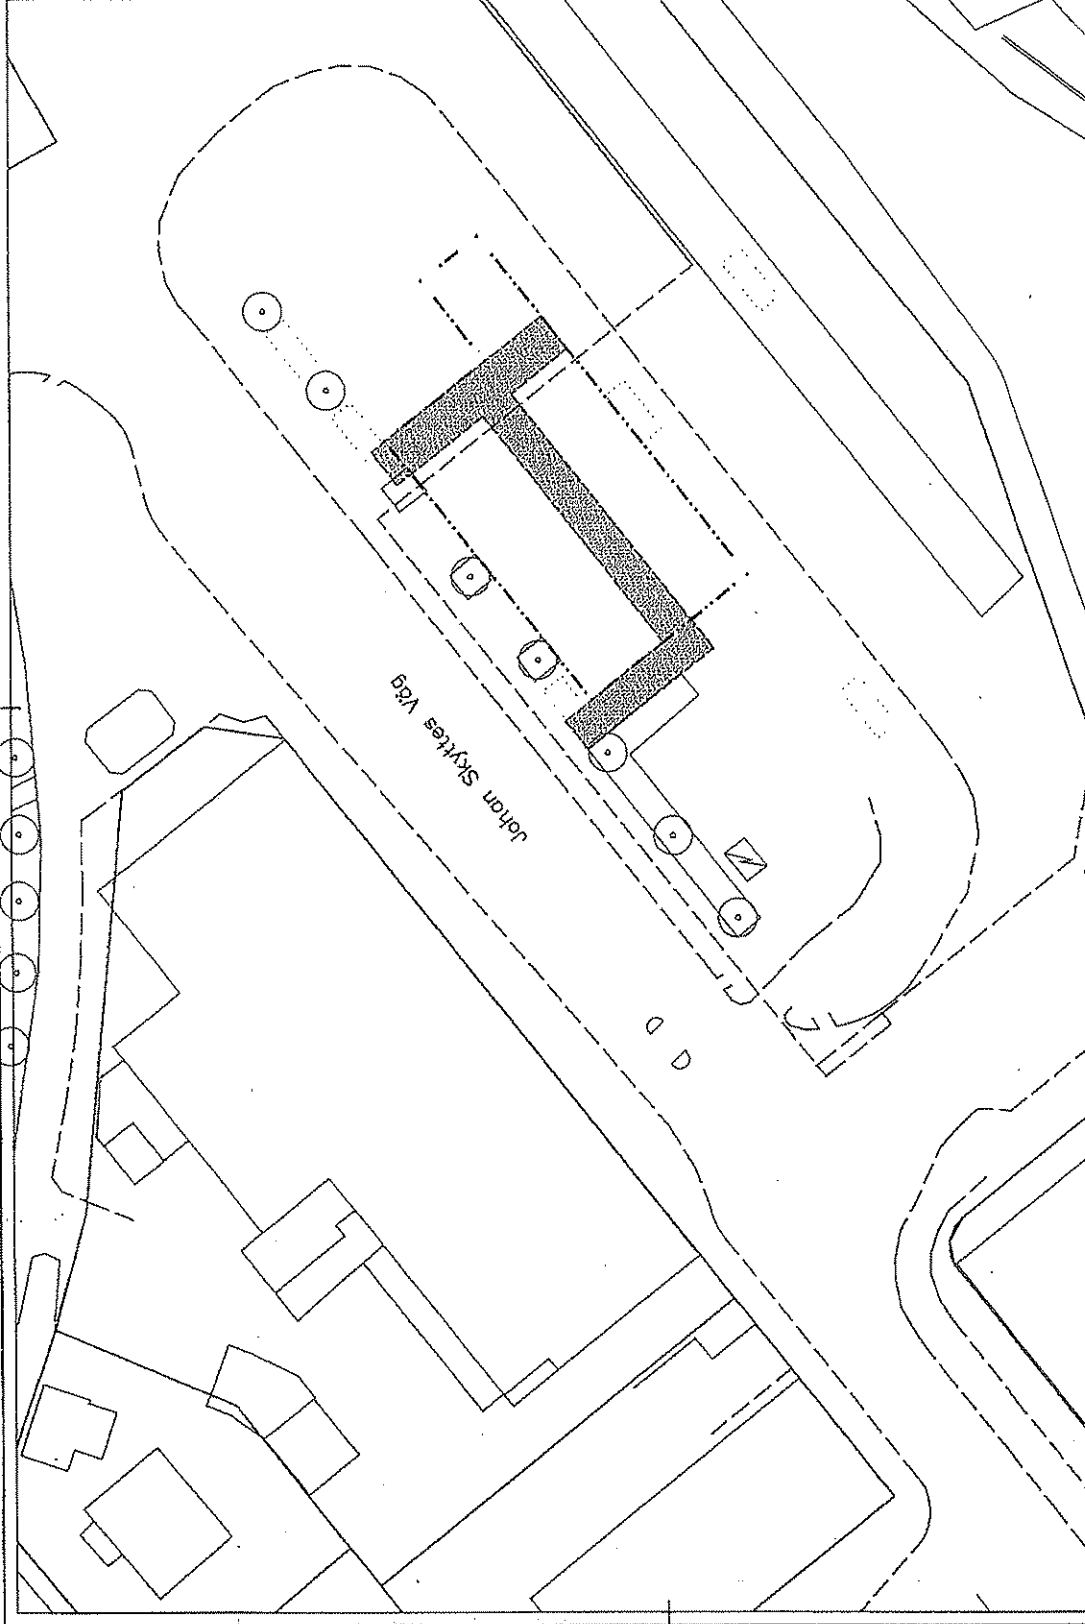

TECKENFÖRKLARING

Ny saluföringsyta

Gångstråk/siktlinje - hålls öppet




Träd

Teleklask I J

Enligt lokala ordningsföreskrifter för torghandel i Stockholms kommun



STICKSPÅRET 2
BYGGNADS
PLAN 1

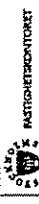


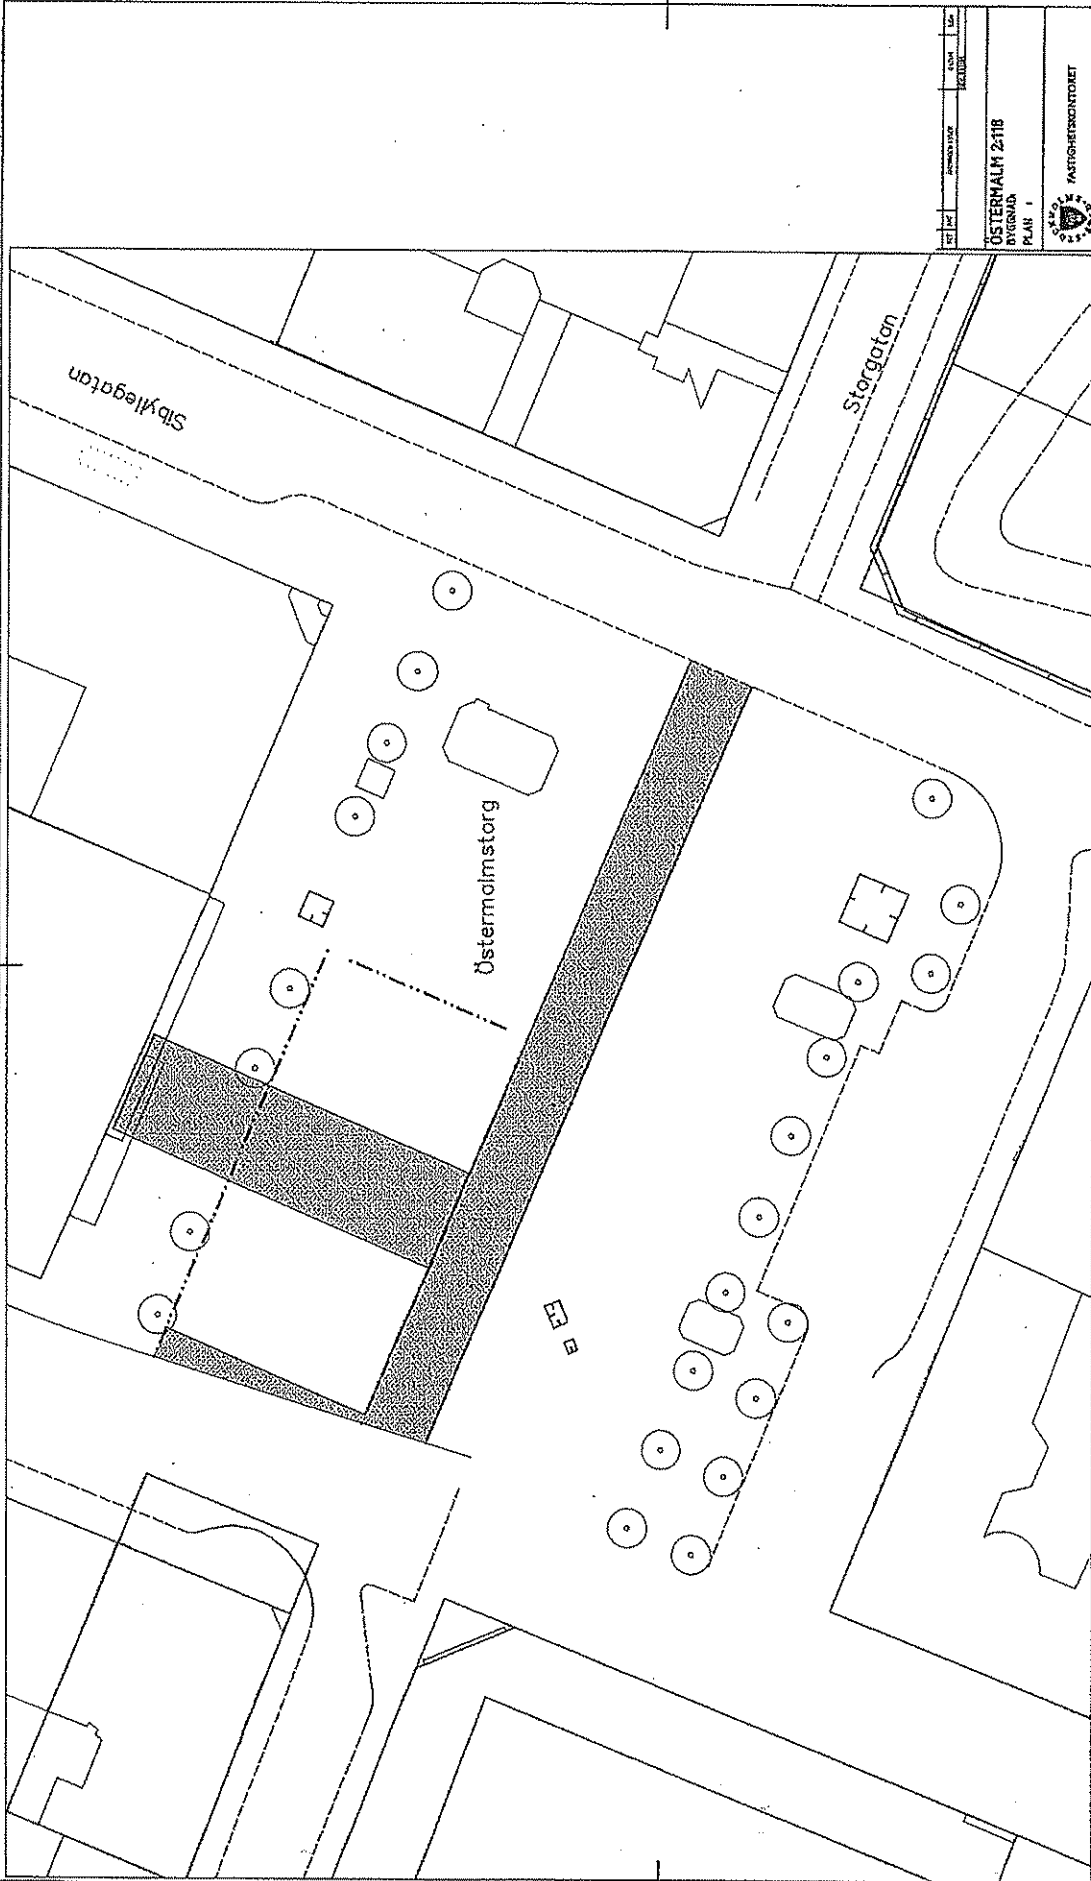

TECKENFÖRKLARING

Ny saluföringsyta

Gångstråk/siklinje - hålls öppet



Träd



Telekast 1/1

Ehligt lokala ordningsföreskrifter för torghandel i Stockholms kommun

STAD	STOCKHOLM	BYGGNAD	BYGGNAD	PLAN 1	ÖSTERMALM 2:11B

