


FÖRKLARINGAR


Ritningsvy 1:100 Översikt


Brandcellsgräns

Utrymningsstrategi

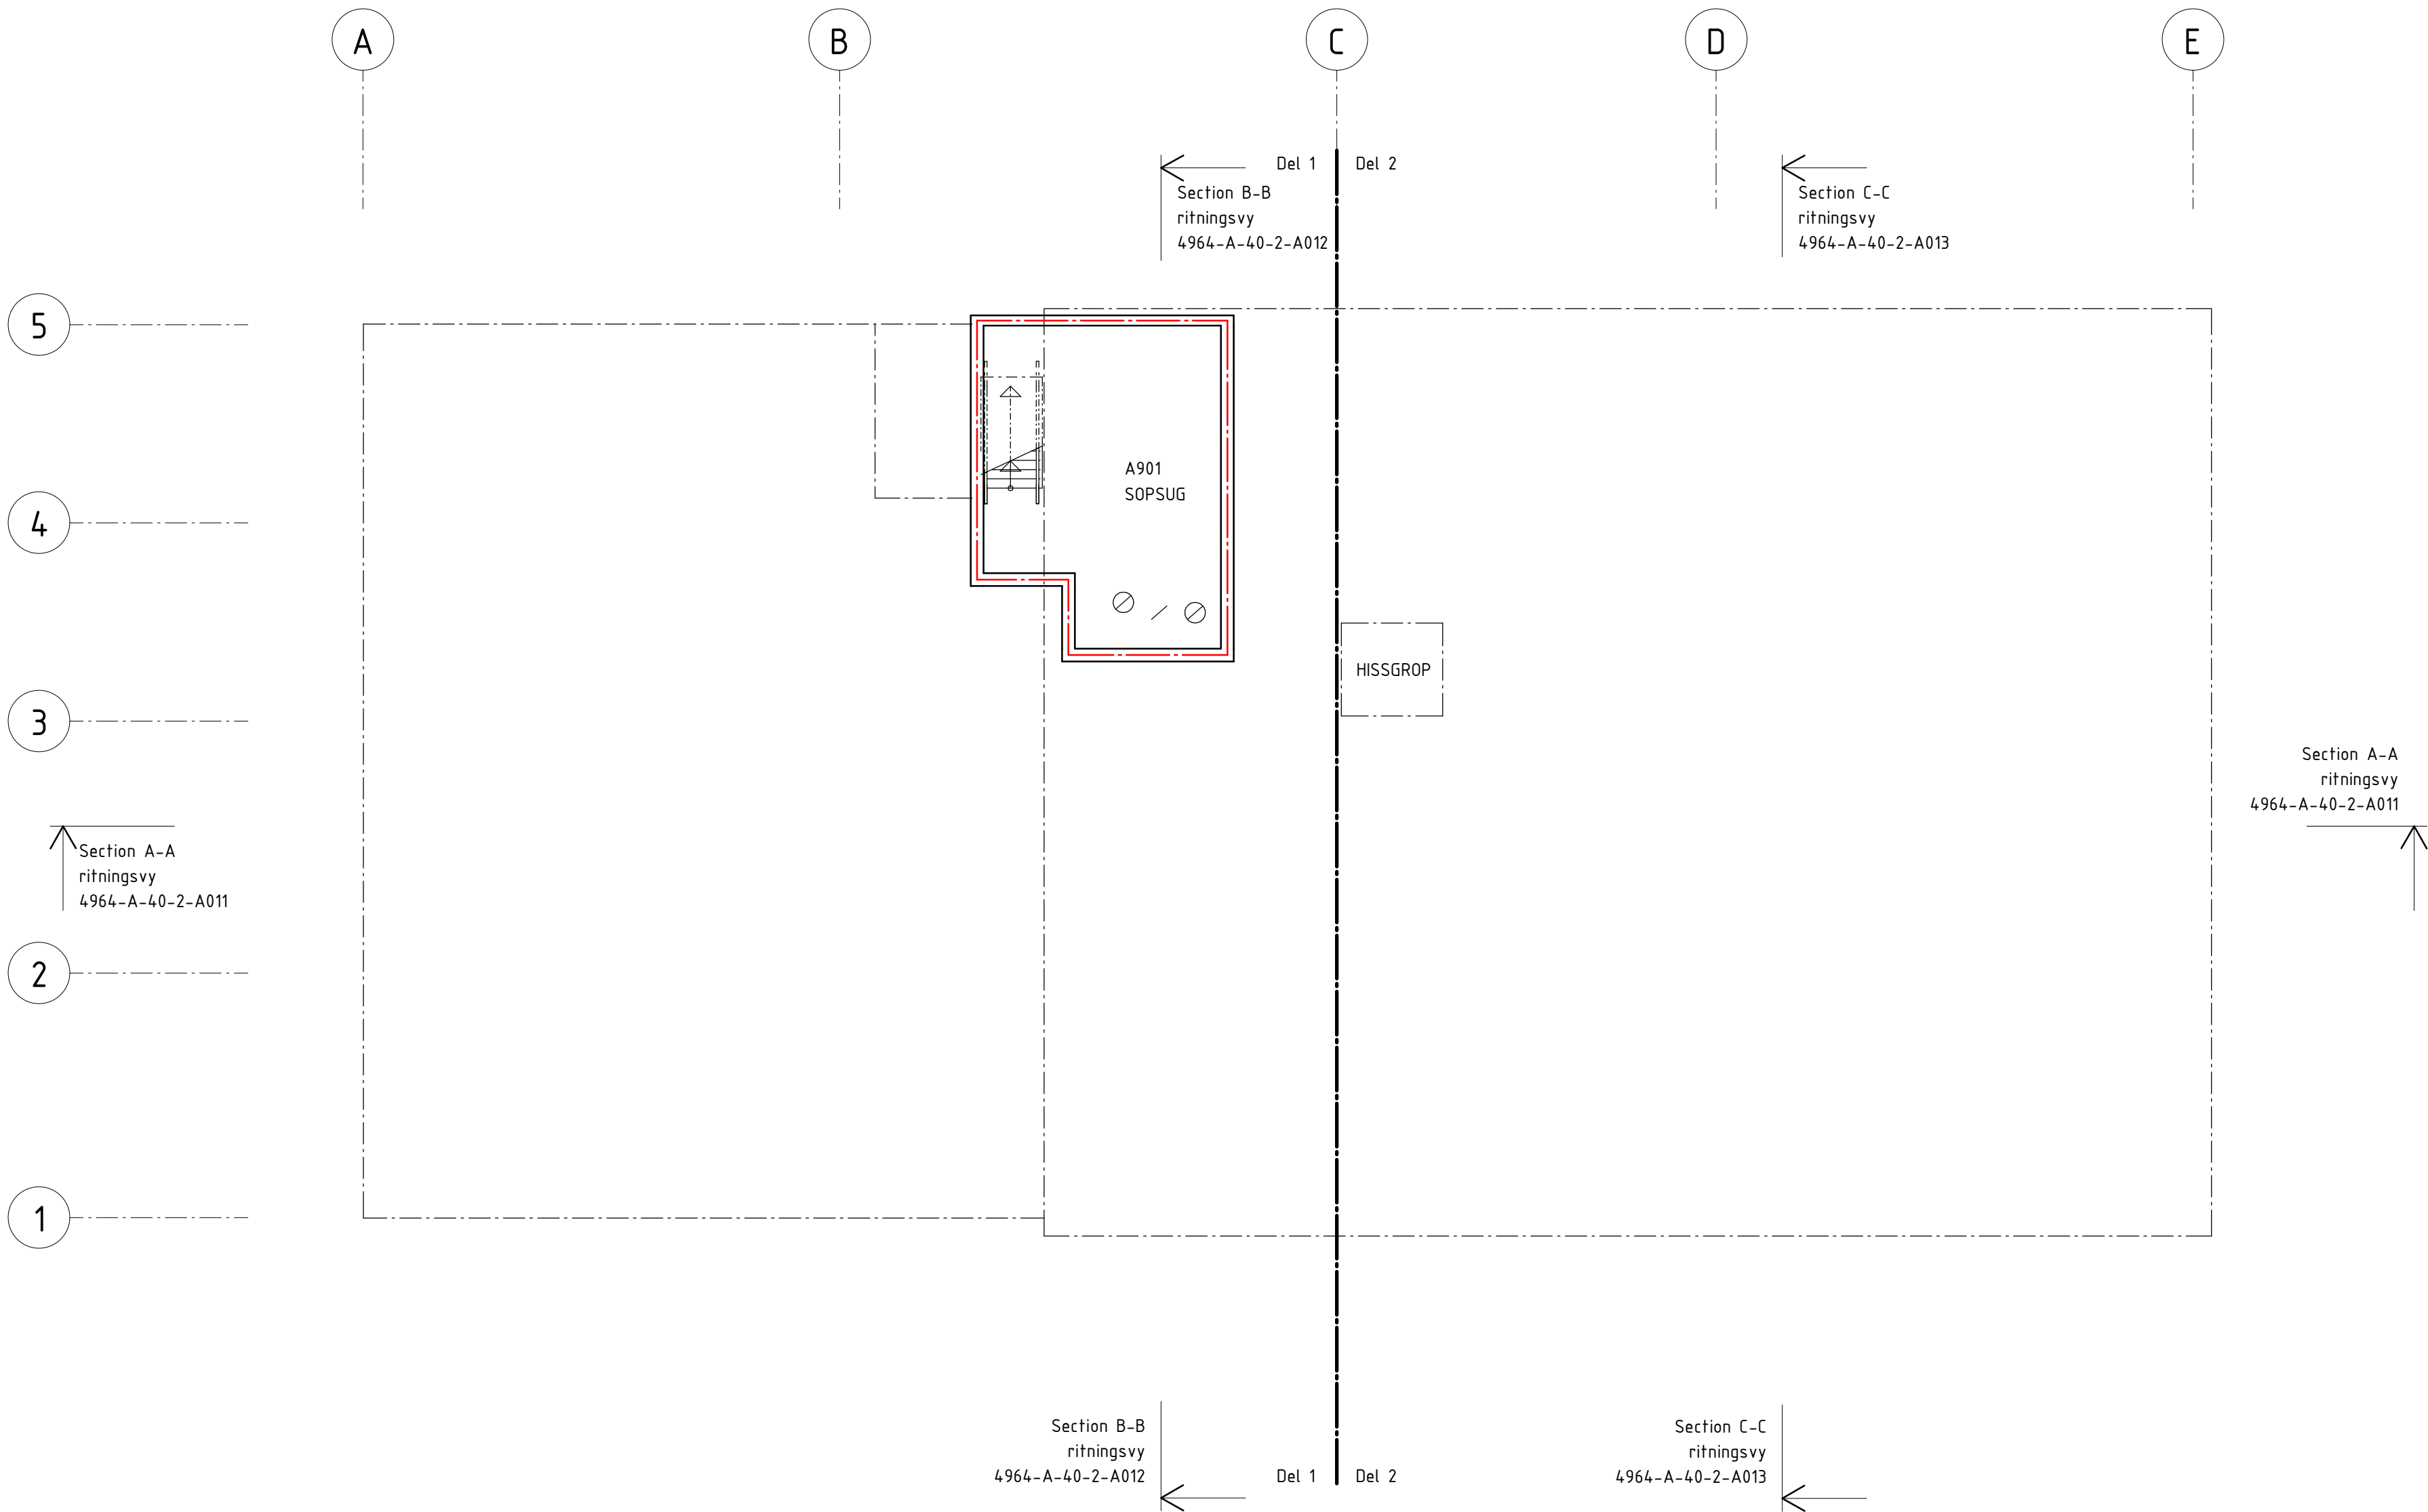

URSPRUNGLIG ARKITEKT:		BET	ÄNDRINGEN AVSER	SIGN	DATUM
☒ A STADION ARKITEKTER	08-702 14 50	Kista Äng Förskola 8avd FASTIGHETSNUMMER 4964 AKALLA 4:1 Plan 900			
☐ K WSP	010-722 50 00				
☐ E COWI	010-850 10 00				
☐ V TYSKLIND	08-742 62 62				
☐ C STORKÖKSBYRÅN	08-642 51 00				
☐ L SVEN A HERMELIN	08-55 11 82 40	SKALA A1 1:100 A3 1:200			
RITAD/KONSTR. AV EE	HANDLAGGARE GL				
DATUM 2018-09-05	ANSVARIG THOMAS VARHELY	ARBETSNUMMER 1527	RITINGSNUMMER 4964-A-40-1-A090	BET	

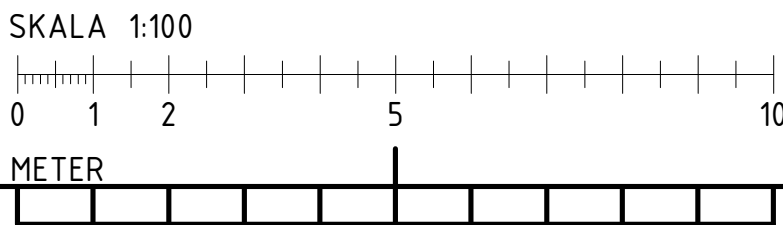

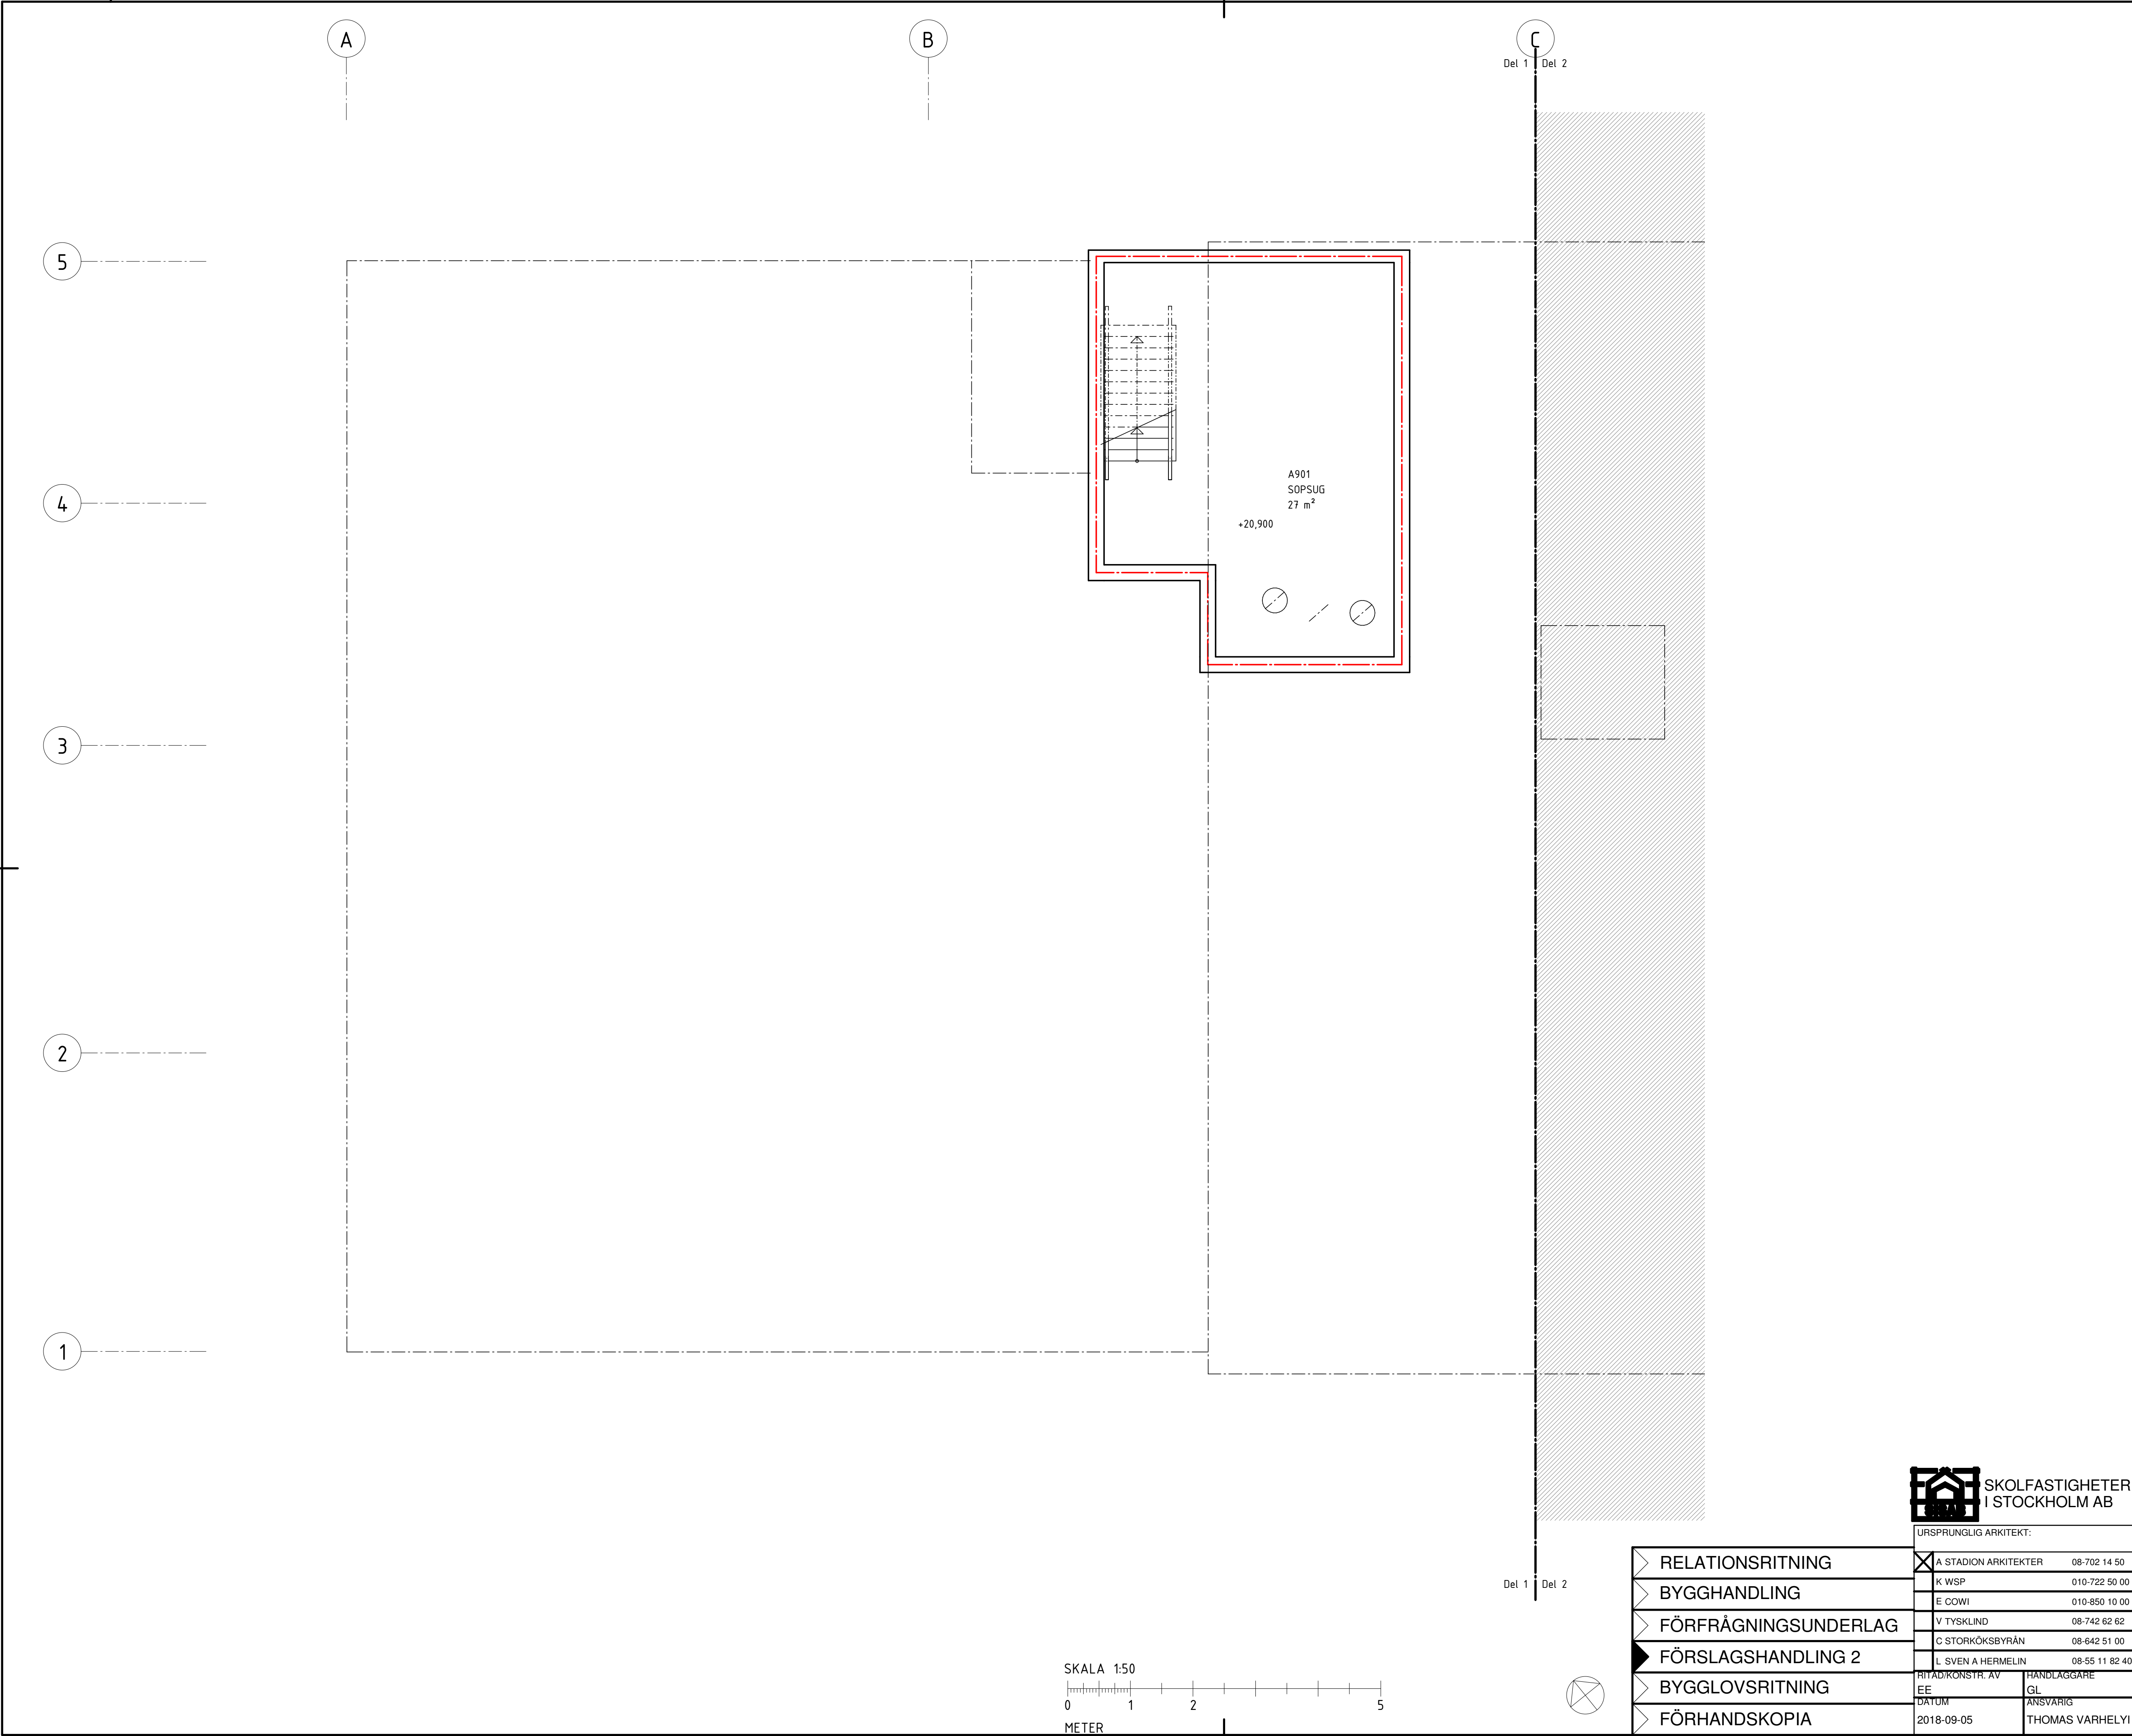

FÖRKLARINGAR

Ritningsvy 1:50

- AT = Akustiktavla
- DM = Diskmaskin
- HS = Högskep
- K = Kyl
- K/F = Kyl/Frys
- KLV = Klädvinda
- SB = Skyddsbur
- STV = Stövelvägg
- TKM = Torkmatta
- TP = Tvättpelare
- GB = Golvbrunn

Brandcellsgräns EI60

TE = Tillgänglig entré med automatik

FTE = Förberedd för automatik

FÖRESKRIFTER


Akustiktavla - Ljudabsorberande anslagstavlor. Klass A
Referenstyp: Akustikmiljö Falkenberg typ "Collage", vitlackerad ram med ytskikt av ulltyget Blazer Lite från Camira, standardkulörer.

HÄNVISNINGAR

Grind enligt SISAB:s Goda exempel.



URSPRUNGLIG ARKITEKT:	BET	ÄNDRINGEN AVSER	SIGN	DATUM
☒ A STADION ARKITEKTER 08-702 14 50	Kista Äng Förskola 8avd FASTIGHETSNUMMER 4964 AKALLA 4:1 Plan 900, del 1			
☐ K WSP 010-722 50 00				
☐ E COWI 010-850 10 00				
☐ V TYSKLIND 08-742 62 62				
☐ C STORKÖKSBYRÅN 08-642 51 00				
☐ L SVEN A HERMELIN 08-55 11 82 40				
RITAD/KONSTR. AV EE	HANDLAGGARE GL	SKALA A1 1:50 A3 1:100		
DATUM 2018-09-05	ANSVARIG THOMAS VARHELY	ARBETSNUMMER 1527	RITINGSNUMMER 4964-A-40-1-A091	BET

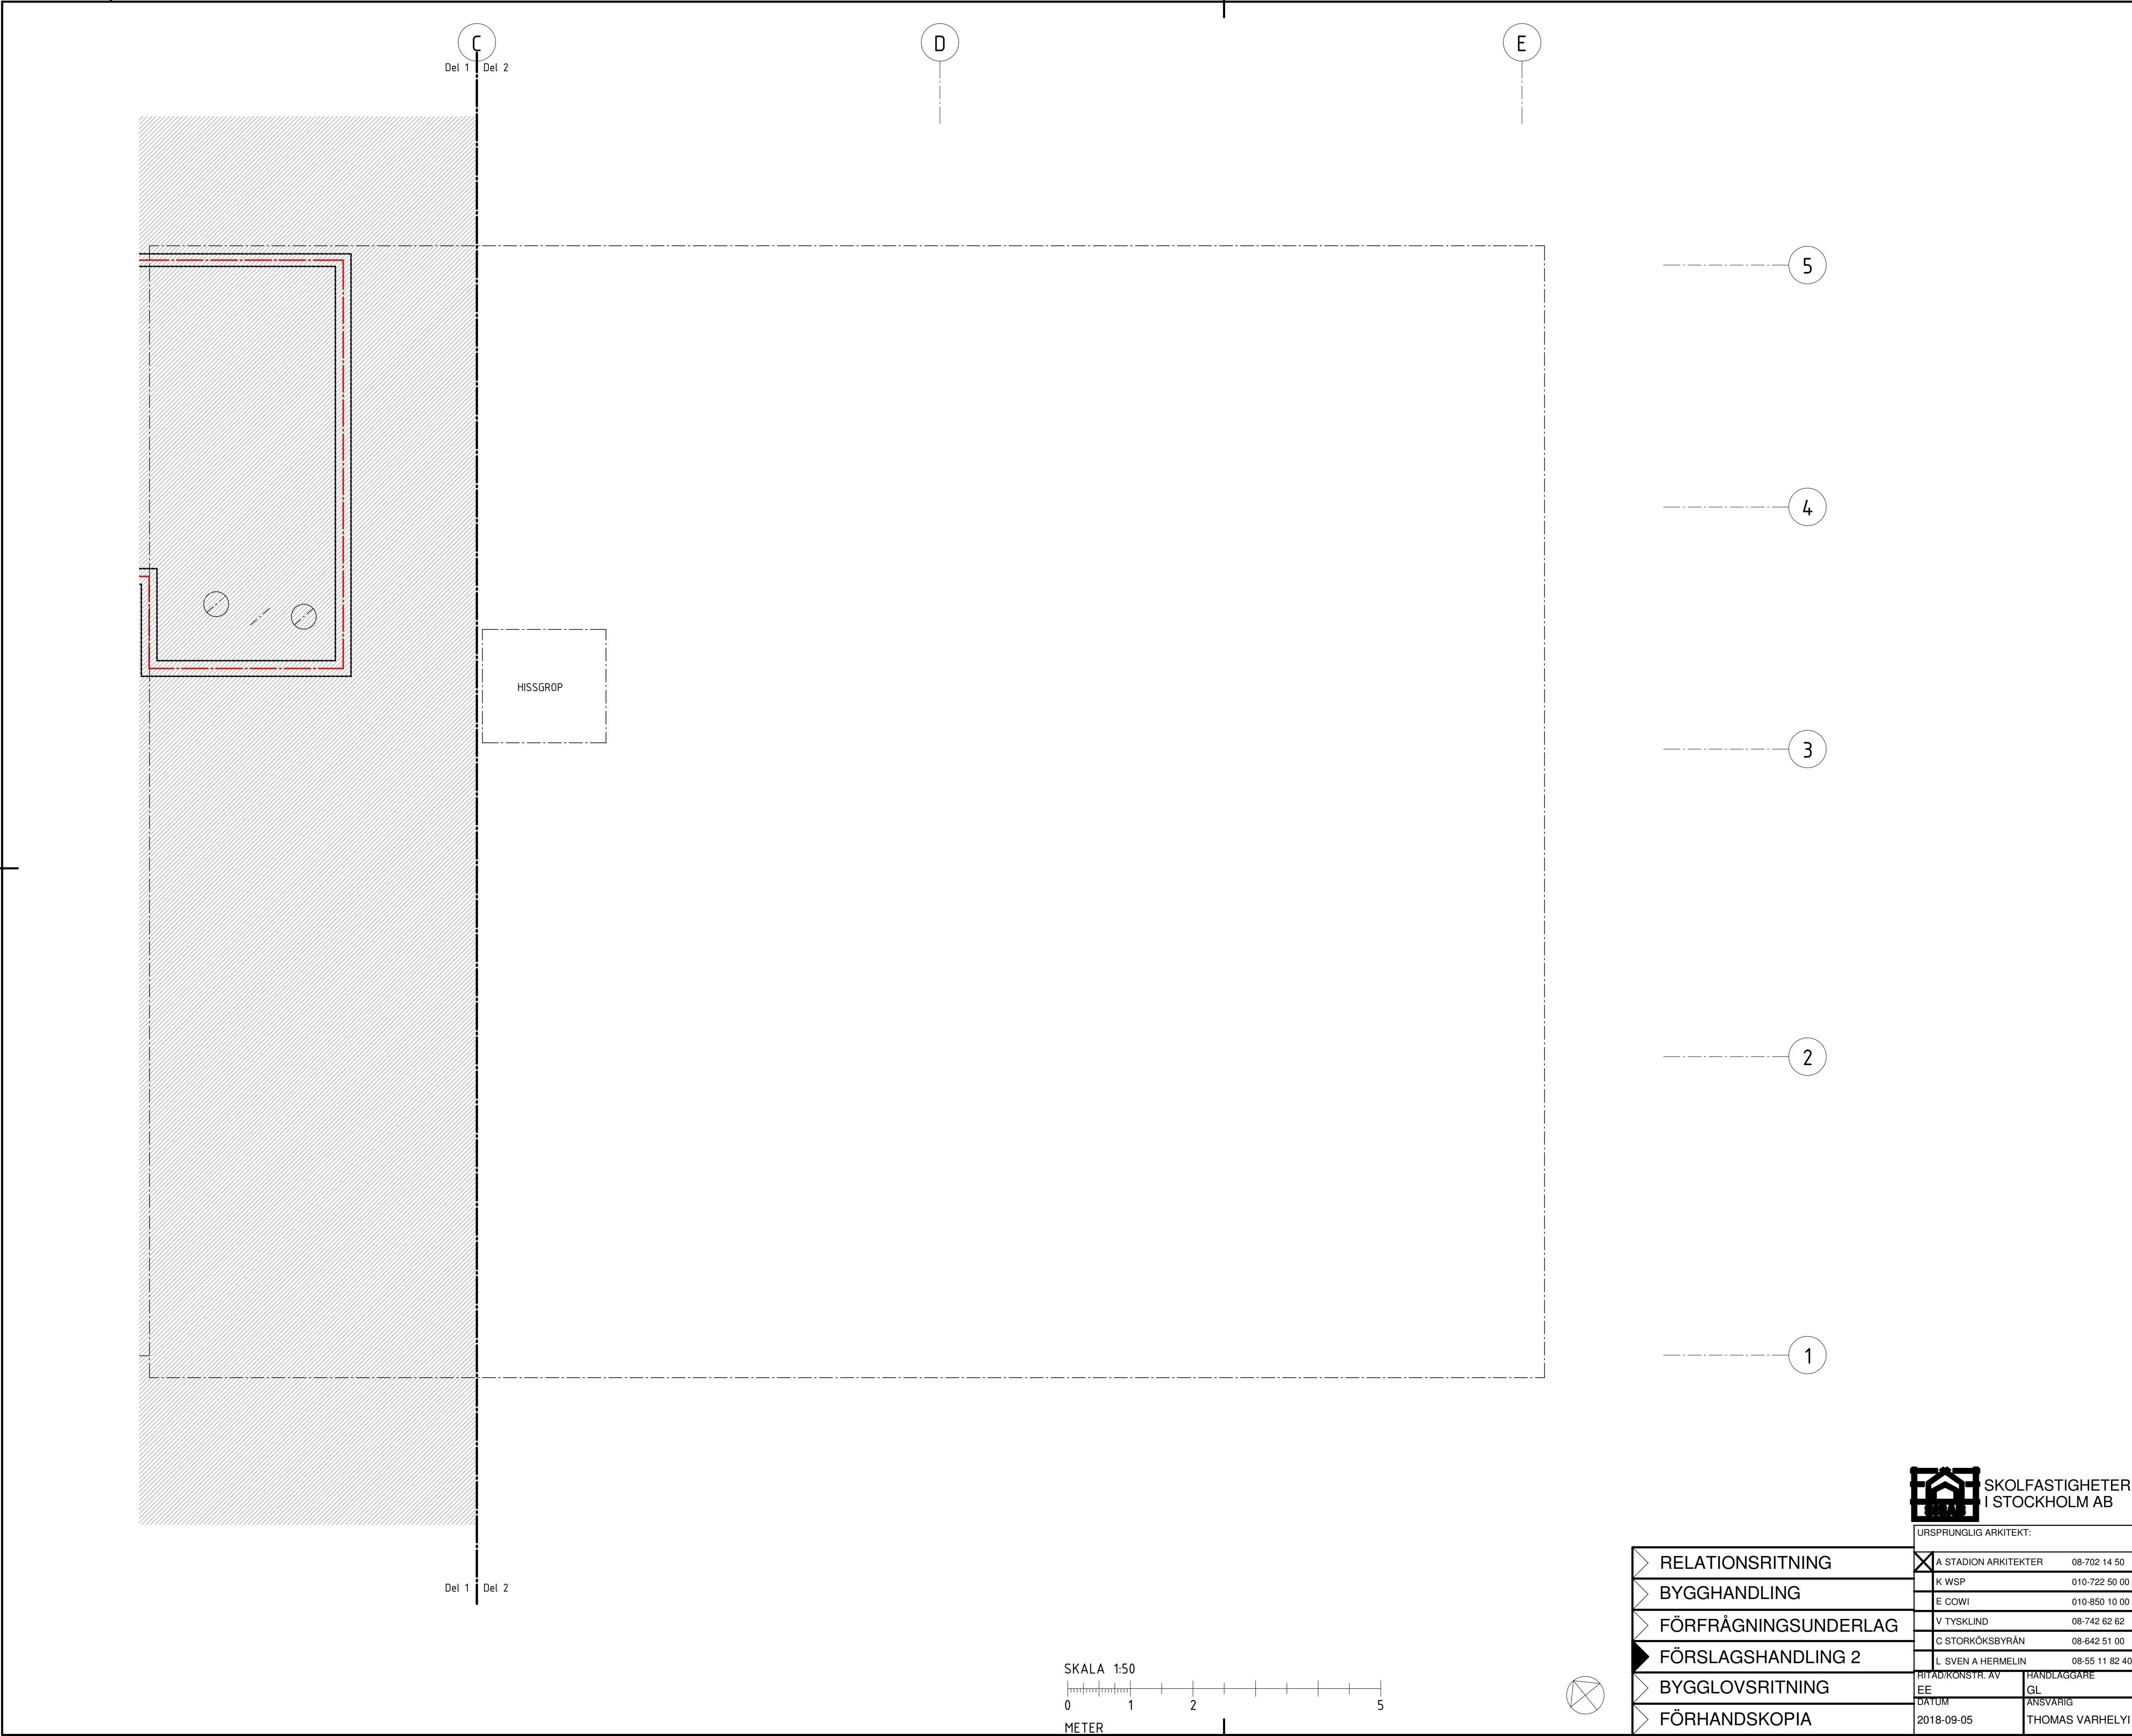

FÖRKLARINGAR

Ritningsvy 1:50

- AT = Akustiktavla
- DM = Diskmaskin
- HS = Högsåp
- K = Kyl
- K/F = Kyl/Frys
- KLK = Klädvinda
- SB = Skyddsbur
- STV = Stövelvägg
- TKM = Torkmatta
- TP = Tvättpelare
- GB = Golvbrunn

Brandcellsgräns EI60

TE = Tillgänglig entré med automatik

FTE = Förberedd för automatik

FÖRESKRIFTER

Akustiktavla - Ljudabsorberande anslagstavlor. Klass A
Referenstyp: Akustikmiljö Falkenberg typ "Collage", vitlackerad ram med ytskikt av ulltyget Blazer Lite från Camira, standardkulörer.

HÄNVISNINGAR

Grind enligt SISAB:s Goda exempel.



URSPRUNGLIG ARKITEKT:	BET	ANDRINGEN AVSER	SIGN	DATUM
RELATIONSRTNING	X A STADION ARKITEKTER	08-702 14 50		
BYGGHANDLING	K WSP	010-722 50 00		
FÖRFRÅGNINGSUNDERLAG	E COWI	010-850 10 00		
FÖRSLAGSHANDLING 2	V TYSKLIND	08-742 62 62		
BYGGLOVSRITNING	C STORKÖKSBYRÅN	08-642 51 00		
FÖRHANDSKOPIA	L SVEN A HERMELIN	08-55 11 82 40		
RITADIKONSTR. AV	HANDLAGGARE			
EE	GL			
DATUM	ANSVARIG	ARBETSNUMMER	RITINGSNUMMER	BET
2018-09-05	THOMAS VARHELY	1527	4964-A-40-1-A092	

Kista Äng Förskola 8avd

FASTIGHETSNUMMER 4964

AKALLA 4:1

Plan 900, del 2


SKALA A1 1:50
A3 1:100

FÖRKLARINGAR

Ritningsvy 1:100 Översikt

Brandcellsgräns


Utrymningsstrategi

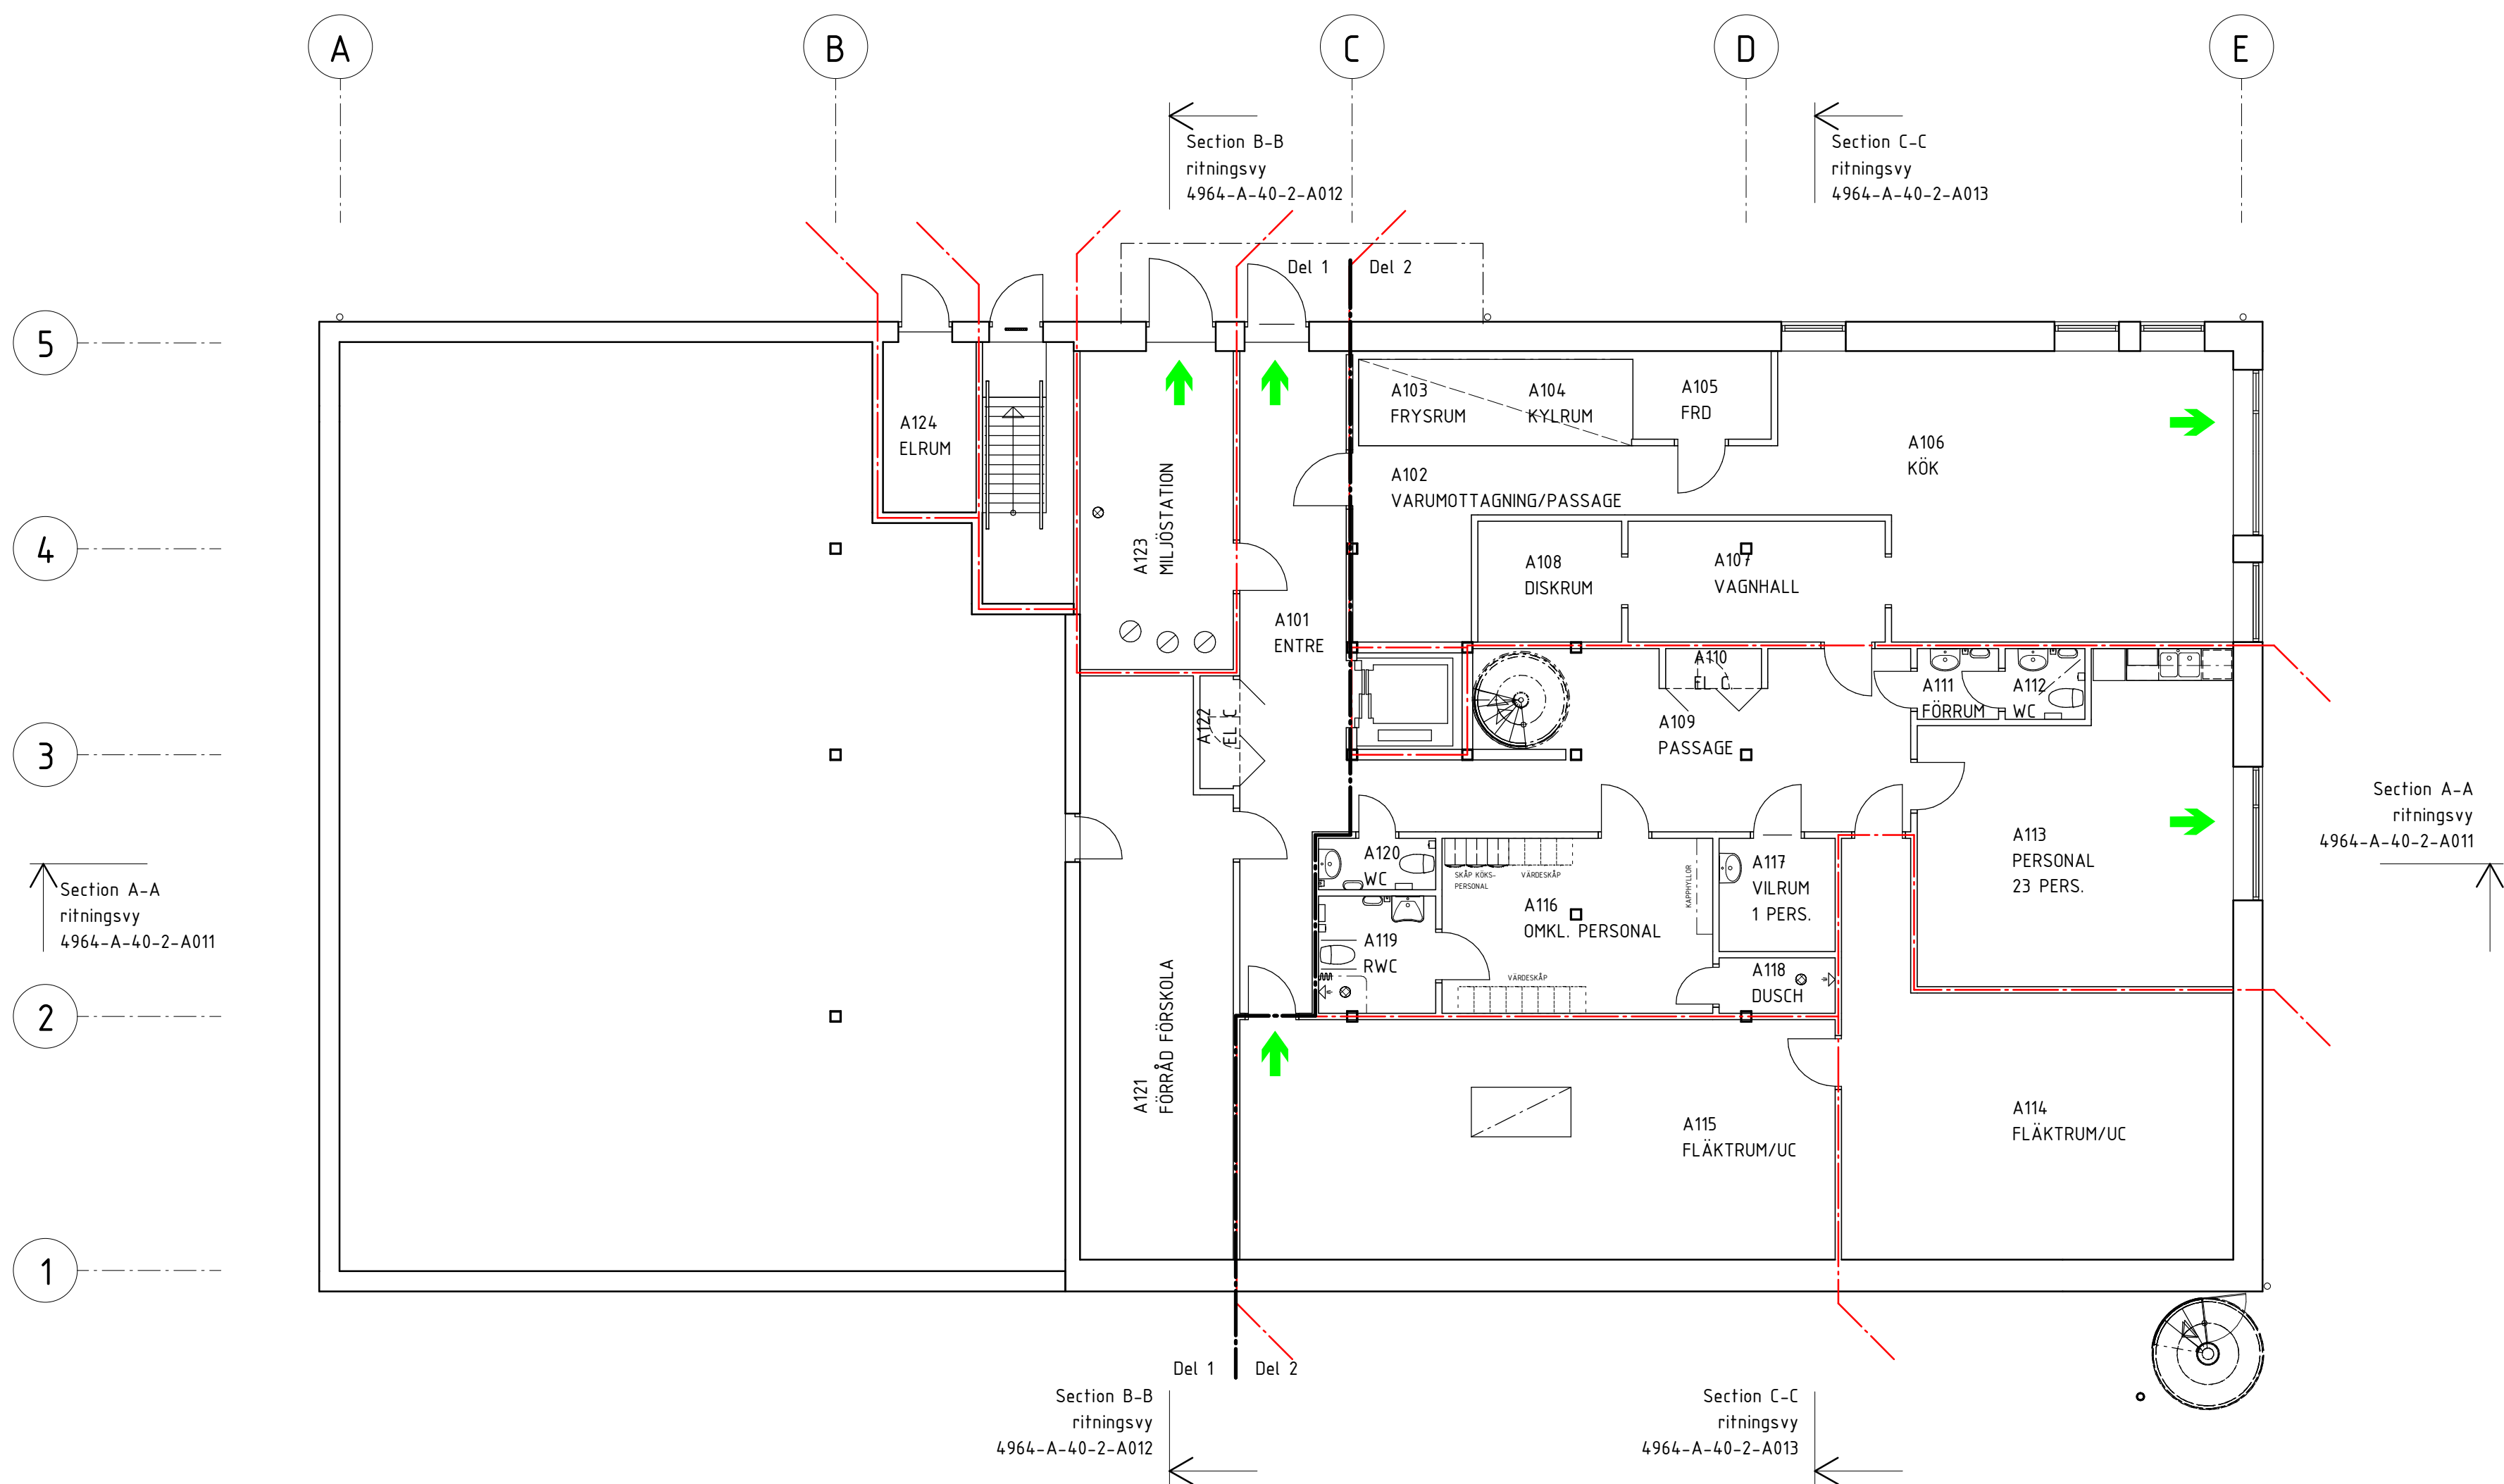


URSPRUNGLIG ARKITEKT:	BET	ÄNDRINGEN AVSER	SIGN	DATUM
☒ A STADION ARKITEKTER	08-702 14 50			
☐ K WSP	010-722 50 00			
☐ E COWI	010-850 10 00			
☐ V TYSKLIND	08-742 62 62			
☐ C STORKÖKSBYRÅN	08-642 51 00			
☐ L SVEN A HERMELIN	08-55 11 82 40			
RITAD/KONSTR. AV	HANDLAGGARE			
VC	GL			
DATUM	ANSVARIG	ARBETSNUMMER	RITINGSNUMMER	BET
2018-09-05	THOMAS VARHELY	1527	4964-A-40-1-A010	

> RELATIONSRTNING
> BYGGHANDLING
> FÖRFRÅGNINGSUNDERLAG
> FÖRSLAGSHANDLING 2
> BYGGLOVSRITNING
> FÖRHANDSKOPIA

Kista Äng Förskola 8avd
FASTIGHETSNUMMER 4964
AKALLA 4:1
Plan 100

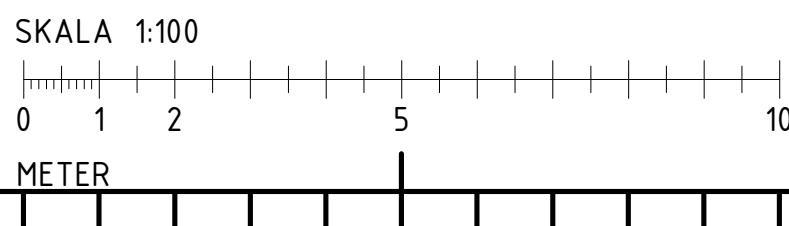

SKALA A1 1:100
A3 1:200

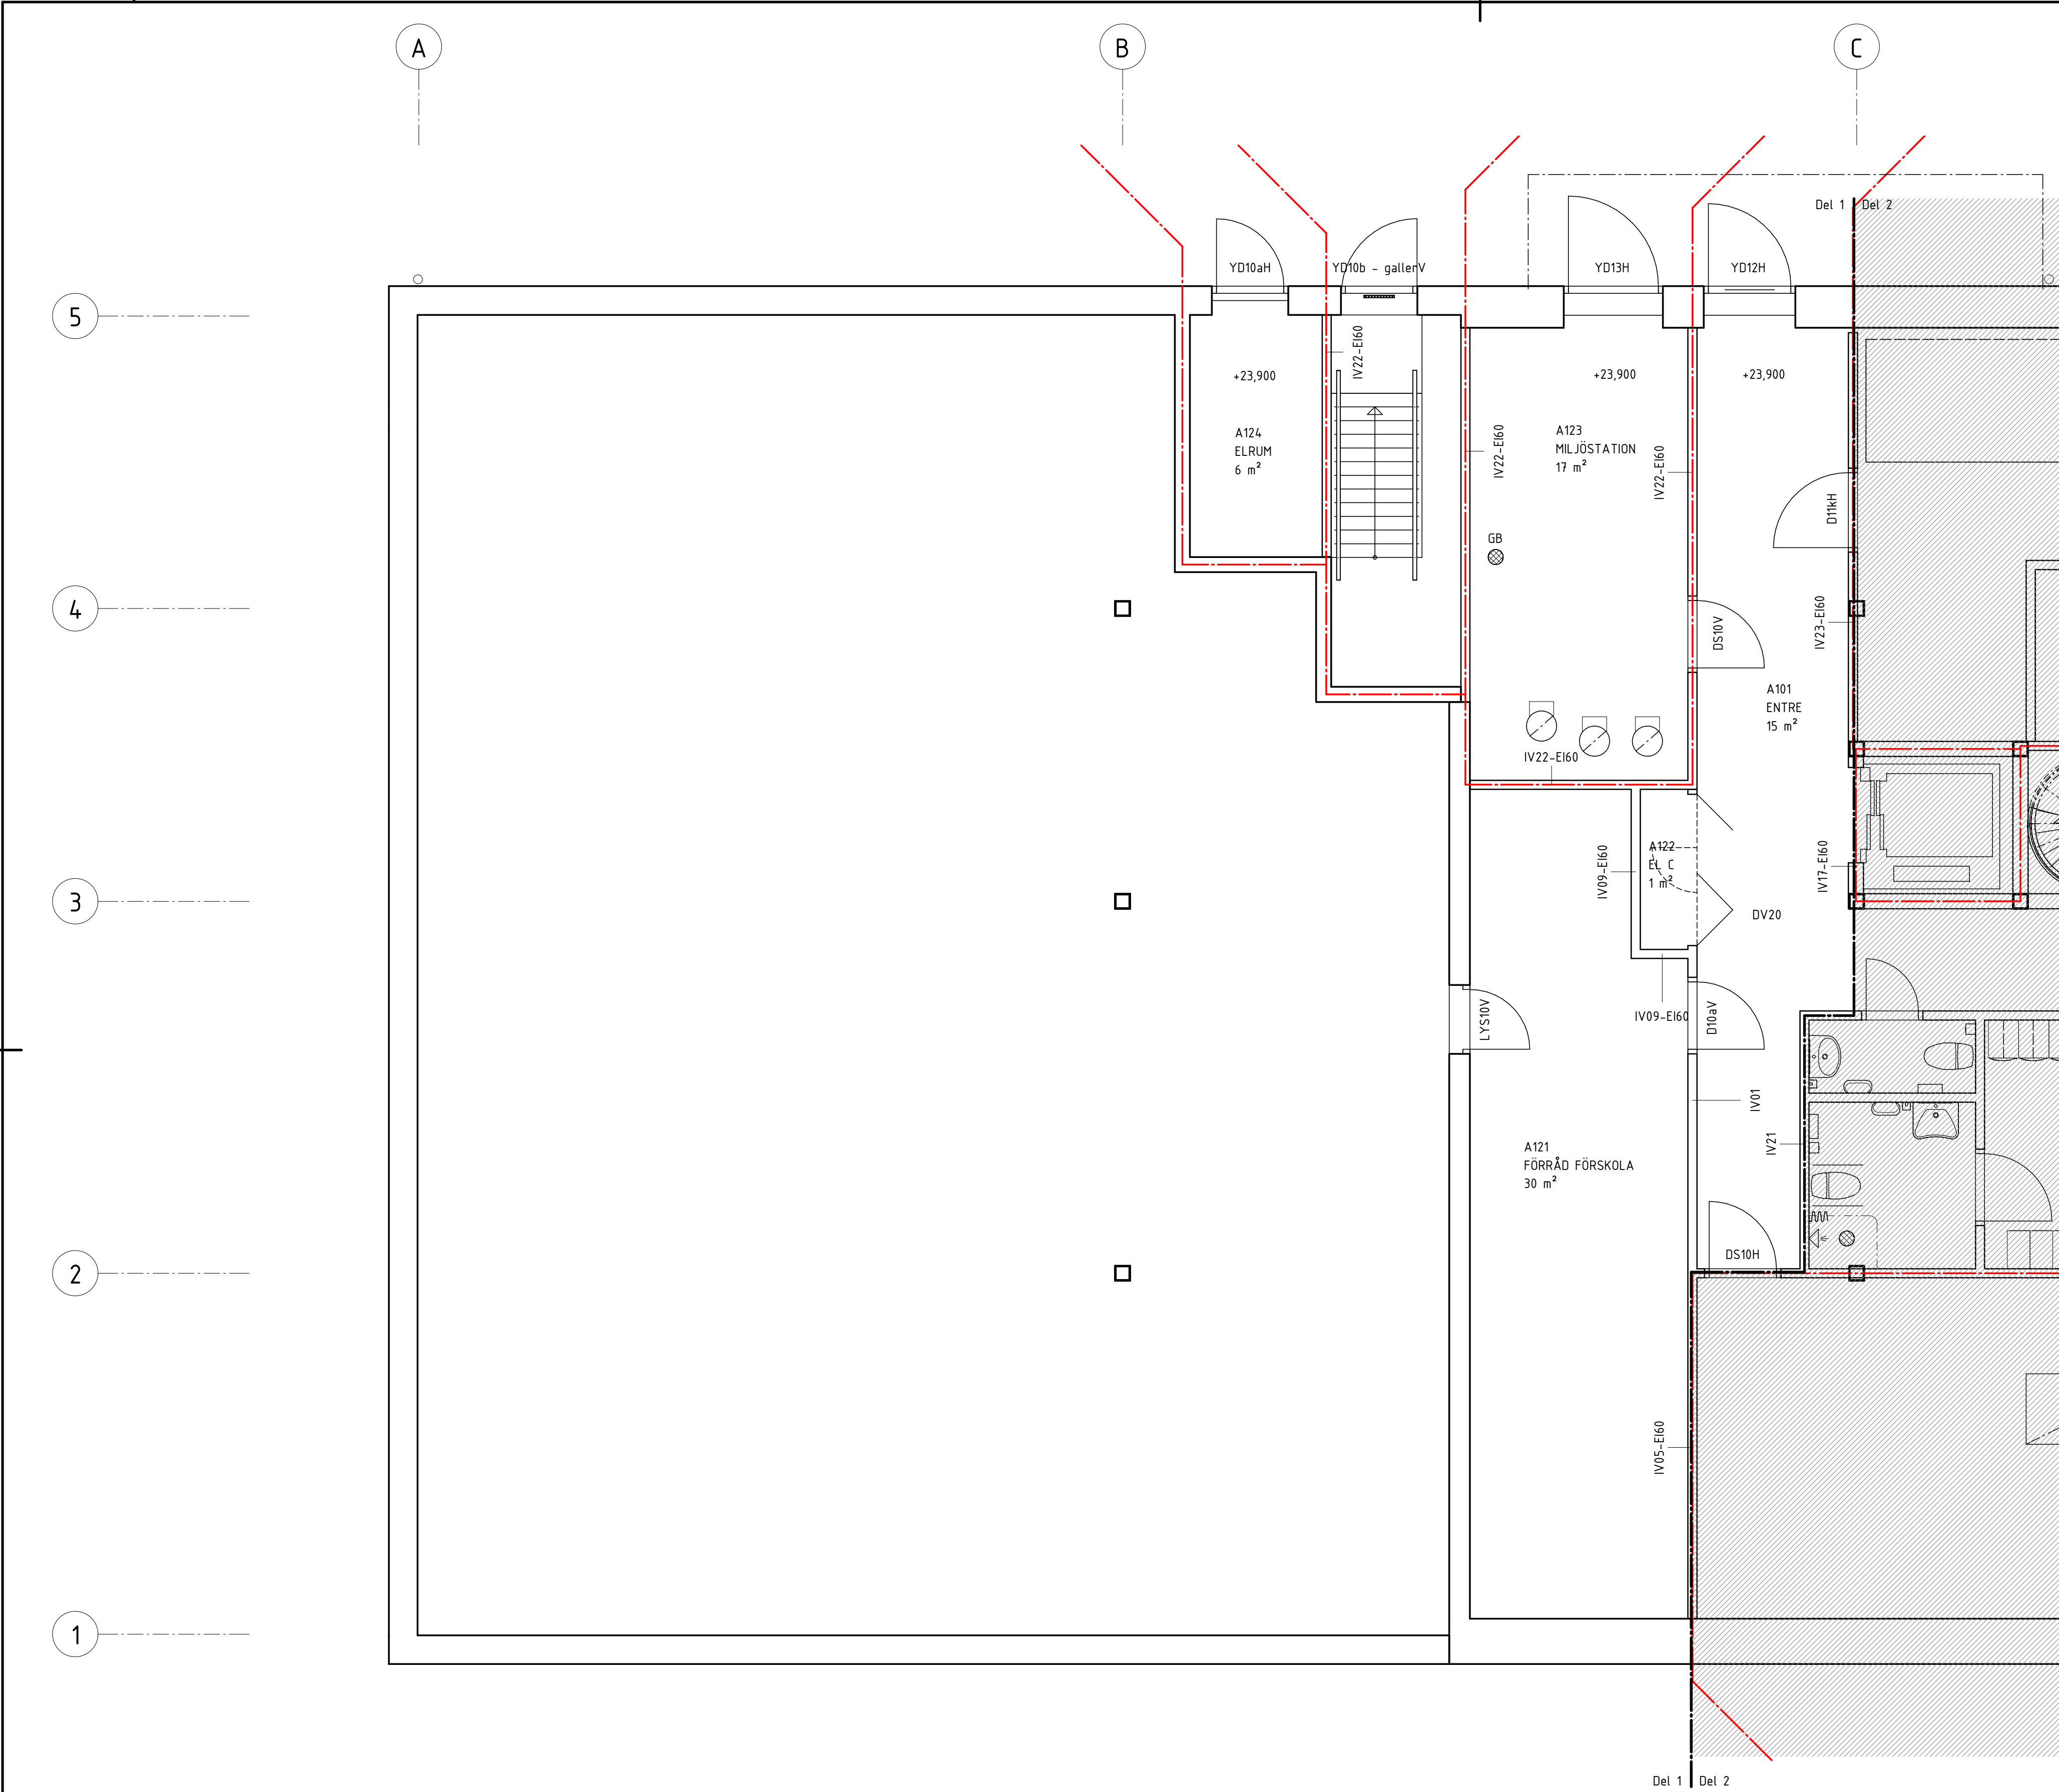

FÖRKLARINGAR

Ritningsvy 1:50

- AT = Akustiktavla
- DM = Diskmaskin
- HS = Högsåp
- K = Kyl
- K/F = Kyl/Frys
- KLK = Klädvinda
- SB = Skyddsbur
- STV = Stövelvägg
- TKM = Torkmatta
- TP = Tvättpelare
- GB = Golvbrunn

Brandcellsgräns EI60

TE = Tillgänglig entré med automatik

FTE = Förberedd för automatik

FÖRESKRIFTER

Akustiktavla - ljudabsorberande anslagstavlor. Klass A
Referenstyp: Akustikmiljö Falkenberg typ "Collage", vitlackerad ram med ytskikt av ulltyget Blazer Lite från Camira, standardkulörer.

HÄNVISNINGAR

Grind enligt SISAB:s Goda exempel.



- RELATIONSRTNING
- BYGGHANDLING
- FÖRFRÅGNINGSUNDERLAG
- FÖRSLAGSHANDLING 2
- BYGGLOVSRITNING
- FÖRHANDSKOPIA


URSPRUNGLIG ARKITEKT:	BET	ÄNDRINGEN AVSER	SIGN	DATUM
☒ A STADION ARKITEKTER 08-702 14 50				
☐ K WSP 010-722 50 00				
☐ E COWI 010-850 10 00				
☐ V TYSKLIND 08-742 62 62				
☐ C STORKÖKSBYRÅN 08-642 51 00				
☐ L SVEN A HERMELIN 08-55 11 82 40				
RITADIKONSTR. AV VC	HANDLAGGARE GL			
DATUM 2018-09-05	ANSVARIG THOMAS VARHELY	ARBETSNUMMER 1527	RITINGSNUMMER 4964-A-40-1-A011	BET

Kista Äng Förskola 8avd

FASTIGHETSNUMMER 4964

AKALLA 4:1

Plan 100, del 1

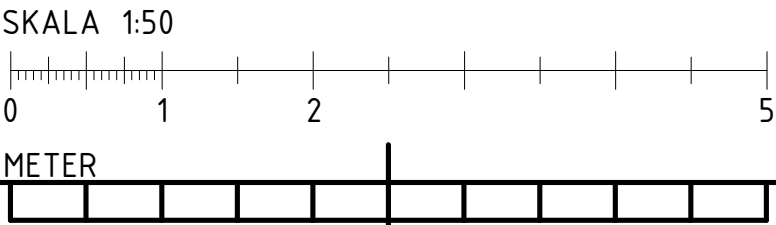

SKALA A1 1:50
A3 1:100

FÖRKLARINGAR

Ritningsvy 1:50

- AT = Akustiktavla
DM = Diskmaskin
HS = Högsåp
K = Kyl
K/F = Kyl/Frys
KLV = Klädvinda
SB = Skyddsbur
STV = Stövelvägg
TKM = Torkmaskin
TP = Tvättpelare
GB = Golvbrunn

Brandcellsgräns EI60

TE = Tillgänglig entré med automatik



FTE = Förberedd för automatik

FÖRESKRIFTER

Akustiktavla - Ljudabsorberande
anslagstavlor. Klass A
Referenstyp: Akustikmiljö Falkenberg typ "Collage", vitlackerad ram med ytskikt av ulltyget Blazer Lite från Camira, standardkulörer.

HÄNVISNINGAR



Grind enligt SISAB:s Goda exempel.

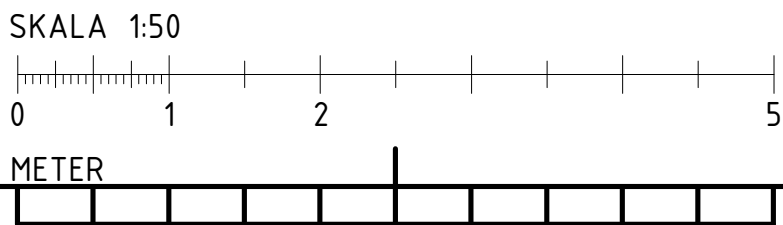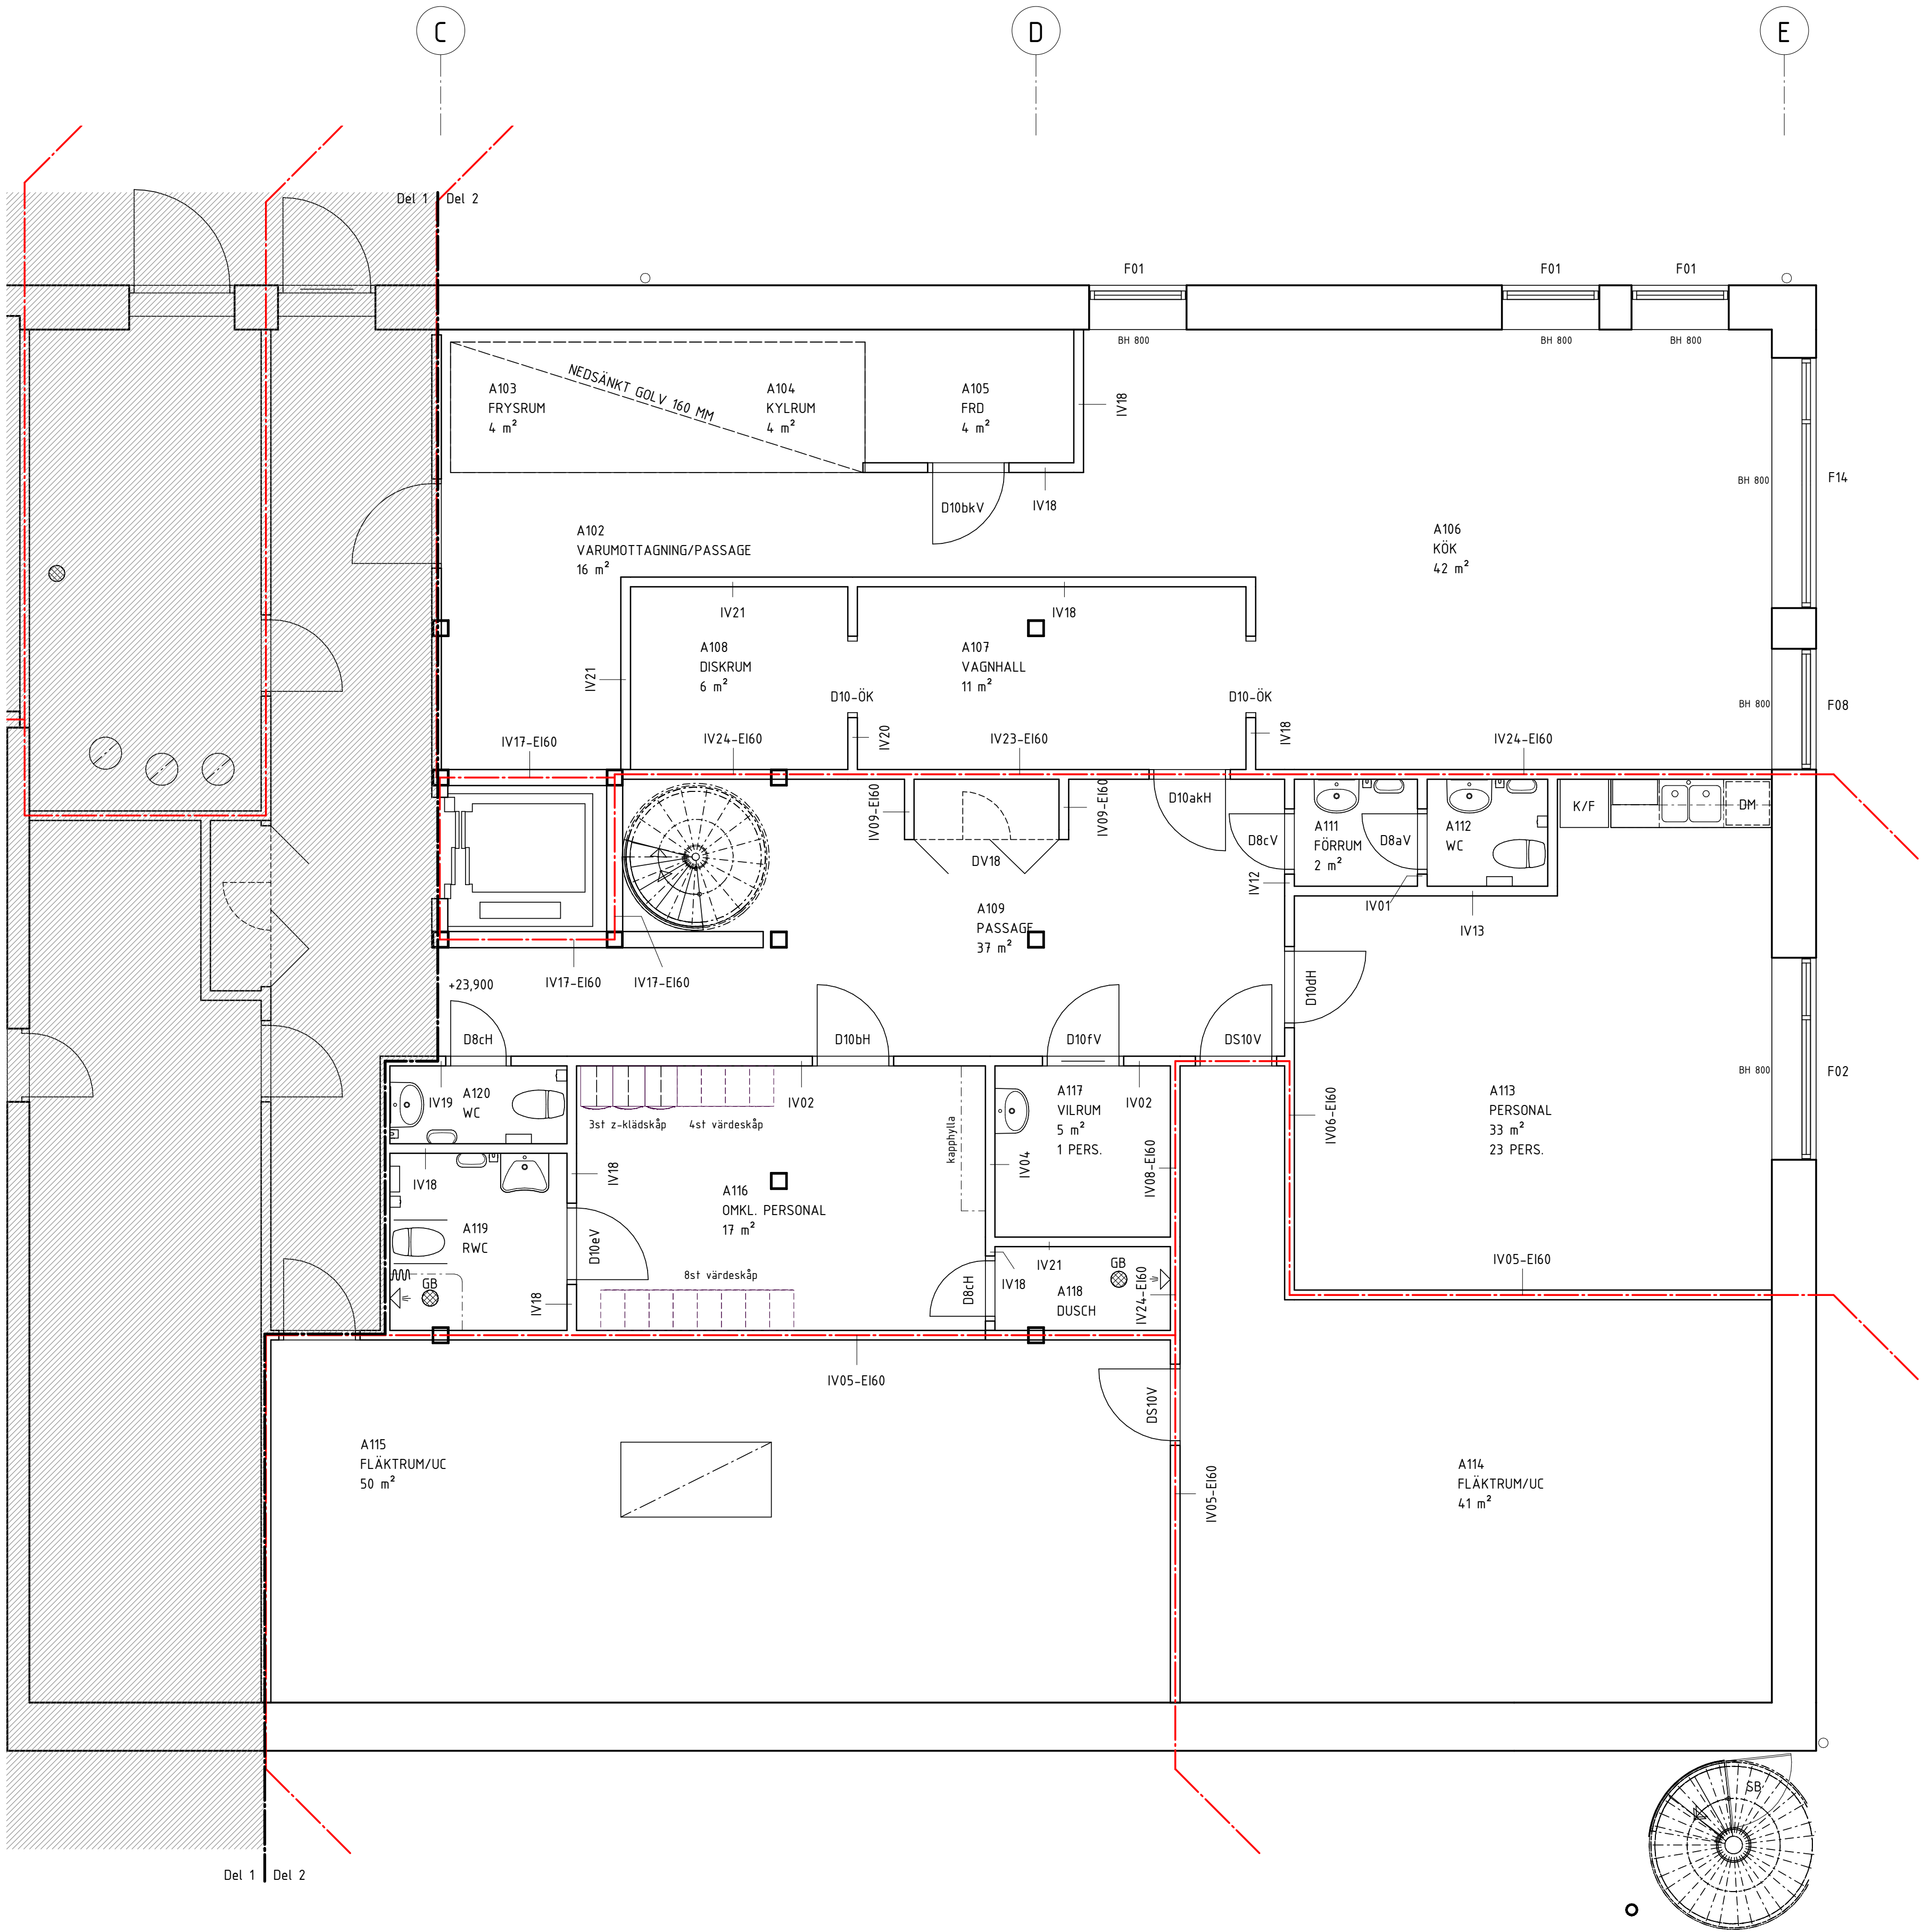

RELATIONSRTNING	☒ A STADION ARKITEKTER 08-702 14 50	Kista Äng Förskola 8avd FASTIGHETSNUMMER 4964 AKALLA 4:1 Plan 100, del 2
BYGGHANDLING	☐ K WSP 010-722 50 00	
FÖRFRÅGNINGSUNDERLAG	☐ E COWI 010-850 10 00	
FÖRSLAGSHANDLING 2	☐ V TYSKLIND 08-742 62 62	
BYGGLOVSRITNING	☐ C STORKÖKSBYRÅN 08-642 51 00	
FÖRHANDSKOPIA	☐ L SVEN A HERMELIN 08-55 11 82 40	
RITAD/KONSTR. AV VC	HANDLAGGARE GL	SKALA A1 1:50 A3 1:100
DATUM 2018-09-05	ANSVARIG THOMAS VARHELYI	ARBETSNUMMER 1527
		RITINGSNUMMER 4964-A-40-1-A012

FÖRKLARINGAR
Ritningsvy 1:100 Översikt

- Brandcellsgräns
Utrymningsstrategi

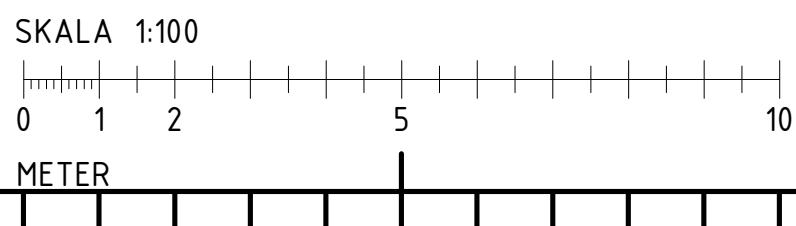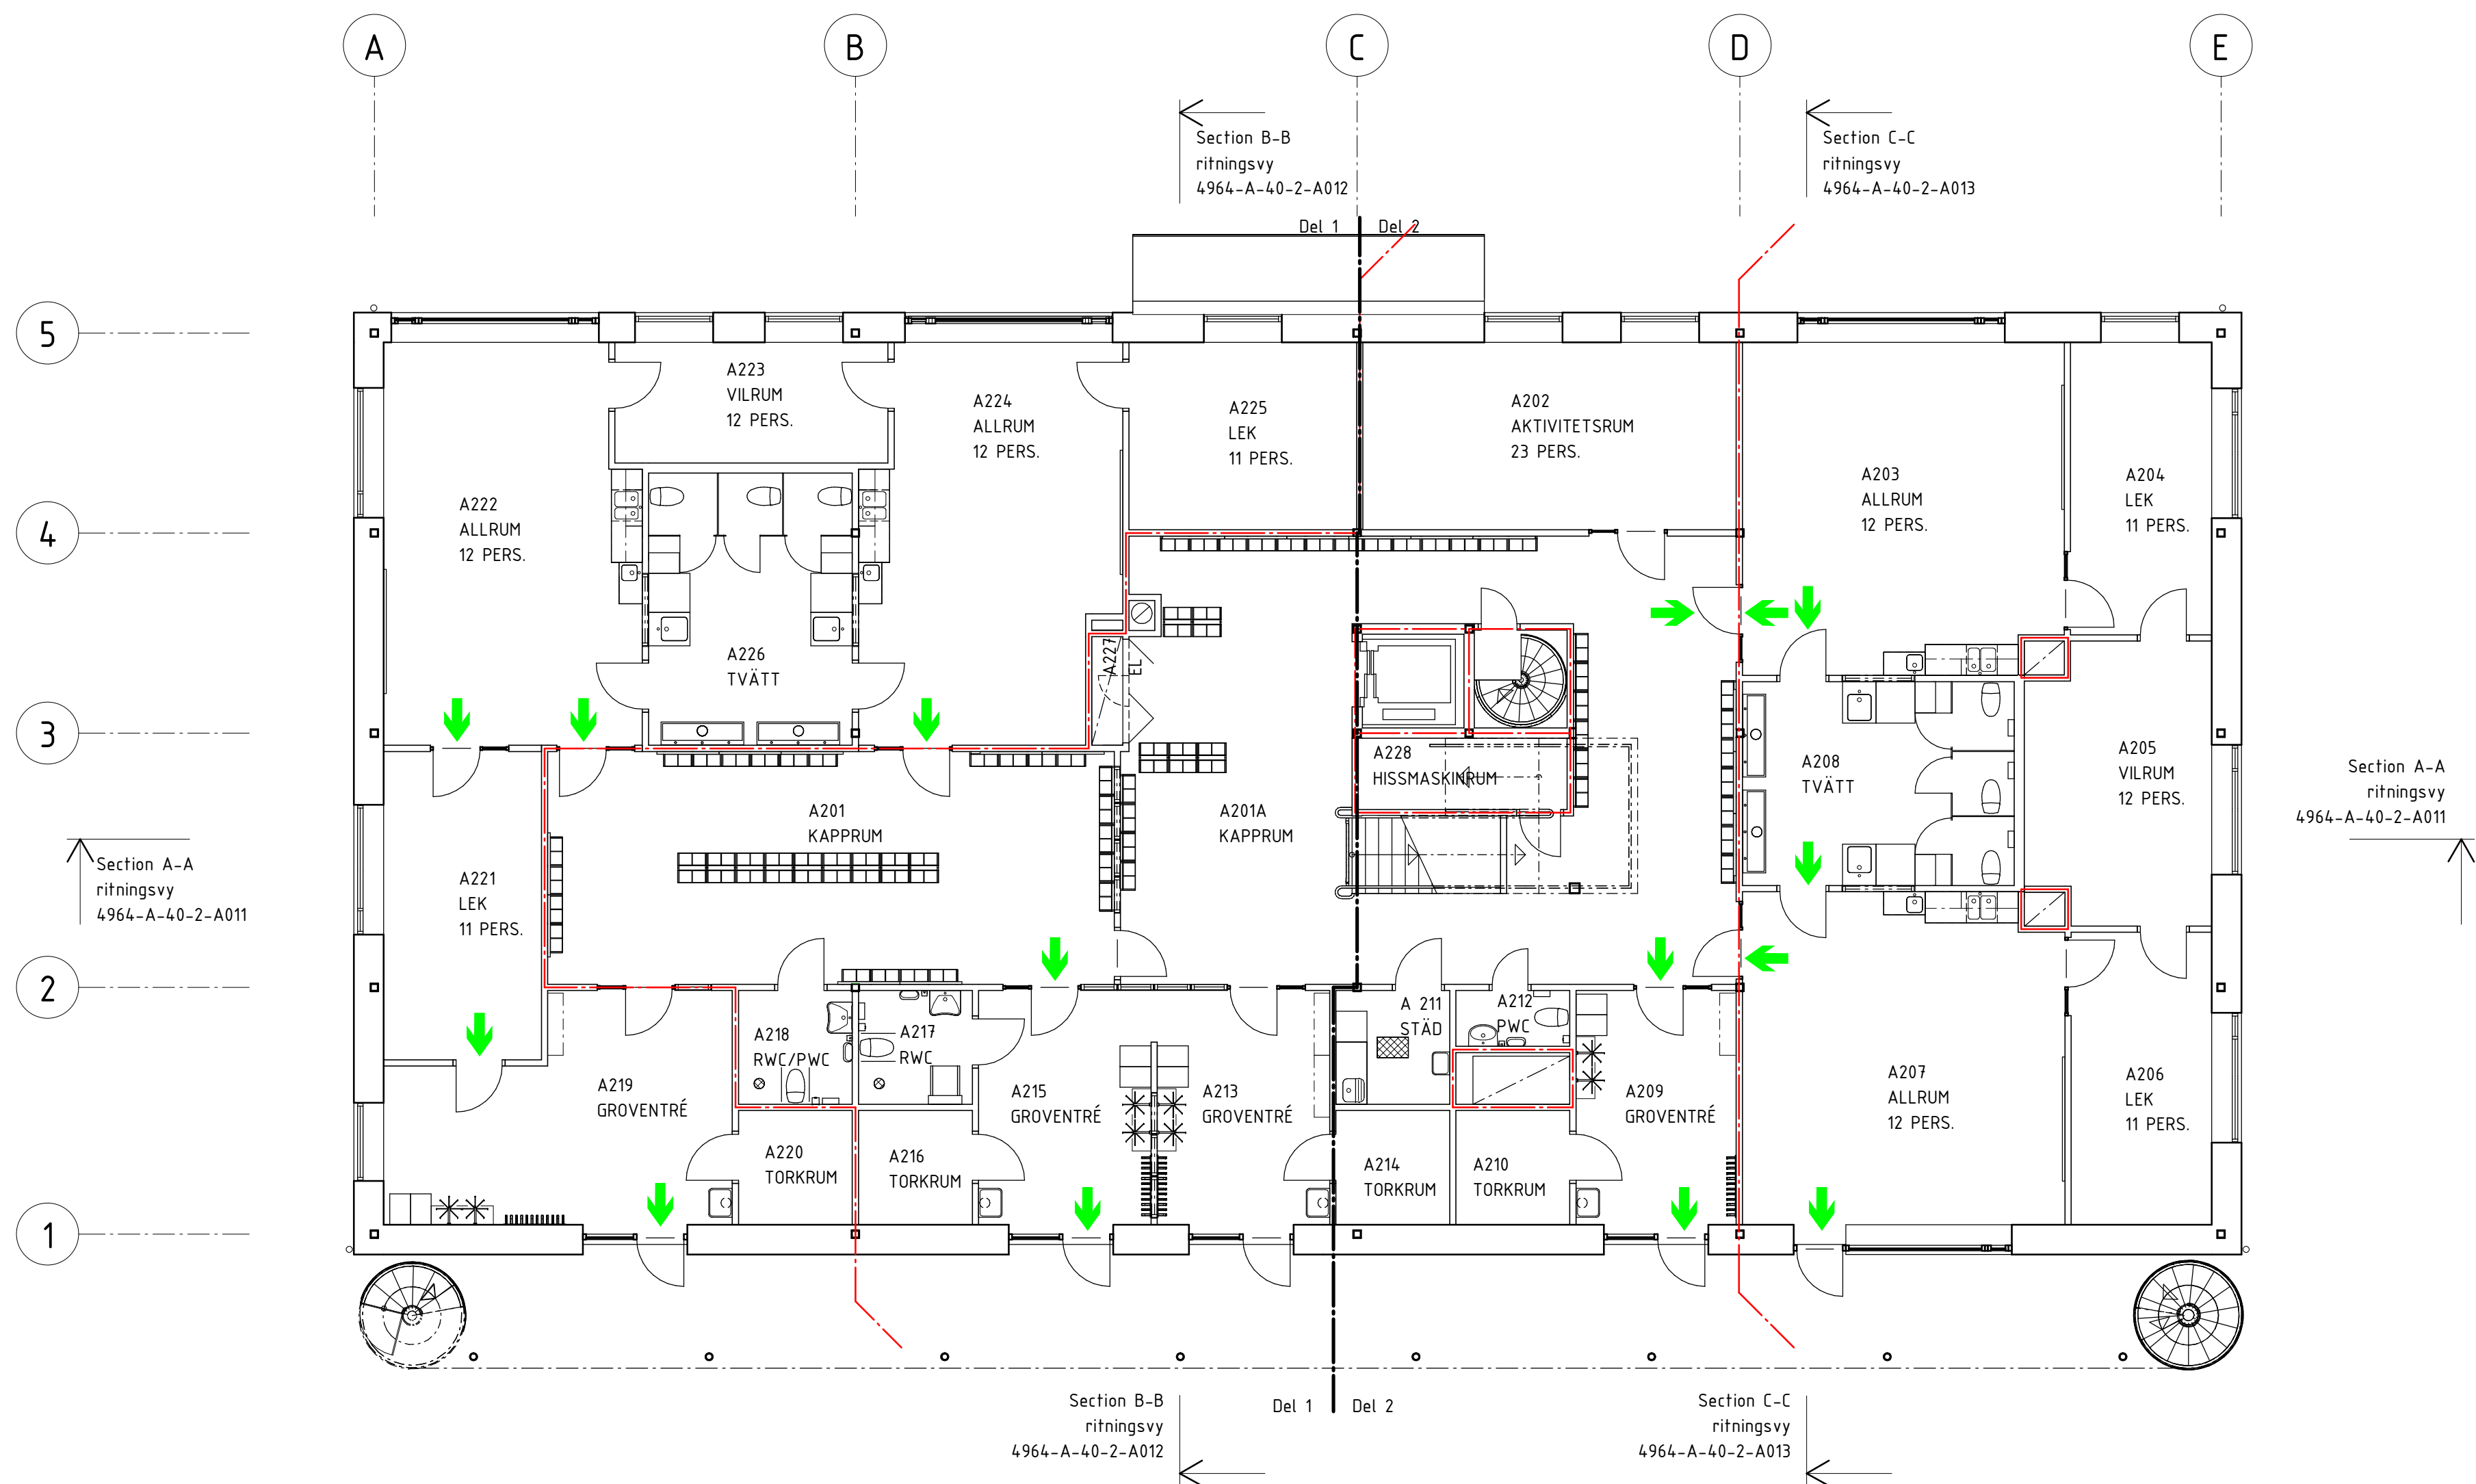


RELATIONSRTNING	☒ A STADION ARKITEKTER	08-702 14 50
BYGGHANDLING	☐ K WSP	010-722 50 00
FÖRFRÅGNINGSUNDERLAG	☐ E COWI	010-850 10 00
FÖRSLAGSHANDLING 2	☐ V TYSKLIND	08-742 62 62
BYGGLOVSRITNING	☐ C STORKÖKSBYRÅN	08-642 51 00
FÖRHANDSKOPIA	☐ L SVEN A HERMELIN	08-55 11 82 40

URSPRUNGLIG ARKITEKT:	BET	ÄNDRINGEN AVSER	SIGN	DATUM
☒ A STADION ARKITEKTER				
☐ K WSP				
☐ E COWI				
☐ V TYSKLIND				
☐ C STORKÖKSBYRÅN				
☐ L SVEN A HERMELIN				
RITAD/KONSTR. AV	HANDLAGGARE			
EJ	GL			
DATUM	ANSVARIG	ARBETSNUMMER	RITNINGNUMMER	BET
2018-09-05	THOMAS VARHELY	1527	4964-A-40-1-A020	

Kista Äng Förskola 8avd
FASTIGHETSNUMMER 4964
AKALLA 4:1
Plan 200

SKALA A1 1:100
A3 1:200

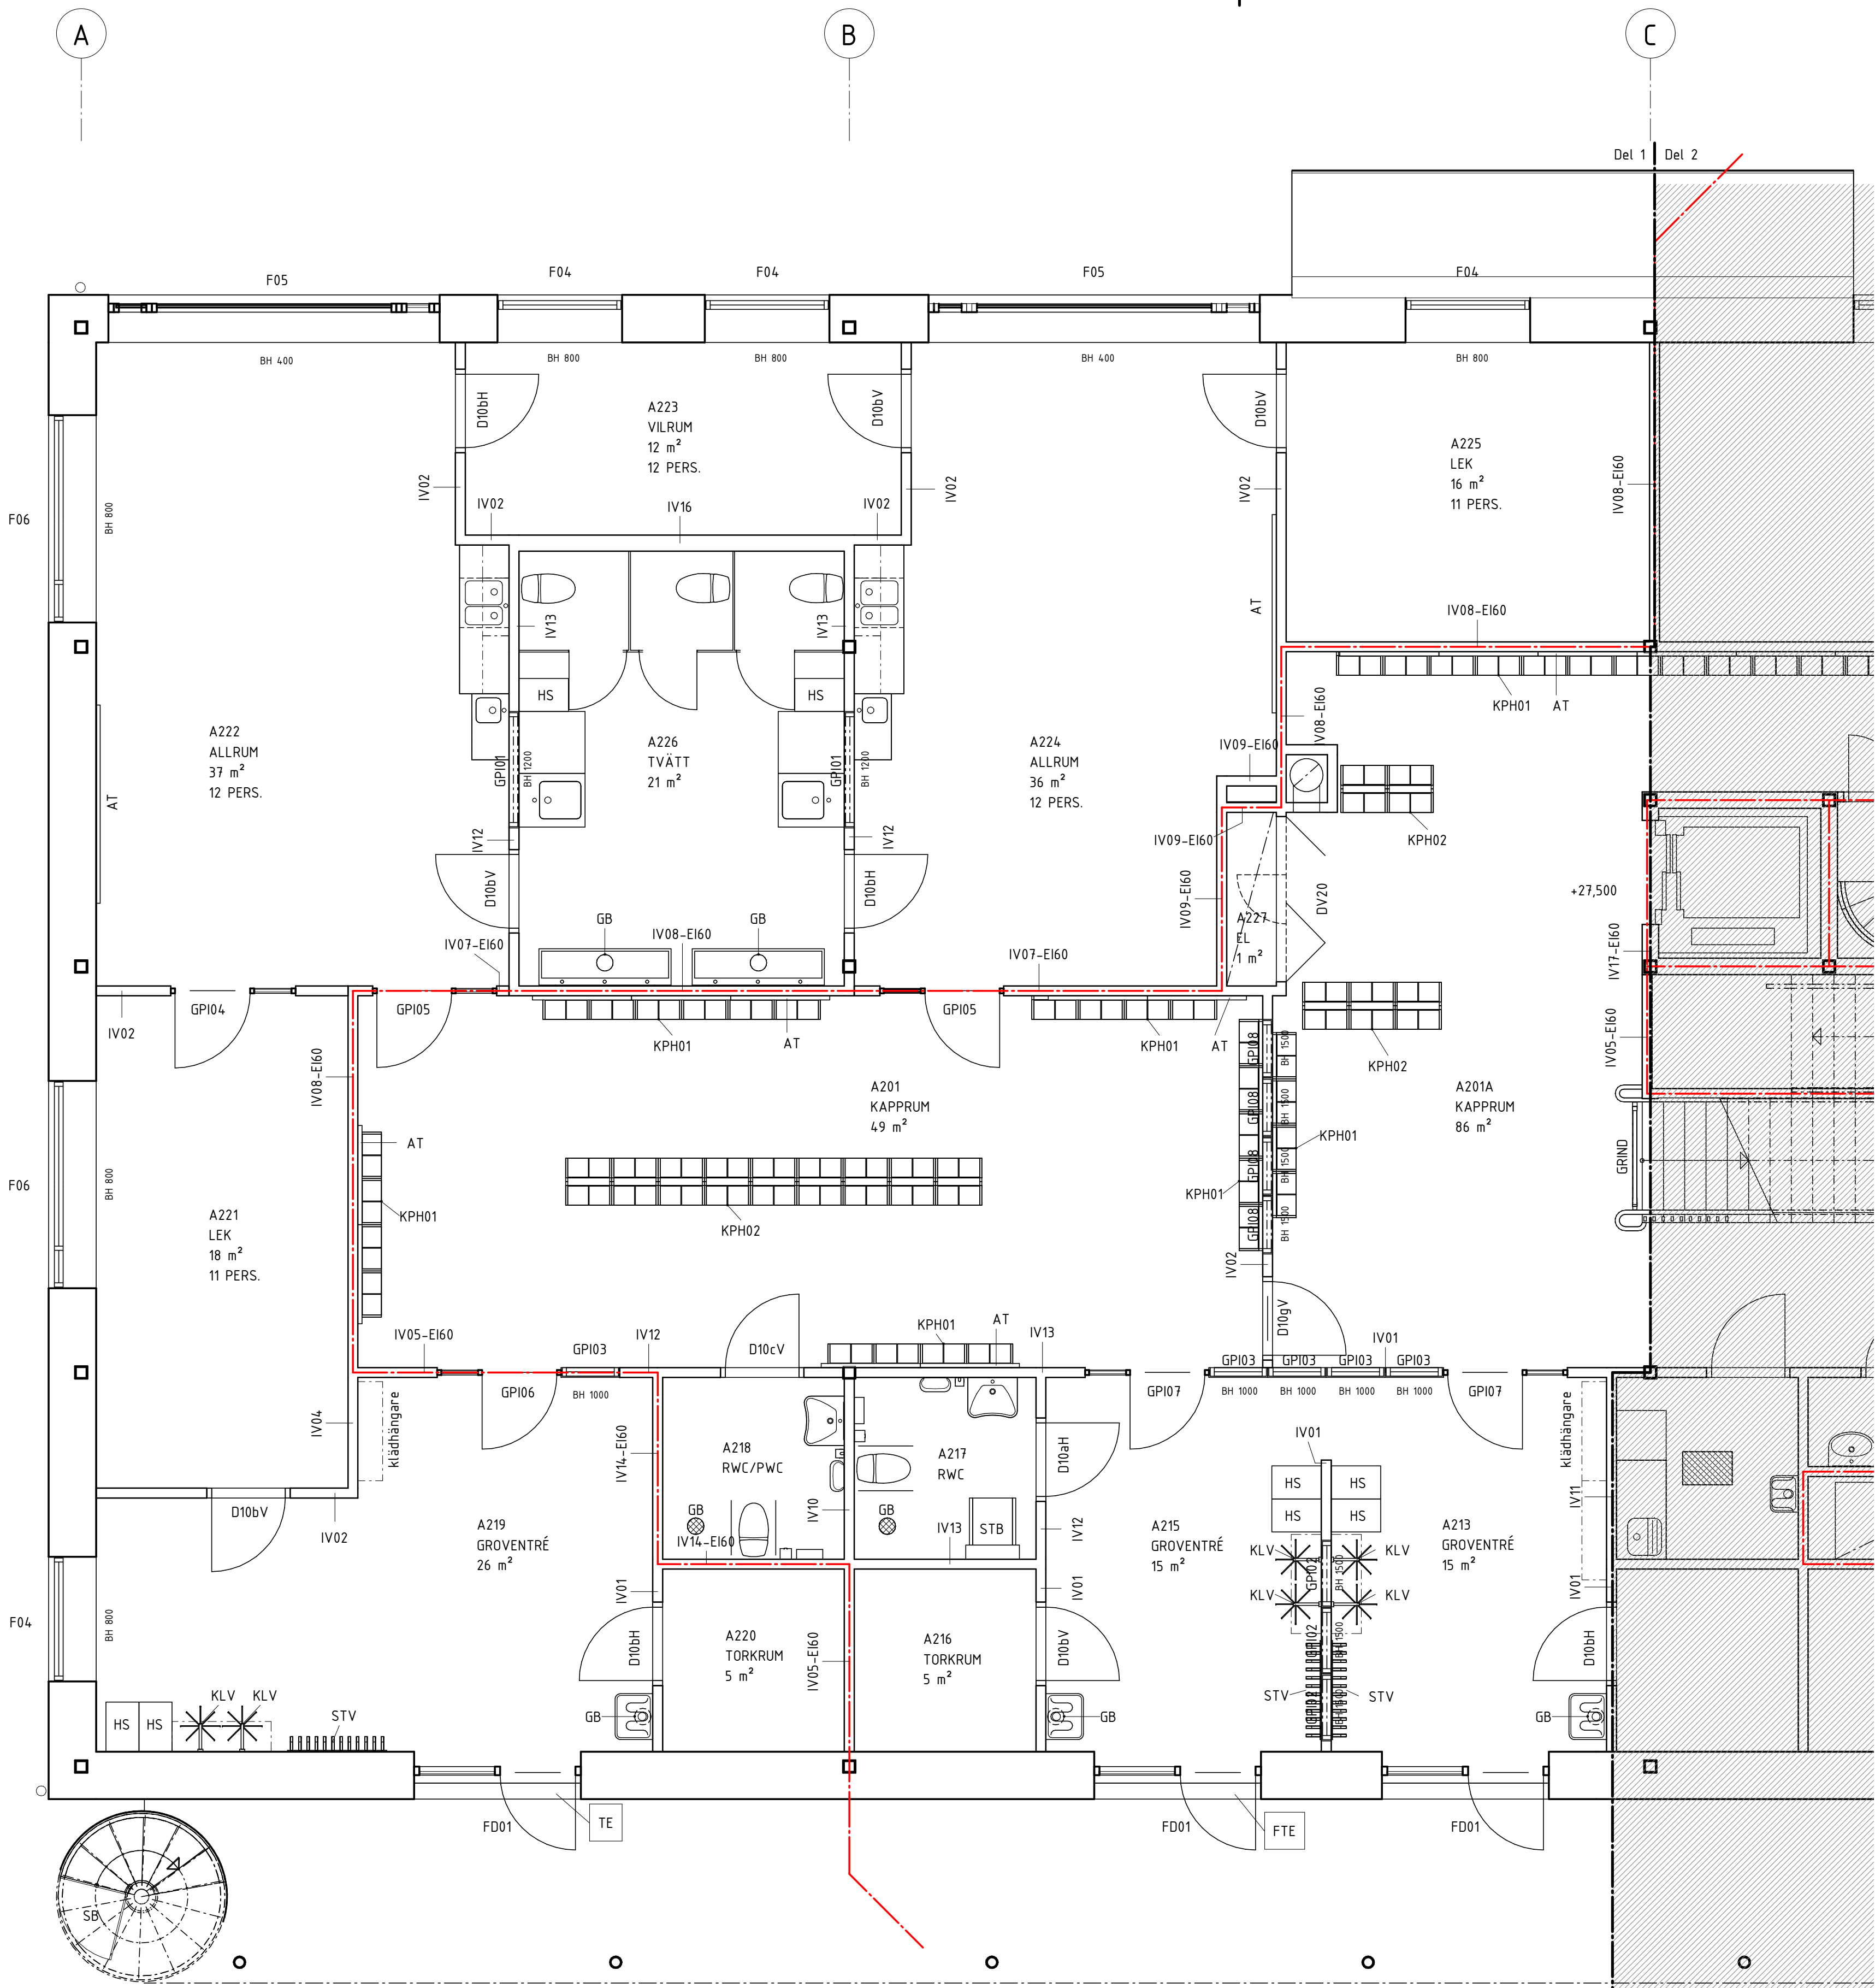

FÖRKLARINGAR

Ritningsvy 1:50

- AT = Akustiktavla
- DM = Diskmaskin
- HS = Högsåp
- M = Mikro
- K = Kyl
- K/F = Kyl/Frys
- KLV = Klädvinda
- SB = Skyddsbur
- STB = Stötblad
- STV = Stötblad
- TP = Tvättpelare
- U = Ugn
- GB = Golvbrunn

--- Brandcellsgräns EI60

TE = Tillgänglig entré med automatik

FTE = Förberedd för automatik

FÖRESKRIFTER

Akustiktavla - Ljudabsorberande anslagstavlor. Klass A Referenstyp: Akustikmiljö Falkenberg typ "Collage", vitlackerad ram med ytskikt av ulltyget Blazer Lite från Camira, standardkulörer.

HÄNVISNINGAR

Grind enligt SISAB:s Goda exempel.




URSPRUNGLIG ARKITEKT:	BET	ÄNDRINGEN AVSER	SIGN	DATUM
A STADION ARKITEKTER				
K WSP				
E COWI				
V TYSKLIND				
C STORKÖKSBYRÅN				
L SVEN A HERMELIN				

RELATIONSRTNING	X	A STADION ARKITEKTER	08-702 14 50
BYGGHANDLING		K WSP	010-722 50 00
FÖRFRÅGNINGSUNDERLAG		E COWI	010-850 10 00
FÖRSLAGSHANDLING 2		V TYSKLIND	08-742 62 62
BYGGLOVSRITNING		C STORKÖKSBYRÅN	08-642 51 00
FÖRHANDSKOPIA		L SVEN A HERMELIN	08-55 11 82 40

Kista Äng Förskola 8avd
FASTIGHETSNUMMER 4964
AKALLA 4:1

Plan 200, del 1

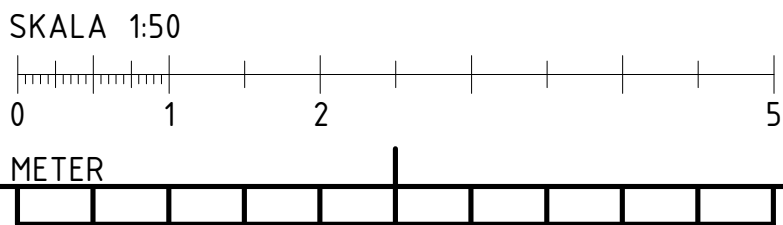

SKALA A1 1:50
A3 1:100

RITAD/KONSTR. AV	HANDLAGGARE
EE	GL
DATUM	ANSVARIG
2018-09-05	THOMAS VARHELYI

ARBETSNUMMER	RITINGSNUMMER	BET
1527	4964-A-40-1-A021	

FÖRKLARINGAR

Ritningsvy 1:50

- AT = Akustiktavla
DM = Diskmaskin
HS = Högsåp
M = Mikro
K = Kyl
K/F = Kyl/Frys
KLV = Klädvinda
SB = Skyddsbur
STB = Stötblädd
STV = Stötblädd
TP = Tvättpelare
U = Ugn
GB = Golvbrunn

Brandcellsgräns EI60

TE = Tillgänglig entré med automatik


FTE = Förberedd för automatik

FÖRESKRIFTER

Akustiktavla - Ljudabsorberande
anlagstavlor. Klass A
Referenstyp: Akustikmiljö Falkenberg typ "Collage", vitlackerad ram med ytskikt av ulltyget Blazer Lite från Camira, standardkulörer.

HÄNVISNINGAR

Grind enligt SISAB:s Goda exempel.

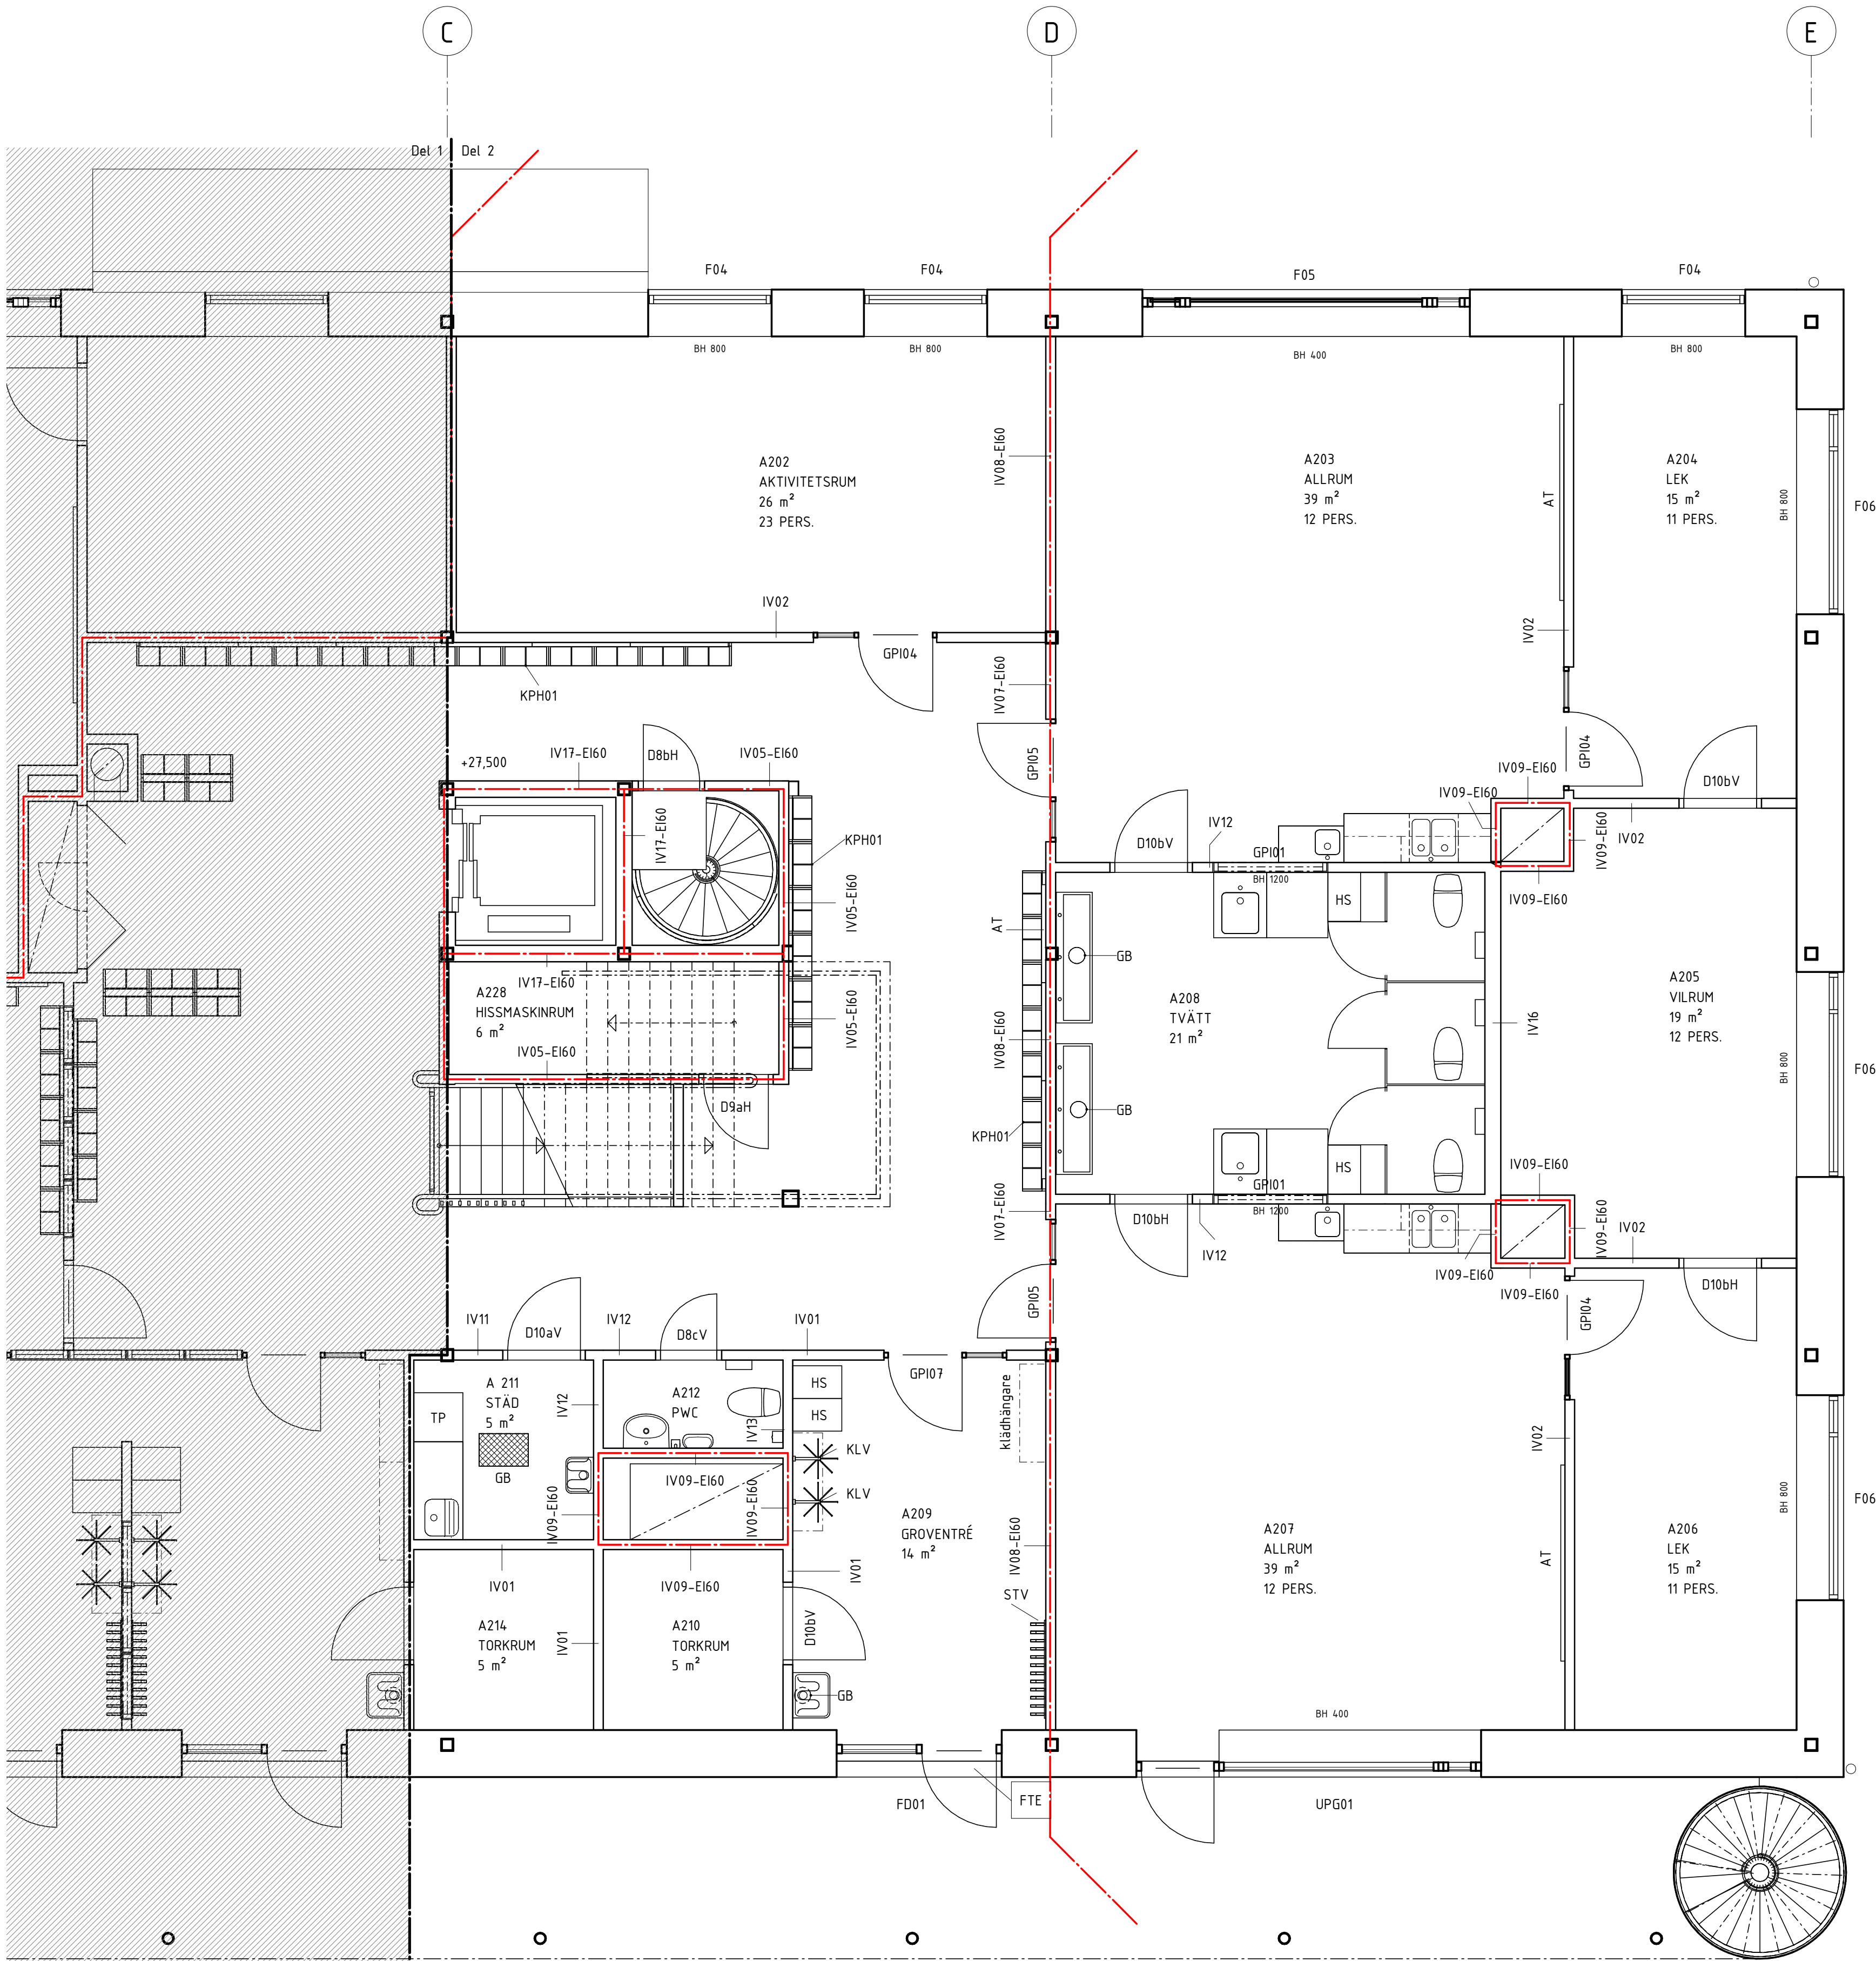


FÖRKLARINGAR

Ritningsvy 1:100 Översikt

Brandcellsgräns

Utrymningsstrategi

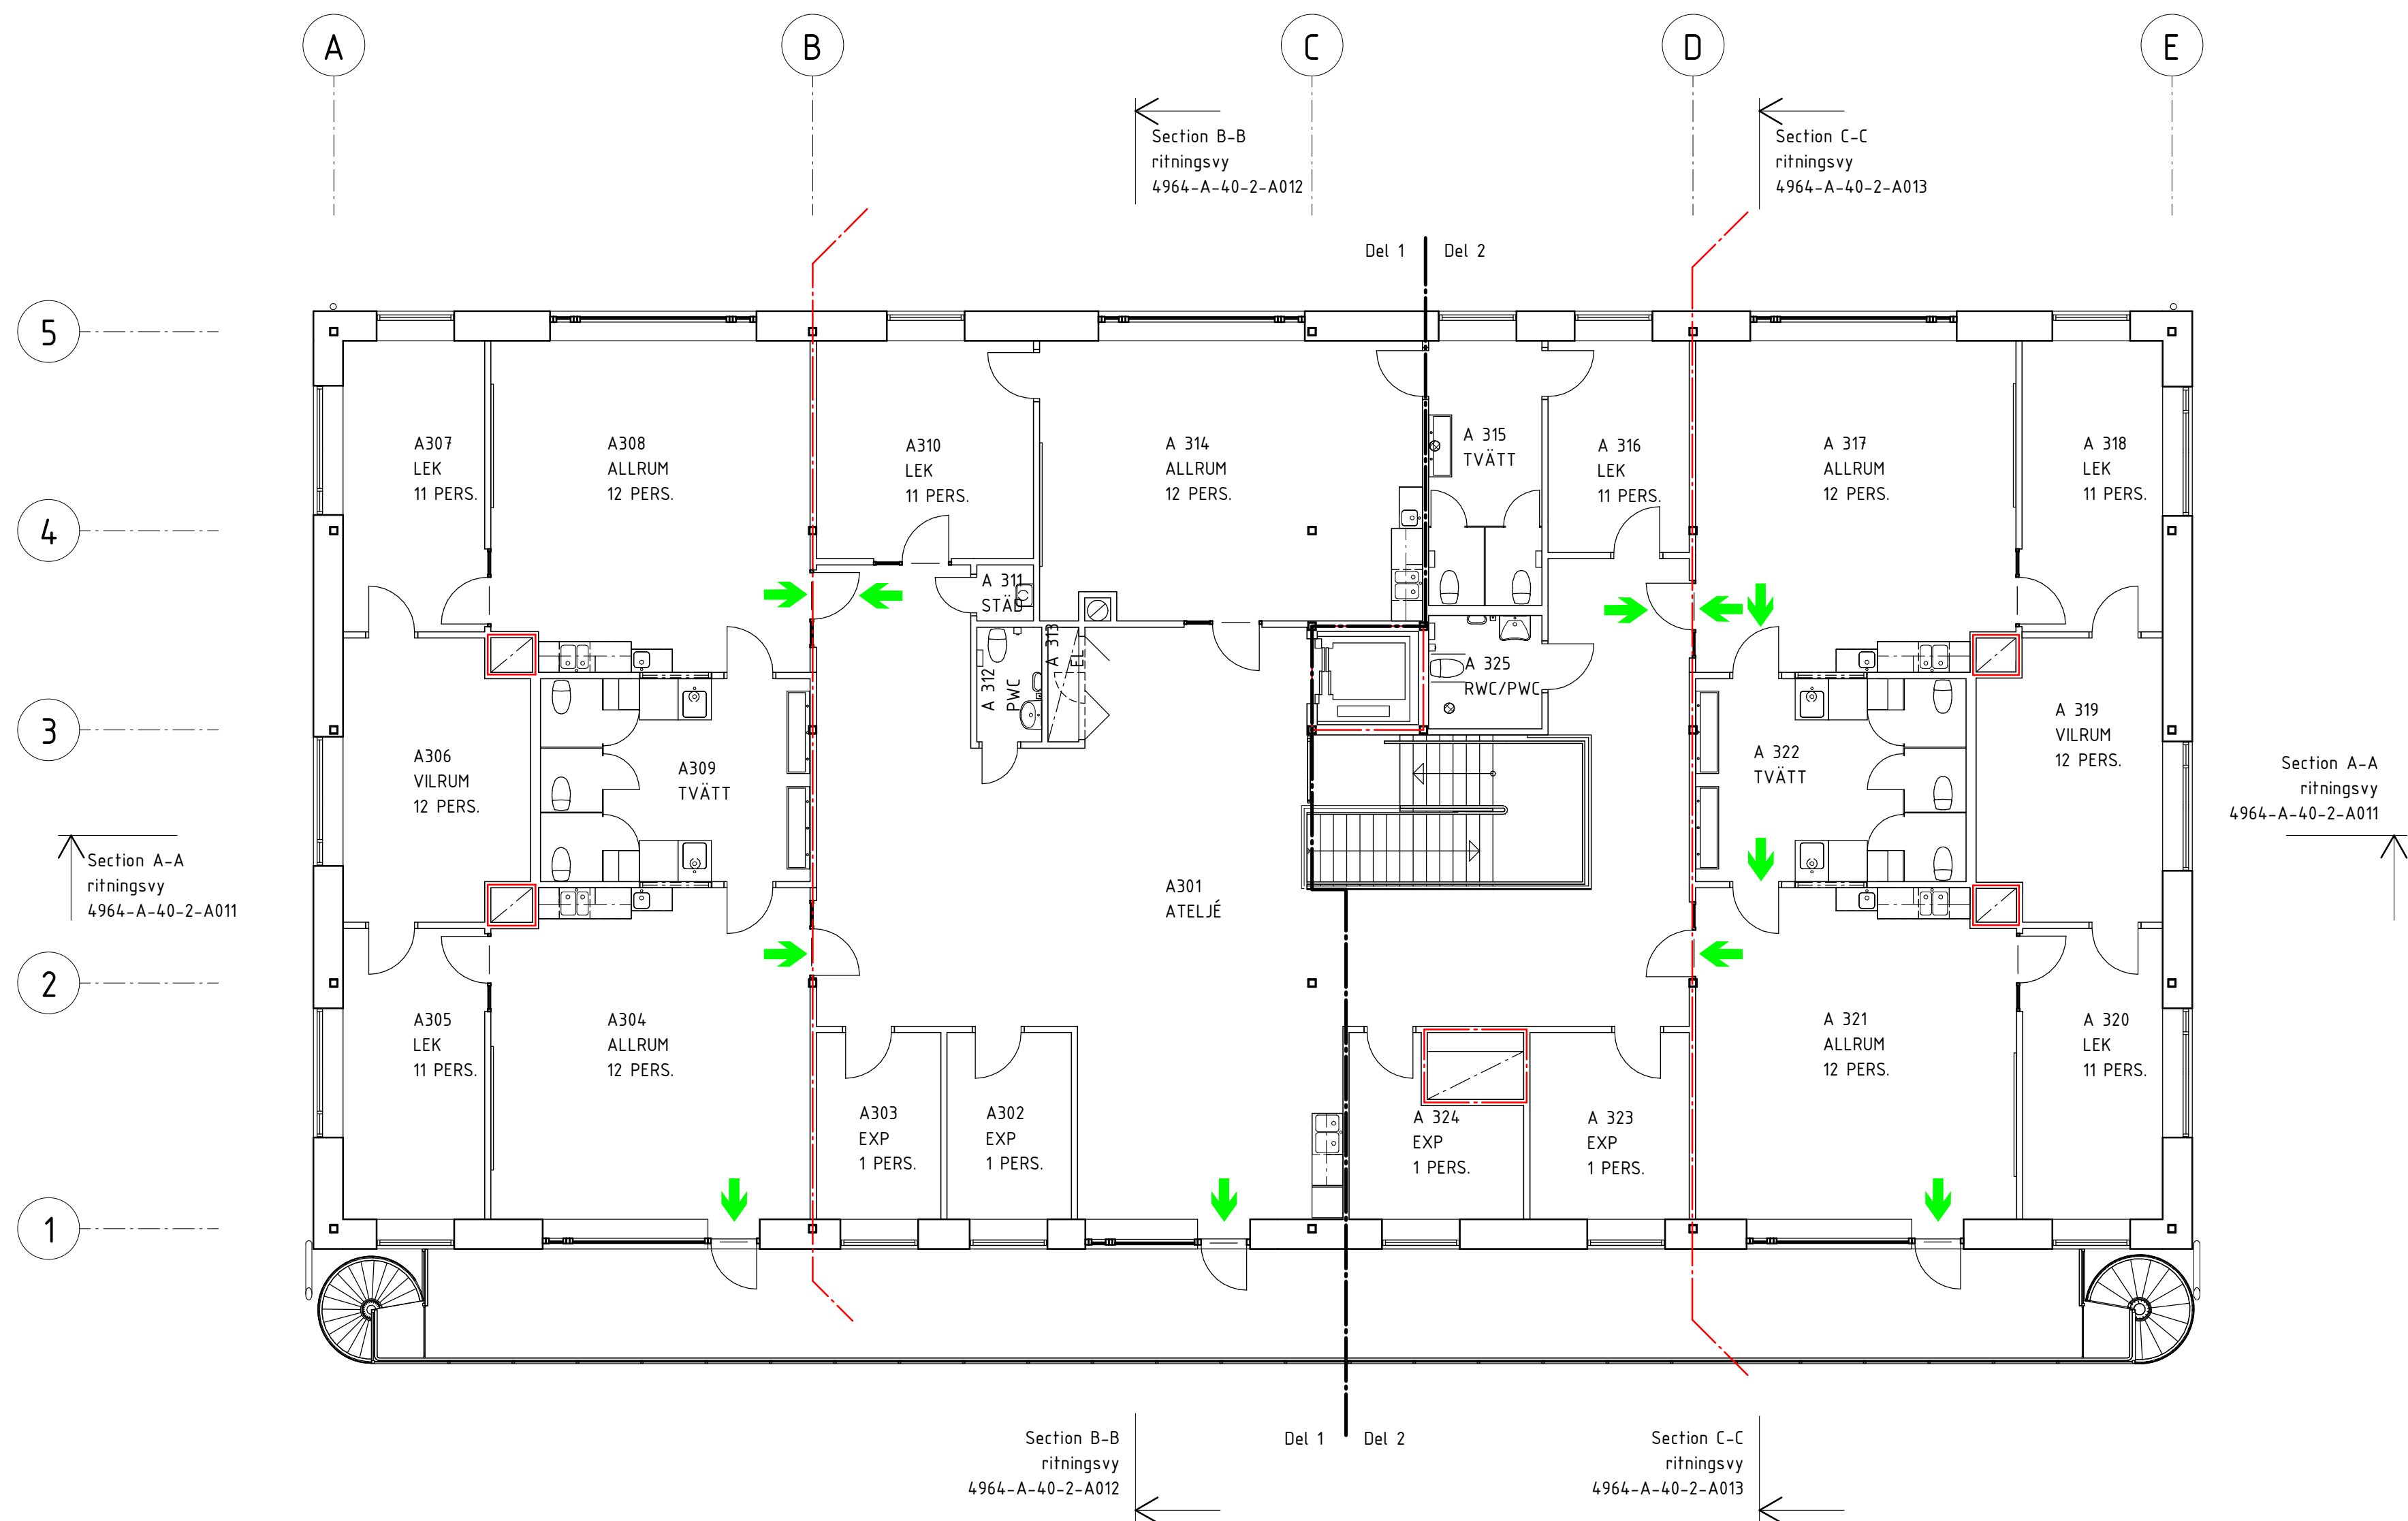

URSPRUNGLIG ARKITEKT:	BET	ÄNDRINGEN AVSER	SIGN	DATUM
☒ A STADION ARKITEKTER 08-702 14 50				
☐ K WSP 010-722 50 00				
☐ E COWI 010-850 10 00				
☐ V TYSKLIND 08-742 62 62				
☐ C STORKÖKSBYRÅN 08-642 51 00				
☐ L SVEN A HERMELIN 08-55 11 82 40				
RITADIKONSTR. AV EJ	HANDLAGGARE GL	ANSVARIG THOMAS VARHELY	ARBETSNUMMER 1527	RITINGSNUMMER 4964-A-40-1-A030
DATUM 2018-09-05				BET

> RELATIONSRITNING
> BYGGHANDLING
> FÖRFRÅGNINGSUNDERLAG
> FÖRSLAGSHANDLING 2
> BYGGLOVSRITNING
> FÖRHANDSKOPIA

Kista Äng Förskola 8avd
FASTIGHETSNUMMER 4964
AKALLA 4:1
Plan 300

SKALA A1 1:100
A3 1:200

FÖRKLARINGAR

Ritningsvy 1:50

- AT = Akustiktavla
DM = Diskmaskin
HS = Högskåp
K = Kyl
K/F = Kyl/Frys
KLV = Klädvinda
SB = Skyddsbur
STV = Stövelvägg
TKM = Torkmatta
TP = Tvättpelare
GB = Golvbrunn

Brandcellsgräns EI60

TE = Tillgänglig entré med automatik


FTE = Förberedd för automatik

FÖRESKRIFTER

Akustiktavla - Ljudabsorberande anslagstavlor. Klass A
Referenstyp: Akustikmiljö Falkenberg typ "Collage", vitlackerad ram med ytskikt av ulltyget Blazer Lite från Camira, standardkulörer.

HÄNVISNINGAR

Grind enligt SISAB:s Goda exempel.

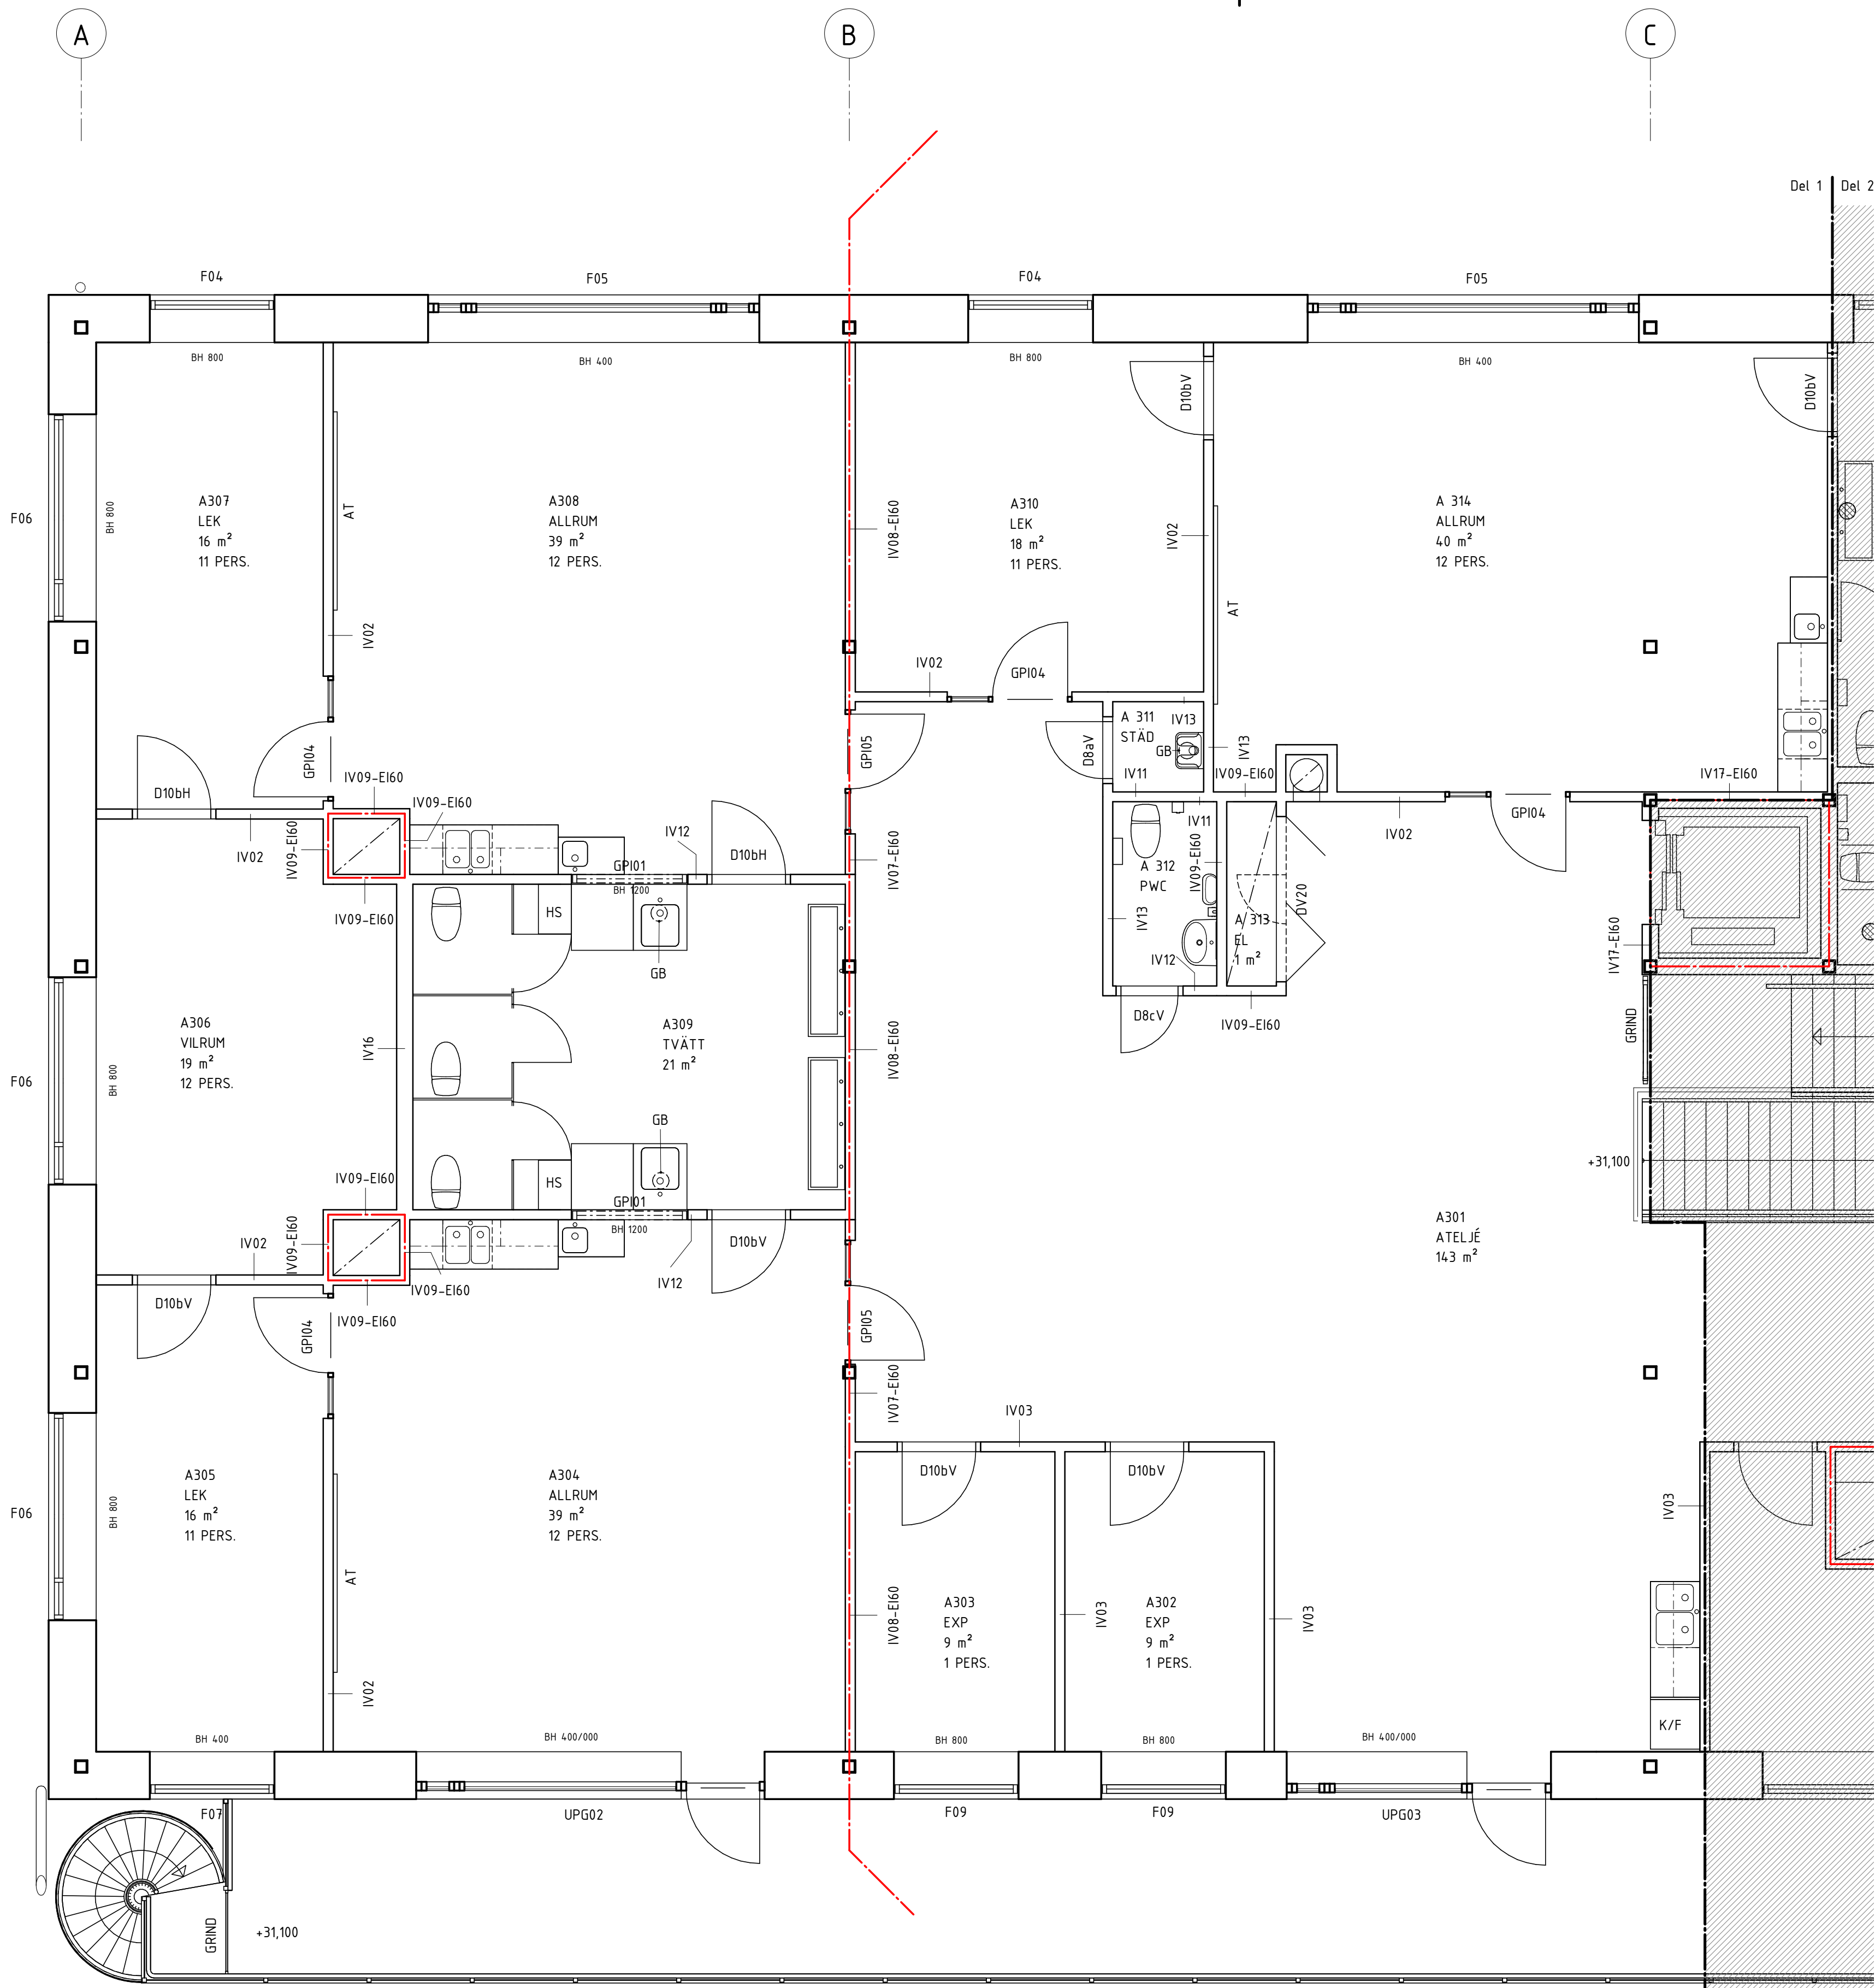


URSPRUNGLIG ARKITEKT:	BET	ÄNDRINGEN AVSER	SIGN	DATUM
☒ A STADION ARKITEKTER	08-702 14 50			
☐ K WSP	010-722 50 00			
☐ E COWI	010-850 10 00			
☐ V TYSKLIND	08-742 62 62			
☐ C STORKÖKSBYRÅN	08-642 51 00			
☐ L SVEN A HERMELIN	08-55 11 82 40			

RELATIONSRTNING	☒
BYGGHANDLING	☐
FÖRFRÅGNINGSUNDERLAG	☐
FÖRSLAGSHANDLING 2	☒
BYGGLOVSRITNING	☐
FÖRHANDSKOPIA	☐

RITADIKONSTR. AV	HANDLAGGARE
EE	GL
DATUM	ANSVARIG
2018-09-05	THOMAS VARHELY

Kista Äng Förskola 8avd	SKALA A1 1:50
FASTIGHETSNUMMER 4964	A3 1:100
AKALLA 4:1	BET
Plan 300, del 1	
ARBETSNUMMER	RITNINGNUMMER
1527	4964-A-40-1-A031

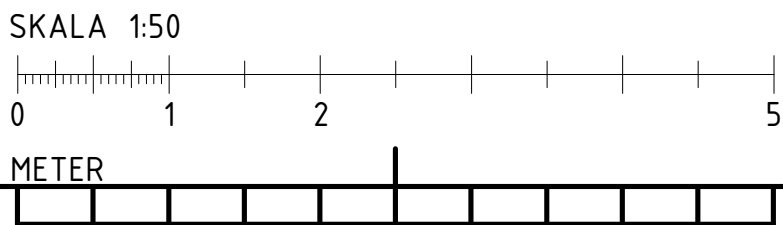

FÖRKLARINGAR

Ritningsvy 1:50

- AT = Akustiktavla
DM = Diskmaskin
HS = Högsåp
K = Kyl
K/F = Kyl/Frys
KLV = Klädvinda
SB = Skyddsbur
STV = Stövelvägg
TKM = Torkmaskin
TP = Tvättpelare
GB = Golvbrunn

Brandcellsgräns EI60

TE = Tillgänglig entré med automatik



FTE = Förberedd för automatik

FÖRESKRIFTER

Akustiktavla - Ljudabsorberande
anslagstavlor. Klass A
Referenstyp: Akustikmiljö Falkenberg typ "Collage", vitlackerad ram med ytskikt av
ultryget Blazer Lite från Camira,
standardkulörer.

HÄNVISNINGAR

Grind enligt SISAB:s Goda exempel.

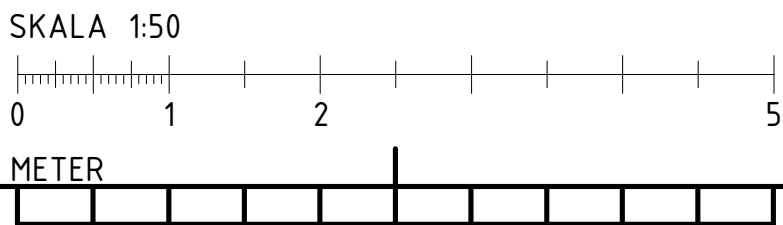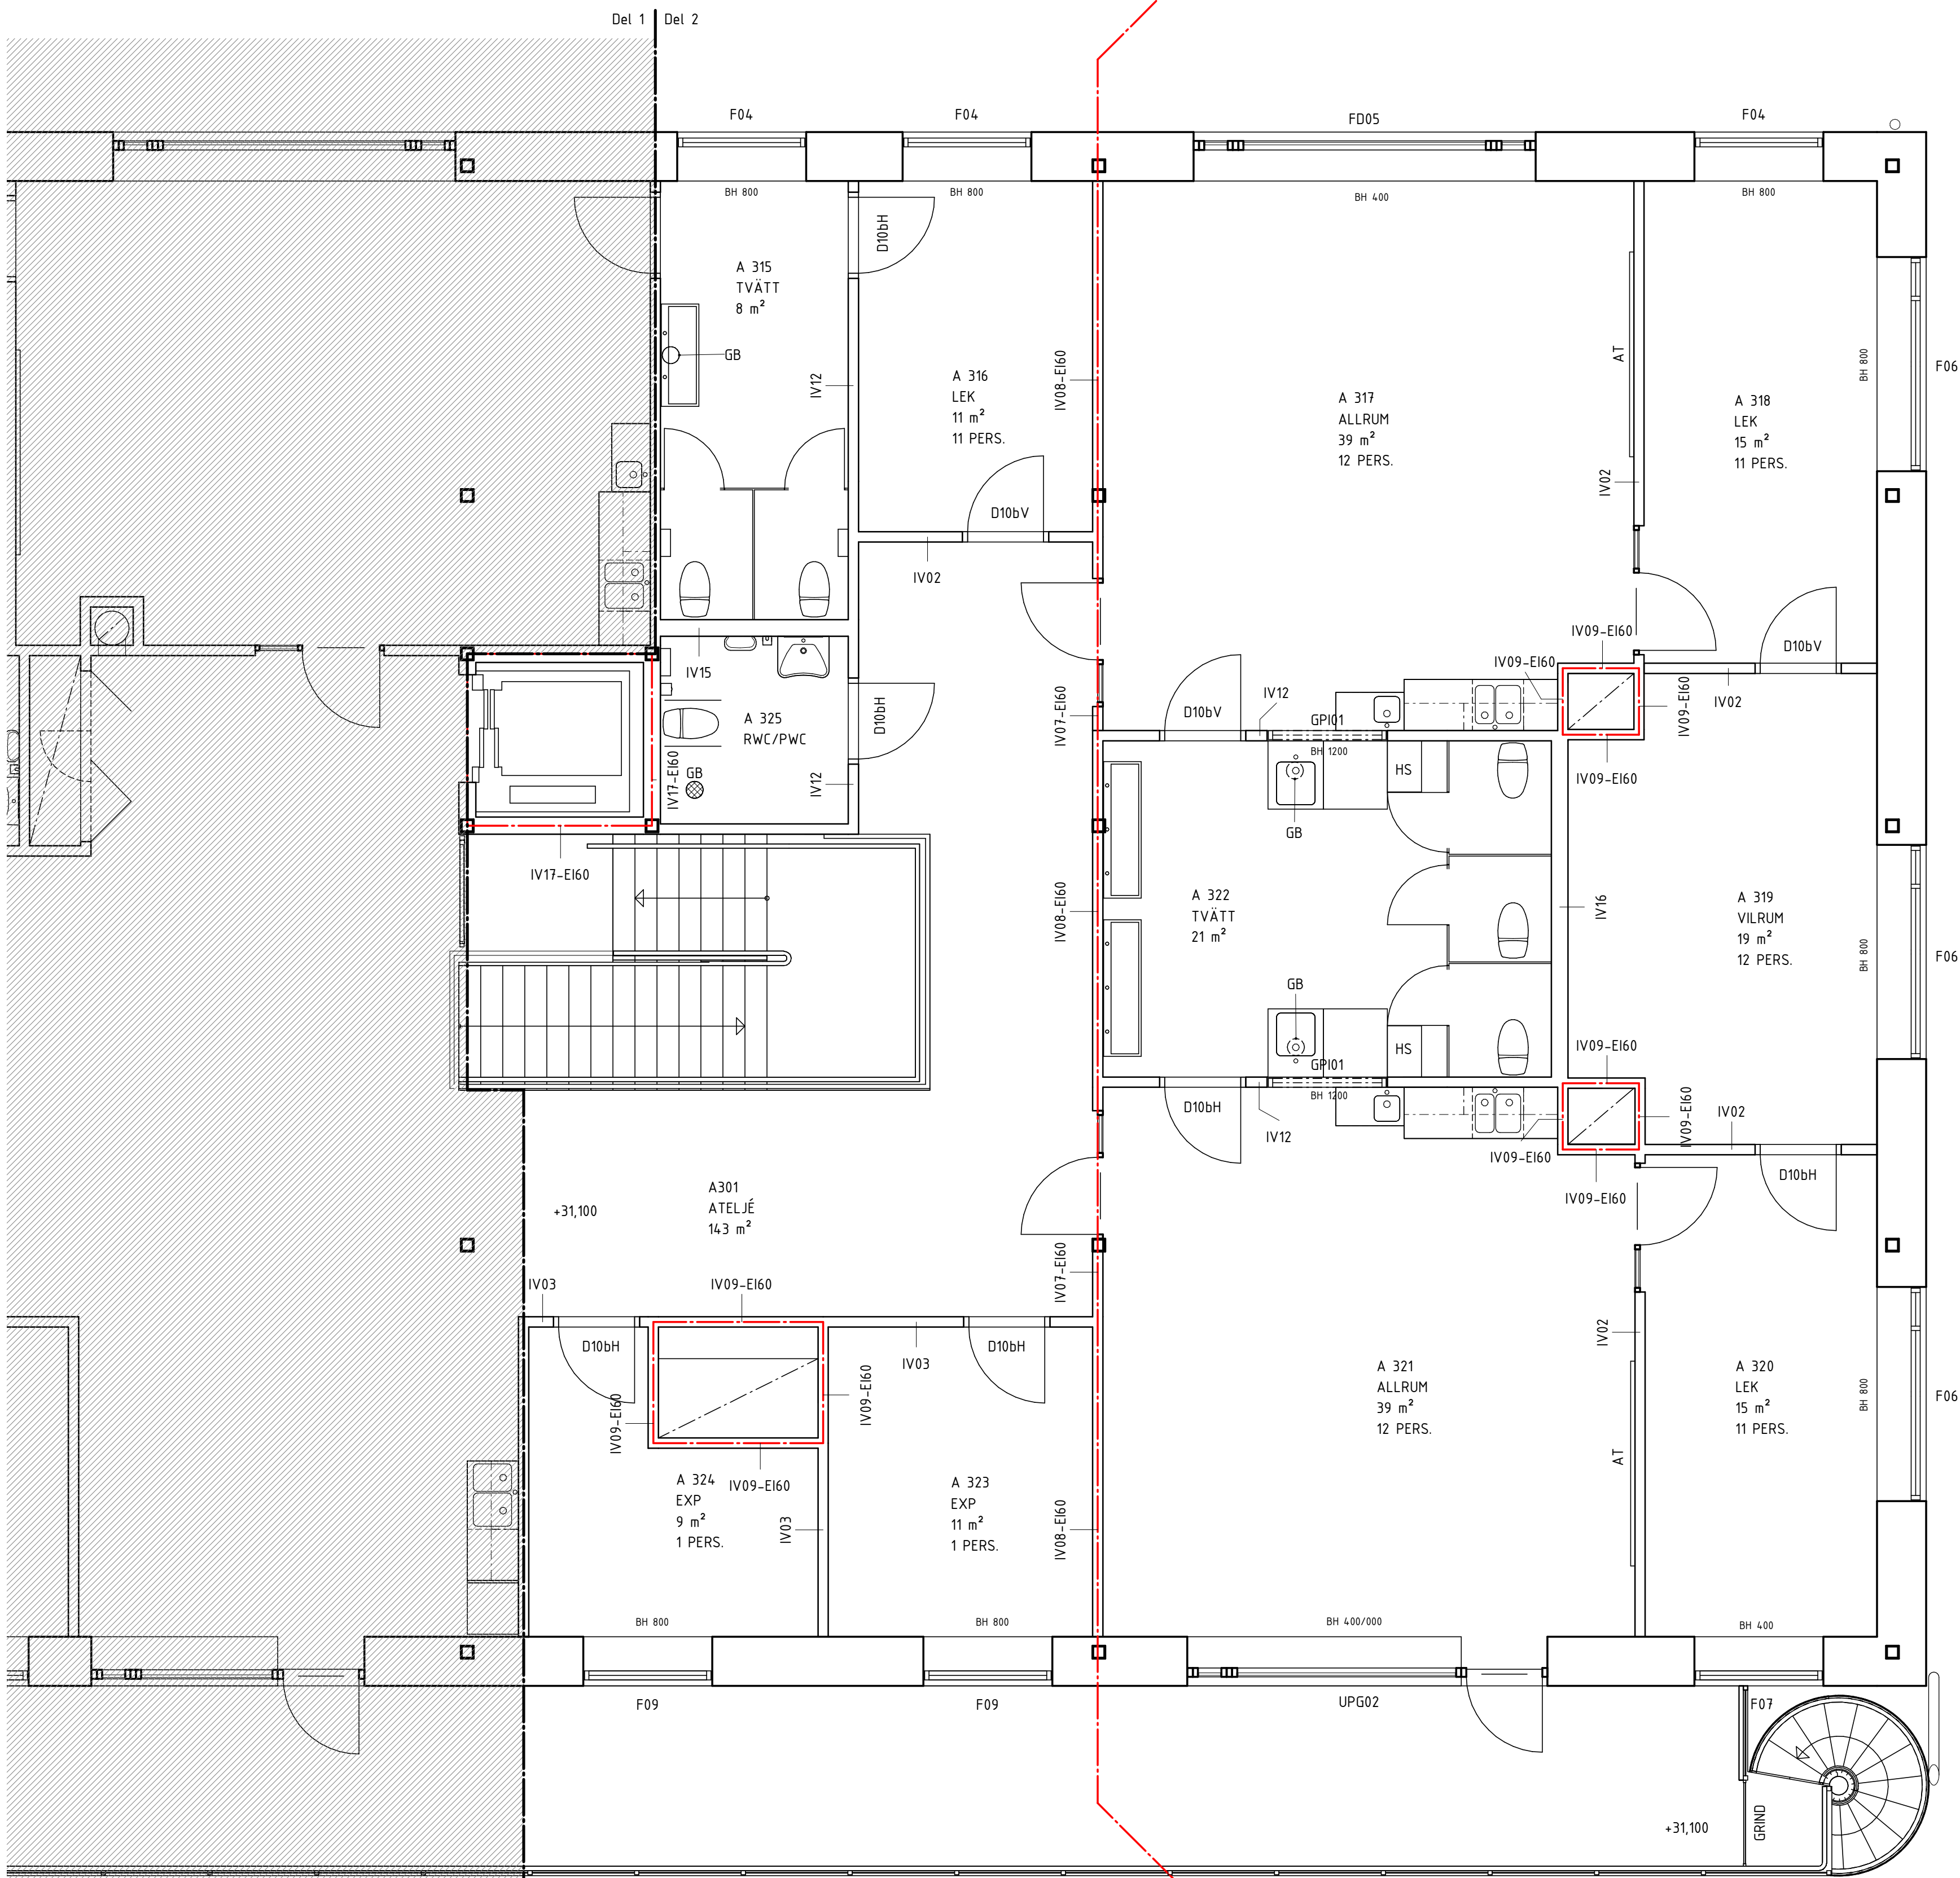


RELATIONSRTNING	☒ A STADION ARKITEKTER 08-702 14 50		Kista Äng Förskola 8avd FASTIGHETSNUMMER 4964 AKALLA 4:1 Plan 300, del 2	
BYGGHANDLING	K WSP 010-722 50 00			
FÖRFRÅGNINGSUNDERLAG	E COWI 010-850 10 00			
FÖRSLAGSHANDLING 2	V TYSKLIND 08-742 62 62			
	C STORKÖKSBYRÅN 08-642 51 00			
BYGGLOVSRITNING	L SVEN A HERMELIN 08-55 11 82 40			
FÖRHANDSKOPIA	RITAD/KONSTR. AV EE	HANDLAGGARE GL	SKALA A1 1:50 A3 1:100	
	DATUM	ANSVARIG	ARBETSNUMMER	RITINGSNUMMER
	2018-09-05	THOMAS VARHELY	1527	4964-A-40-1-A032
				BET

SKALA A1 1:50
A3 1:100

FÖRKLARINGAR

Ritningsvy 1:100 Takplan

- GB = Gångbrygga
SR = Snöraskydd
STPR = Stuprör
TS = Takstege
UL = Uppstigningslucka

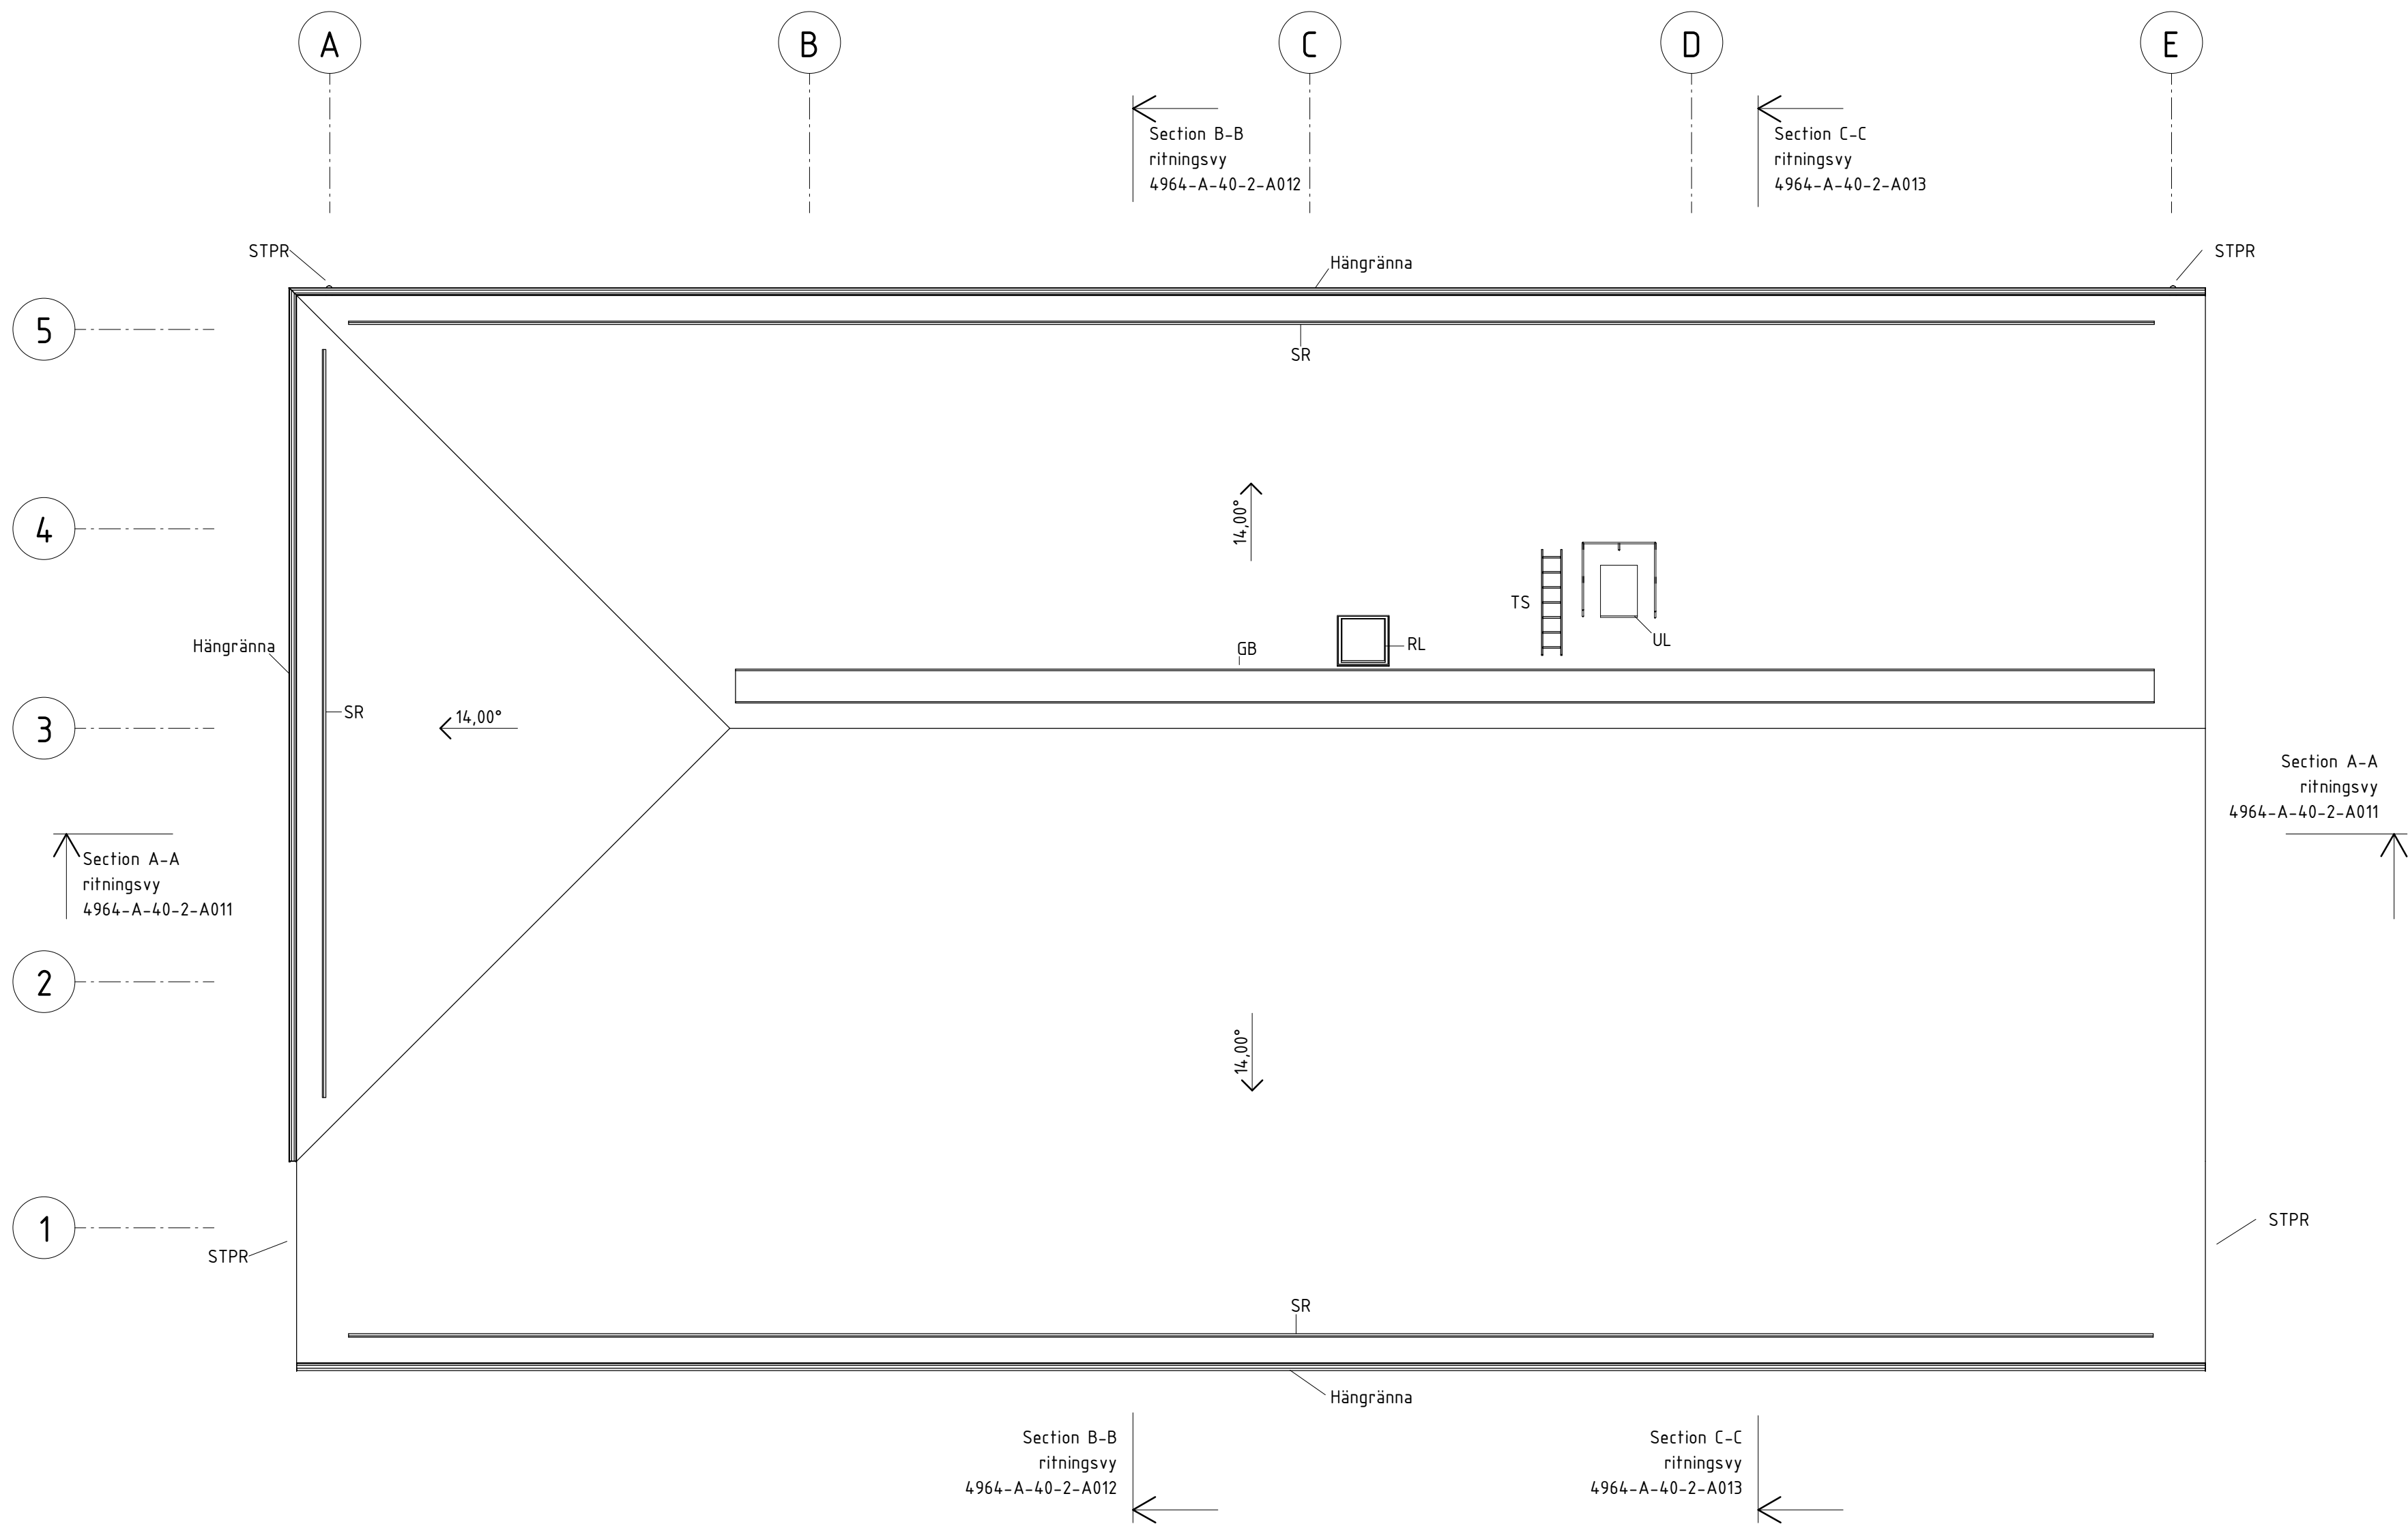

URSPRUNGLIG ARKITEKT:		BET	ÄNDRINGEN AVSER	SIGN	DATUM
☒	A STADION ARKITEKTER	08-702 14 50			
☐	K WSP	010-722 50 00			
☐	E COWI	010-850 10 00			
☐	V TYSKLIND	08-742 62 62			
☐	C STORKÖKSBYRÅN	08-642 51 00			
☐	L SVEN A HERMELIN	08-55 11 82 40			


Kista Äng Förskola 8avd
FASTIGHETSNUMMER 4964
AKALLA 4:1
Takplan



SKALA A1 1:100
A3 1:200

>	RELATIONSRITNING
>	BYGGHANDLING
>	FÖRFRÅGNINGSUNDERLAG
>	FÖRSLAGSHANDLING 2
>	BYGGLOVSRITNING
>	FÖRHANDSKOPIA

RITAD/KONSTR. AV	HANDLAGGARE
EE	GL
DATUM	ANSVARIG
2018-09-05	THOMAS VARHELY

ARBETSNUMMER	RITINGSNUMMER	BET
1527	4964-A-40-1-A040	

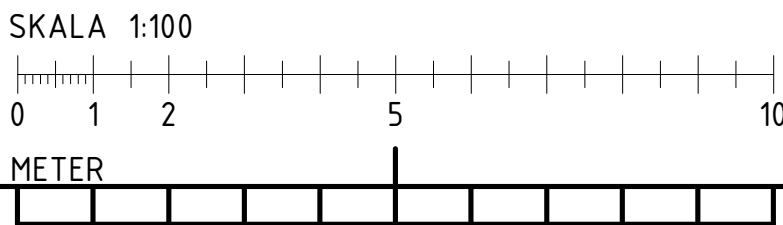

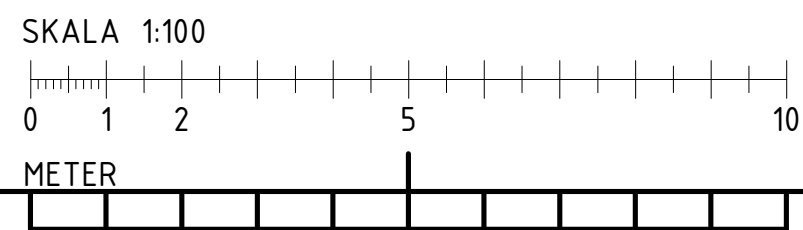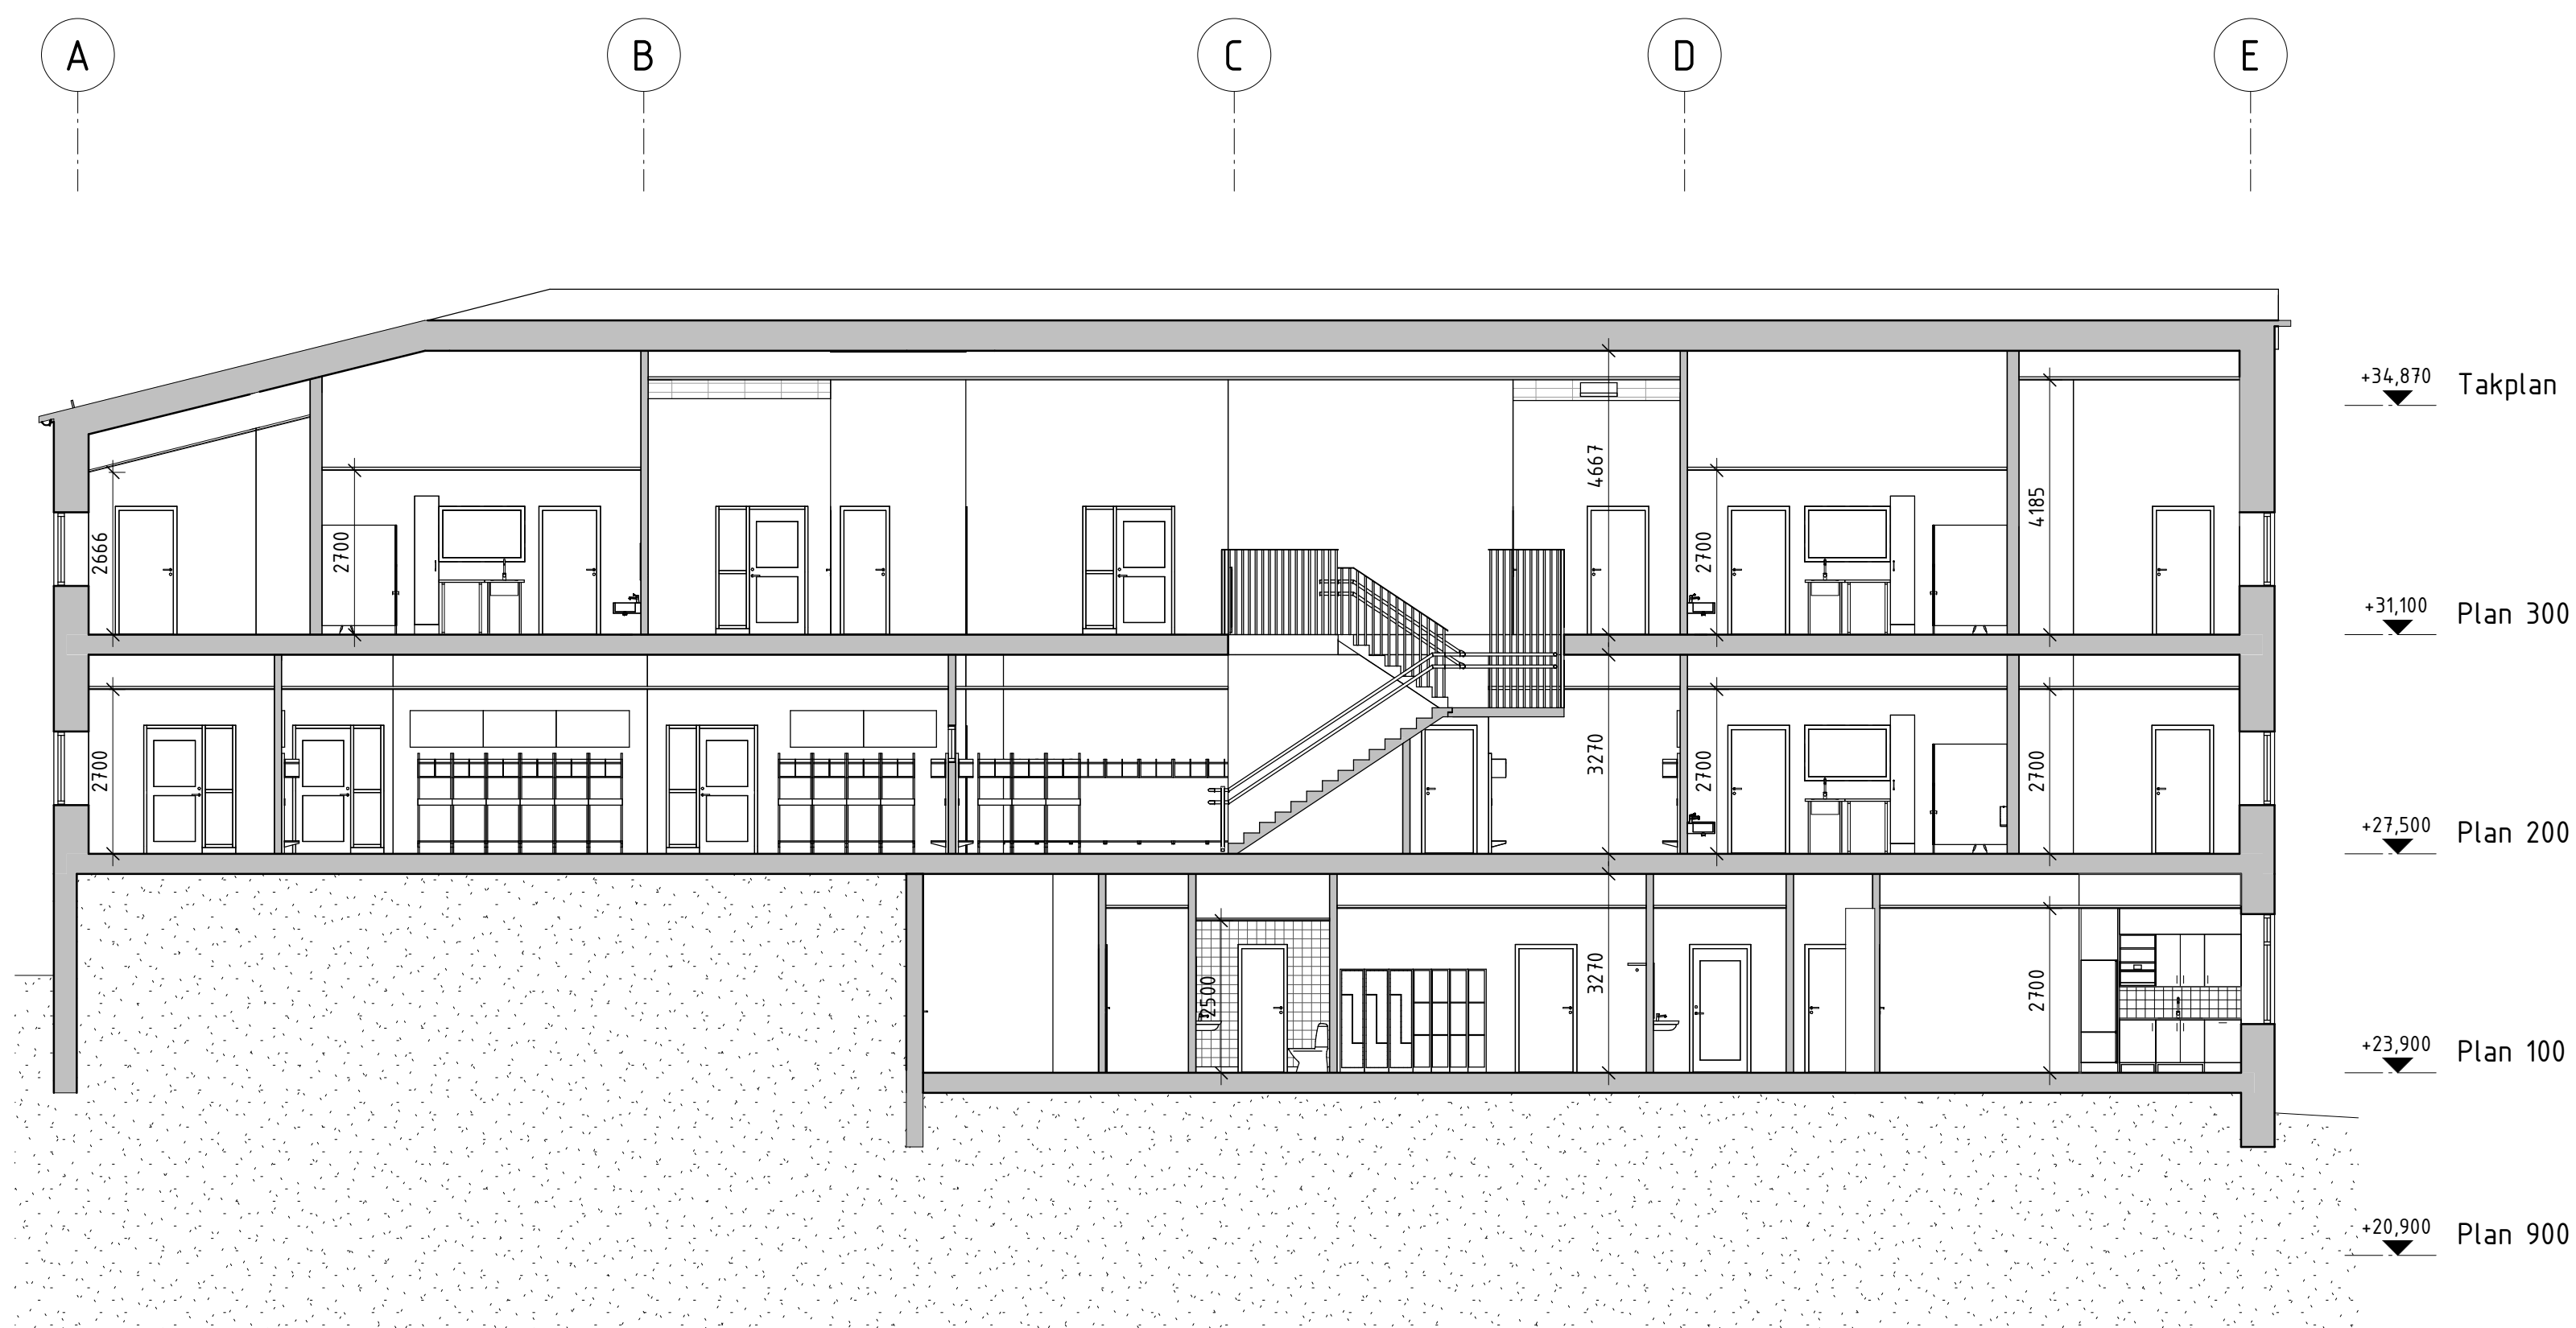


URSPRUNGLIG ARKITEKT:	BET	ÄNDRINGEN AVSER	SIGN	DATUM
☒ A STADION ARKITEKTER 08-702 14 50				
☐ K WSP 010-722 50 00				
☐ E COWI 010-850 10 00				
☐ V TYSKLIND 08-742 62 62				
☐ C STORKÖKSBYRÅN 08-642 51 00				
☐ L SVEN A HERMELIN 08-55 11 82 40				
RITAD/KONSTR. AV VC	HANDLAGGARE GL			
DATUM 2018-09-05	ANSVARIG THOMAS VARHELY	ARBETSNUMMER 1527	RITNINGNUMMER 4964-A-40-2-A011	BET

> RELATIONSRTNING
> BYGGHANDLING
> FÖRFRÅGNINGSUNDERLAG
▶ FÖRSLAGSHANDLING 2
> BYGGLOVSRITNING
> FÖRHANDSKOPIA

Kista Äng Förskola 8avd
FASTIGHETSNUMMER 4964
AKALLA 4:1
Sektion A-A

SKALA A1 1:100
A3 1:200

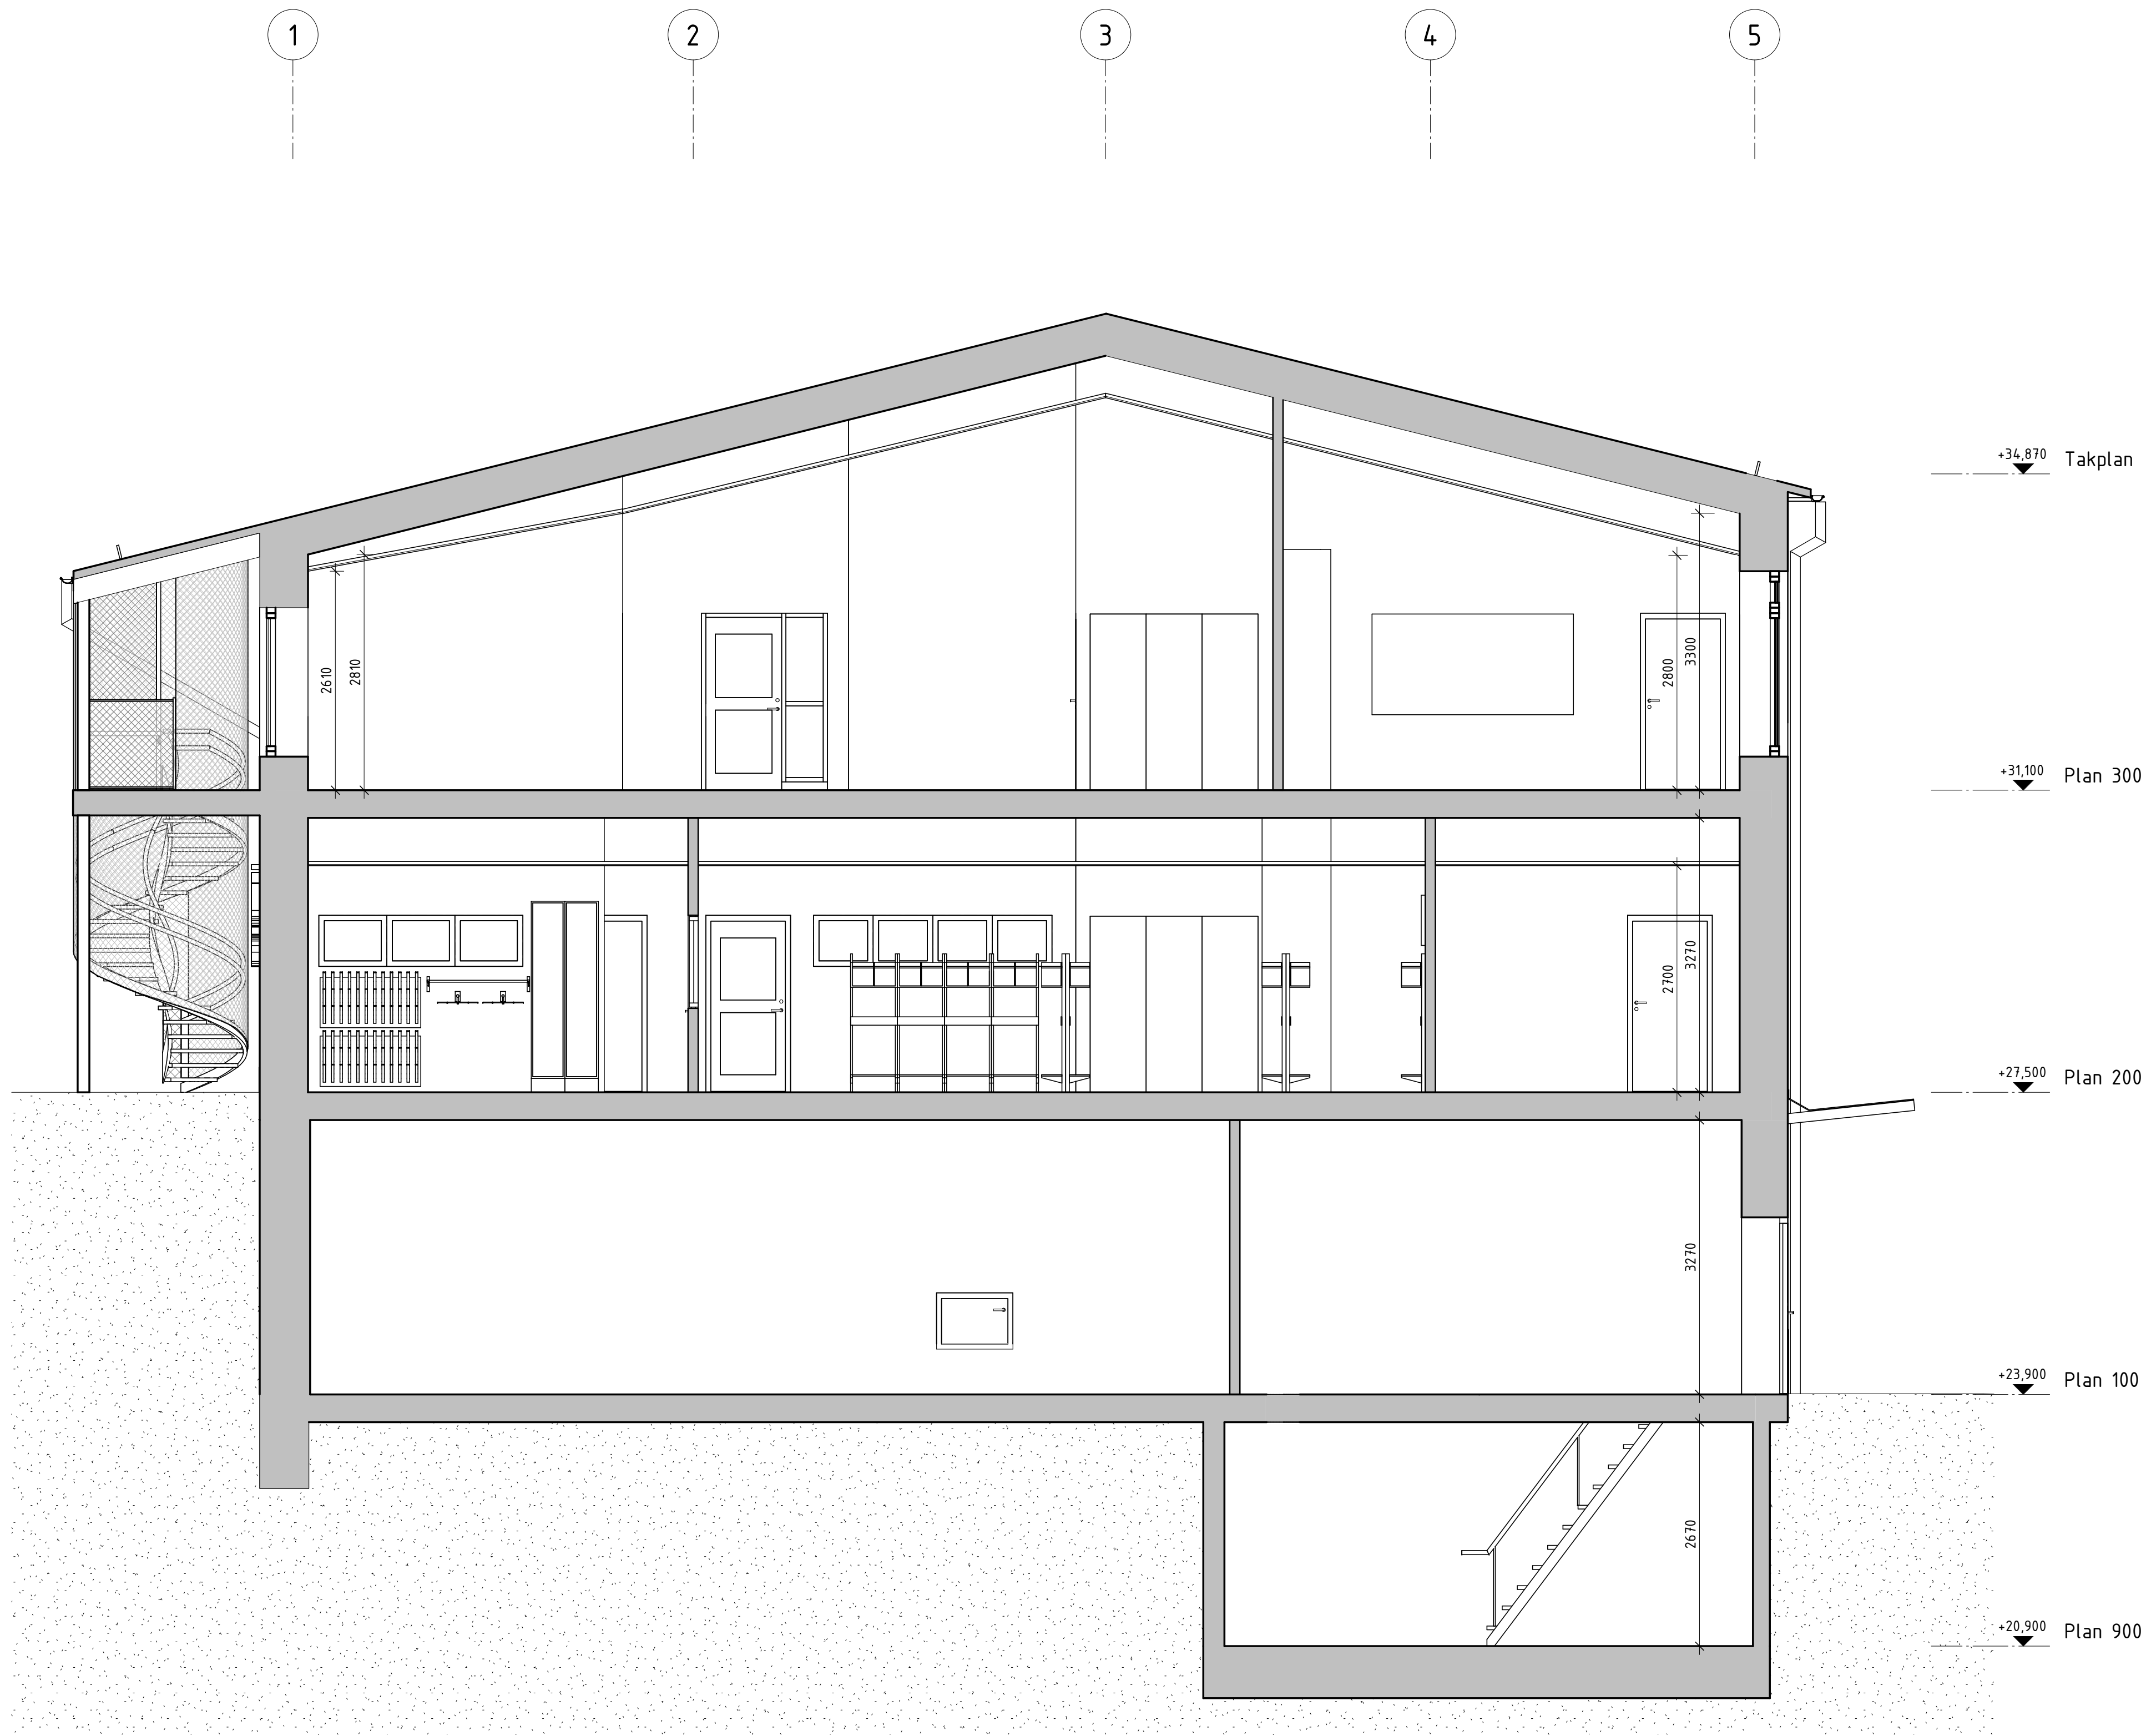


SKOLFASTIGHETER
I STOCKHOLM AB

URSPRUNGLIG ARKITEKT:		BET	ÄNDRINGEN AVSER	SIGN	DATUM
☒ A STADION ARKITEKTER	08-702 14 50				
K WSP	010-722 50 00				
E COWI	010-850 10 00				
V TYSKLIND	08-742 62 62				
C STORKÖKSBYRÅN	08-642 51 00				
L SVEN A HERMELIN	08-55 11 82 40				
RITADIKONSTR. AV VC	HANDLAGGARE GL				
DATUM	ANSVARIG	ARBETSNUMMER	RITNINGNUMMER		
2018-09-05	THOMAS VARHELY	1527	4964-A-40-2-A012		

Kista Äng Förskola 8avd
FASTIGHETSNUMMER 4964
AKALLA 4:1
Sektion B-B


SKALA A1 1:50
A3 1:100

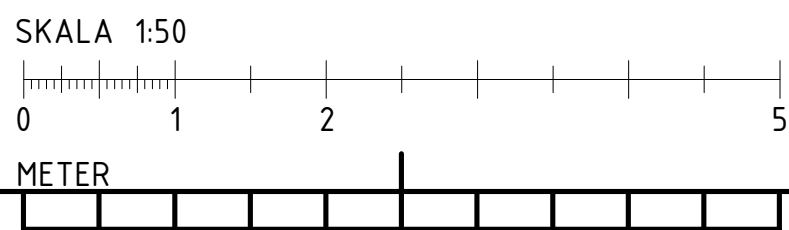



URSPRUNGLIG ARKITEKT:		BET	ÄNDRINGEN AVSER	SIGN	DATUM
☒ A STADION ARKITEKTER	08-702 14 50				
☐ K WSP	010-722 50 00				
☐ E COWI	010-850 10 00				
☐ V TYSKLIND	08-742 62 62				
☐ C STORKÖKSBYRÅN	08-642 51 00				
☐ L SVEN A HERMELIN	08-55 11 82 40				
RITADIKONSTR. AV VC	HANDLAGGARE GL				
DATUM	ANSVARIG	ARBETSNUMMER	RITNINGNUMMER	BET	
2018-09-05	THOMAS VARHELYI	1527	4964-A-40-2-A013		

Kista Äng Förskola 8avd
FASTIGHETSNUMMER 4964
AKALLA 4:1
Sektion C-C

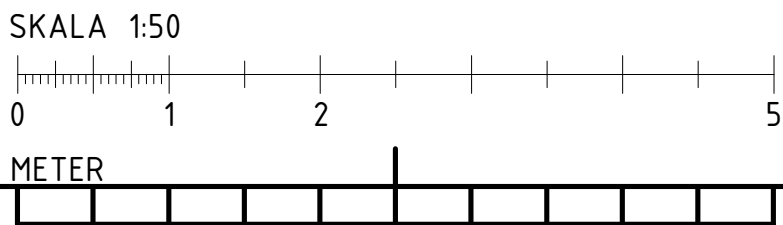

SKALA A1 1:50
A3 1:100

FÖRESKRIFTER

Ritningsvy 1:100 Fasader


TEGEL:
Skalmur av W479 Sand med beige fog, format 228 x 108 x 54 mm. Muras i löpförband med 1/2-stensförskjutning där inget annat anges.

PLÅT:
Plåttak och plåtdetaljer är granitgrå.

HÄNVISNINGAR

Detalj tegelram runt fönster
1/4964-A-42-6-A001
2/4964-A-42-6-A001

Detalj nät balkong och trappa
11/4964-A-45-4-A002
12/4964-A-45-4-A002

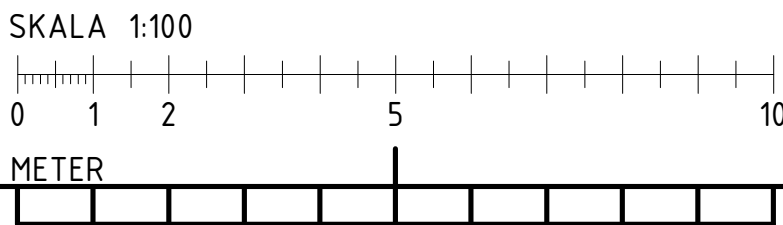

URSPRUNGLIG ARKITEKT:	☒ A STADION ARKITEKTER 08-702 14 50
	☐ K WSP 010-722 50 00
	☐ E COWI 010-850 10 00
	☐ V TYSKLIND 08-742 62 62
	☐ C STORKÖKSBYRÅN 08-642 51 00
	☐ L SVEN A HERMELIN 08-55 11 82 40
RITAD/KONSTR. AV	HANDLAGGARE
JB	GL
DATUM	ANSVARIG
2018-09-05	THOMAS VARHELY
RELATIONSRTNING	
BYGGHANDLING	
FÖRFRÅGNINGSUNDERLAG	
FÖRSLAGSHANDLING 2	
BYGGLOVSRITNING	
FÖRHANDSKOPIA	

BET	ÄNDRINGEN AVSER	SIGN	DATUM
Kista Äng Förskola 8avd			
FASTIGHETSNUMMER 4964			
AKALLA 4:1			
Fasad Nord			
ARBETSNUMMER	RITNINGNUMMER	BET	
1527	4964-A-40-3-A011		

SKALA A1 1:100
A3 1:200

FÖRESKRIFTER

Ritningsvy 1:100 Fasader

TEGEL:
Skalmur av W479 Sand med beige fog, format 228 x 108 x 54 mm. Muras i löpförband med 1/2-stensförskjutning där inget annat anges.

PLÅT:
Plåttak och plåtdetaljer är granitgrå.

HÄNVISNINGAR

Detalj tegelram runt fönster
1/4964-A-42-6-A001
2/4964-A-42-6-A001


Detalj nät balkong och trappa
11/4964-A-45-4-A002
12/4964-A-45-4-A002



URSPRUNGLIG ARKITEKT:		BET	ÄNDRINGEN AVSER	SIGN	DATUM
☒ A	STADION ARKITEKTER	08-702 14 50			
☐ K	WSP	010-722 50 00			
☐ E	COWI	010-850 10 00			
☐ V	TYSKLIND	08-742 62 62			
☐ C	STORKÖKSBYRÅN	08-642 51 00			
☐ L	SVEN A HERMELIN	08-55 11 82 40			
RITAD/KONSTR. AV	HANDLAGGARE				
JB	GL				
DATUM	ANSVARIG	ARBETSNUMMER	RITNINGNUMMER		
2018-09-05	THOMAS VARHELY	1527	4964-A-40-3-A012	BET	

>	RELATIONSRTNING
>	BYGGHANDLING
>	FÖRFRÅGNINGSUNDERLAG
▶	FÖRSLAGSHANDLING 2
>	BYGGLOVSRITNING
>	FÖRHANDSKOPIA

Kista Äng Förskola 8avd
FASTIGHETSNUMMER 4964
AKALLA 4:1
Fasad Syd

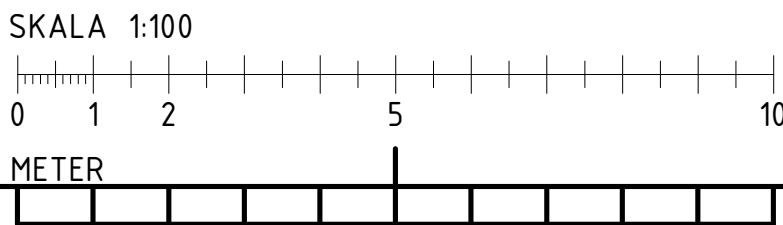

SKALA A1 1:100
A3 1:200

FÖRESKRIFTER

Ritningsvy 1:100 Fasader


TEGEL:
Skalmur av W479 Sand med beige fog, format 228 x 108 x 54 mm. Muras i löpförband med 1/2-stensförskjutning där inget annat anges.

PLÅT:
Plåttak och plåtdetaljer är granitgrå.

HÄNVISNINGAR

Detalj tegelram runt fönster
1/4964-A-42-6-A001
2/4964-A-42-6-A001

Detalj nät balkong och trappa
11/4964-A-45-4-A002
12/4964-A-45-4-A002

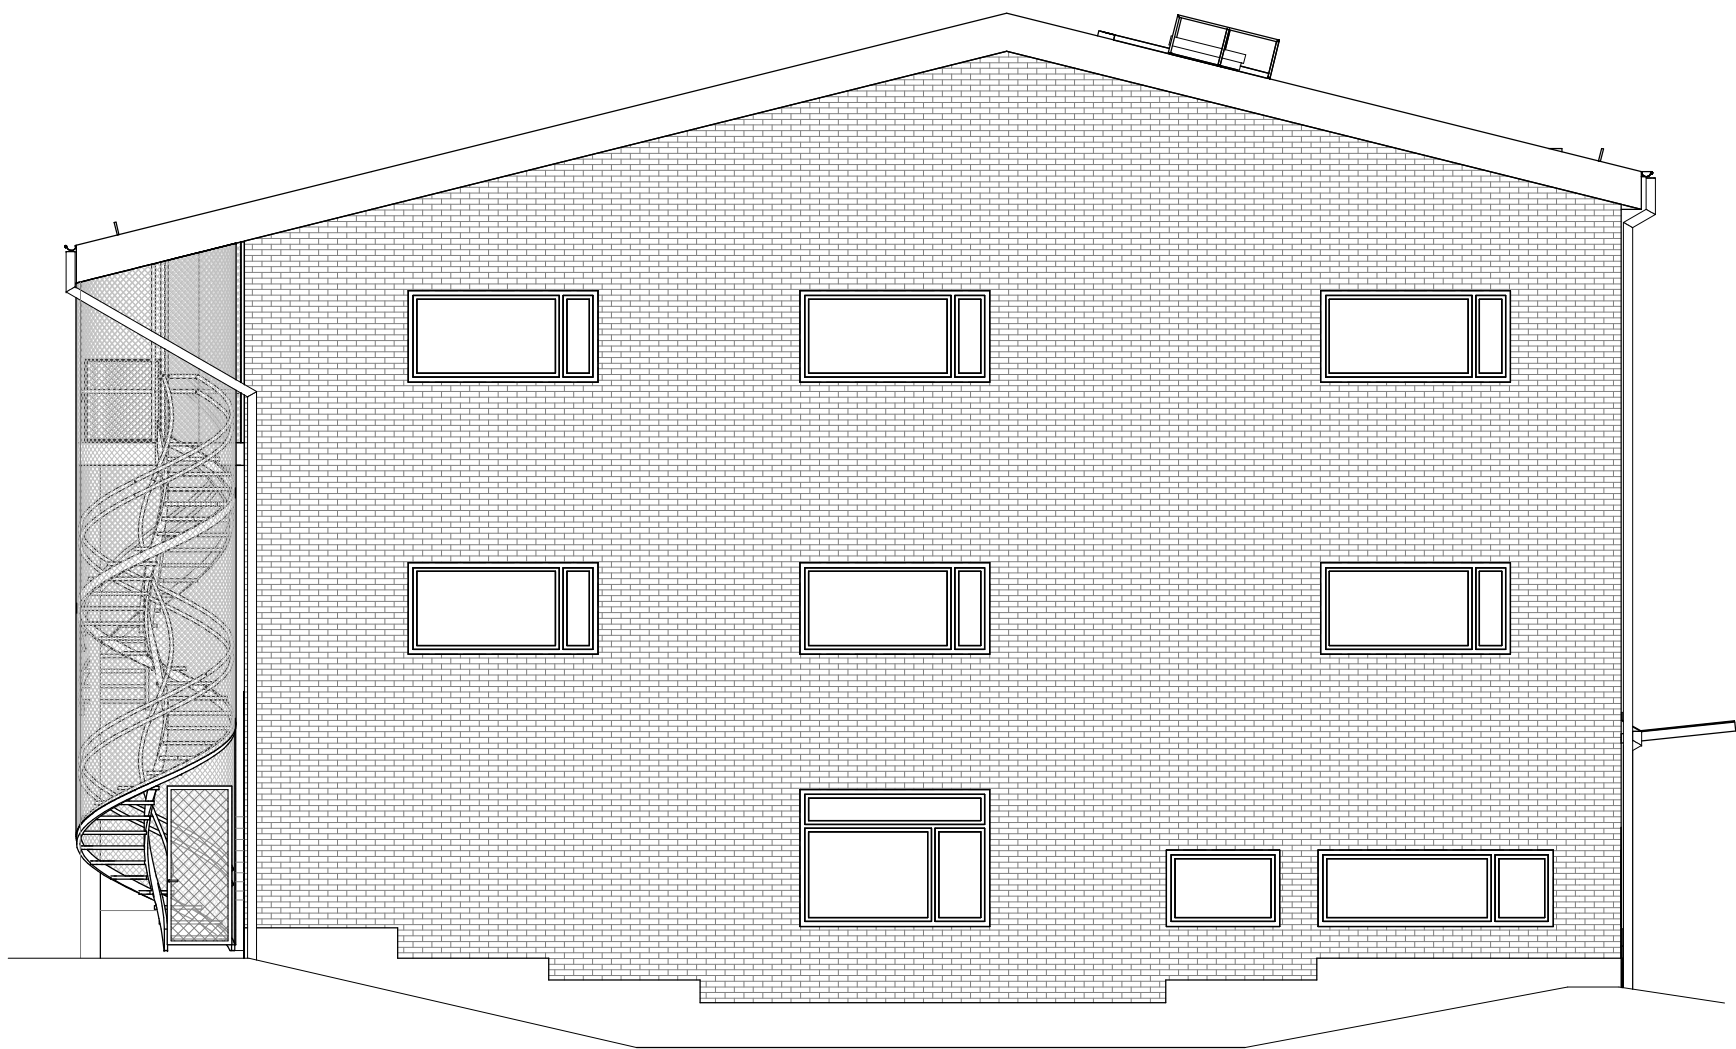



+34,870 Takplan

+31,100 Plan 300

+27,500 Plan 200

+23,900 Plan 100

+20,900 Plan 900

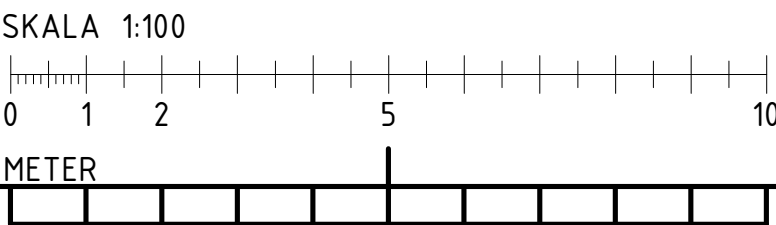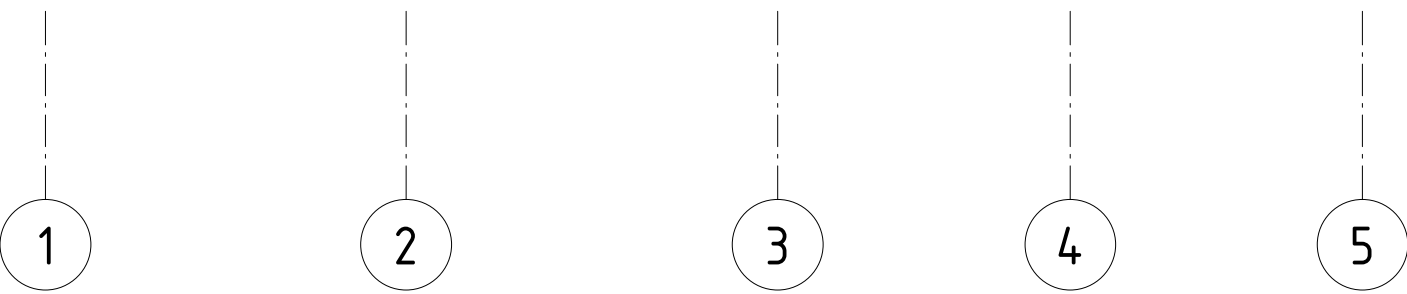

> RELATIONSRITNING	☒ A STADION ARKITEKTER 08-702 14 50	Kista Äng Förskola 8avd FASTIGHETSNUMMER 4964 AKALLA 4:1 Fasad Öst			
> BYGGHANDLING	K WSP 010-722 50 00				
> FÖRFRÅGNINGSUNDERLAG	E COWI 010-850 10 00				
> FÖRSLAGSHANDLING 2	V TYSKLIND 08-742 62 62				
> BYGGLOVSRITNING	C STORKÖKSBYRÅN 08-642 51 00				
> FÖRHANDSKOPIA	L SVEN A HERMELIN 08-55 11 82 40				
RITADIKONSTR. AV JB		HANDLAGGARE GL		SKALA A1 1:100 A3 1:200	
DATUM 2018-09-05		ANSVARIG THOMAS VARHELY		ARBETSNUMMER 1527	RITNINGNUMMER 4964-A-40-3-A013

FÖRESKRIFTER

Ritningsvy 1:100 Fasader


TEGEL:
Skalmur av W479 Sand med beige fog, format 228 x 108 x 54 mm. Muras i löpförband med 1/2-stensförskjutning där inget annat anges.

PLÅT:
Plåttak och plåtdetaljer är granitgrå.

HÄNVISNINGAR

Detalj tegelram runt fönster
1/4964-A-42-6-A001
2/4964-A-42-6-A001

Detalj nät balkong och trappa
11/4964-A-45-4-A002
12/4964-A-45-4-A002

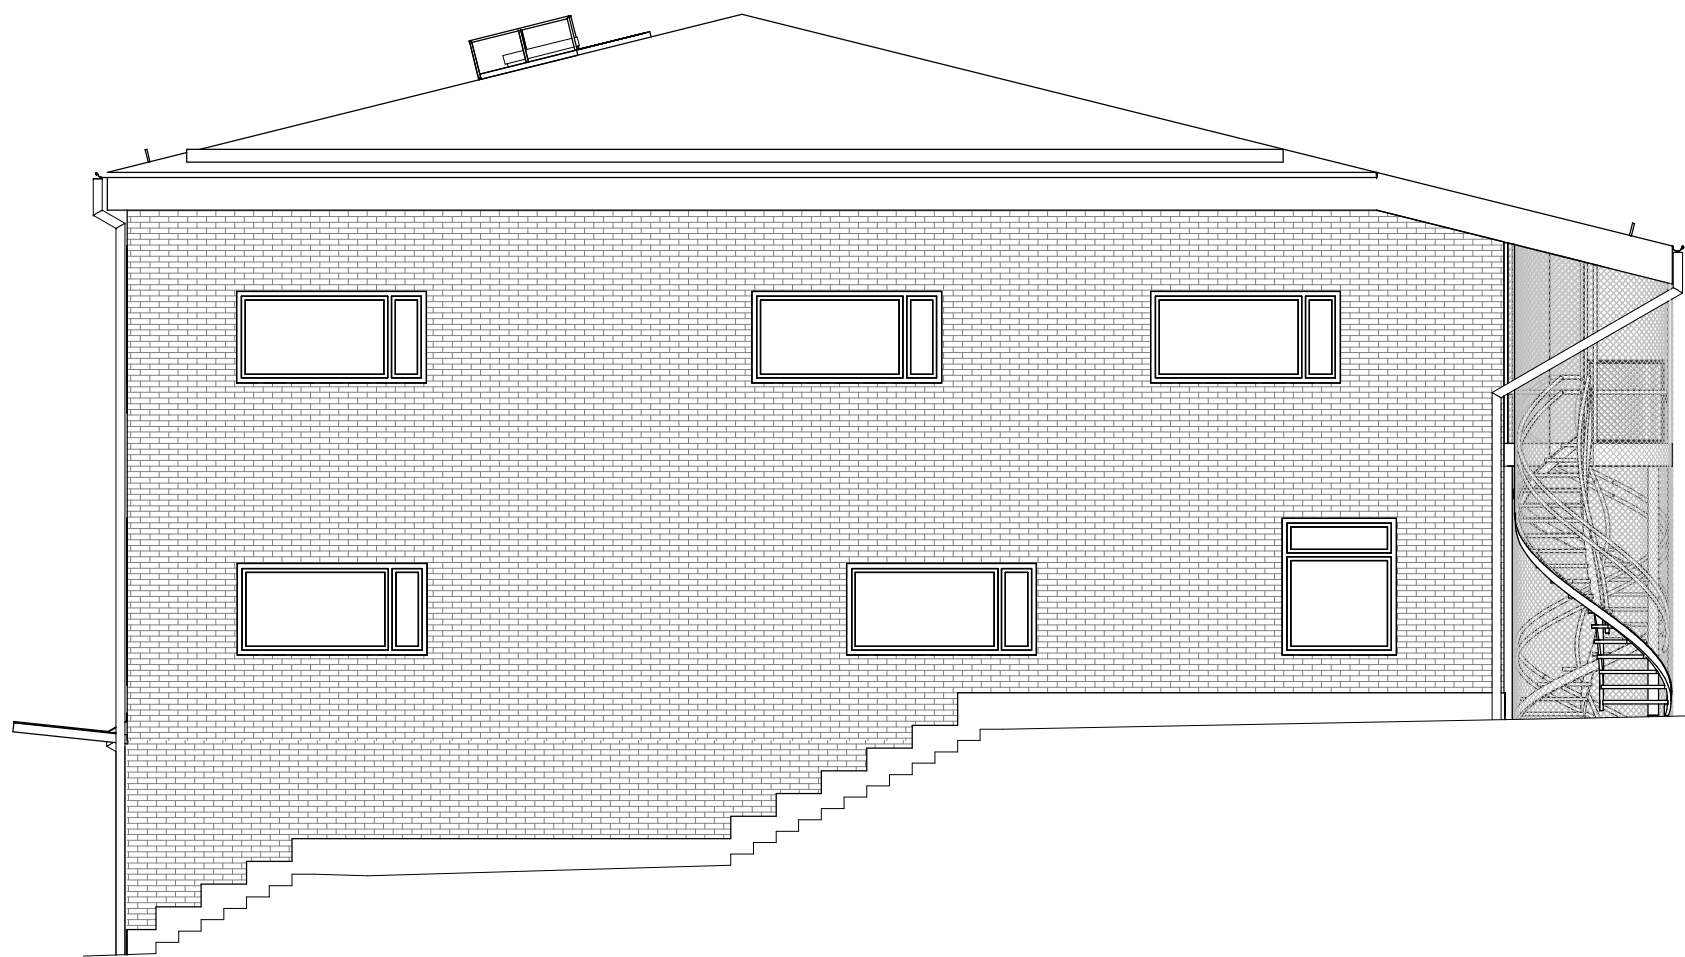

5

4

3


2

1



SKOLFASTIGHETER
I STOCKHOLM AB

URSPRUNGLIG ARKITEKT:	BET	ÄNDRINGEN AVSER	SIGN	DATUM
RELATIONSRITNING	☒	A STADION ARKITEKTER	08-702 14 50	Kista Äng Förskola 8avd FASTIGHETSNUMMER 4964 AKALLA 4:1 Fasad Väst
BYGGHANDLING	☐	K WSP	010-722 50 00	
FÖRFRÅGNINGSUNDERLAG	☐	E COWI	010-850 10 00	
FÖRSLAGSHANDLING 2	☐	V TYSKLIND	08-742 62 62	
BYGGLOVSRITNING	☐	C STORKÖKSBYRÅN	08-642 51 00	
FÖRHANDSKOPIA	☐	L SVEN A HERMELIN	08-55 11 82 40	
RIKADIKONSTR. AV	ANSVARIG	HANDLAGGARE	ARBETSNUMMER	SKALA A1 1:100 A3 1:200
DATUM	THOMAS VARHELY	GL	1527	BET
2018-09-05				

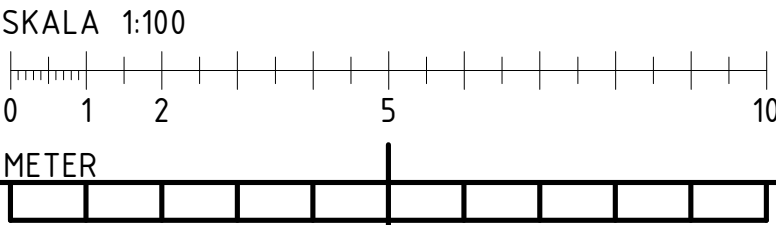

FÖRESKRIFTER



Ritningsvy 1:25 Uppställningar

Trä/aluminium-fönster med utsida aluminium och insida trä.


Fönster samt fönsterdörr skall vara kopplade (K på ritning) och levereras med integrerade persienner. Mellanglaspersienner, typ barnsäkra persienner vilka uppfyller krav enligt standard SS-EN13120:2009+A1:2014 "Invändiga Solskydd-Funktion och Säkerhetskrav". Produkter och säkerhetsanordningar ska vara provade enligt standarden EN 16433 "Invändiga solskydd - Skydd mot strypfara - Provningmetoder" och EN 16434 "Invändiga solskydd - Skydd mot strypfara - Provningmetoder för säkerhetsanordningar".

Bröstningshöjd redovisas på plan och räknas från närmsta stäplan till uk. fönsterhåll i vägg.

KULÖR
Utsida - Specialkulör (grågrön)
Insida - Vit
Komponenter skall levereras färdigbehandlade från fabrik.

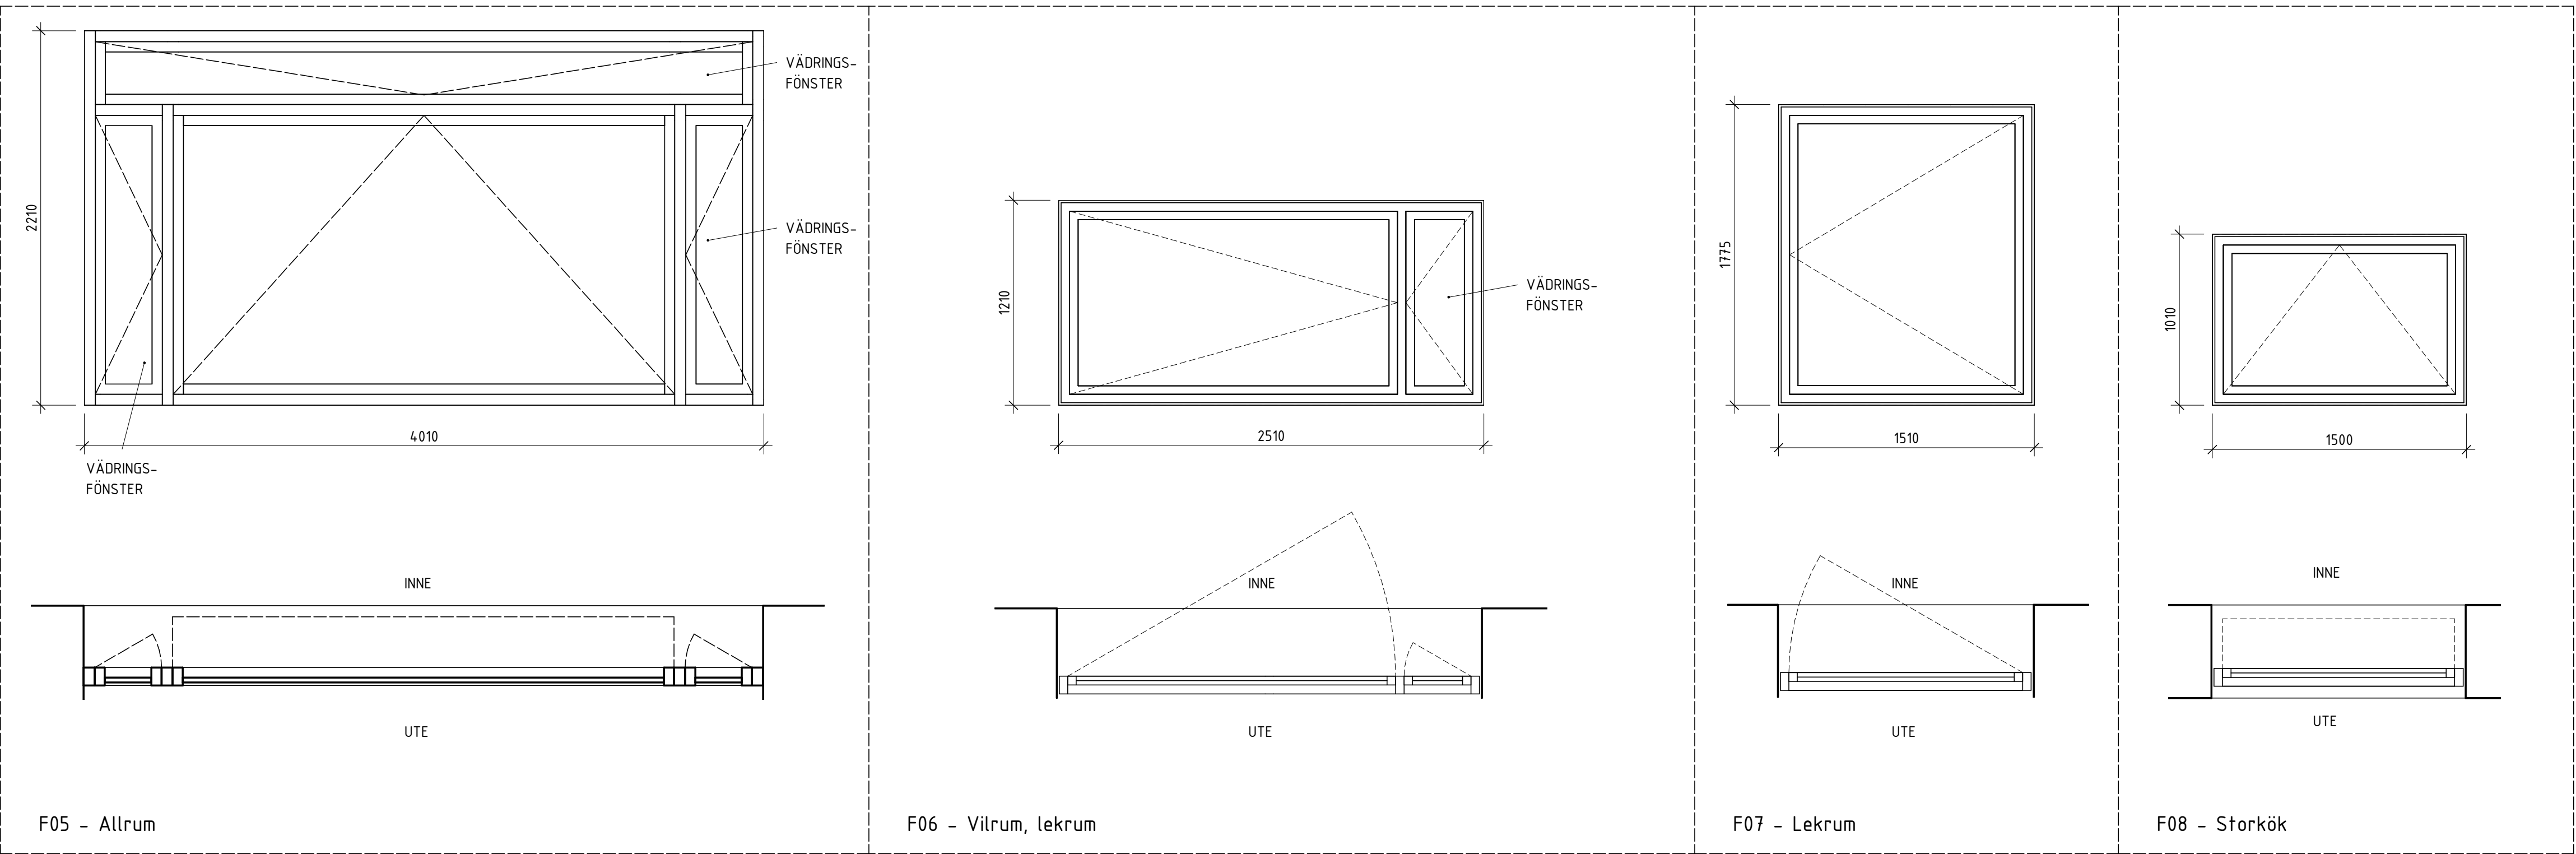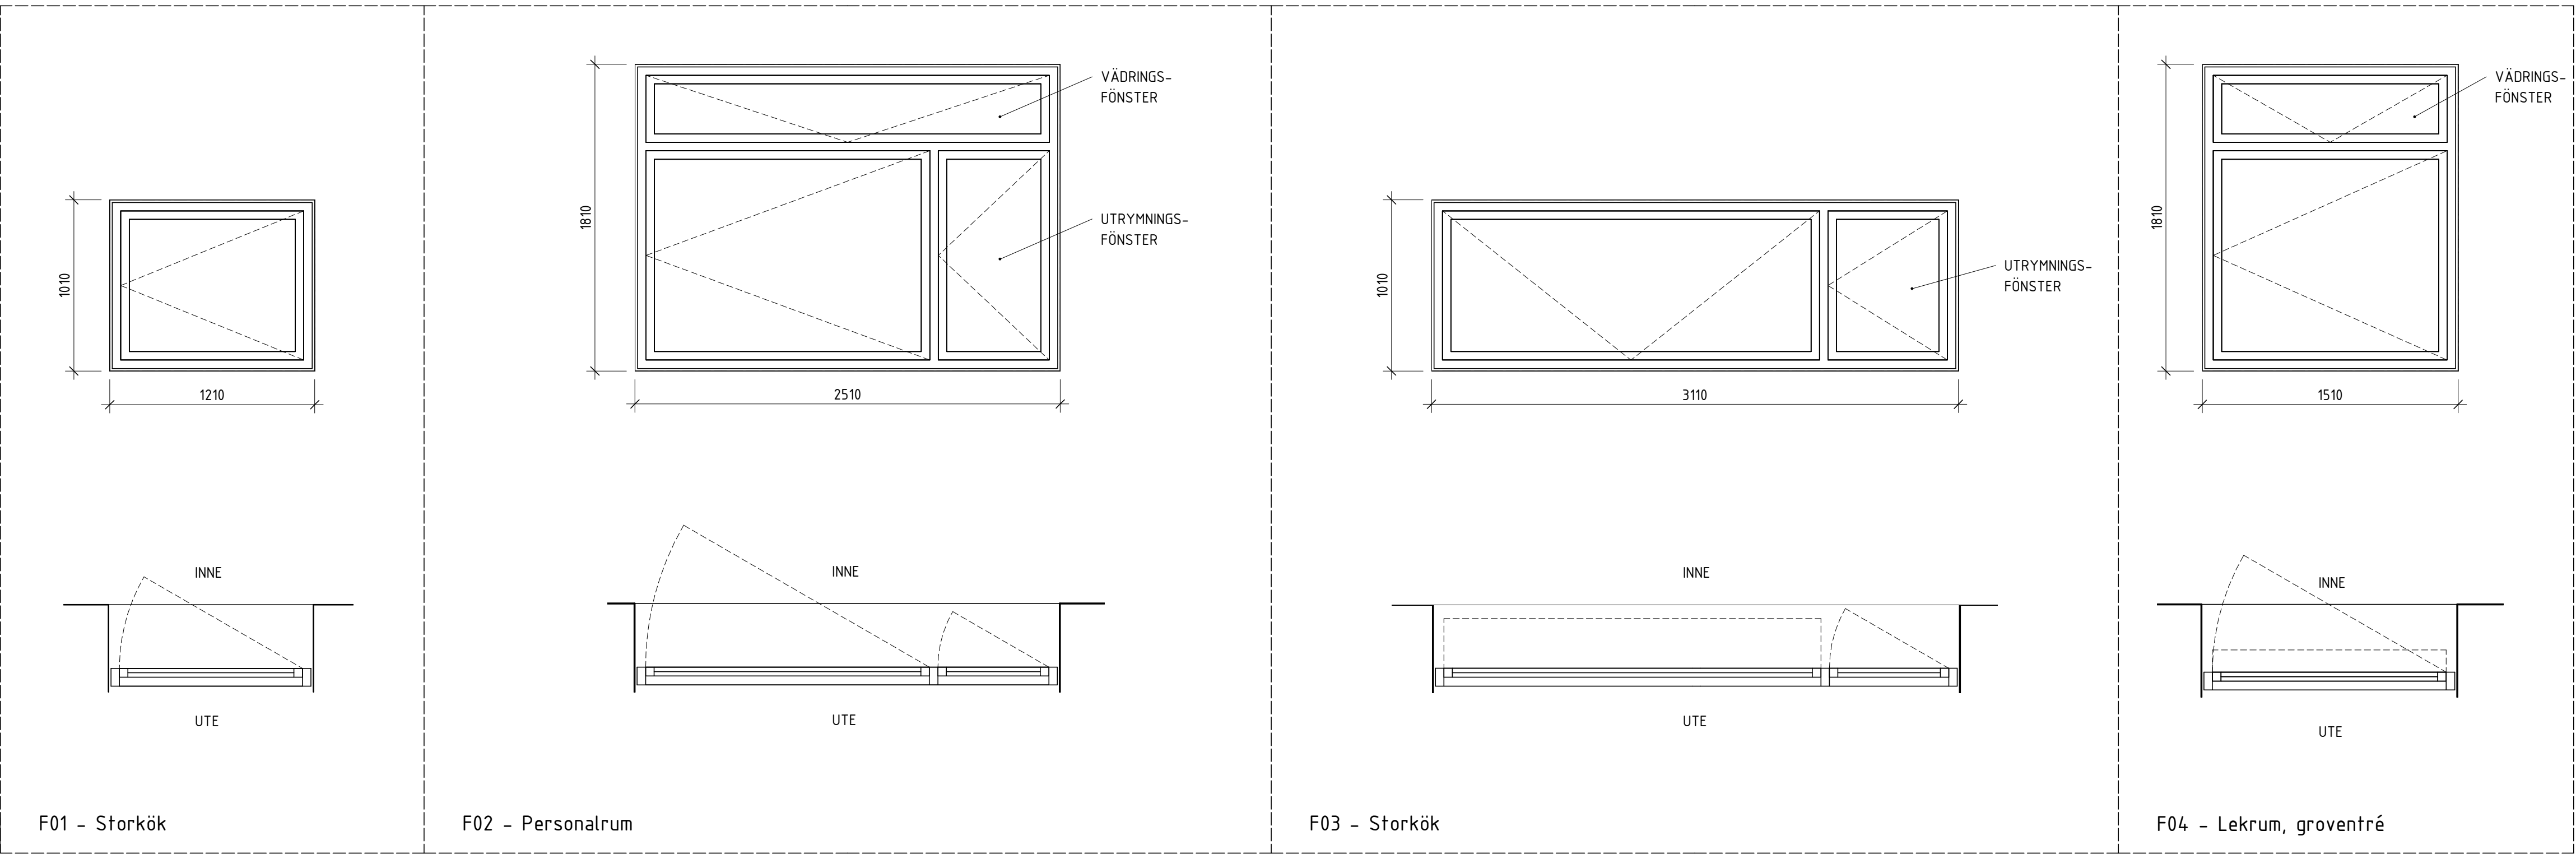


TABELL, FÖNSTER			
Littra	Antal	Karmbredd	Karmhöjd
F01	3	1200	1000
F02	1	2500	1800
F03	1	3100	1000

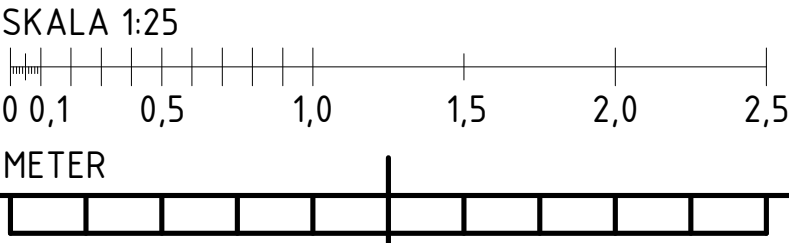

RELATIONSRTNING	☒ A STADION ARKITEKTER 08-702 14 50	BET	ÄNDRINGEN AVSER	SIGN	DATUM
BYGGHANDLING	☐ K WSP 010-722 50 00	Kista Äng Förskola 8avd FASTIGHETSNUMMER 4964 AKALLA 4:1 Utvändiga fönster			
FÖRFRÅGNINGSUNDERLAG	☐ E COWI 010-850 10 00				
FÖRSLAGSHANDLING 2	☐ V TYSKLIND 08-742 62 62				
BYGGLOVSRITNING	☐ C STORKÖKSBYRÅN 08-642 51 00				
FÖRHANDSKOPIA	☐ L SVEN A HERMELIN 08-55 11 82 40				
	RITADIKONSTR. AV CV	HANDLAGGARE GL	ANSVARIG THOMAS VARHELY	ARBETSNUMMER 1527	RITINGSNUMMER 4964-A-42-4-A101
	DATUM 2018-09-05				

SKALA A1 1:25
A3 1:50

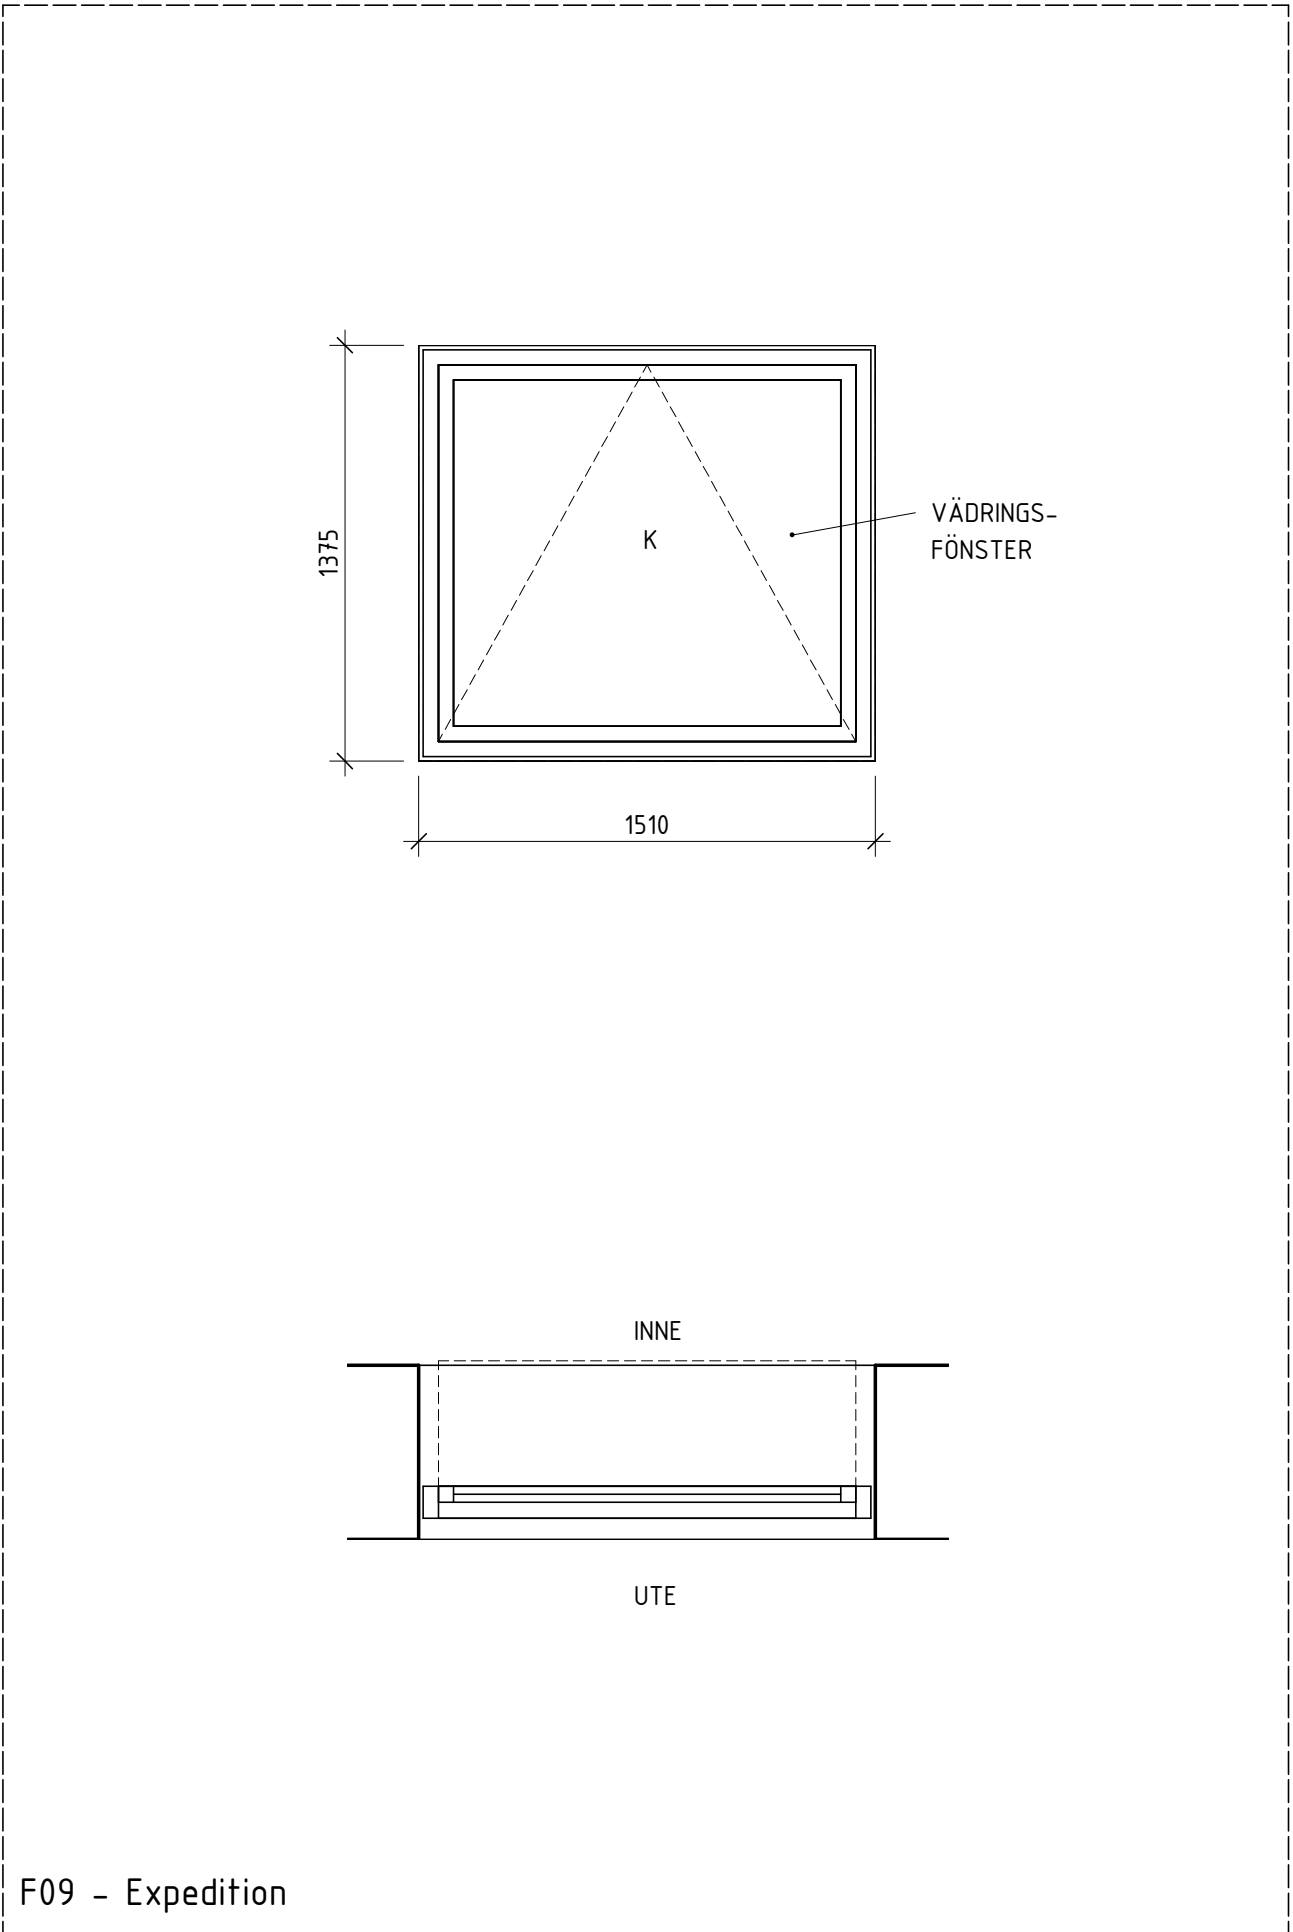

FÖRESKRIFTER

Ritningsvy 1:25 Uppställningar

Trä/aluminium-fönster med utsida aluminium och insida trä.

Fönster samt fönsterdörr skall vara kopplade (K på ritning) och levereras med integrerade persienner. Mellanglaspersienner, typ barnsäkra persienner vilka uppfyller krav enligt standard SS-EN13120:2009+A1:2014 "Invändiga Solskydd-Funktion och Säkerhetskrav". Produkter och säkerhetsanordningar ska vara provade enligt standarden EN 16433 "Invändiga solskydd - Skydd mot strypfara - Provningsmetoder" och EN 16434 "Invändiga solskydd - Skydd mot strypfara - Provningsmetoder för säkerhetsanordningar".

Bröstningshöjd redovisas på plan och räknas från närmsta stäplan till uk. fönsterhåll i vägg.

KULÖR
Utsida - Specialkulör (grågrön)
Insida - Vit
Komponenter skall levereras färdigbehandlade från fabrik.



URSPRUNGLIG ARKITEKT:	BET	ÄNDRINGEN AVSER	SIGN	DATUM
RELATIONSRITNING	X	A STADION ARKITEKTER	08-702 14 50	Kista Äng Förskola 8avd FASTIGHETSNUMMER 4964 AKALLA 4:1 Utvändiga fönster SKALA A1 1:25
BYGGHANDLING		K WSP	010-722 50 00	
FÖRFRÅGNINGSUNDERLAG		E COWI	010-850 10 00	
FÖRSLAGSHANDLING 2		V TYSKLIND	08-742 62 62	
		C STORKÖKSBYRÅN	08-642 51 00	
BYGGLOVSRITNING		L SVEN A HERMELIN	08-55 11 82 40	ARBETSNUMMER 1527
FÖRHANDSKOPIA		RITAD/KONSTR. AV CV	HANDLAGGARE GL	
		DATUM	ANSVARIG THOMAS VARHELY	RITNINGNUMMER 4964-A-42-4-A102
		2018-09-05		BET

FÖRKLARINGAR



Ritningsvy 1:25 Uppställningar

F = Fast parti
Ö = Öppningsbart parti, utförs
inåtgående.
K = Kopplade bågar med integrerade
persienner.

Handtag , nickelfritt, enligt tillverkarens
standard.
Låsbart enligt tillverkarens standard.
Barnsäkert enligt tillverkarens standard.


DÖRRAR
Dörrkarm + dörrblad utförs i stål enligt
Sisabs föreskrifter.
Alla dörrar förbereds för framtida
kantöverföring.

Handtag, nickelfritt, enligt tillverkarens
standard.
Låsbart enligt tillverkarens standard.
Barnsäkert enligt tillverkarens standard.

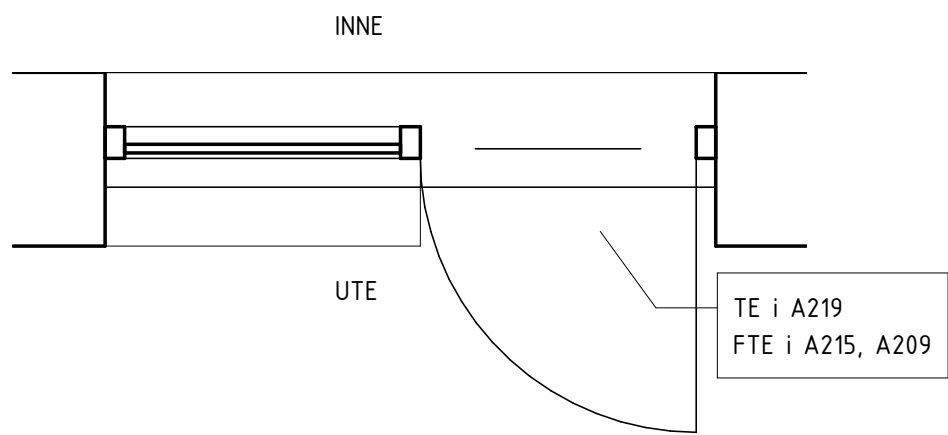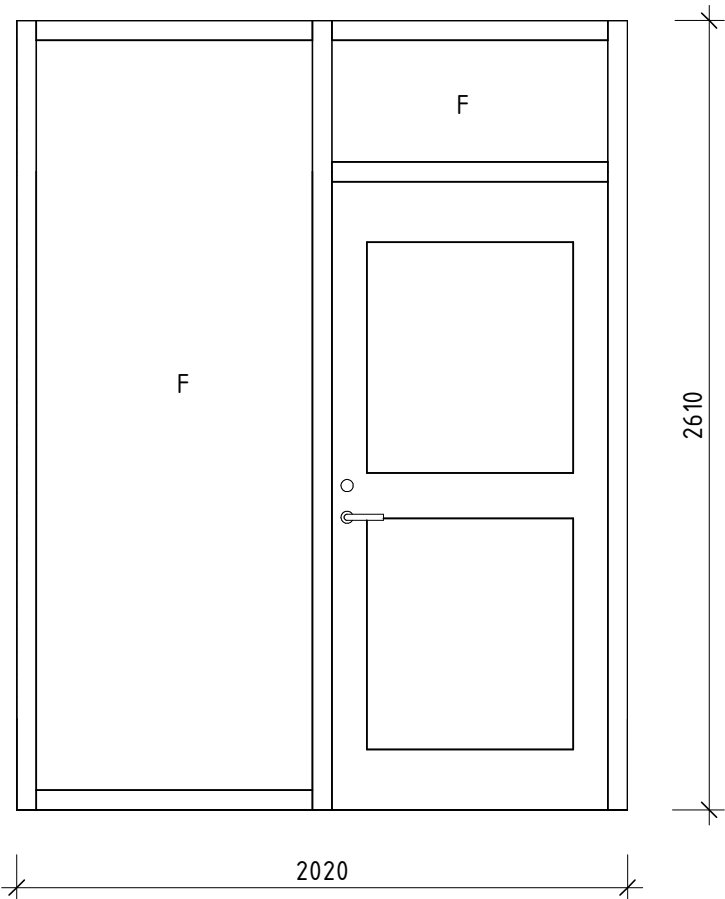

FD02 – Groventré

TABELL, PARTIER					
Littra	Antal	Karmbredd	Karmhöjd	Beskrivning	Dörrautomatik
FD01	4	2000	2600	F + F + K	TE i A219. FTE i A215 och A209.

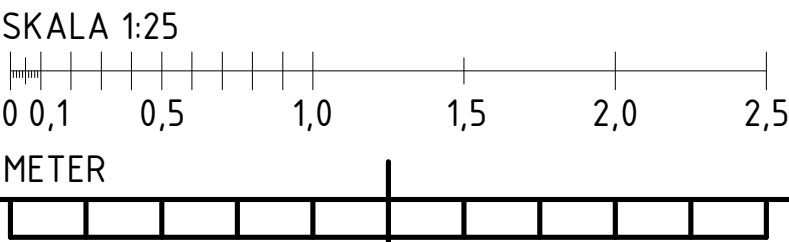

URSPRUNGLIG ARKITEKT:	BET	ÄNDRINGEN AVSER	SIGN	DATUM
RELATIONSRITNING	☒	A STADION ARKITEKTER	08-702 14 50	
BYGGHANDLING	☐	K WSP	010-722 50 00	
FÖRFRÅGNINGSUNDERLAG	☐	E COWI	010-850 10 00	
FÖRSLAGSHANDLING 2	☒	V TYSKLIND	08-742 62 62	
BYGGLOVSRITNING	☐	C STORKÖKSBYRÅN	08-642 51 00	
FÖRHANDSKOPIA	☐	L SVEN A HERMELIN	08-55 11 82 40	
RITADIKONSTR. AV	HANDLAGGARE			
CV	GL			
DATUM	ANSVARIG	ARBETSNUMMER	RITINGSNUMMER	BET
2018-09-05	THOMAS VARHELYI	1527	4964-A-42-4-A103	

Kista Äng Förskola 8avd

FASTIGHETSNUMMER 4964

AKALLA 4:1

Entrépartier uppställning

SKALA A1 1:25
A3 1:50

FÖRESKRIFTER


Ritningsvy 1:25 Uppställningar

Trä/aluminium-fönster med utsida aluminium och insida trä.



Fönster samt fönsterdörr skall vara kopplade (K på ritning) och levereras med integrerade persienner. Mellanglaspersienner, typ barnsäkra persienner vilka uppfyller krav enligt standard SS-EN13120:2009+A1:2014 "Invändiga Solskydd-Funktion och Säkerhetskrav". Produkter och säkerhetsanordningar ska vara provade enligt standarden EN 16433 "Invändiga solskydd - Skydd mot strypfara - Provningmetoder" och EN 16434 "Invändiga solskydd - Skydd mot strypfara - Provningmetoder för säkerhetsanordningar".

Bröstningshöjd redovisas på plan och räknas från närmsta stäplan till uk. fönsterhå i vägg.



KULÖR
Utsida - Specialkulör (grågrön)
Insida - Vit
Komponenter skall levereras färdigbehandlade från fabrik.

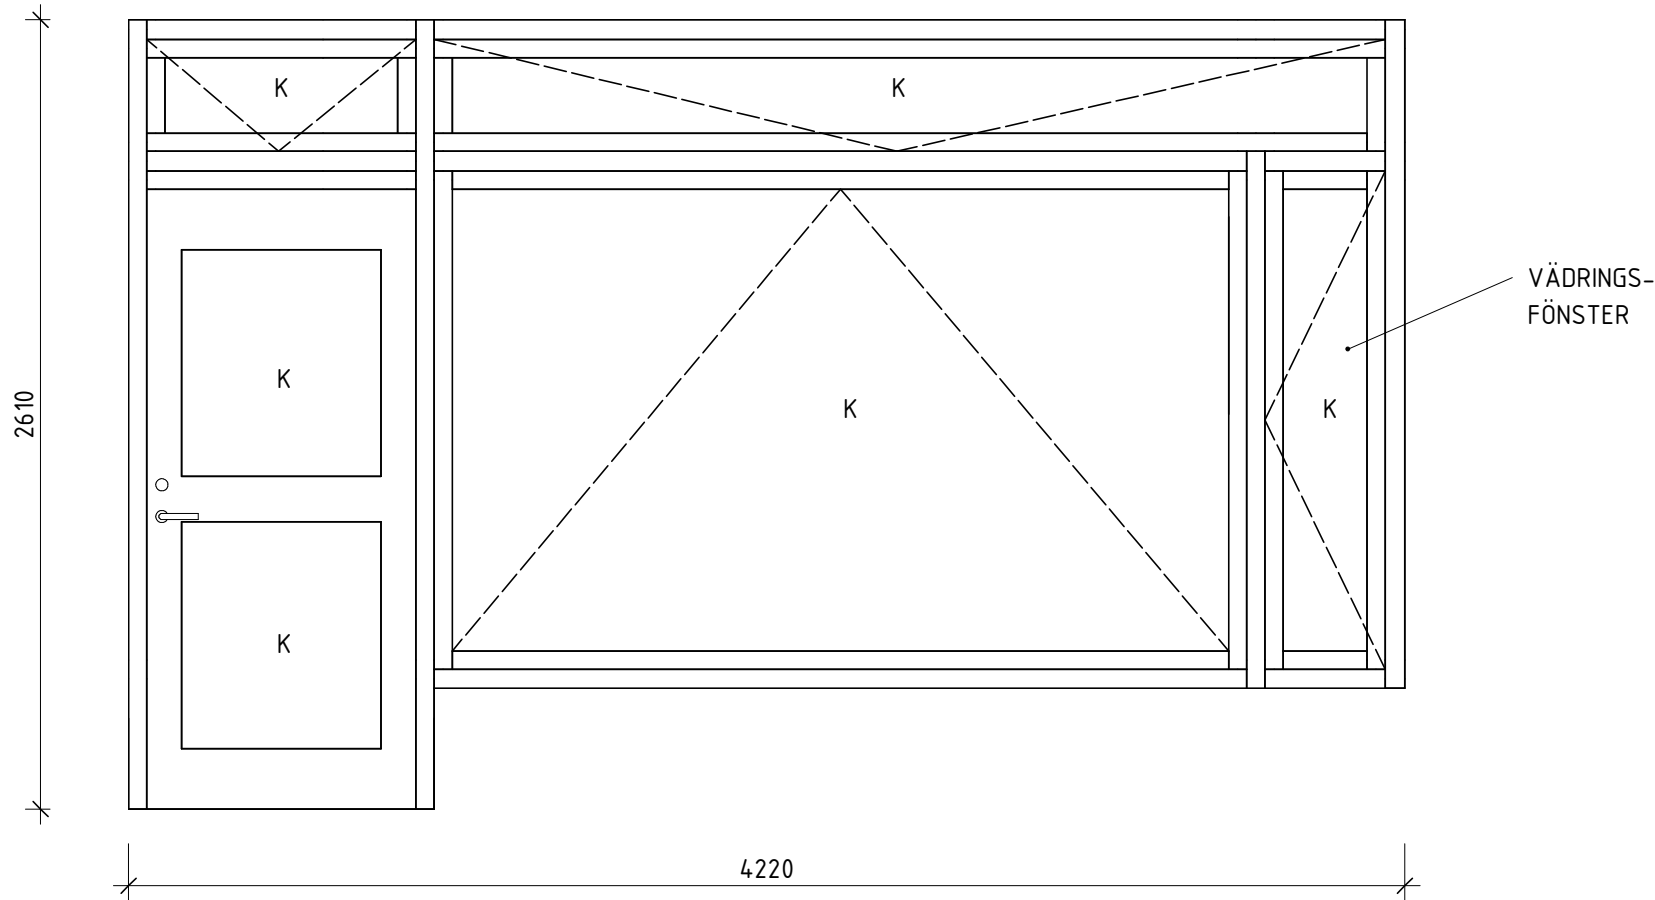


UPG01 - Allrum

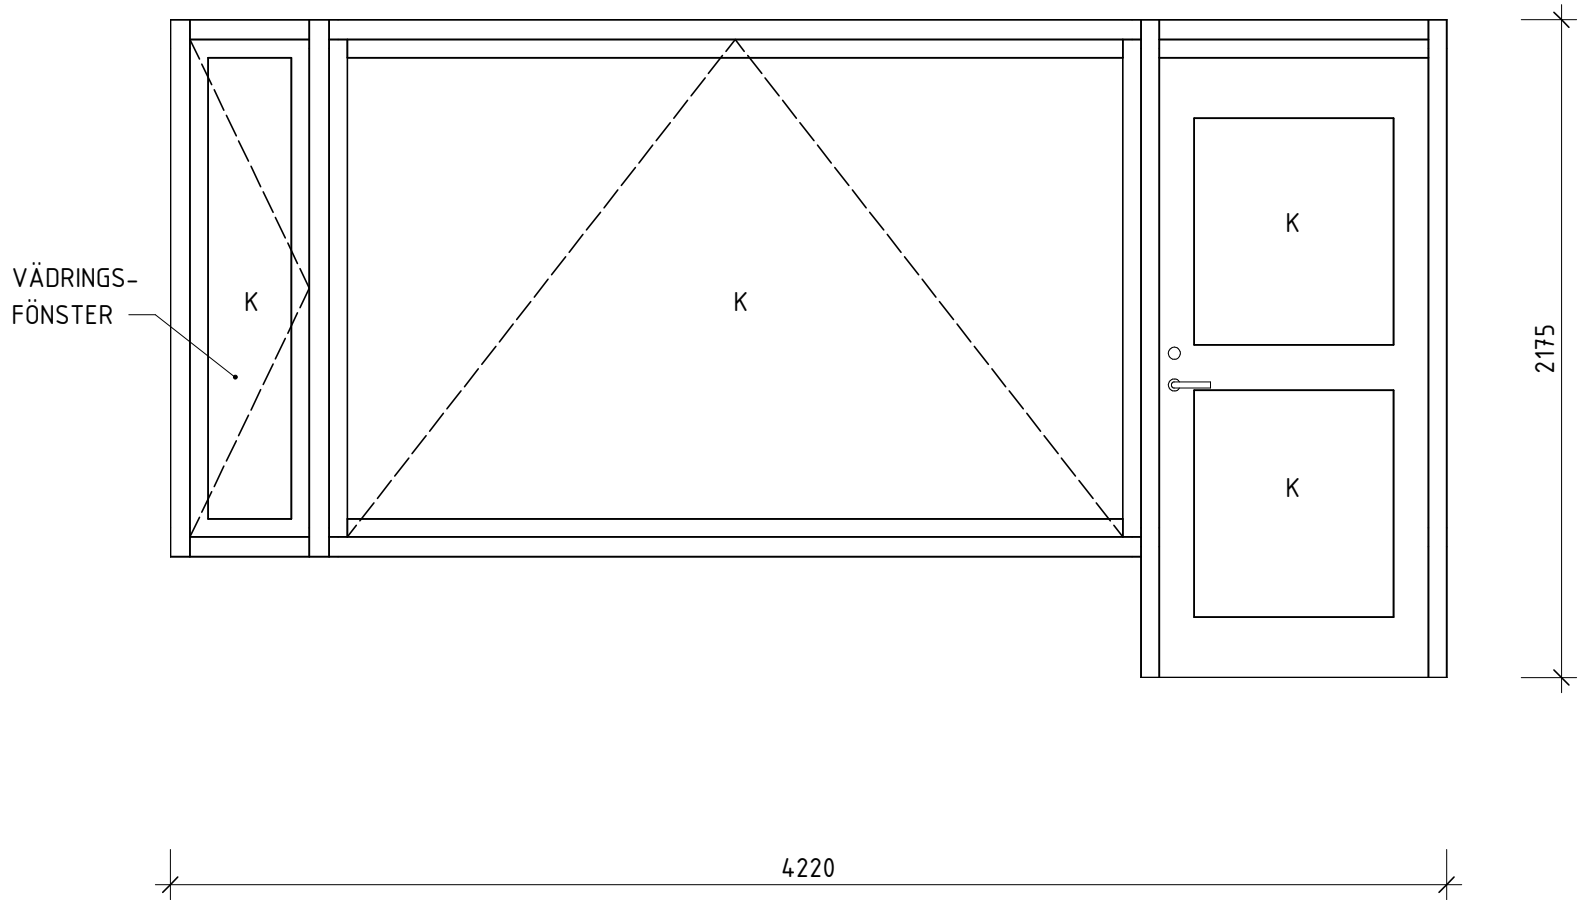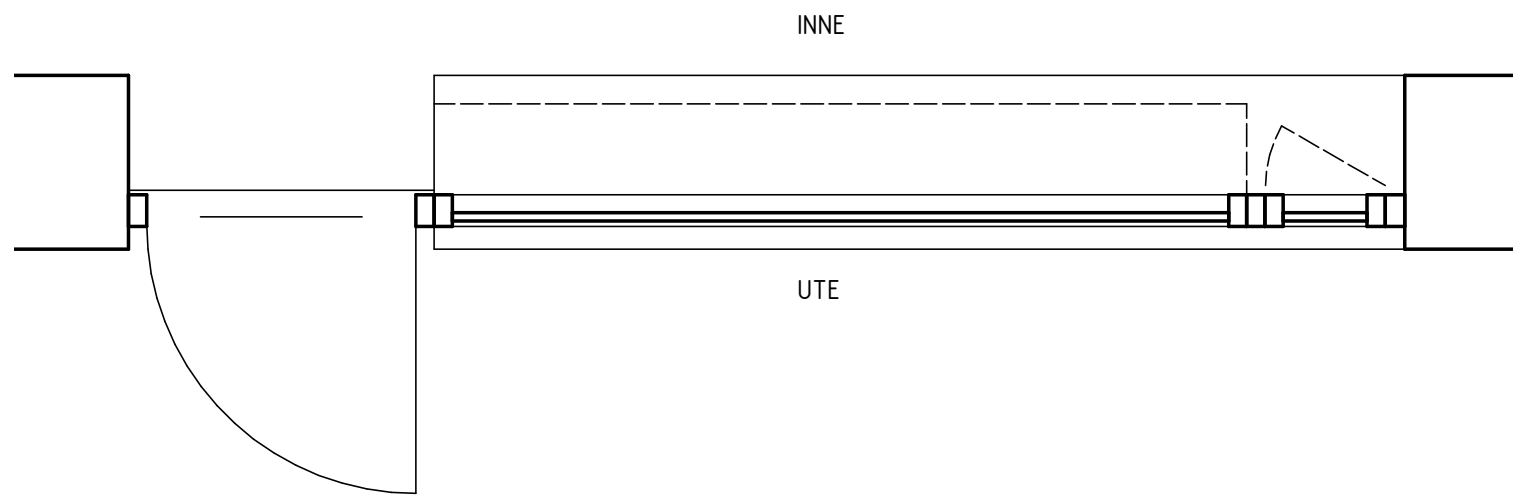

UPG02 - Allrum

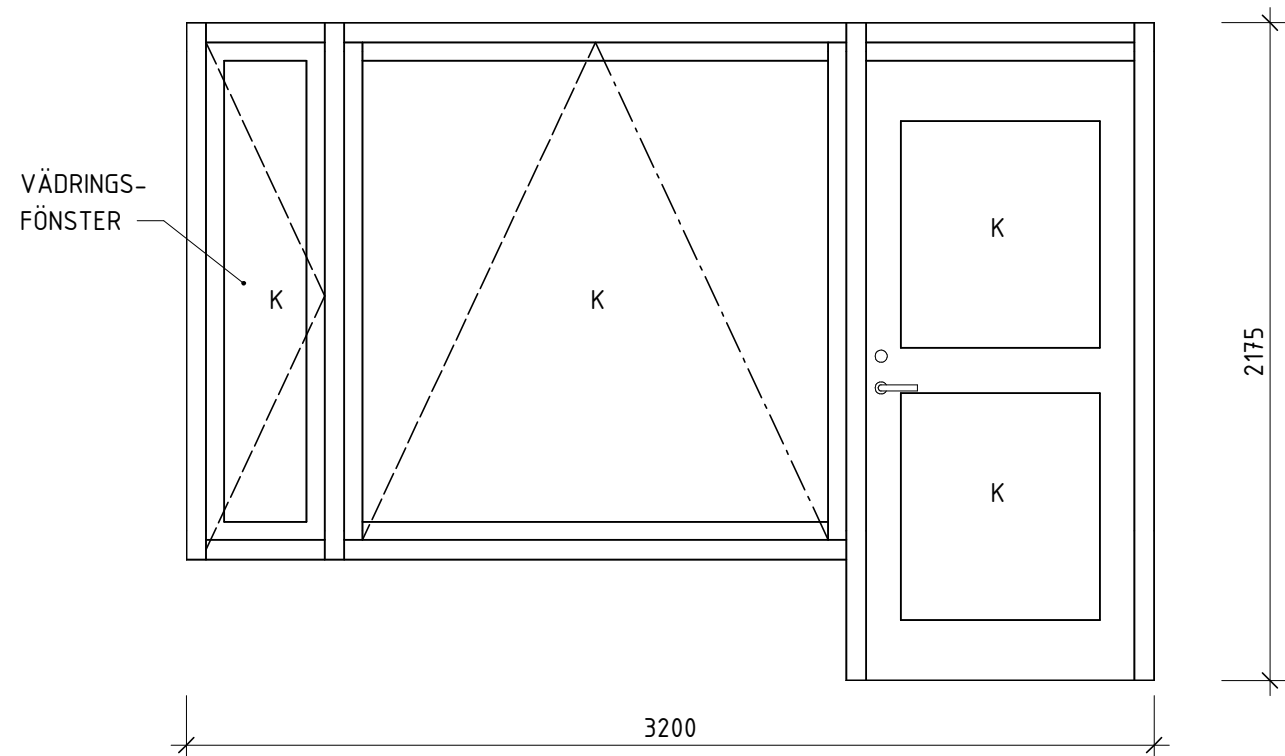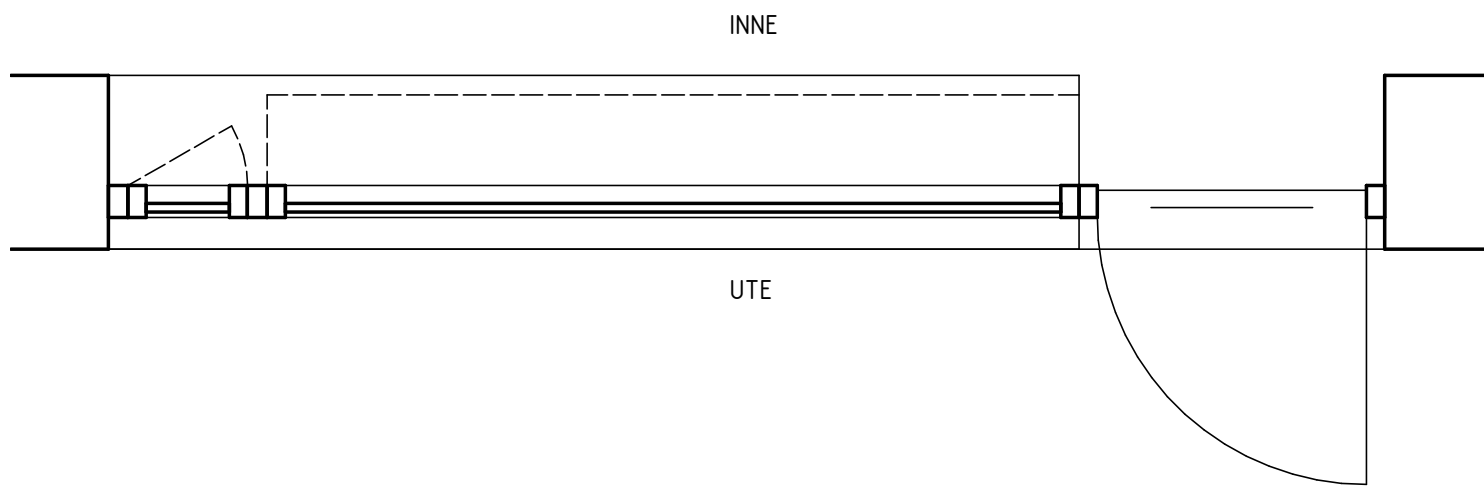

UPG03 - Ateljé

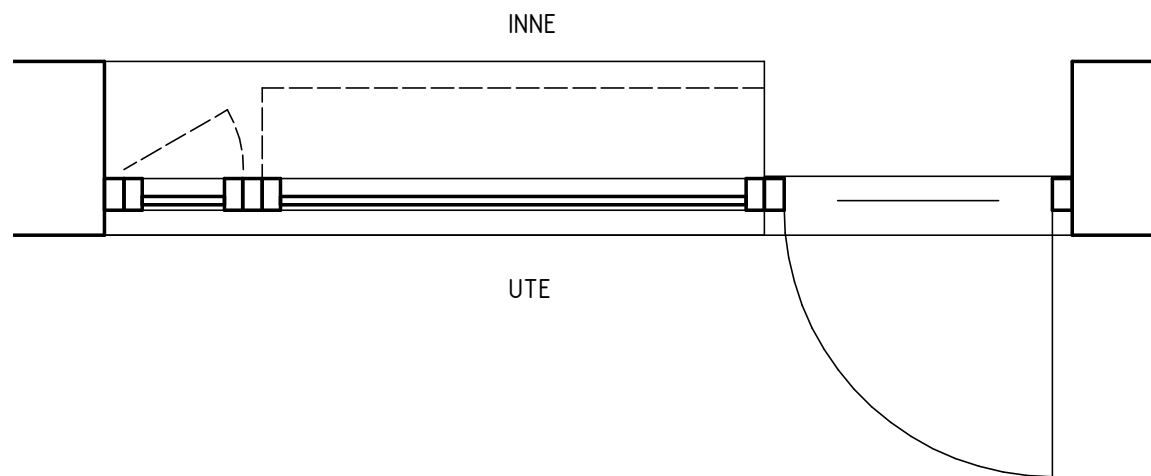



TABELL, PARTIER					
Littra	Antal	Karmbredd	Karmhöjd	Beskrivning	Dörrautomatik
UPG01	1	4200	2600	K + K + K + K + K	-
UPG02	2	4200	2175	K + K + K	-
UPG03	1	3195	2175	K + K + K	-




RELATIONSRTNING	☒ A STADION ARKITEKTER	08-702 14 50	Kista Äng Förskola 8avd FASTIGHETSNUMMER 4964 AKALLA 4:1 Utvändiga glaspartier			
BYGGHANDLING	☐ K WSP	010-722 50 00				
FÖRFRÅGNINGSUNDERLAG	☐ E COWI	010-850 10 00				
FÖRSLAGSHANDLING 2	☐ V TYSKLIND	08-742 62 62				
BYGGLOVSRITNING	☐ C STORKÖKSBYRÅN	08-642 51 00				
FÖRHANDSKOPIA	☐ L SVEN A HERMELIN	08-55 11 82 40	SKALA A1 1:25 A3 1:50			
RITAD/KONSTR. AV		HANDLAGGARE				
CV		GL				
DATUM		ANSVARIG	ARBETSNUMMER	RITINGSNUMMER	BET	
2018-09-05		THOMAS VARHELY	1527	4964-A-42-4-A104		

FÖRKLARINGAR


Ritningsvy 1:10 Detaljer

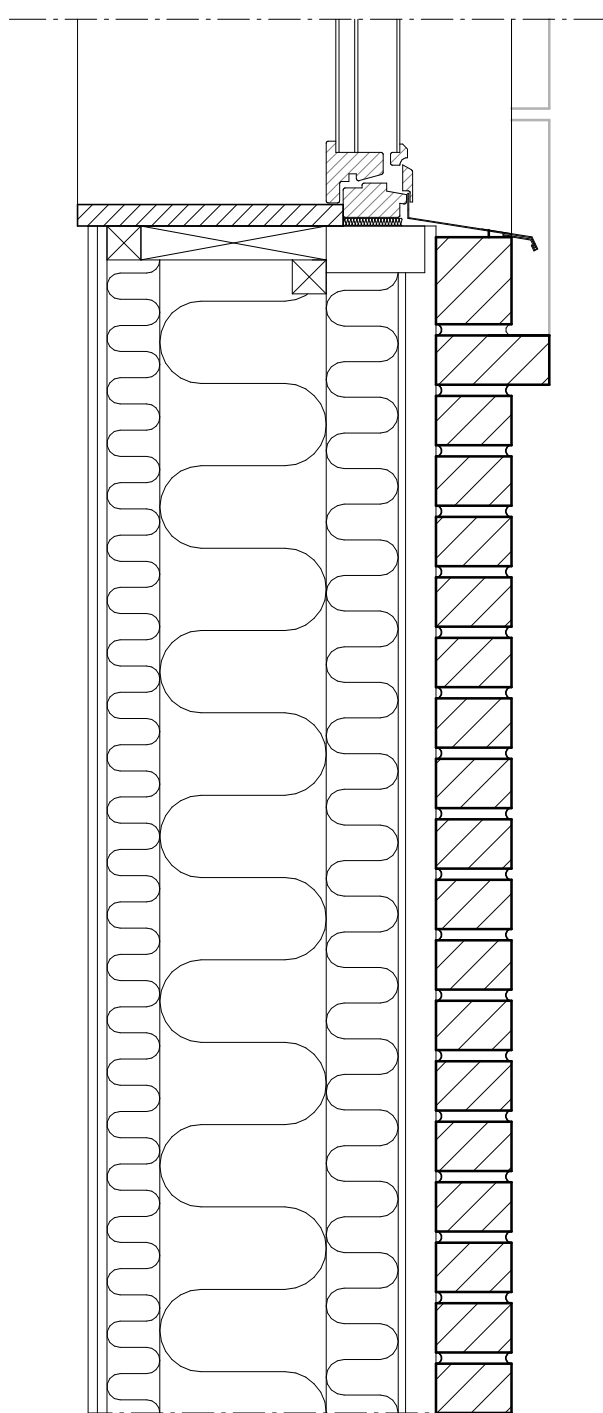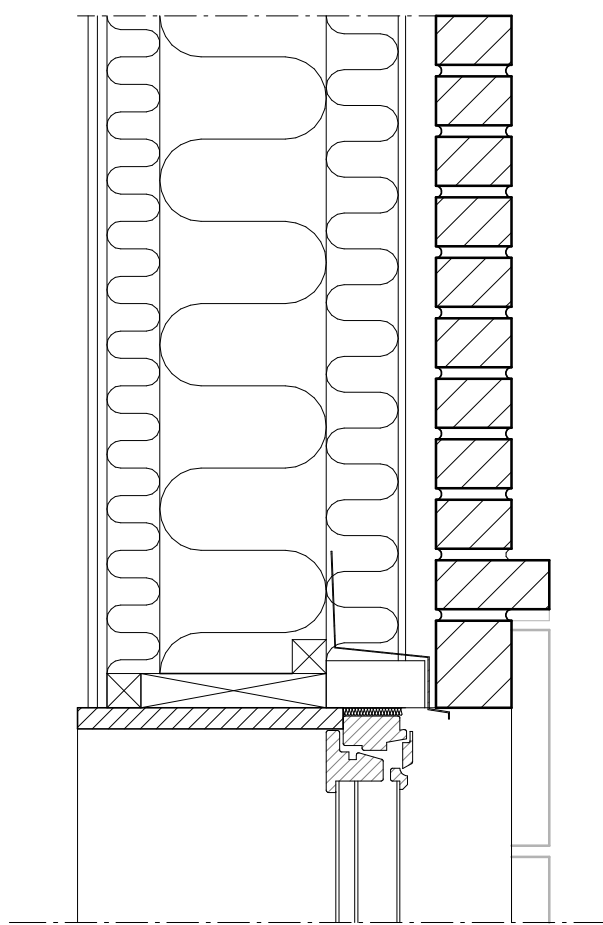

SEKTION DETALJ
1 : 10

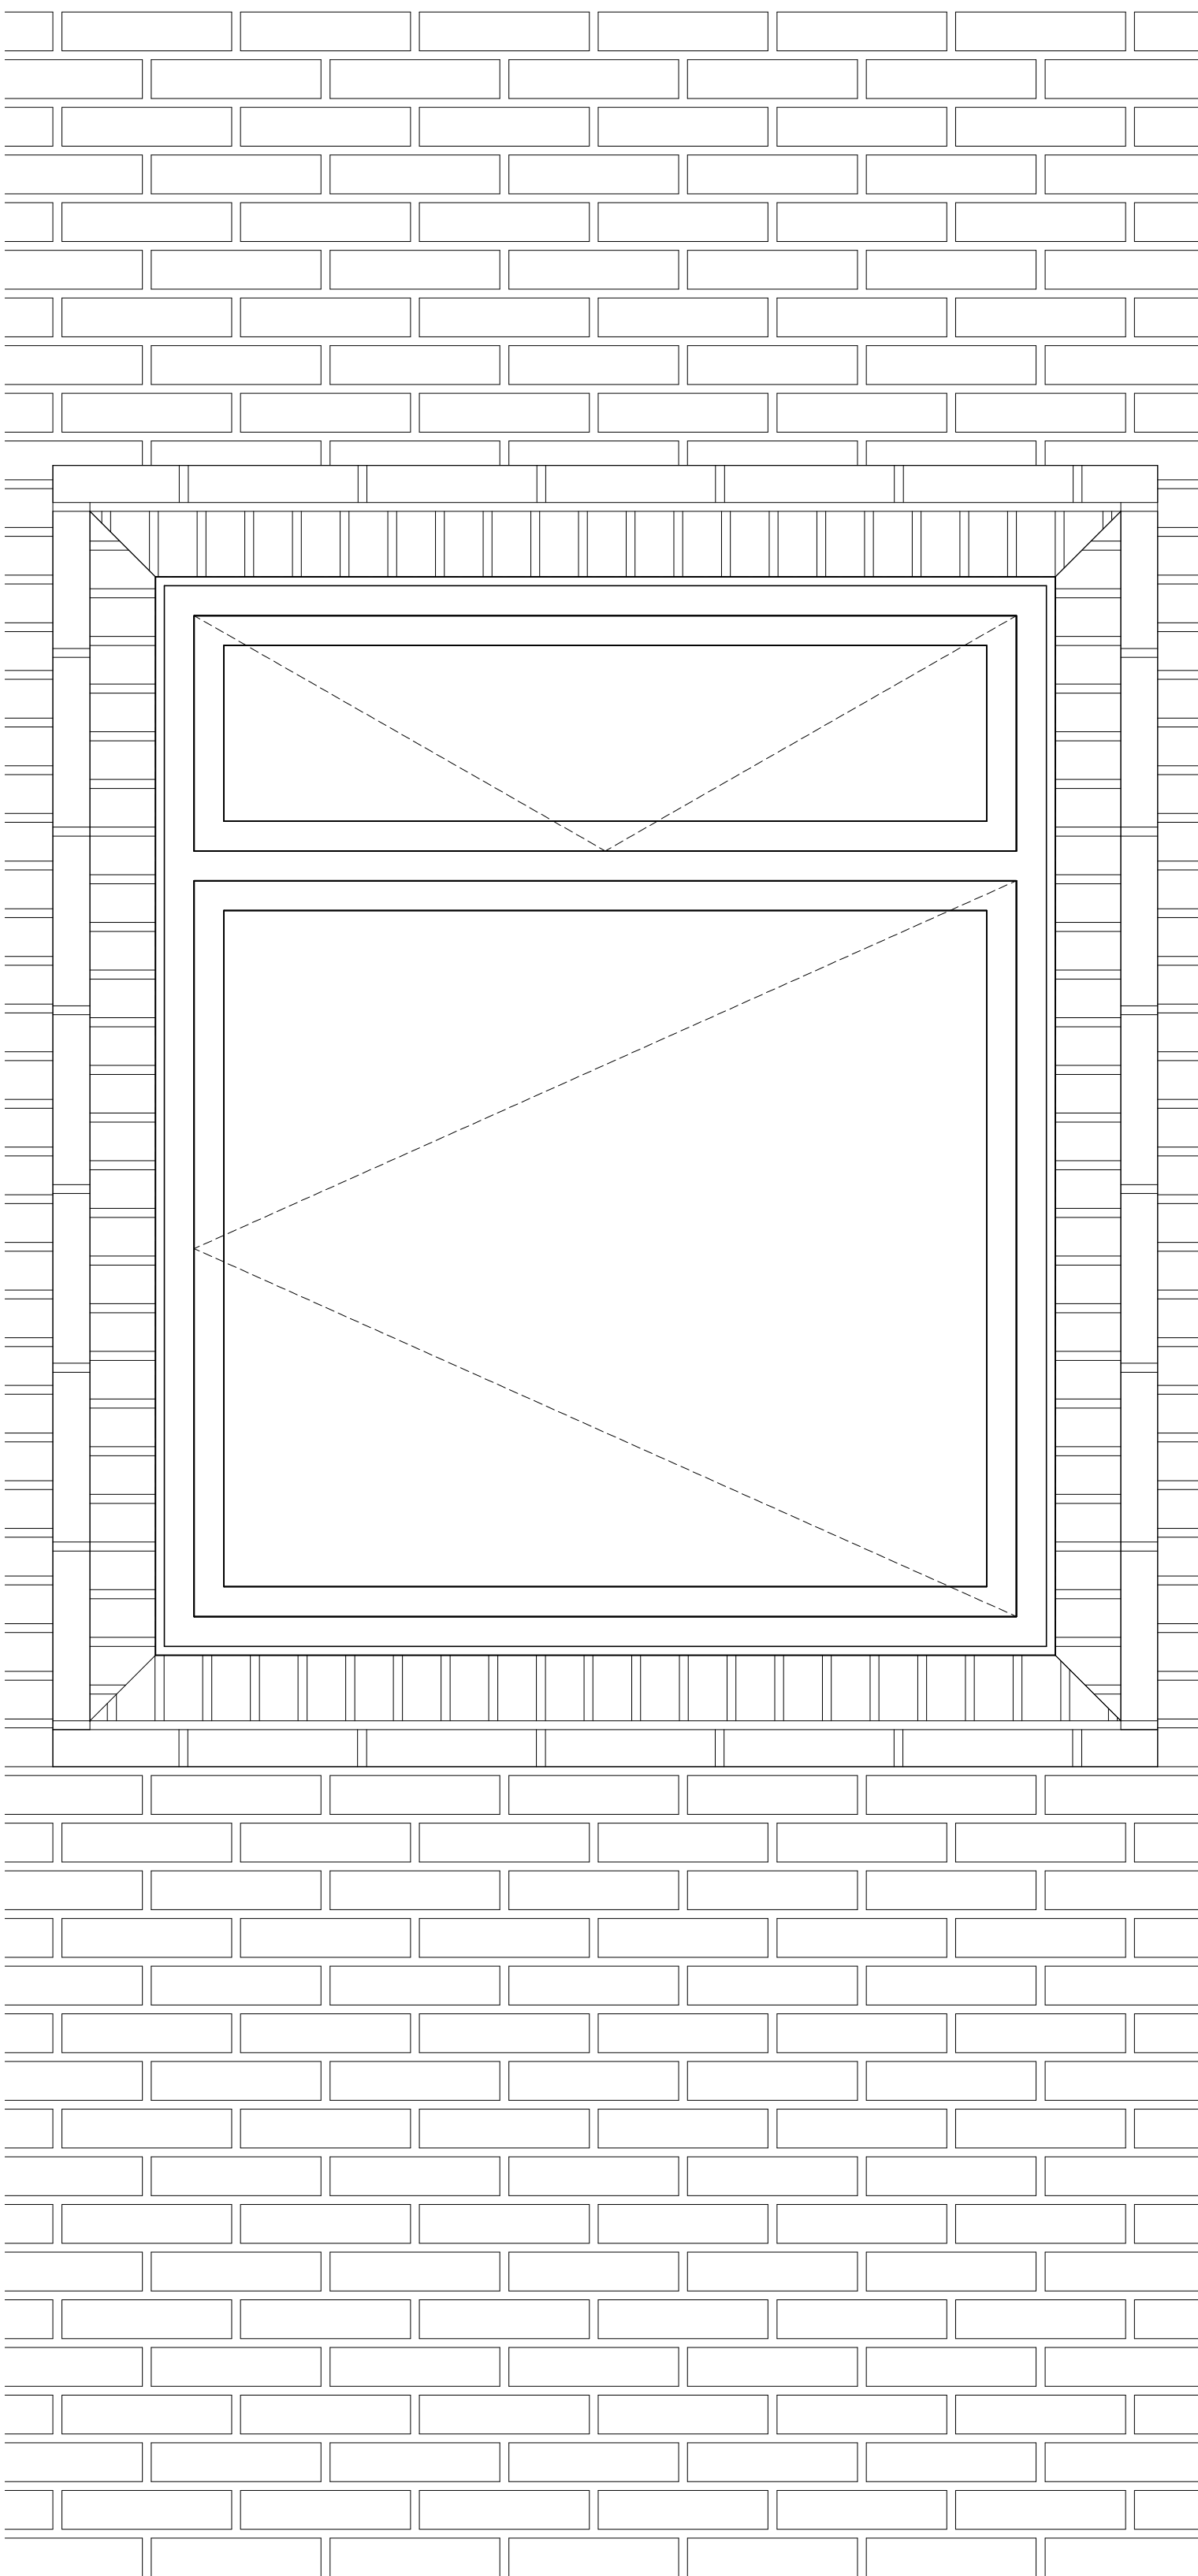

FASAD DETALJ
1 : 10

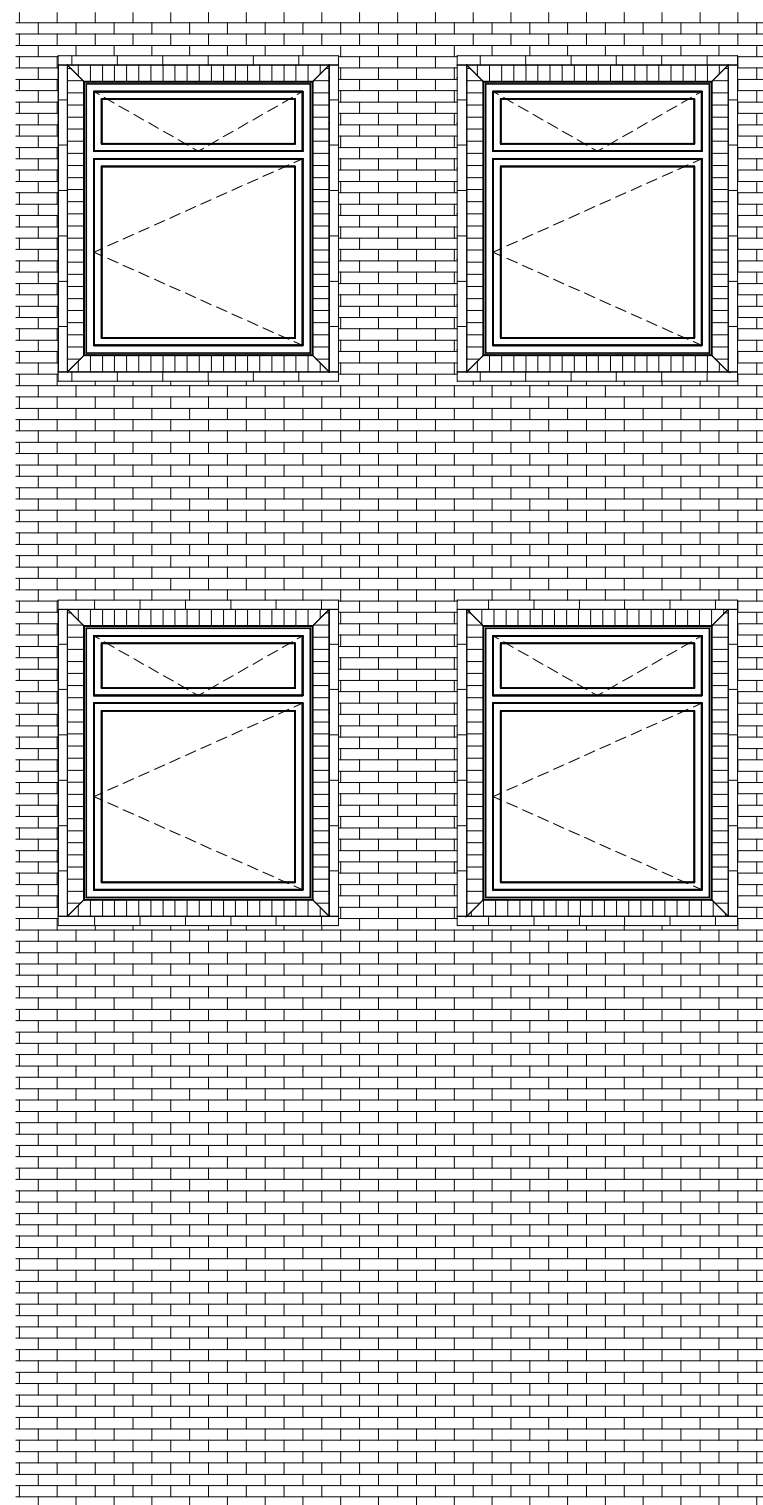


+31,100 Plan 300

+27,500 Plan 200

+23,900 Plan 100

UTSNITT FRÅN FASAD NORR
1 : 50

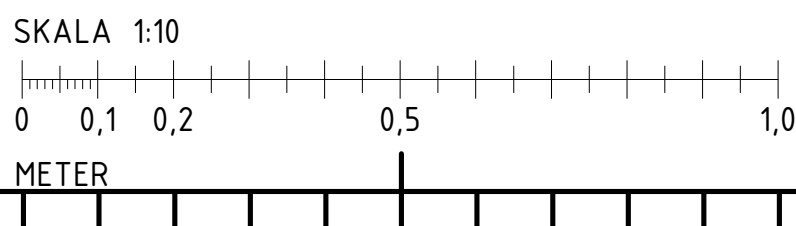

URSPRUNGLIG ARKITEKT:		BET	ÄNDRINGEN AVSER	SIGN	DATUM
☒ A STADION ARKITEKTER	08-702 14 50	Kista Äng Förskola 8avd FASTIGHETSNUMMER 4964 AKALLA 4:1 Fasad detalj			
☐ K WSP	010-722 50 00				
☐ E COWI	010-850 10 00				
☐ V TYSKLIND	08-742 62 62				
☐ C STORKÖKSBYRÅN	08-642 51 00				
☐ L SVEN A HERMELIN	08-55 11 82 40				
RITADIKONSTR. AV VC	HANDLAGGARE GL				
DATUM 2018-09-05	ANSVARIG THOMAS VARHELY	ARBETSNUMMER 1527	RITNINGNUMMER 4964-A-42-6-A001	BET	

RELATIONSRTNING
BYGGHANDLING
FÖRFRÅGNINGSUNDERLAG
FÖRSLAGSHANDLING 2
BYGGLOVSRITNING
FÖRHANDSKOPIA

SKALA A1 1:10
A3 1:20

FÖRKLARINGAR

Ritningsvy 1:100

UL = Uppstigningslucka

FÖRESKRIFTER

Undertak U2, U3, U4, U6, U7 skall vara akustikskivor av stenull modulstorlek 600 x 600 mm med närmaste kulör vit, NCS S 0500-N.
Referenstyp: Rockfon.

Absorptionsklass skall vara klass A enligt EN ISO 11654.

Brand-/Yttsiktstklass skall vara A1 enligt EN 13501-1.

Nedböjningsklass skall vara 1/C/ON enligt EN13964. Akustikskivorna ska vara formstabila vid en luftfuktighet på upp till 100 % RH vid 0-40 °C.


Akustikskivorna skall ha en ljusreflektion på 85 % enligt ISO 7724-2

Akustikskivorna monteras med brandutstansning enligt leverantörens anvisning.
Synlig bärverkskulör i alla rum Matt White 11, utom i storkök, förråd där det är White 001.
Referenstyp: Rockfon ROCKFON® System T24 A/E™.

Avslutning mot vägg skall utföras med L-list i kulör lika rummets bärverk.

Infällning av installationer skall utföras enligt ROCKFONs anvisningar.

- U1 - Nedpendlat fast gipsundertak
- U3 - Nedpendlat akustikundertak av mineralsullsplattor. Klass A
- U4 - Nedpendlat akustikundertak i korridor. Slagtålighet: Systemet ska klara klass 2 A enlig SS-EN 13964. Plattan skall ha ytskikt typ. Rockfon Boxer med icke synlig glasfiberförstärkning.
- U6 - Nedpendlat akustiktak Hygienic med korrosionsbeständigt bärverk. Clipsas där spolning väntas ske.
- U8 - Nedpendlat undertak mineralullsplattor

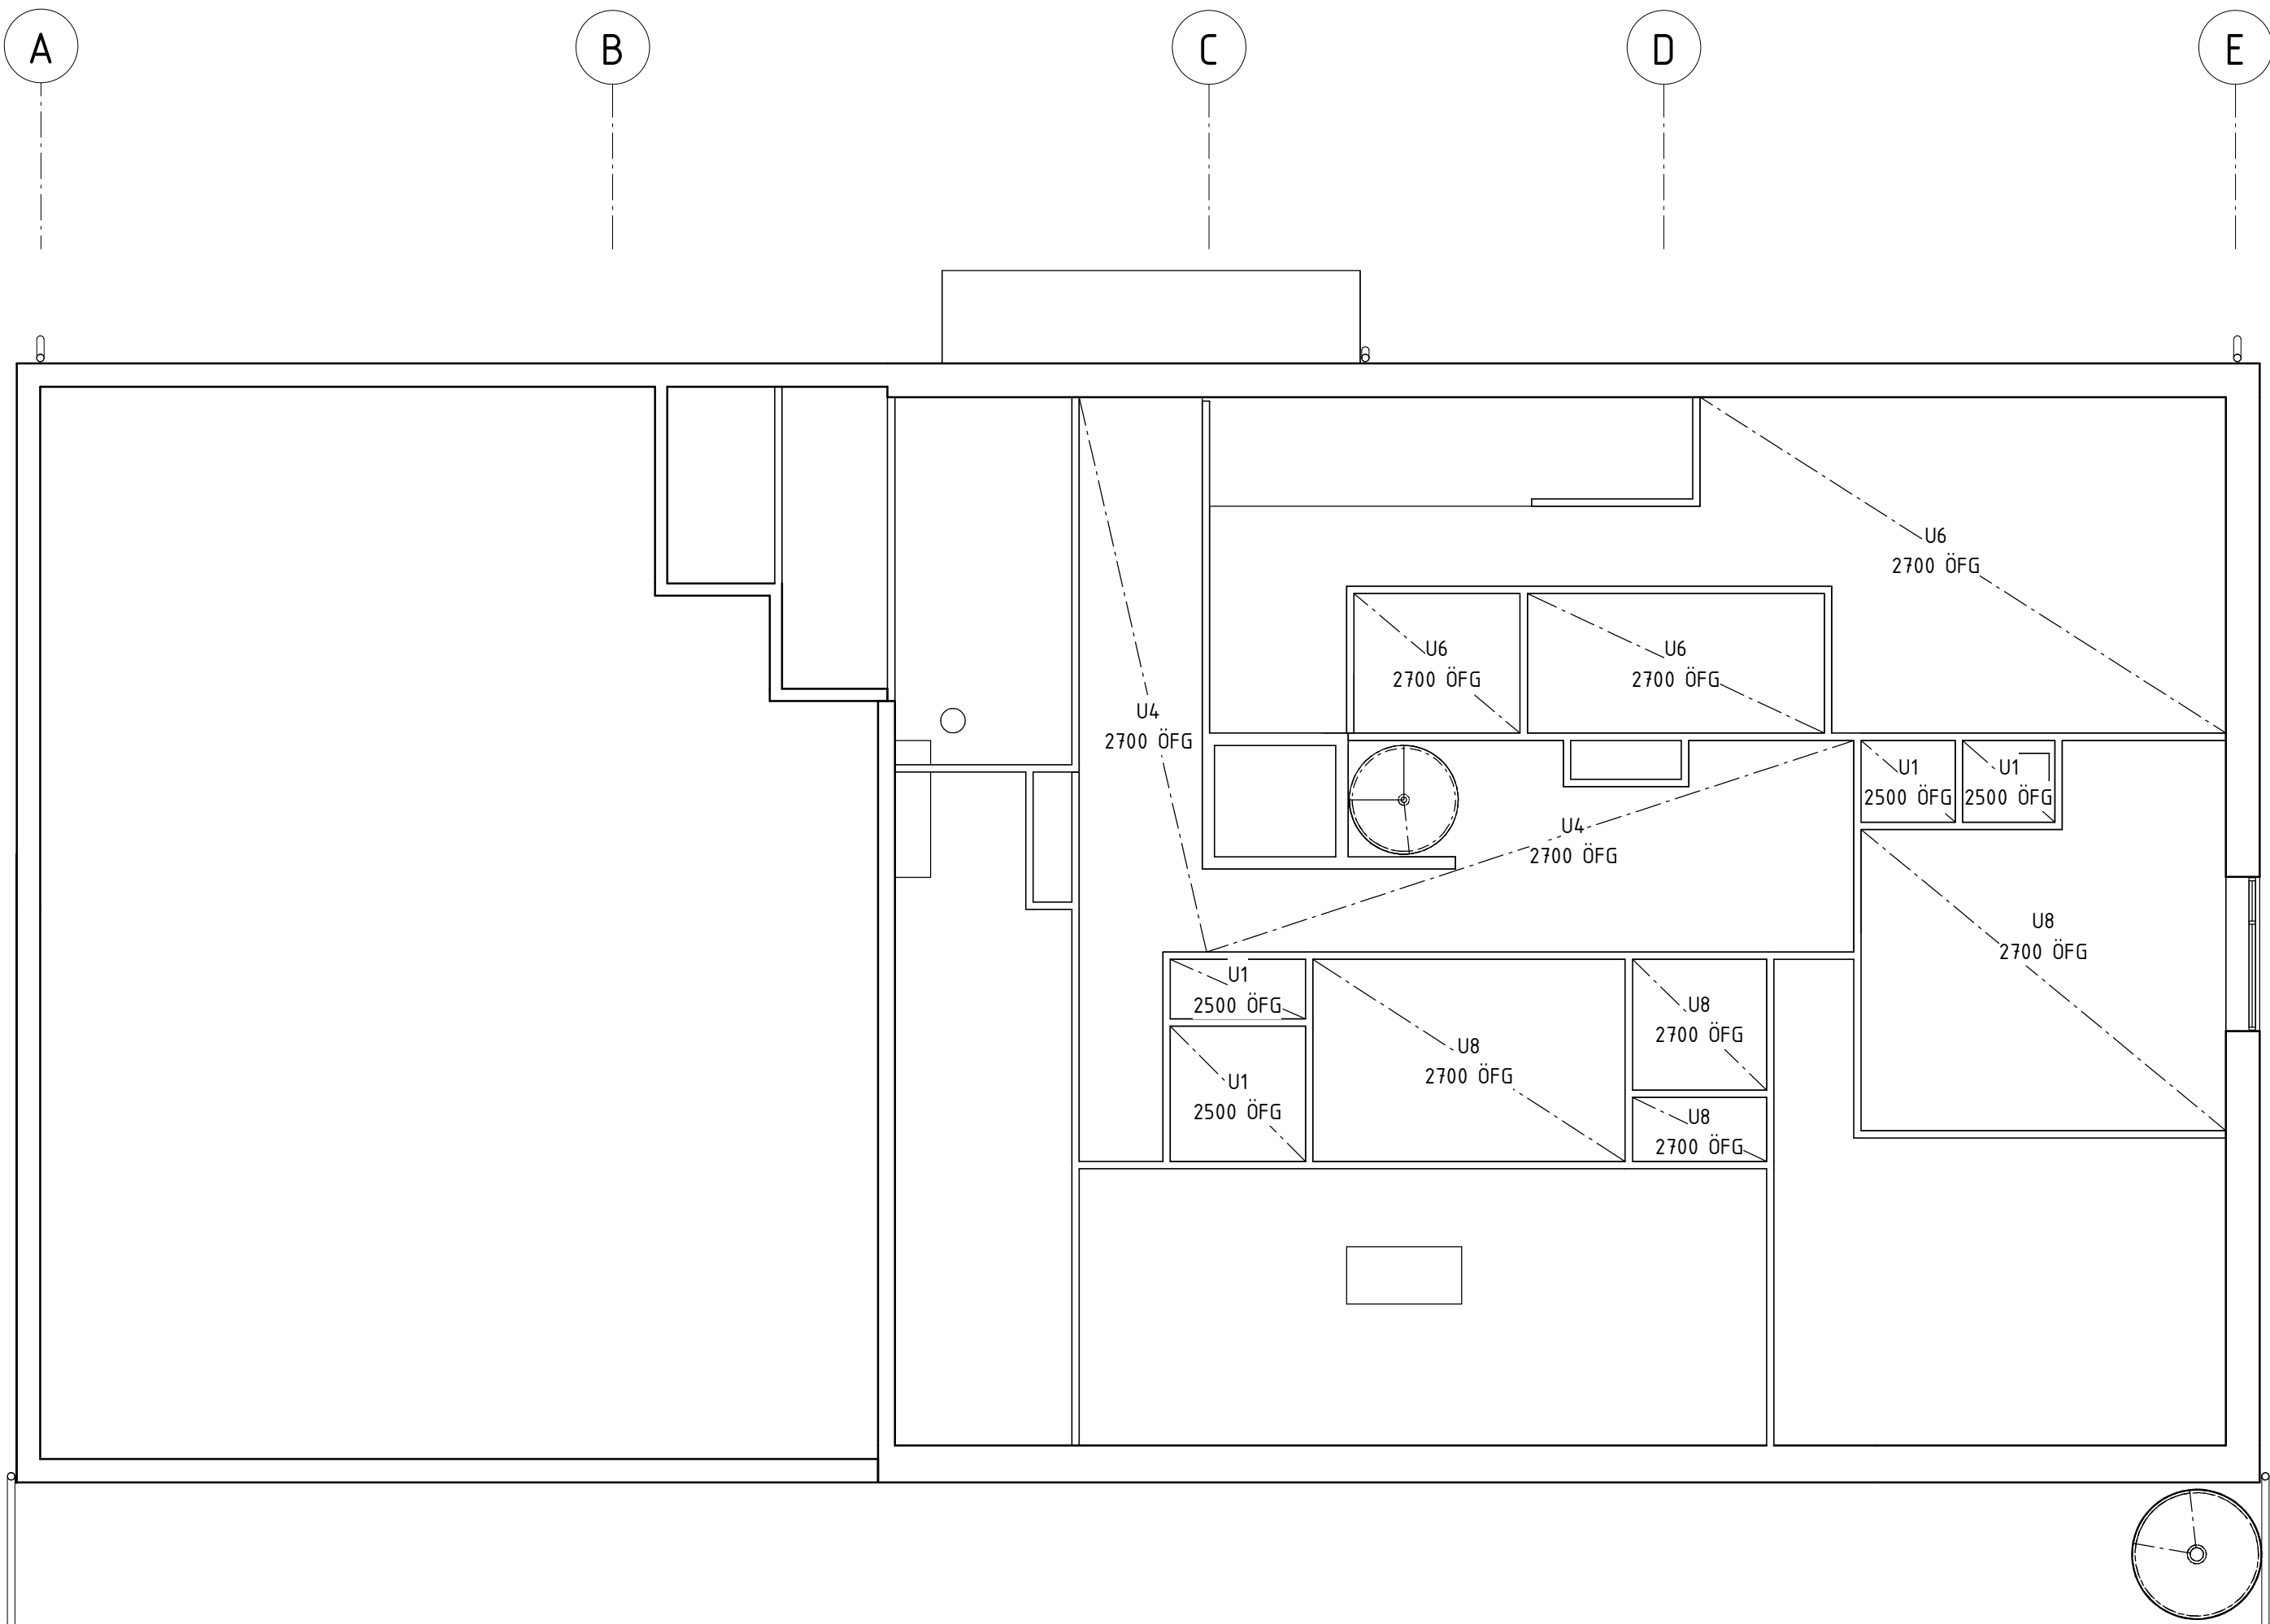

➤ RELATIONSRITNING	✗ A STADION ARKITEKTER	08-702 14 50
➤ BYGGHANDLING	K WSP	010-722 50 00
➤ FÖRFRÅGNINGSUNDERLAG	E COWI	010-850 10 00
➤ FÖRSLAGSHANDLING 2	V TYSKLIND	08-742 62 62
➤ BYGGLOVSRITNING	C STORKÖKSBYRÅN	08-642 51 00
➤ FÖRHANDSKOPIA	L SVEN A HERMELIN	08-55 11 82 40


URSPRUNGLIG ARKITEKT:	BET	ÄNDRINGEN AVSER	SIGN	DATUM
A STADION ARKITEKTER				
K WSP				
E COWI				
V TYSKLIND				
C STORKÖKSBYRÅN				
L SVEN A HERMELIN				
RITADIKONSTR. AV	HANDLAGGARE			
EJ	GL			
DATUM	ANSVARIG	ARBETSNUMMER	RITNINGNUMMER	BET
2018-09-05	THOMAS VARHELY	1527	4964-A-43-1-A010	

Kista Äng Förskola 8avd

FASTIGHETSNUMMER 4964

AKALLA 4:1

Undertak plan 100

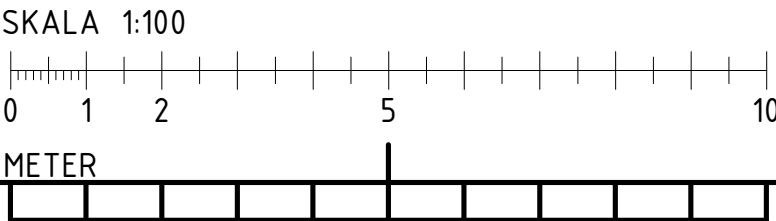

FÖRKLARINGAR

Ritningsvy 1:100

UL = Uppstigningslucka

FÖRESKRIFTER

Undertak U2, U3, U4, U6, U7 skall vara akustikskivor av stenull modulstorlek 600 x 600 mm med närmaste kulör vit, NCS S 0500-N.
Referenstyp: Rockfon.

Absorptionsklass skall vara klass A enligt EN ISO 11654.

Brand-/Yttsiktstklass skall vara A1 enligt EN 13501-1.

Nedböjningsklass skall vara 1/C/ON enligt EN13964. Akustikskivorna ska vara formstabila vid en luftfuktighet på upp till 100 % RH vid 0-40 °C.


Akustikskivorna skall ha en ljusreflektion på 85 % enligt ISO 7724-2

Akustikskivorna monteras med brandutstansning enligt leverantörens anvisning.
Synlig bärverkskulör i alla rum Matt White 11, utom i storkök, förråd där det är White 001.
Referenstyp: Rockfon ROCKFON® System T24 A/E™.

Avslutning mot vägg skall utföras med L-list i kulör lika rummets bärverk.

Infällning av installationer skall utföras enligt ROCKFONs anvisningar.

- U1 - Nedpendlat fast gipsundertak
- U3 - Nedpendlat akustikundertak av mineralsullsplattor. Klass A
- U4 - Nedpendlat akustikundertak i korridor. Slagtålighet: Systemet ska klara klass 2 A enlig SS-EN 13964. Plattan skall ha ytskikt typ. Rockfon Boxer med icke synlig glasfiberförstärkning.
- U6 - Nedpendlat akustiktak Hygienic med korrosionsbeständigt bärverk. Clipsas där spolning väntas ske.
- U8 - Nedpendlat undertak mineralullsplattor

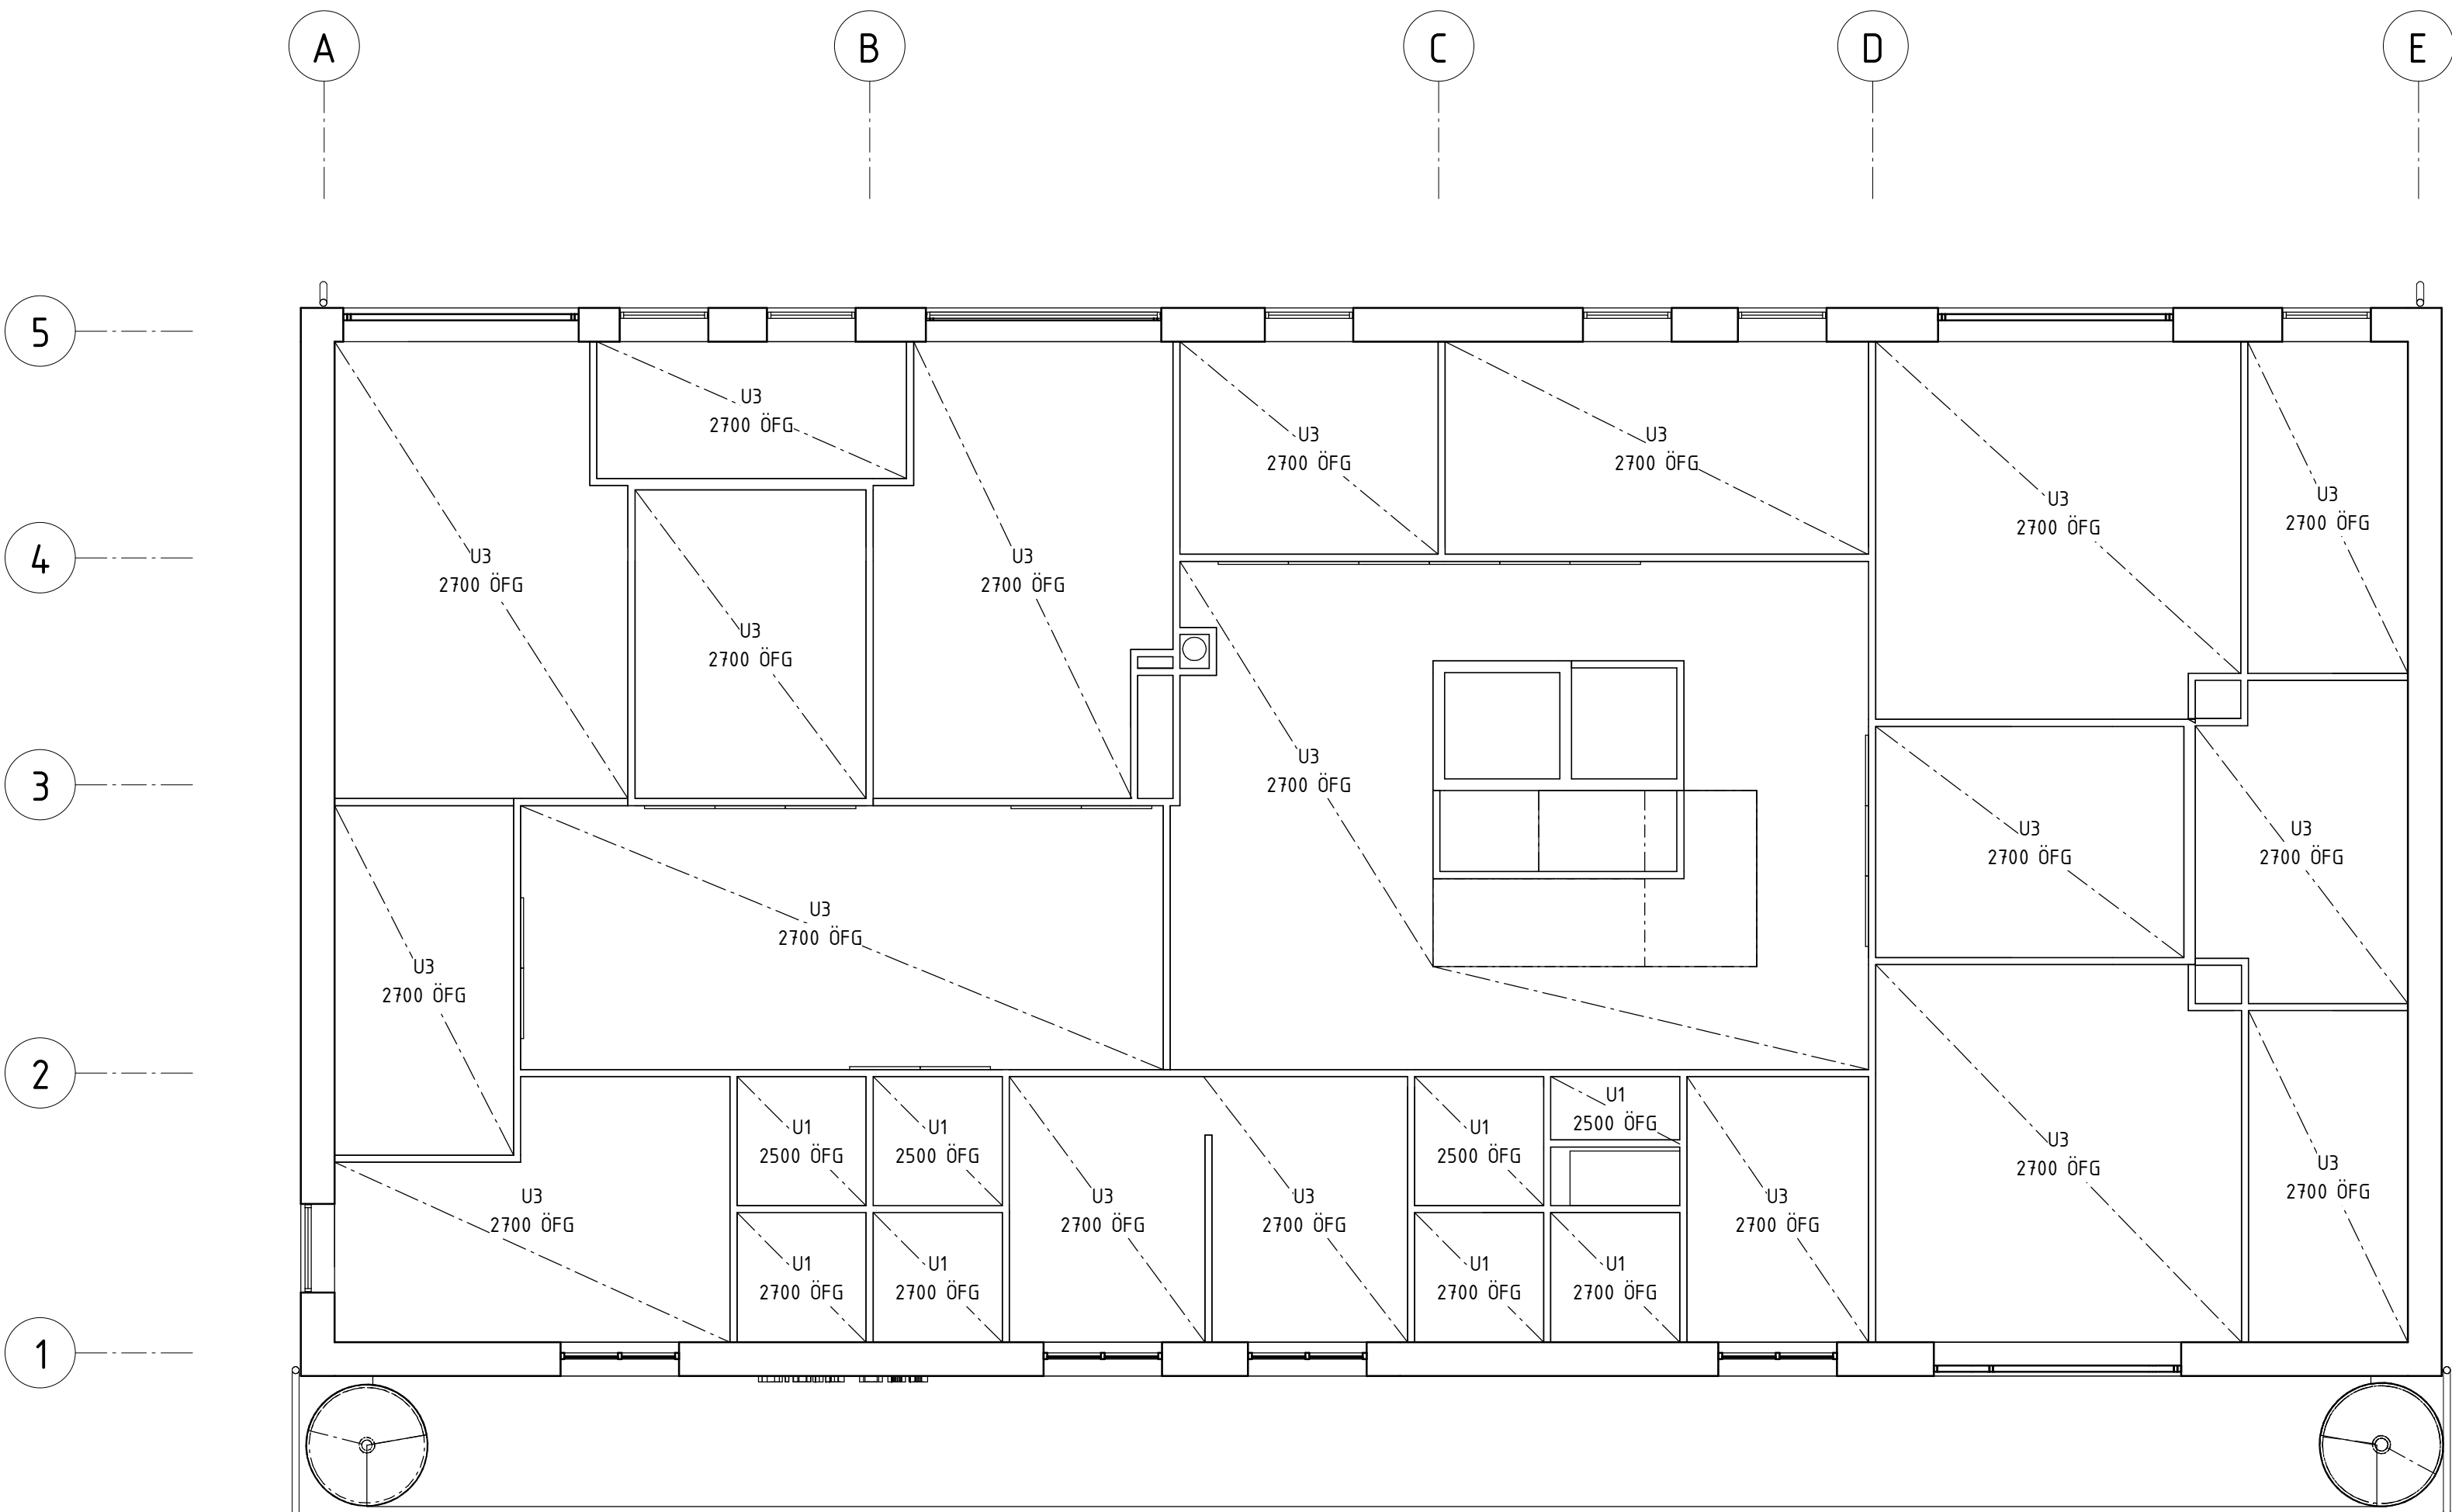


URSPRUNGLIG ARKITEKT:	BET	ÄNDRINGEN AVSER	SIGN	DATUM
RELATIONSRITNING	☒	A STADION ARKITEKTER	08-702 14 50	
BYGGHANDLING	☐	K WSP	010-722 50 00	
FÖRFRÅGNINGSUNDERLAG	☐	E COWI	010-850 10 00	
FÖRSLAGSHANDLING 2	☐	V TYSKLIND	08-742 62 62	
BYGGLOVSRITNING	☐	C STORKÖKSBYRÅN	08-642 51 00	
FÖRHANDSKOPIA	☐	L SVEN A HERMELIN	08-55 11 82 40	
	RITAD/KONSTR. AV	HANDLAGGARE		
	EJ	GL		
	DATUM	ANSVARIG	ARBETSNUMMER	RITNINGNUMMER
	2018-09-05	THOMAS VARHELY	1527	4964-A-43-1-A020

Kista Äng Förskola 8avd

FASTIGHETSNUMMER 4964

AKALLA 4:1

Undertak plan 200

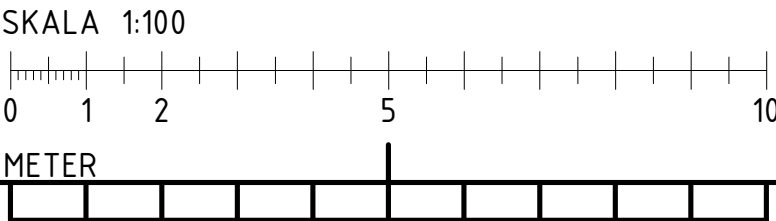

FÖRKLARINGAR

Ritningsvy 1:100

UL = Uppstigningslucka

FÖRESKRIFTER

Undertak U2, U3, U4, U6, U7 skall vara akustikskivor av stenull modulstorlek 600 x 600 mm med närmaste kulör vit, NCS S 0500-N.
Referenstyp: Rockfon.

Absorptionsklass skall vara klass A enligt EN ISO 11654.

Brand-/Ytfsiktsklass skall vara A1 enligt EN 13501-1.

Nedböjningsklass skall vara 1/C/ON enligt EN13964. Akustikskivorna ska vara formstabila vid en luftfuktighet på upp till 100 % RH vid 0-40 °C.

Akustikskivorna skall ha en ljusreflektion på 85 % enligt ISO 7724-2

Akustikskivorna monteras med brandutstansning enligt leverantörens anvisning.
Synlig bärverkskulör i alla rum Matt White 11, utom i storkök, förråd där det är White 001.
Referenstyp: Rockfon ROCKFON® System T24 A/E™.


Avslutning mot vägg skall utföras med L-list i kulör lika rummets bärverk.

Infällning av installationer skall utföras enligt ROCKFONs anvisningar.

- U1 - Nedpendlat fast gipsundertak
- U3 - Nedpendlat akustikundertak av mineralsullsplattor. Klass A
- U4 - Nedpendlat akustikundertak i korridor. Slagtålighet: Systemet ska klara klass 2 A enlig SS-EN 13964. Plattan skall ha ytskikt typ. Rockfon Boxer med icke synlig glasfiberförstärkning.
- U6 - Nedpendlat akustiktak Hygienic med korrosionsbeständigt bärverk. Clipsas där spolning väntas ske.
- U8 - Nedpendlat undertak mineralullsplattor



RELATIONSRTNING	☒ A STADION ARKITEKTER 08-702 14 50	Kista Äng Förskola 8avd FASTIGHETSNUMMER 4964 AKALLA 4:1 Undertak plan 300		
BYGGHANDLING	☐ K WSP 010-722 50 00			
FÖRFRÅGNINGSUNDERLAG	☐ E COWI 010-850 10 00			
FÖRSLAGSHANDLING 2	☐ V TYSKLIND 08-742 62 62			
BYGGLOVSRITNING	☐ C STORKÖKSBYRÅN 08-642 51 00			
FÖRHANDSKOPIA	☐ L SVEN A HERMELIN 08-55 11 82 40			
RITADIKONSTR. AV EJ		HANDLAGGARE GL		SKALA A1 1:100 A3 1:200
DATUM 2018-09-05		ANSVARIG THOMAS VARHELY		BET
		ARBETSNUMMER 1527	RITNINGNUMMER 4964-A-43-1-A030	BET

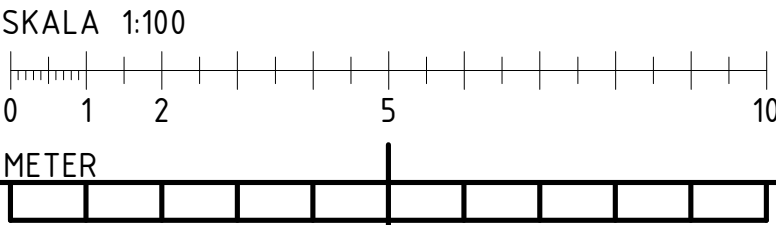



FÖRESKRIFTER

Ritningsvy 1:25 Uppställningar



Partier utförs i trä med genomsktlig ytbehandling.

Handtag, nickelfritt, enligt tillverkarens standard.



Låsbart enligt tillverkarens standard.
Barnsäkert enligt tillverkarens standard.

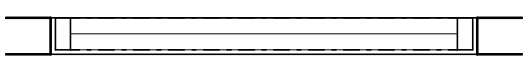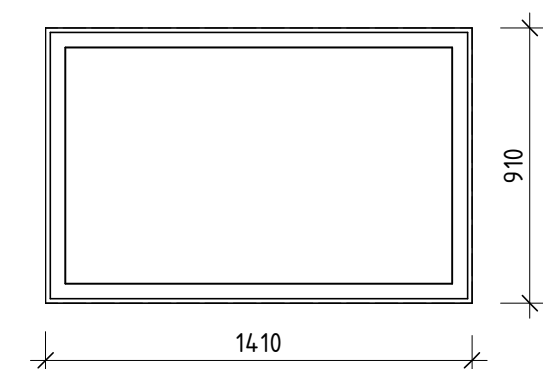



GPI01 - Tvätttrum

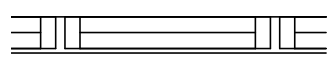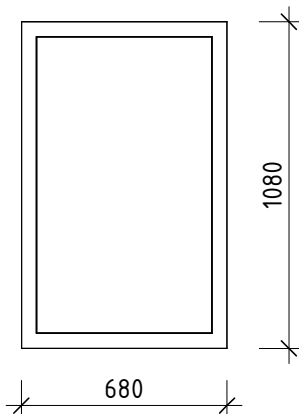



GPI02 - Groventré

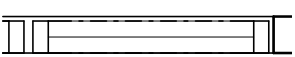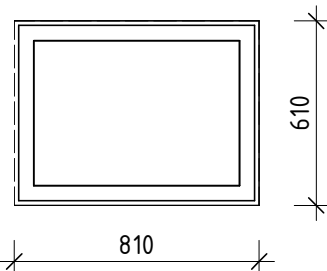



GPI03 - Groventré

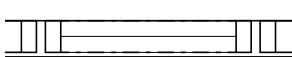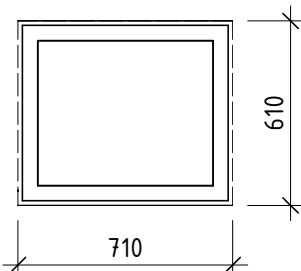



GPI08 - Kapprum

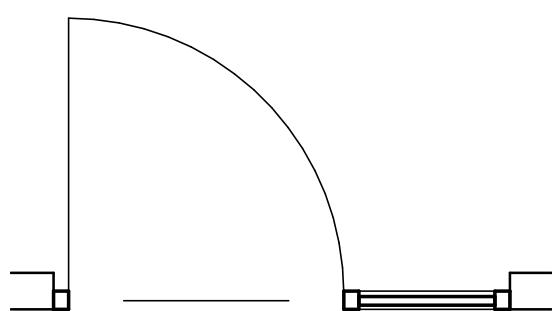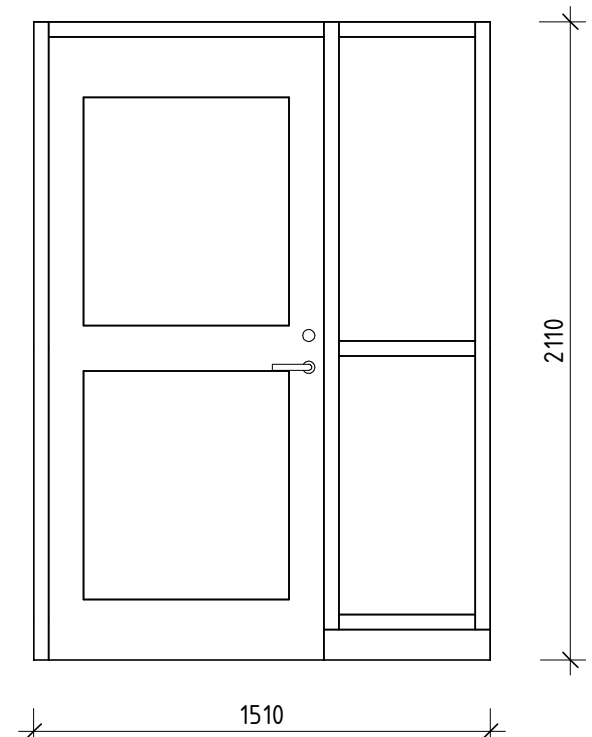



GPI04 - Allrum, lek och aktivitetsrum

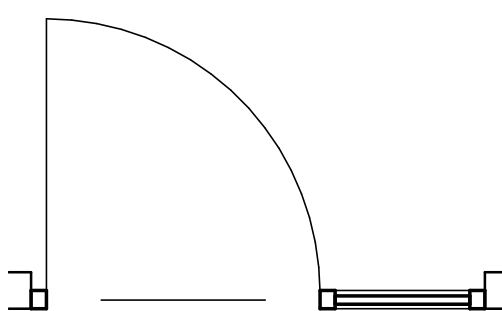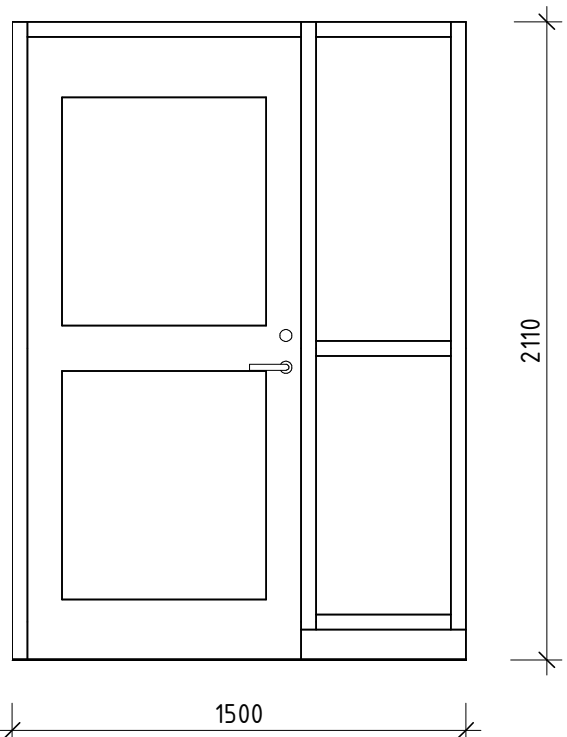

GPI05 - Allrum

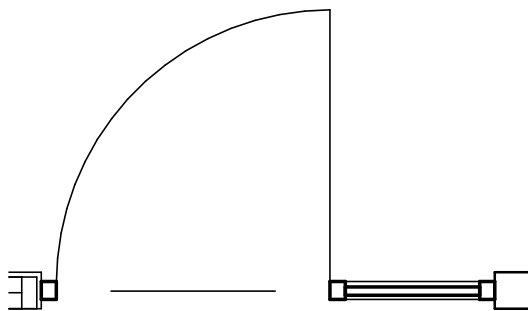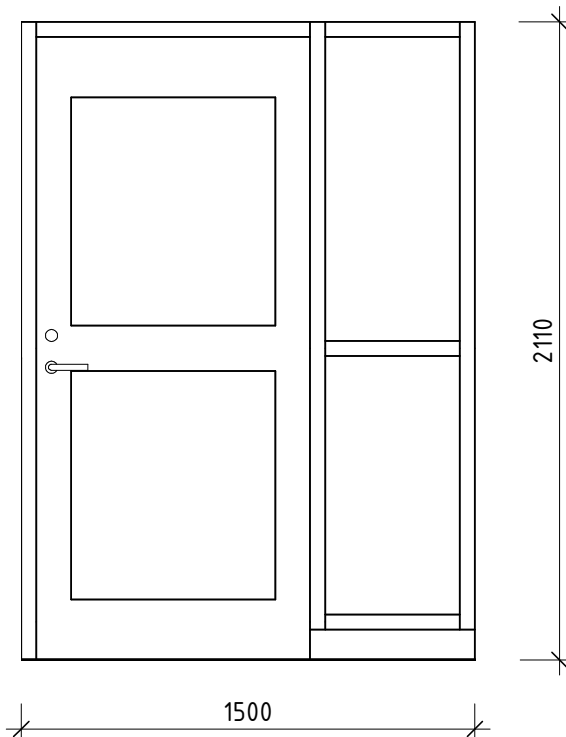


GPI06 - Groventré

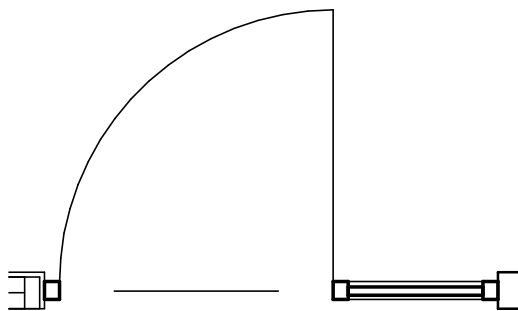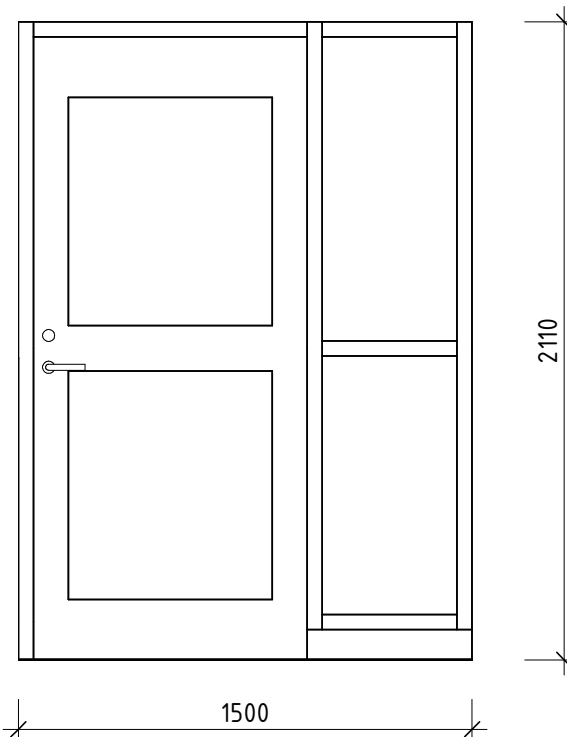

GPI07 - Groventré

Littra	Antal	Brandkrav	Ljudkrav	Material	Dörrautomatik
GPI01	8	-	30 dB	Trä	-
GPI02	6	EI-60 i A219	-	Trä	-
GPI03	3	-	-	Trä	-
GPI04	10	-	30 dB	Trä	-
GPI05	8	EI-60	30 dB	Trä	-
GPI06	1	EI-60	-	Trä	-
GPI07	3	-	-	Trä	-
GPI08	4	-	30 dB	Trä	-

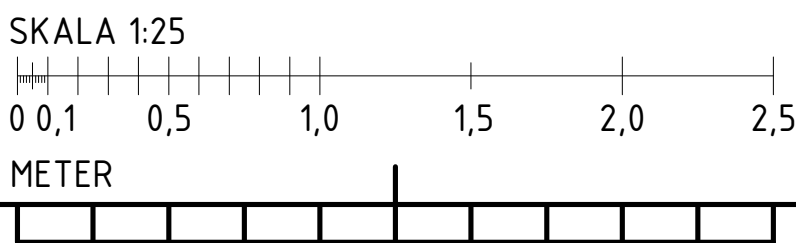

RELATIONSRTNING	☒ A STADION ARKITEKTER 08-702 14 50
BYGGHANDLING	☐ K WSP 010-722 50 00
FÖRFRÅGNINGSUNDERLAG	☐ E COWI 010-850 10 00
FÖRSLAGSHANDLING 2	☒ V TYSKLIND 08-742 62 62
BYGGLOVSRITNING	☐ C STORKÖKSBYRÅN 08-642 51 00
FÖRHANDSKOPIA	☐ L SVEN A HERMELIN 08-55 11 82 40
RITADIKONSTR. AV	HANDLAGGARE
EJ	GL
DATUM	ANSVARIG
2018-09-05	THOMAS VARHELYI

BET	ÄNDRINGEN AVSER	SIGN	DATUM
Kista Äng Förskola 8avd			
FASTIGHETSNUMMER 4964			
AKALLA 4:1			
Invändiga glaspardier			
ARBETSNUMMER	RITINGSNUMMER	BET	SKALA A1 1:25 A3 1:50
1527	4964-A-43-4-A001		

FÖRKLARINGAR

Ritningsvy 150 Invändiga dörrar

KODUPPBUYGGNAD
Exempel: D9av D9 = Littera baserat på dörrbredd
a = koder för dörrar, se Tabell 1
vh = vänster resp. högerhängd

2 LITTERA
Samtliga dörrar skall märkas enligt lifttringen tex D9av.

5 MÅTT
Elcentralfronter delas symetriskt i 2-4 luckor.

8 BRAND, LJD
Ljudklass
X = Angiven ljudklass avser ljudklass på totala väggen.

11 DÖRRBLADSYTA
X = formpressat dörrblad av glasfiberarmerad polyester med kärna av polyuretan.

13 DÖRRBLADSKANT
Integrerad klämfri list av gummi gäller alla dörrar där ljud och brand ej föränleder utanpåliggande list.
X = Dörrbladskant lika dörrytan för glasfiberdörrar.

15 KARM
X = Karmdjup är samma som väggjocklek. Vid kakelbeklädnad ska karm vara väggjocklek+kakel.
Ytmaterial och Ytbehandling:
X = Karm av rostfritt stål (mattborstat) med fast foder på gånggärnssida och tillsatsfoder på anslagssida.

18 FODER, SMYGLIST, SMYGAVTECKNING
X = Foder och eventuell smyglist, men vid kakel sätts inget foder, utan mjukfog mot karm.

20. ANMÄRKNING
TE = Tillgänglig entré med automatik
FTE = Förberedelse för automatik

DÖRRFÖRTECKNING, TABELL 1

DÖRRFÖRTECKNING, TABELL 1

Bet.	2. Littera	3. Antal/Hängning																																					
	Littera	Antal/Hängning	Summa	4. Dörrtyp			5. Mått			6. Klass-indelning	7. Virkes-klass	8. Brand, ljud			9. Inbrottskydd	10. Ventilation	11. Dörrbladsyta		12. Glas-öppning	13. Dörrbladskant			14. Skyddsbeklädnad		15. Karm					16. Tröskel		17. Karm-tillägg	18. Foder, smyglist, smygavtäckning			19. Beslags-kombination	20. Anmärkning		
				Sort	Komponent	Öppningsrätt	Bredd	Höjd	Otning	Klassindelning	Virkesklass	Värmeislering	Brandkrav	Ljudkrav			Ytmaterial	Ytbehandling	Glasöppning	Uttörande	Material	Ytbehandling	Mått	Placering	Material	Väggjocklek	Karmdjup	Typ och Material	Påkärningsskydd	Ytmaterial	Ytbehandling	Uttörande	Material	Karmtillägg	Uttörande	Material	Ytbehandling	Beslagstäckning	Anmärkning
Elcentralfront																																							
	DV18		1	I	L		18	21	S							3		-				-			120	X	T	-	1	7			-	1	0	0	(none)		
	DV20		3	I	L		20	21	S							3		-				-			120	X	T	-	1	7			-	1	0	0	(none)		
Generell innerdörr																																							
	D8a	0H/2V	2	I	S	GE	8	21	-			-	-			3		-	1	P	4	-			120	X	T	-	1	7	C		-	X	0	0	(none)		
	D8b	1H/0V	1	I	S	GE	8	21	-			El 60	-			3		-	1	P	4	-			120	X	T	-	1	7	C		-	X	0	0	(none)	Dörrstängare	
	D8c	2H/3V	5	I	S	GE	8	21	-			-	X 30 dB			3		-	1	P	4	-			120	X	T	-	1	7	F		-	X	0	0	(none)		
	D9a	1H/0V	1	I	S	GE	9	21	-			El 60	-			3		-	1	P	4	-			120	X	T	-	1	7	C		-	X	0	0	(none)	Dörrstängare	
	D10a	1H/2V	3	I	S	GE	10	21	-			-	-			3		-	1	P	4	-			120	X	T	-	1	7	C		-	X	0	0	(none)		
	D10b	15H/17V	32	I	S	GE	10	21	-			-	X 30 dB			3		-	1	P	4	-			120	X	T	-	1	7	F		-	X	0	0	(none)		
	D10c	0H/1V	1	I	S	GE	10	21	-			El 60	X 30 dB			3		-	1	P	4	-			120	X	T	-	1	7	F		-	X	0	0	(none)	Dörrstängare	
	D10d	1H/0V	1	I	S	GE	10	21	-			-	X 35 dB			3		-	1	P	4	-			120	X	T	-	1	7	F		-	X	0	0	(none)		
	D10e	0H/1V	1	I	S	GE	10	21	-			-	X 44 dB			3		-	1	P	4	-			120	X	T	-	1	7	F		-	X	0	0	(none)		
	D10f	0H/1V	1	I	S	GE	10	21	-			-	X 30 dB			3		03	1	P	4	-			120	X	T	-	1	7	F		-	X	0	0	(none)		
	D10g	0H/1V	1	I	S	GE	10	21	-			-	X 30 dB			3		03	1	P	4	-			120	X	T	-	1	7	F		-	X	0	0	(none)		
Generell innerdörr stål																																							
	DS10	1H/3V	4	Z	S	GE	10	21	-			El 60	-			8		-	5			-			120	X	A	-					-	1	0	0	(none)		
Generell inspektionslucka																																							
	LYS10	0H/1V	1	Y	L	GE	9	6	-							8		-	5			-			275	X	C	-	-	7	5		-	-			(none)		
Generell ytterdörr Stål																																							
	YD10a	1H/0V	1	Y	S	GE	10	21	-							8		-	5			-			380	X	C	-	-	7	5		-	-			(none)		
	YD10b - galler	0H/1V	1	Y	S	GE	10	21	-							8		-	5			-			380	X	C	-	-	7	5		-	-			(none)		
	YD12	1H/0V	1	Y	S	GE	12	21	-							8		23	5			-			550	X	C	-	-	7	5		-	-			(none)		
	YD13	1H/0V	1	Y	S	GE	13	21	-							8		-	5			-			550	X	C	-	-	7	5		-	-			(none)		
Generell öppningskarm																																							
	D10-ÖK		2		K	Ö	10	21	-			-	-						-	-	-	-	-		120	X	A	-	X	X	C		-	1	0	0	(none)		
Glasfiberdörr storkök																																							
	D10ak	1H/0V	1	I	S	GE	10	21	-			-	X 40 dB			X		24	X	X		7	B	R	120	X	A	-	X	X	F		-	1	0	0	(none)		
	D10bk	0H/1V	1	I	S	GE	10	21	-			-	-			X			X	X		7	B	R	120	X	A	-	X	X	U		-	1	0	0	(none)		
	D11k	1H/0V	1	I	S	GE	11	21	-			-	X 40 dB			X		24	X	X		7	B	R	120	X	A	-	X	X	U		-	1	0	0	(none)		



URSPRUNGLIG ARKITEKT:		BET	ÄNDRINGEN AVSER	SIGN	DATUM
RELATIONSRITNING	X A STADION ARKITEKTER 08-702 14 50	Kista Äng Förskola 8avd FASTIGHETSNUMMER 4964 AKALLA 4:1 Dörrar, förteckning			
BYGGHANDLING	K WSP 010-722 50 00				
FÖRFRÅGNINGSUNDERLAG	E COWI 010-850 10 00				
FÖRSLAGSHANDLING 2	V TYSKLIND 08-742 62 62				
BYGGLOVSRITNING	C STORKÖKSBYRÅN 08-642 51 00				
FÖRHANDSKOPIA	L SVEN A HERMELIN 08-55 11 82 40				
RITAD/KONSTR. AV	HANDLAGGARE				
EJ	GL				
DATUM	ANSVARIG	ARBETSNUMMER	RITINGSNUMMER		BET
2018-09-05	THOMAS VARHELYI	1527	4964-A-43-5-A001		

Koduppbyggnad

Exempel: D9:1a D9 = Littera
:1 = Koder dörrar
a = Koder beslag

Koder, dörrar

Kod X hänvisar till speciella ej kodifierade utföranden som anges i kolumn 20, ANMÄRKNING.

KOLUMN 1, ÄNDRING

Ändringar betecknas med versaler i alfabetisk ordning.

KOLUMN 2, LITTERA

Littera anges med D för dörrar av trä, DS för dörrar av stål och DA för dörrar av aluminium samt därefter ordningsnummer. Littera kan även väljas på andra grunder, t ex för att ange placering i byggnaden.

KOLUMN 3, ANTAL

Antal anges för vänsterhängda och högerhängda dörrar samt summa. För pardörr anges gångdörrens hängning.

KOLUMN 4, DÖRRTP

4.1 Sort
Exempel på sorteringsbegrepp efter användningsområde. Egenskaper specificeras i övriga kolumner.

I Allmän kod för innerdörr
Y Allmän kod för ytterdörr

Dörrar för speciella ändamål kodas dock enligt följande

A Branddörr (E-klass)
C Arkivdörr (SBN)
E Dörr för fredsanvändning i skyddsrum (SIS 81 73 24)
F Bastudörr
G Garageport
L Lofångsdörr
N Entréddörr (till trapphus, entréhall, butik o d)
R Stålskyddsdörr för röntgenanläggning (SEN 86 02 12)
S Säkerhetsdörr (Svenska Stödskyddsföreningen)
T Lägenhetsentréddörr (Tamburdörr)
Z Soprumsdörr
X Annan sort enligt text

4.2 Komponent
S Dörrset (dörrblad + dörrkarm)
D Dörrblad
K Dörrkarm
L Luckset (lucka + karm)
P Separat sidparti (ej öppningsbart)
X Komponent enligt text

4.3 Öppningsätt
GE Slagdörr (sidhängd), enkel
GP Slagdörr (sidhängd), par
PE Pendeldörr (svängdörr), enkel
PP Pendeldörr (svängdörr), par
UE Utanpåliggande skjutdörr, enkel
UP Utanpåliggande skjutdörr, par
WE Infälld skjutdörr, enkel
WP Infälld skjutdörr, par
V Vipport (balansspport i SBN)
O Öppningskarm
X Öppningsätt enligt text

KOLUMN 5, MÅTT

5.1 Bredd
Anges i M Modulmått enligt svensk standard.
X Karmytterbredd i mm enligt text. För ståldörr anges väggöppning.

5.2 Höjd
Anges i M Modulmått enligt svensk standard.
X Karmytterhöjd i mm enligt text. För ståldörr anges väggöppning.

5.3 Delning
Streck Ej delad
P Delning enligt SS 81 73 05, SS 81 73 11, SS 81 73 12 och SS 81 73 25
S Symmetrisk delning, om det inte är enligt svensk standard
X Delning enligt text

KOLUMN 6, DÖRRKLASS

B Klass B enligt SS 81 73 03
C Klass C enligt SS 81 73 03
D Klass D enligt SS 81 73 03
E Klass E enligt SS 81 73 03
F Klass F enligt SS 81 73 03
L Klass L enligt SS 81 73 04
M Klass M enligt SS 81 73 04
N Klass N enligt SS 81 73 04
P Klass P enligt SS 81 73 04
R Klass R enligt SS 81 73 04
S Klass S enligt SS 81 73 04
T Klass T enligt SS 81 73 04
X Utförande enligt text

KOLUMN 7, VIRKESKLASS (KARM OCH RAM AV TRÄ)

A Virkesklass A enligt SS 81 73 02
B Virkesklass B enligt SS 81 73 02
C Virkesklass C enligt SS 81 73 02
D Virkesklass D enligt SS 81 73 02
X Kvalitet enligt text

KOLUMN 8, BRAND, LJUD

8.1 BRANDKLASS ENLIGT SBN
Streck Utan krav
EI 30 Brandklass EI 30
EI 60 Brandklass EI 60
EI 90 Brandklass EI 90
EI 120 Brandklass EI 120
EI 240 Brandklass EI 240
X Annat krav enligt text

8.2 Ljudklass

Streck Utan krav
25 Ljudklass 25 dB enligt SS 81 73 06
30 Ljudklass 30 dB enligt SS 81 73 06
35 Ljudklass 35 dB enligt SS 81 73 06
X Annat krav enligt text

KOLUMN 9, INBROTTSKYDD

Streck Utan krav
1 Krav enligt Svenska Stödskyddsföreningens norm 1985, skyddsnivå 1
2 Krav enligt Svenska Stödskyddsföreningens norm 1985, skyddsnivå 2
S Krav enligt SS 81 73 15 och SS 81 73 27
X Annat krav enligt text

KOLUMN 10, VENTILATION

Streck Utan krav
1 Ventilationsöppning med minst 75 cm2 area under dörrblad
2 Ventilationsöppning med minst 75 cm2 area över dörrblad
X Annat krav enligt text och figur


KOLUMN 11, DÖRRBLADSYTA

11.1 Ytmaterial
Om ej annat anges, avses slät yta.
1 Underlag av trä och träbaserat material för målning
3 Plastlaminat. Kvalitet och mönster beskrivs i text
4 Värmförzinkad (>= 275 g/m2) eller aluminiumzinkbeläggning (>= 150 g/m2)
5 Folie. Kvalitet och mönster beskrivs i text
7 Aluminium
8 Stålblät
A Mahogny
B Rödbeck
C Björk
E Ek
F Furu
G Gabon
J Koto
K Ask
L Gran
T Teak
X Ytmaterial av annan sort eller med ytstruktur och uppbyggnad enligt text och figur

11.2 Ytbehandling
4 Obehandlad
5 Laserad (industri-) enligt text
6 Klarlackerad (industri-) enligt text
7 Täckmålad (industri-) enligt text
8 Grundad eller vid teak, oljad, eller vid stål, korrosions-skyddad, enligt text
9 Transportskyddsmålad (>25 my zinkfosfatprimer eller likvärt)
A Anodiserad enligt Text
X Annan ytbehandling enligt text


KOLUMN 12, GLASÖPPNING

Streck Utan glasöppning
01 Glasöppning 01 enligt SS 81 73 25
02 Glasöppning 02 enligt SS 81 73 25
03 Glasöppning 03 enligt SS 81 73 25 och SS 81 73 05
04 Glasöppning 04 enligt SS 81 73 25
05 Glasöppning 05 enligt SS 81 73 25
06 Glasöppning 06 enligt SS 81 73 25
07 Glasöppning 07 enligt SS 81 73 25
22 Glasöppning 22 enligt SS 81 73 05
23 Glasöppning 23 enligt SS 81 73 05
24 Glasöppning 24 enligt SS 81 73 05
X Annan glasöppning enligt figur

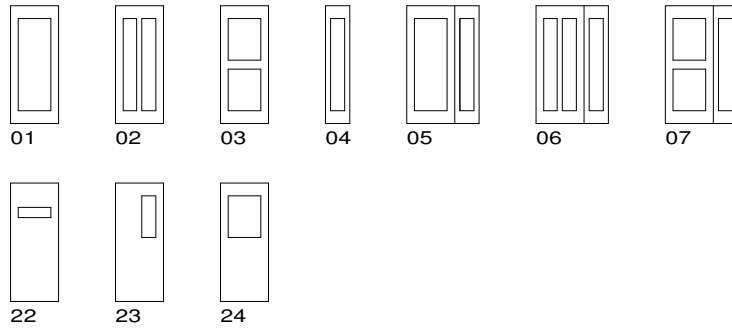

KOLUMN 13, DÖRRBLADSKANT

13.1 Kantutförande
0 Trådörr. Vertikala kanter lika dörrytan (belagd eller målad)
1 Trådörr. Förtäckt (överlimmad) kantlist på vertikala kanter
2 Trådörr. Springande kantlist på alla kanter
3 Trådörr. Utan kantlist (synligt ramtrå)
4 Dörr av stål eller aluminium. Falsad enligt tillverkarens standard
5 Dörr av stål eller aluminium. Grad enligt tillverkarens standard
X Annat kantutförande enligt text eller figur

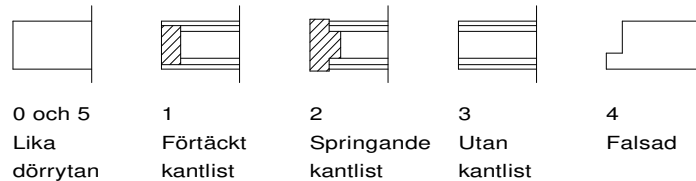

13.2 Material (Gäller endast trådörr)

0 Lika dörrytan
7 Aluminium
B Rödbeck
E Ek
F Furu
P Plastprofil
T Teak
X Annat material enligt text

13.3 Ytbehandling (Gäller endast trådörr)


4 Obehandlad
5 Laserad (industri-) enligt text
6 Klarlackerad (industri-) enligt text
7 Täckmålad (industri-) enligt text
8 Grundad eller vid teak, oljad
A Anodiserad enligt text
X Annan ytbehandling enligt text

KOLUMN 14, SKYDDSBEKLÄDNAD

Skyddsbeklädnad indragas normalt 15 mm från dörrbladskant.

14.1 Mått

Streck Utan skyddsbeklädnad
1 Skyddsbeklädnad. Passar till glasöppning 01-07 enligt SS 81 73 25. Mått enligt figur
2 Skyddsbeklädnad. Mått enligt figur
4 Skyddsbeklädnader. Passar till glasöppning 22, 23 och 24 enligt SS 81 73 05. Mått enligt figur
5 Skyddsbeklädnader. Passar till glasöppning 22, 23 och 24 enligt SS 81 73 05. Mått enligt figur
7 Skyddsbeklädnad. Passar till glasöppning 22, 23 och 24 enligt SS 81 73 05. Mått enligt figur
8 Skyddsbeklädnad. Mått enligt figur
X Annat utförande enligt text eller figur

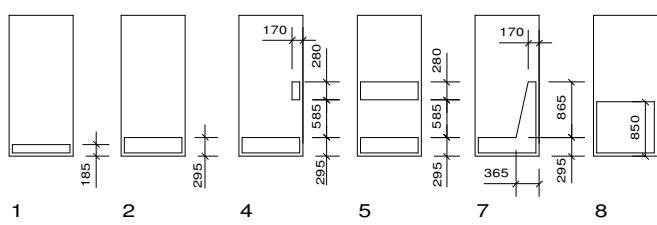

Måtten är angivna från dörrbladskant.

14.2 Placering

A Anlaggsida
B Båda sidor
C Öppningssida


14.3 Material
Kvalitet, tjocklek och eventuellt mönster beskrivs i text
G Gummi, ribbat vertikalt
K Koppar
P Plastlaminat
R Rostfritt stål
X Annat utförande enligt text

KOLUMN 15, KARM

15.1 Väggtjocklek

Streck Utan betydelse
Anges i mm
15.2 Karmdjup
Streck Karmdjup enligt tillverkarens standard
Anges (Karmdjup för träkarmer enligt svensk standard: 68, 92 i mm eller 100 mm för lätta inreddörrar, min 92 för inreddörrar för särskilda funktionskrav och ytterdörrar).

15.3 Typ och material
A Monteringskarm av stål eller aluminium med foder på båda sidor (väggtjocklek enligt 15.1)
B Monteringskarm av stål eller aluminium med foder på öppningssidan
C Monteringskarm av stål eller aluminium utan foder
D Ingjutningskarm av stål med foder på båda sidor (väggtjocklek enligt 15.1)
E Ingjutningskarm av stål med foder på öppningssidan
F Ingjutningskarm av stål utan foder
T Karm av trä
X Annan karm enligt figur

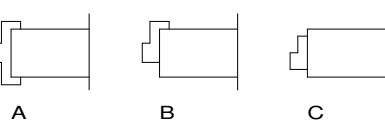

15.4 Påkörningskydd

Streck Utan skydd
B Med skydd typ B enligt SS 81 76 05. Vid pardörr på båda sidor.
X Annat skydd enligt text eller figur

15.5 Ytmaterial


För alla koder utom 4, 7 och 8 avses enbart synlig yta.
1 Underlag av trä och träbaserat material för målning
4 Värmförzinkad (>= 275 g/m2) eller aluminiumzinkbeläggning (>= 150 g/m2)
5 Belagd med plastfolie. Kvalitet och mönster enligt text
6 Mantlad med plastfolie
7 Aluminium
8 Stålblät
A Mahogny
B Rödbeck
C Björk
E Ek
F Furu
G Gabon
J Koto
K Ask
T Teak
Y Teakbelagd framkant (Utsida ytterdörr). Furu i övrigt
X Annat material enligt text

15.6 Ytbehandling


4 Obehandlad
5 Laserad (industri-) enligt text
6 Klarlackerad (industri-) enligt text
7 Täckmålad (industri-) enligt text
8 Grundad eller vid teak, oljad, eller vid stål, korrosions-skyddad enligt text
9 Transportskyddsmålad (> 25 my zinkfosfatprimer eller likvärt)
A Anodiserad enligt text
X Annan ytbehandling enligt text

KOLUMN 16, TRÖSKEL


16.1 Utförande
2 Anslagsröskel till dörr av stål
3 Släpläst, typ 1, av elastiskt material till dörr av stål
3 Släpläst, typ 2, av elastiskt material till dörr av stål
5 Ingjuten överkörbar röskel till dörr av stål
7 Röskel under dörrblad till dörr av aluminium
B 8 mm slät röskel enligt SS 81 73 05 och SS 81 73 25
C Rundad röskel enligt SS 81 73 05 och SS 81 73 25
E 22 mm falsad röskel enligt SS 81 73 25
F Släpläst och rundad röskel enligt SS 81 73 05
H 25 mm falsad röskel enligt SS 81 73 05
K 25 mm falsad röskel för våtrum utan uttag för ventilation. Mattfals på karmdagsidan
T Mekanisk tätningröskel enligt SS 2949
U Utan röskel
V 25 mm falsad röskel för våtrum med uttag för ventilation enligt SS 81 73 25
Y Röskel för ytterdörr enligt text och figur
X Annan röskel enligt text och figur

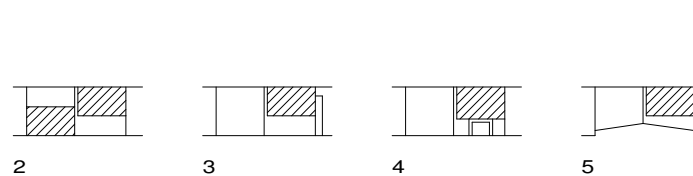

Trösklar till dörrar av stål

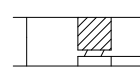

Trösklar till dörrar av aluminium

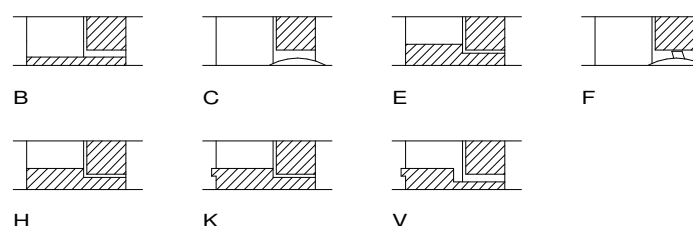

Trösklar till dörrar av trä

16.2 Material

1 Massivt hårdträ. Ytbehandling enligt text
2 Fanerat eller belagt trä. Ytbehandling enligt text
3 Gummi, massivt
4 Gummi, flädrande
6 Plast eller kompositmaterial, massivt
7 Aluminium. Ytbehandling enligt text
8 Stålblät. Ytbehandling lika karm
9 Rostfritt stål
X Annat material

KOLUMN 17, KARMTILLÄGG

Med karmtillägg avses t ex överstycke och sidparti som levereras hopbyggd med dörrkarmen.

Streck Utan karmtillägg
B Karmöverstycke med tylning, överblock enligt SS 81 73 07
L Karmöverstycke med glas, överljus enligt SS 81 73 07
A Vattenavvisare på karmöverstycke enligt tillverkarens standard. (Avser ståldörr)
X Karmtillägg enligt text och figur

KOLUMN 18, FODER, SMYGLIST, SMYGAVTÄCKNING

Avser endast lösa foder och lister.

18.1 Utförande
Streck Utan foder, smyglist och smygavtäckning
1 Foder och eventuellt smyglist
2 Foder och smygavtäckning
X Annat utförande enligt text och figur

18.2 Material och form
Om ej annat anges, avses form enligt SS 23 28 12. Lister av trä

0 Material lika karm
1 Underlag av trä eller träbaserat material för målning
5 Folie. Kvalitet och mönster beskrivs i text
6 Profil av plast enligt SS 36 74 11
7 Profil av aluminium enligt SS 36 74 11
F Furu
X Material och form enligt text och figur

18.3 Ytbehandling
0 Lika karmen
4 Obehandlad
5 Laserad (industri-) enligt text
6 Klarlackerad (industri-) enligt text
7 Täckmålad (industri-) enligt text
8 Grundad enligt text
A Anodiserad enligt text
X Annan ytbehandling enligt text

KOLUMN 19, BESLAGSKOMBINATION

Streck Utan beslag

För dörrar med beslag anges koder för beslagsskombinationer enligt tabell 2, kolumn 2.

KOLUMN 20, ANMÄRKNING

Vid behov anges kompletterande uppgifter. Här anges också i klartext vad som avses med kod X. Generella uppgifter anges dock i dörrförteckningens skrivfält. Om utrymmet inte räcker till hänvisas till annan handling.

I kolumner 3 till 8 anges typer av beslag i klartext.

KOLUMN 1, ÄNDRING

Ändringar betecknas med versaler i alfabetisk ordning.

KOLUMN 2, KOD

Objektanpassad kod som anger de för objektet aktuella kombinationerna av beslag. Koden anges med små bostäver a-z och förklaras i klartext i kolumnerna 3 till 9. Koden överförs till tabell 1, kolumn 19.

KOLUMN 3, LÄSTYP

För dörr med två lås anges båda. För dörr som skall förberedas för extra lås anges detta.

Dörr utan lås och låsurtag anges med "EJ lås".

KOLUMN 6, POSTINLÄGG, MEKANISK RINGLOCKA, DÖRRRIK

Inåtgående dörr anges med "Inåtg".

KOLUMN 7, DÖRRSTÄNGARE, DÖRRÖPPNARE, SPANJOLETT, KANTREGLAR

Placering av dörrstängare och spanjolett anges med tillägg av A för anslags-sida och C för öppningssida.

KOLUMN 9, ANMÄRKNING

Vid behov anges kompletterande uppgifter. Generella uppgifter anges i dörrförteckningens skrivfält.



URSPRUNGLIG ARKITEKT:	BET	ÄNDRINGEN AVSER	SIGN	DATUM
RELATIONSRTNING	X A STADION ARKITEKTER	08-702 14 50		
BYGGHANDLING	K WSP	010-722 50 00		
FÖRFRÅGNINGSUNDERLAG	E COWI	010-850 10 00		
FÖRSLAGSHANDLING 2	V TYSKLIND	08-742 62 62		
BYGGLOVSRITNING	C STORKÖKSBYRÅN	08-642 51 00		
FÖRHANDSKOPIA	L SVEN A HERMELIN	08-55 11 82 40		
RITAD/KONSTR. AV	EJ			
DATUM	2018-09-05	ANSVARIG	THOMAS VARHELYI	ARBETSNUMMER
				1527
				RITINGSNUMMER
				4964-A-43-5-A002
				BET

Kista Äng Förskola 8avd

FASTIGHETSNUMMER 4964

AKALLA 4:1


Dörrar, förklaringar

FÖRKLARINGAR


VÄGGTYPER				
Littra	Väggjocklek	Brandkrav	Ljudkrav	Beskrivning
IV01	120 mm	-	-	IV 120
IV02	120 mm	-	30 dB	IV 120 - 30dB
IV03	120 mm	-	35 dB	IV 120 - 35dB
IV04	120 mm	-	44 dB	IV 120 - 44dB
IV05-EI60	120 mm	EI60	-	IV 120 brandgräns
IV06-EI60	120 mm	EI60	35 dB	IV 120 brandgräns 35dB
IV07-EI60	120 mm	EI60	30 dB	IV 120 brandgräns - 30dB
IV08-EI60	120 mm	EI60	44 dB	IV 120 brandgräns - 44dB
IV09-EI60	120 mm	EI60	-	IV 120 schakt
IV10	120 mm	-	35 dB	IV 120 våtutrymme - 35dB
IV11	120 mm	-	-	IV 120 våtutrymme en sida
IV12	120 mm	-	30 dB	IV 120 våtutrymme en sida - 30dB
IV13	120 mm	-	44 dB	IV 120 våtutrymme en sida - 44dB
IV14-EI60	120 mm	EI60	44 dB	IV 120 våtutrymme en sida brandgräns- 44dB
IV15	195 mm	-	35 dB	IV 195 installationsvägg 35dB
IV16	195 mm	-	44 dB	IV 195 installationsvägg 44dB
IV17-EI60	200 mm	EI60	-	IV 200 brandgräns
Murad vägg				
IV18	120 mm	-	-	IV 120 murad vägg
IV19	120 mm	-	30 dB	IV 120 murad vägg - 30dB
IV20	120 mm	-	40 dB	IV 120 murad vägg - 40dB
IV21	120 mm	-	44 dB	IV 120 murad vägg - 44dB
IV22-EI60	120 mm	EI60	-	IV 120 murad vägg brandgräns
IV23-EI60	120 mm	EI60	40 dB	IV 120 murad vägg brandgräns - 40 dB
IV24-EI60	120 mm	EI60	44 dB	IV 120 murad vägg brandgräns - 44 dB




URSPRUNGLIG ARKITEKT:		BET	ÄNDRINGEN AVSER	SIGN	DATUM
RELATIONSRITNING	☒ A STADION ARKITEKTER 08-702 14 50	Kista Äng Förskola 8avd FASTIGHETSNUMMER 4964 AKALLA 4:1 Väggtyper, förteckning			
BYGGHANDLING	☐ K WSP 010-722 50 00				
FÖRFRÅGNINGSUNDERLAG	☐ E COWI 010-850 10 00				
FÖRSLAGSHANDLING 2	☐ V TYSKLIND 08-742 62 62				
	☐ C STORKÖKSBYRÅN 08-642 51 00				
BYGGLOVSRITNING	☐ L SVEN A HERMELIN 08-55 11 82 40				
FÖRHANDSKOPIA	RITAD/KONSTR. AV EJ	HANDLAGGARE GL	ARBETSNUMMER 1527	RITNINGNUMMER 4964-A-43-5-A003	BET
	DATUM 2018-09-05	ANSVARIG THOMAS VARHELY			

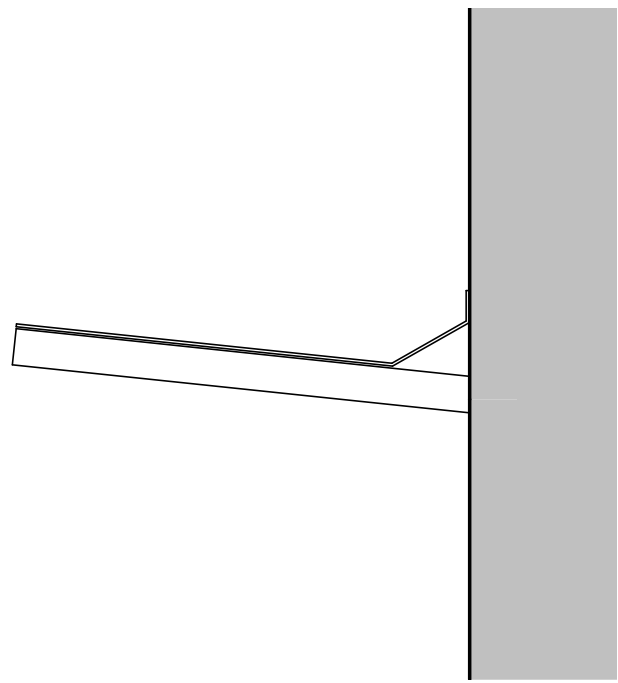


SKÄRMTAK SEKTION

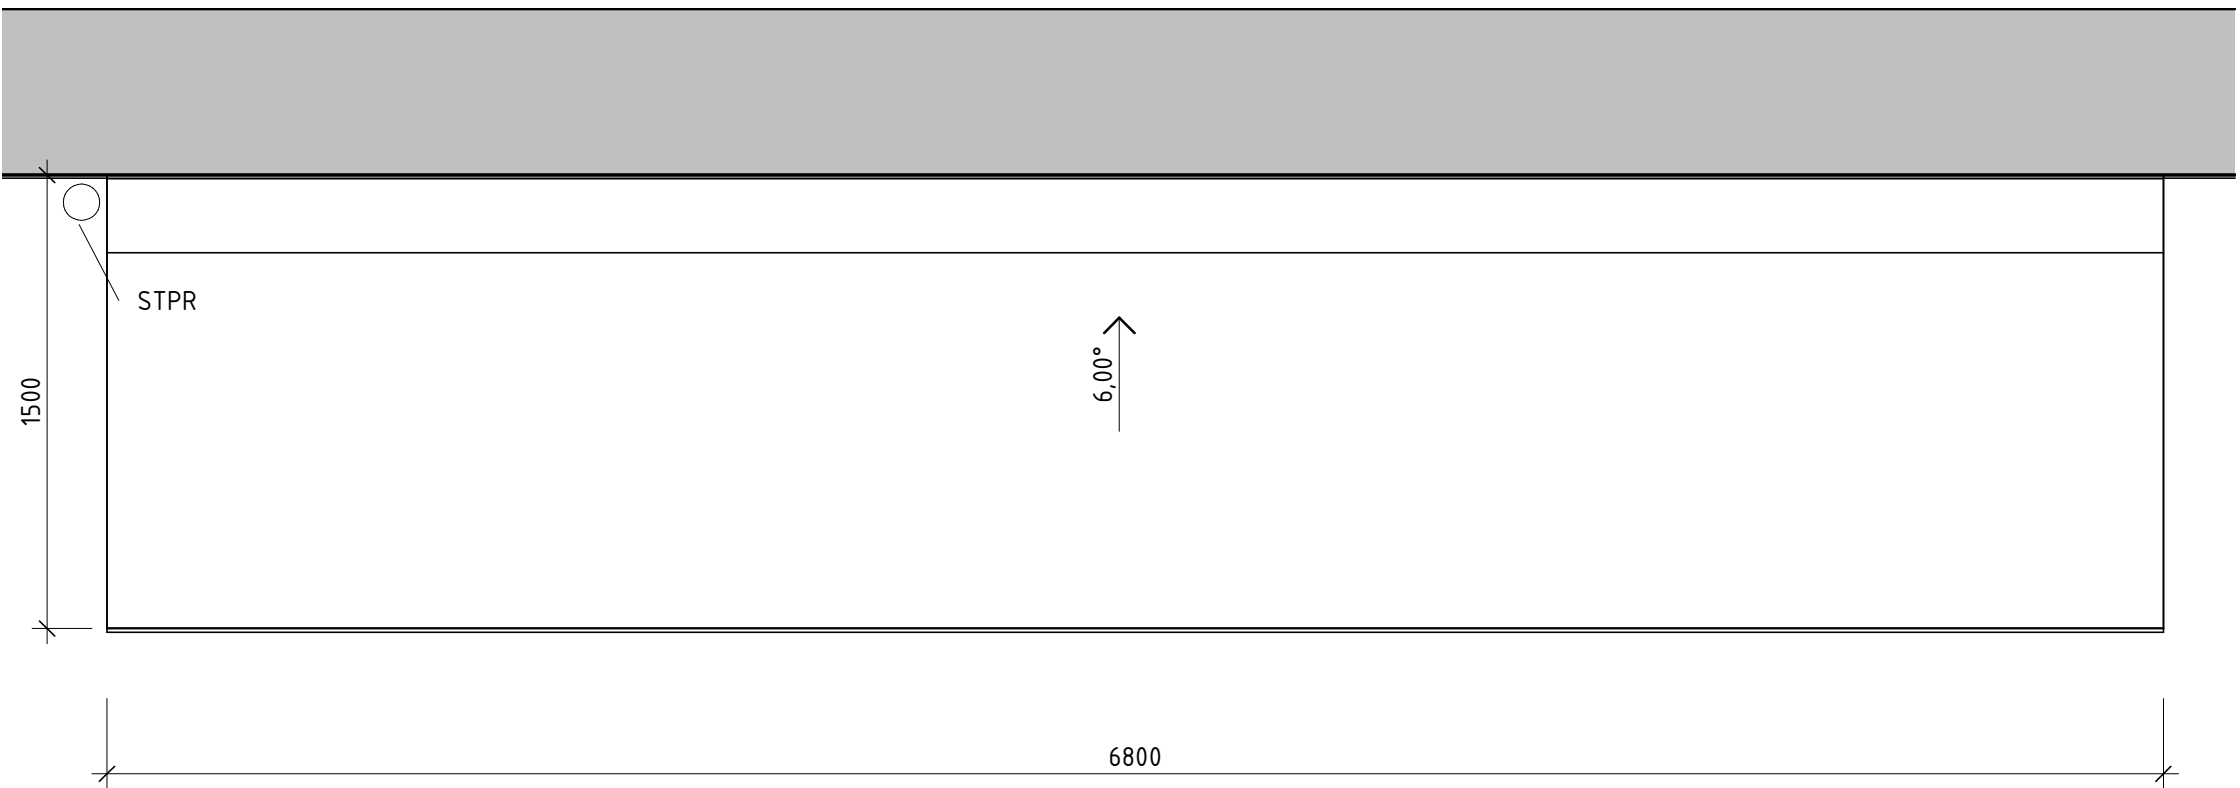

SKÄRMTAK PLAN

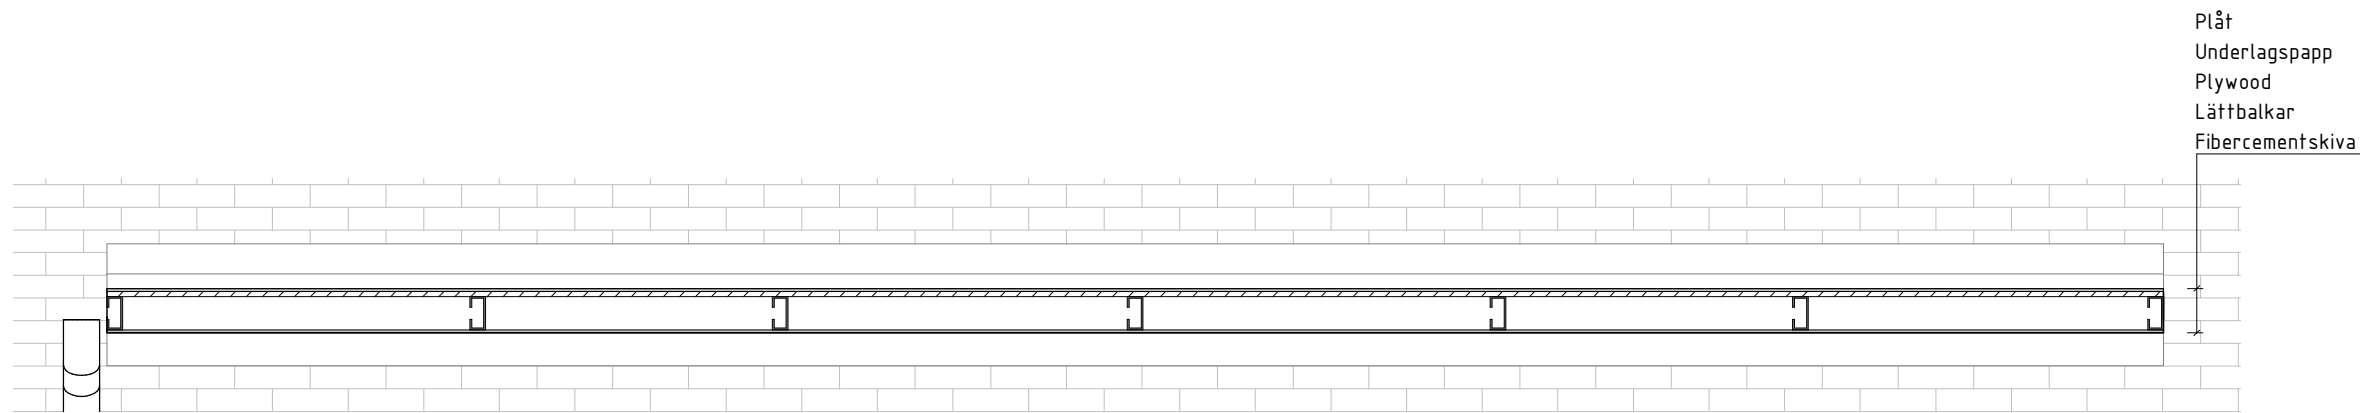

SKÄRMTAK SEKTION 2

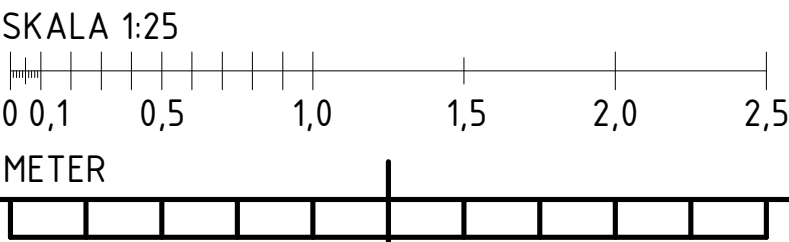

> RELATIONSRITNING	☒ A STADION ARKITEKTER 08-702 14 50	Kista Äng Förskola 8avd FASTIGHETSNUMMER 4964 AKALLA 4:1 Skärmtak		
> BYGGHANDLING	☐ K WSP 010-722 50 00			
> FÖRFRÅGNINGSUNDERLAG	☐ E COWI 010-850 10 00			
> FÖRFRÅGNINGSUNDERLAG	☐ V TYSKLIND 08-742 62 62			
> FÖRFRÅGNINGSUNDERLAG	☐ C STORKÖKSBYRÅN 08-642 51 00			
▶ FÖRSLAGSHANDLING 2	☐ L SVEN A HERMELIN 08-55 11 82 40			
> BYGGLOVSRITNING	RITAD/KONSTR. AV VC	HANDLAGGARE GL	SKALA A1 1:25 A3 1:50	
> FÖRHANDSKOPIA	DATUM 2018-09-05	ANSVARIG THOMAS VARHELYI	ARBETSNUMMER 1527	RITNINGNUMMER 4964-A-45-4-A001

FÖRKLARINGAR


Ritningsvy 1:25 Uppställningar

HÄNVISNINGAR

Enligt K-handlingar

SKALA A1 1:25
A3 1:50


FÖRKLARINGAR
Ritningsvy 1:50 Uppställningar

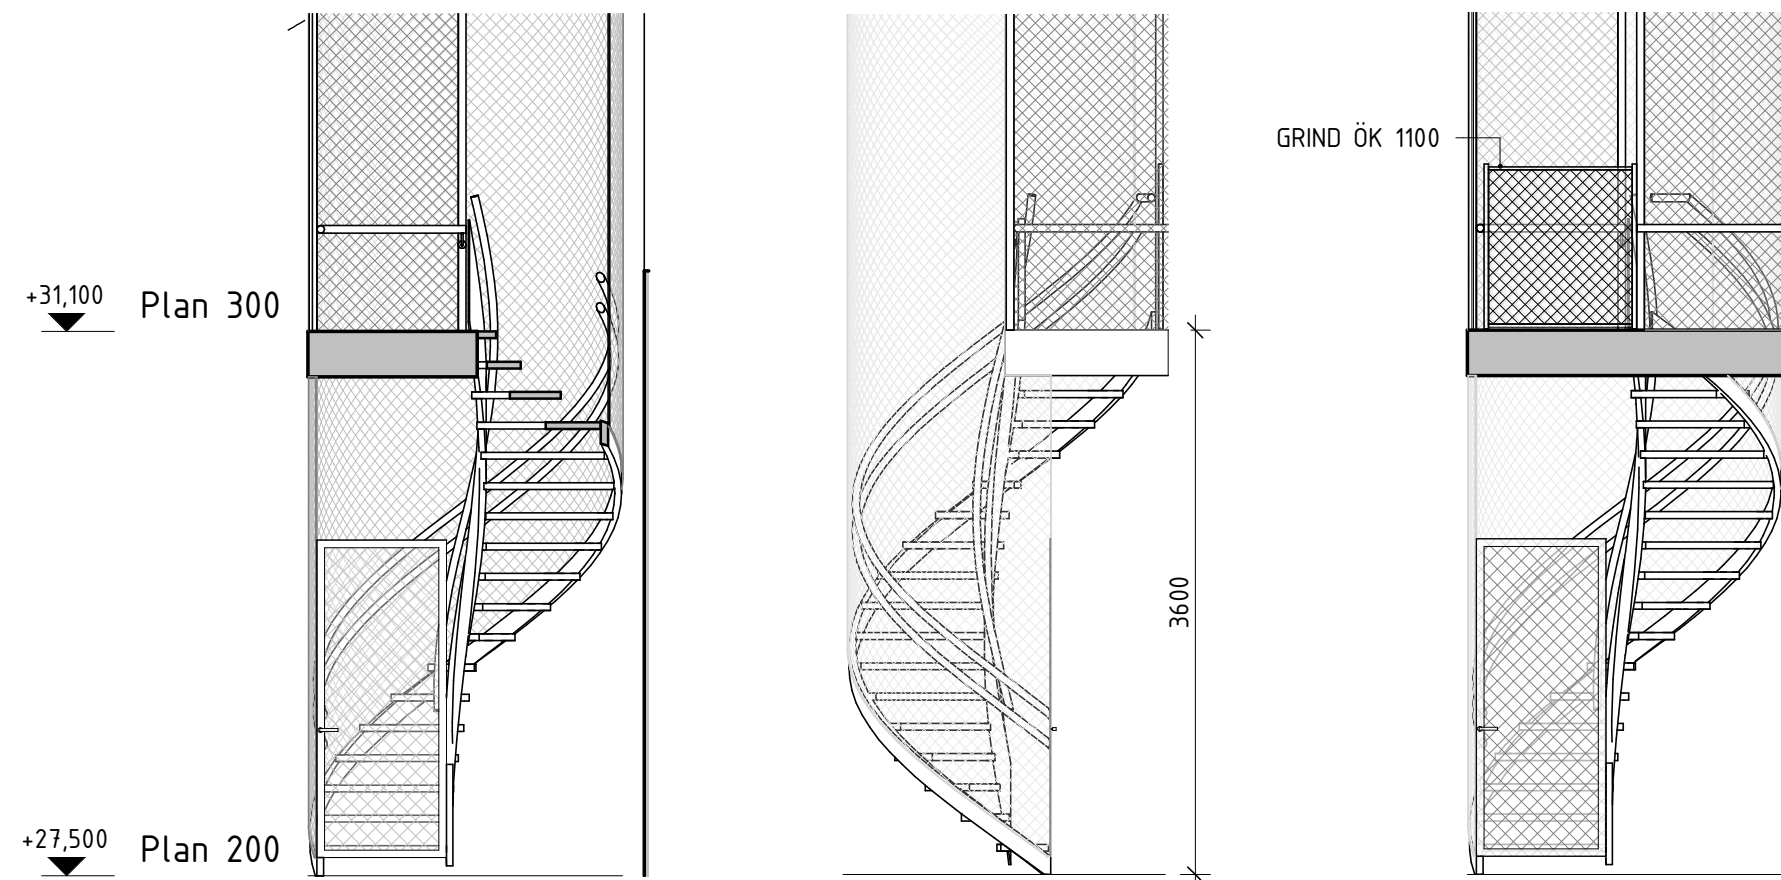


SEKTION D

4.1


4.2

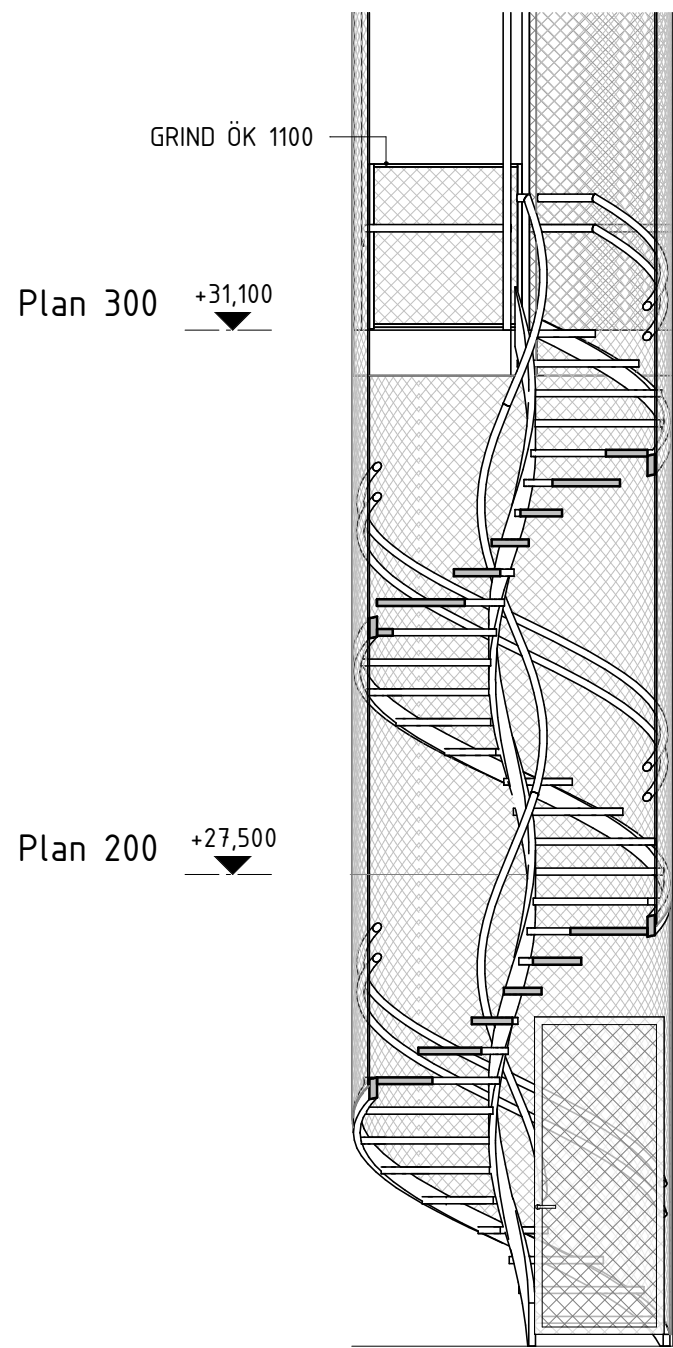


SEKTION E

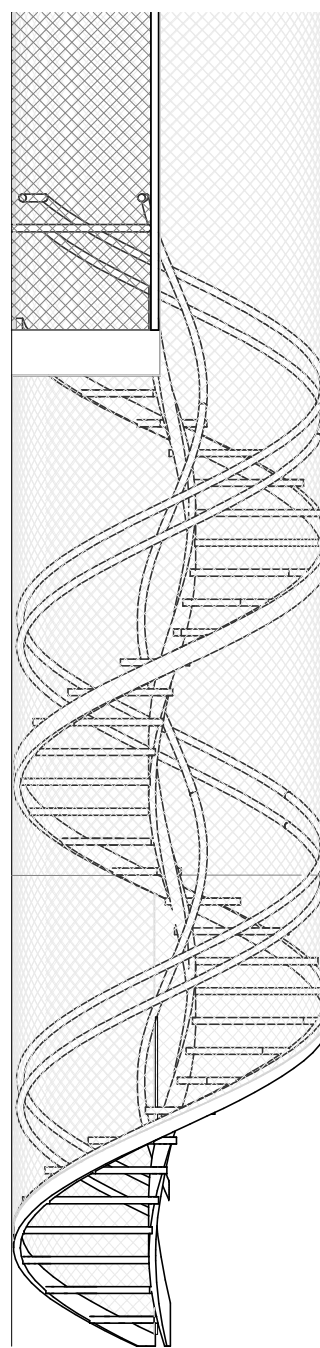

5.1

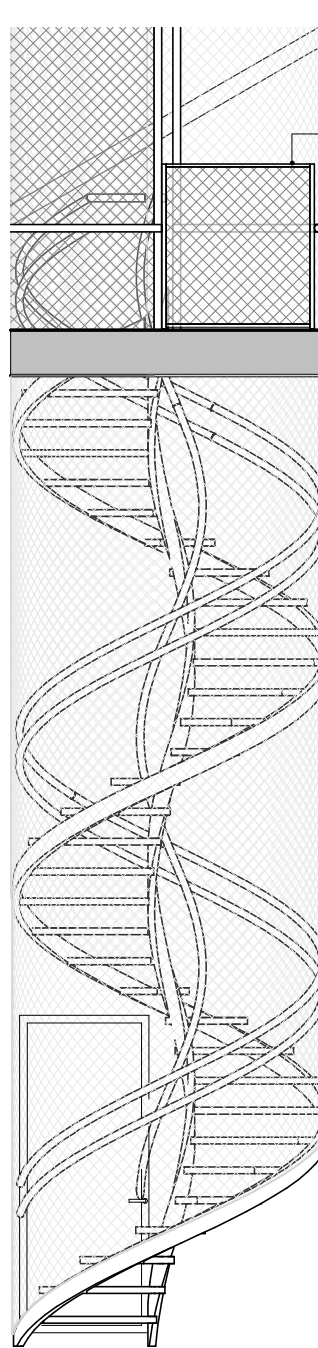


5.2

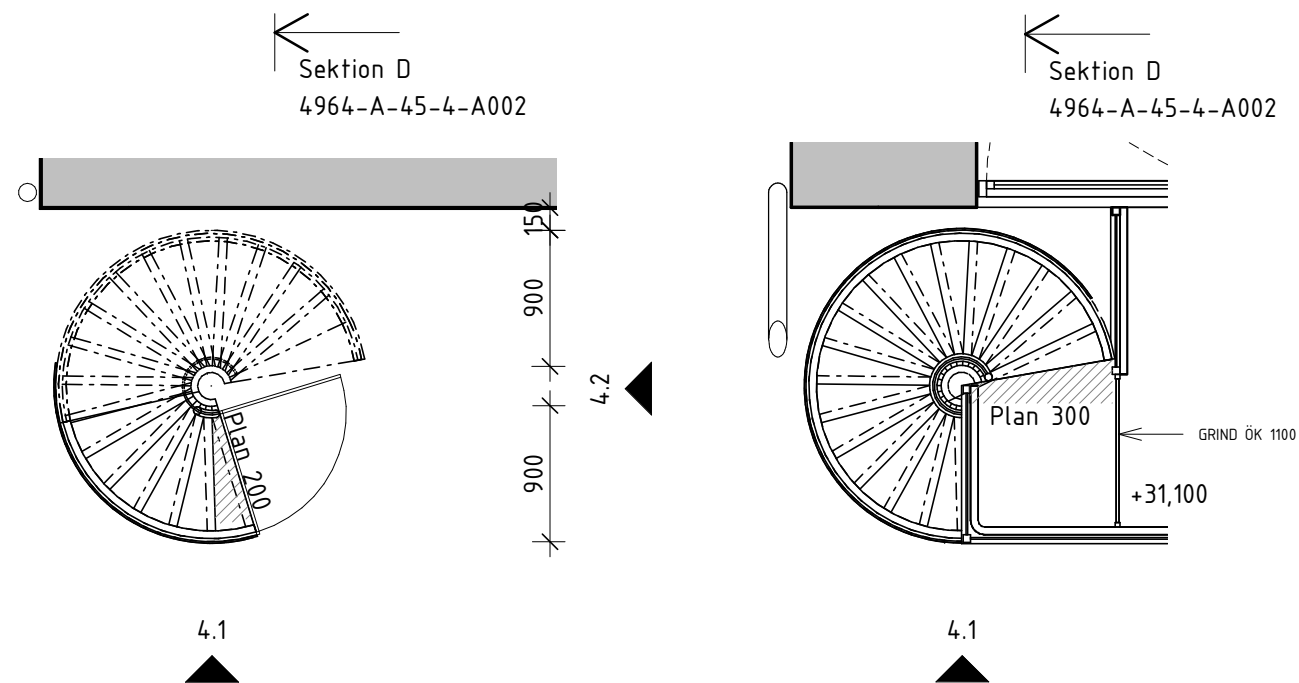


PLAN 200


PLAN 300

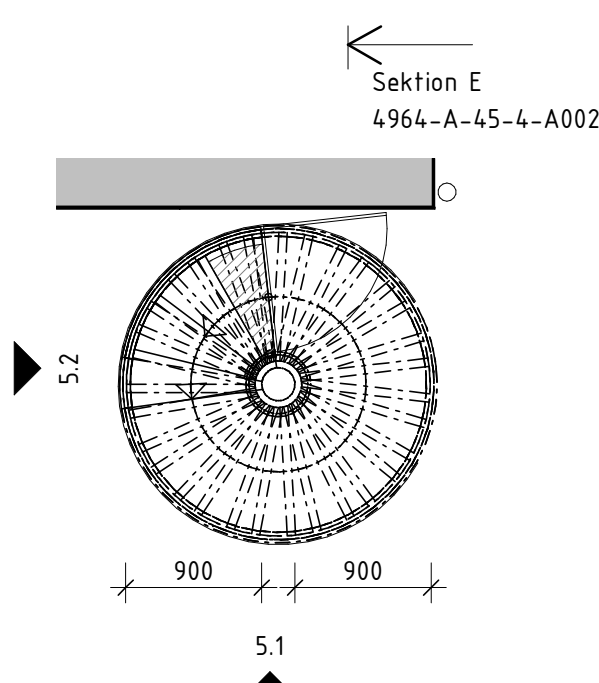


PLAN 100

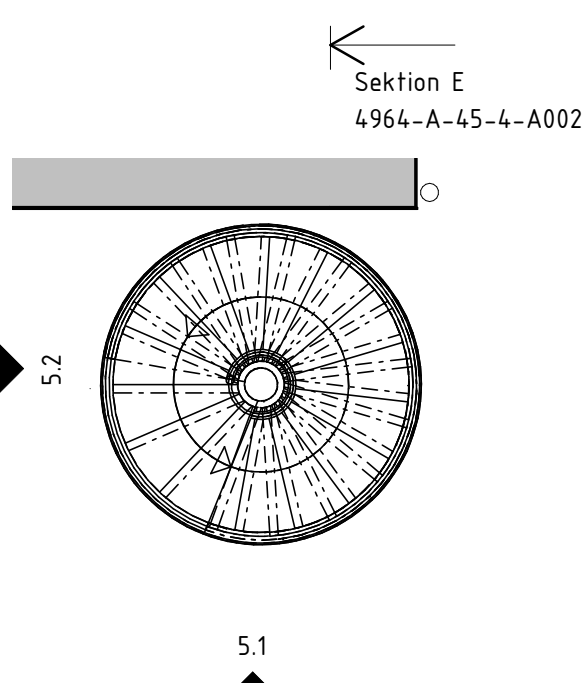


PLAN 200

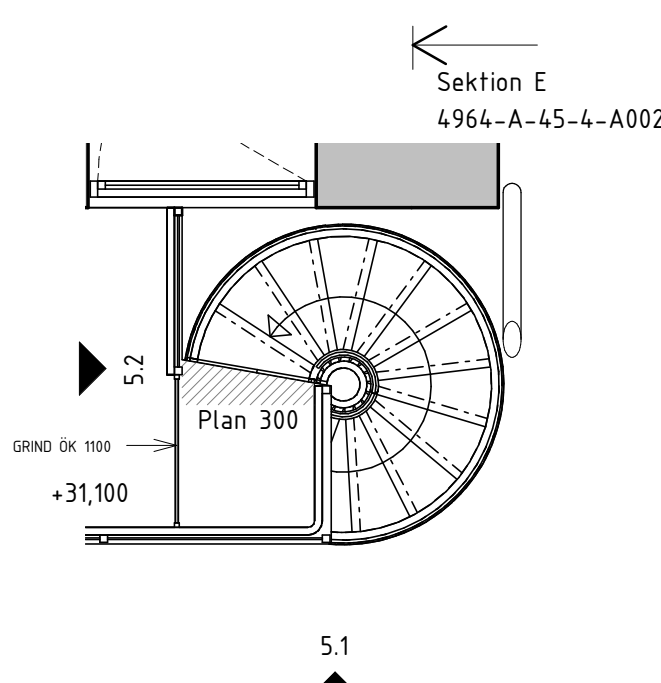


PLAN 300

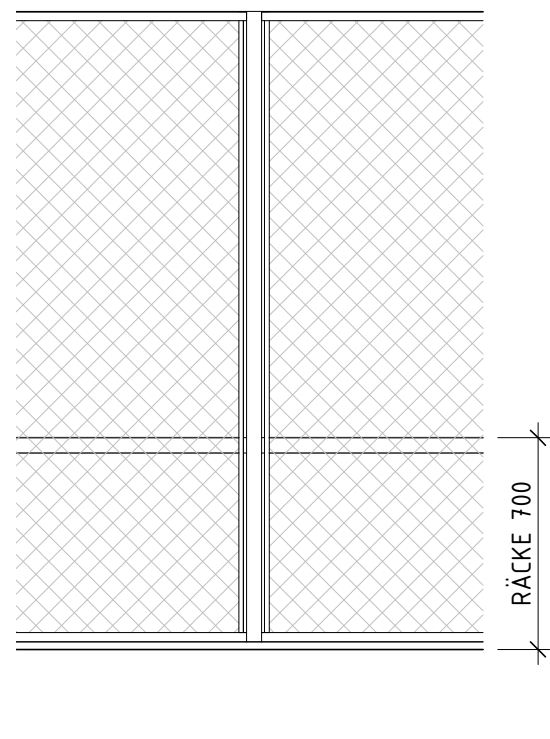


DETALJ VAJERNÄT
1 : 25

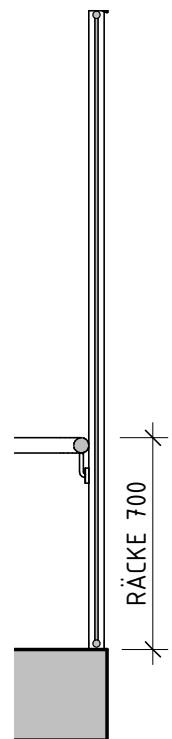

SEKTION
1 : 25

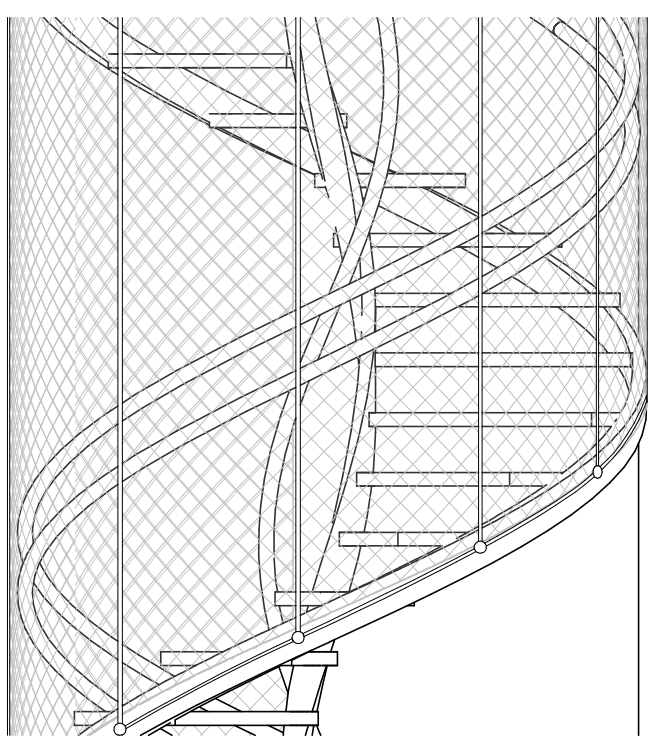

DETALJ VAJERNÄT TRAPPA
1 : 25

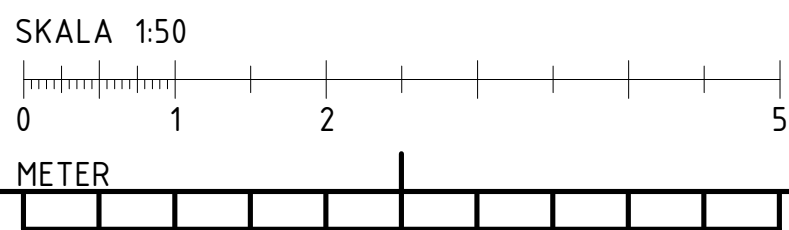

RELATIONSRTNING	☒ A STADION ARKITEKTER 08-702 14 50	Kista Äng Förskola 8avd FASTIGHETSNUMMER 4964 AKALLA 4:1 Trappor utomhus, uppställning		
BYGGHANDLING	☐ K WSP 010-722 50 00			
FÖRFRÅGNINGSUNDERLAG	☐ E COWI 010-850 10 00			
FÖRSLAGSHANDLING 2	☐ V TYSKLIND 08-742 62 62			
BYGGLOVSRITNING	☐ C STORKÖKSBYRÅN 08-642 51 00			
FÖRHANDSKOPIA	☐ L SVEN A HERMELIN 08-55 11 82 40			
RITADIKONSTR. AV VC		HANDLAGGARE GL		SKALA A1 1:50 A3 1:100
DATUM	2018-09-05	ANSVARIG	THOMAS VARHELY	BET
		ARBETSNUMMER	1527	RITINGSNUMMER 4964-A-45-4-A002

Ritningsvy 1:50 Uppställningar



1.1

1.2



2.1



2.2




DETALJ 1
1 : 25




DETALJ PINNRÄCKE 2
1 : 25

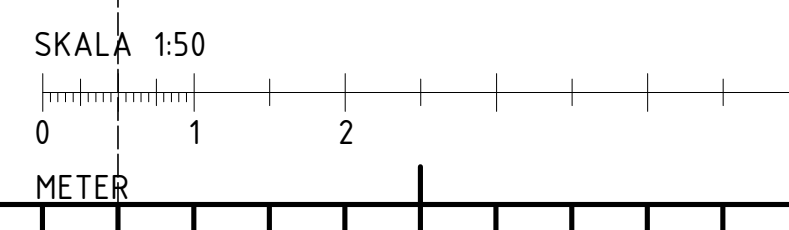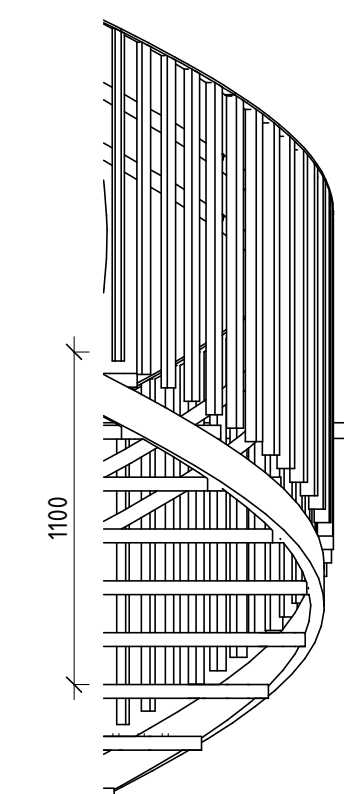


DETALJ PINNRÄCKE 2		 SKOLFASTIGHETER I STOCKHOLM AB			
M : 25		URSPRUNGLIG ARKITEKT:		BET	ANDRINGEN AVSER
				SIGN	DATUM
➤ RELATIONSRTNING	☒ A STADION ARKITEKTER 08-702 14 50	Kista Äng Förskola 8avd			
➤ BYGGHANDLING	K WSP 010-722 50 00	FASTIGHETSNUMMER 4964			
➤ FÖRFÄRINGSUNDERLAG	E COWI 010-850 10 00	AKALLA 4:1			
➤ FÖRSLAGSHANDLING 2	V TYSKLIND 08-742 62 62	Trappor inomhus, uppställning			
➤ BYGGLOVSRITNING	C STORKÖKSBYRÅN 08-642 51 00				
➤ FÖRHANDSKOPIA	L SVEN A HERMELIN 08-55 11 82 40				
HITAD/KONSTR. AV VC		HANDLAGGARE GL		SKALA A1 1:50 A3 1:10	
DATUM 2018-09-05		ANSVARIG THOMAS VARHELYI		ARBETSNUMMER 1527	RITINGSNUMMER 4964-A-45-A003
				BET	

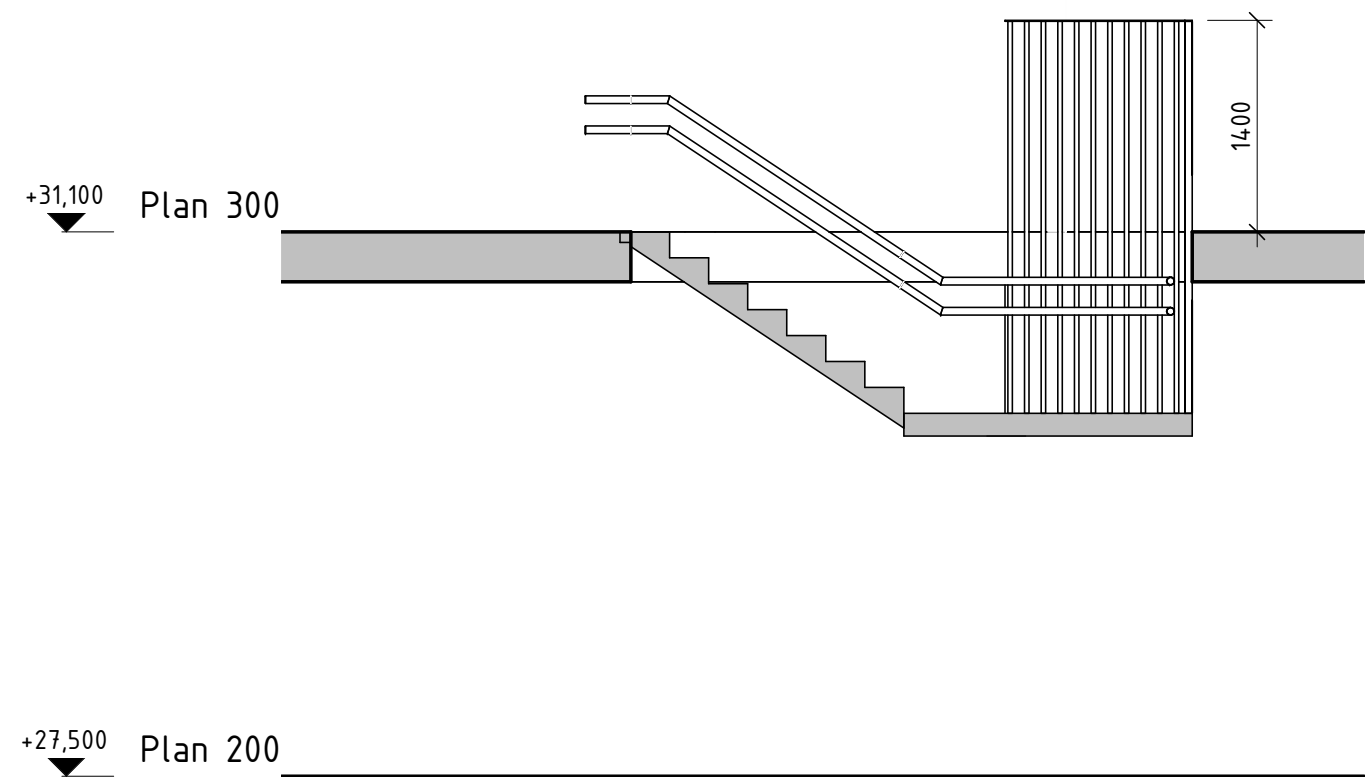


SEKTION C

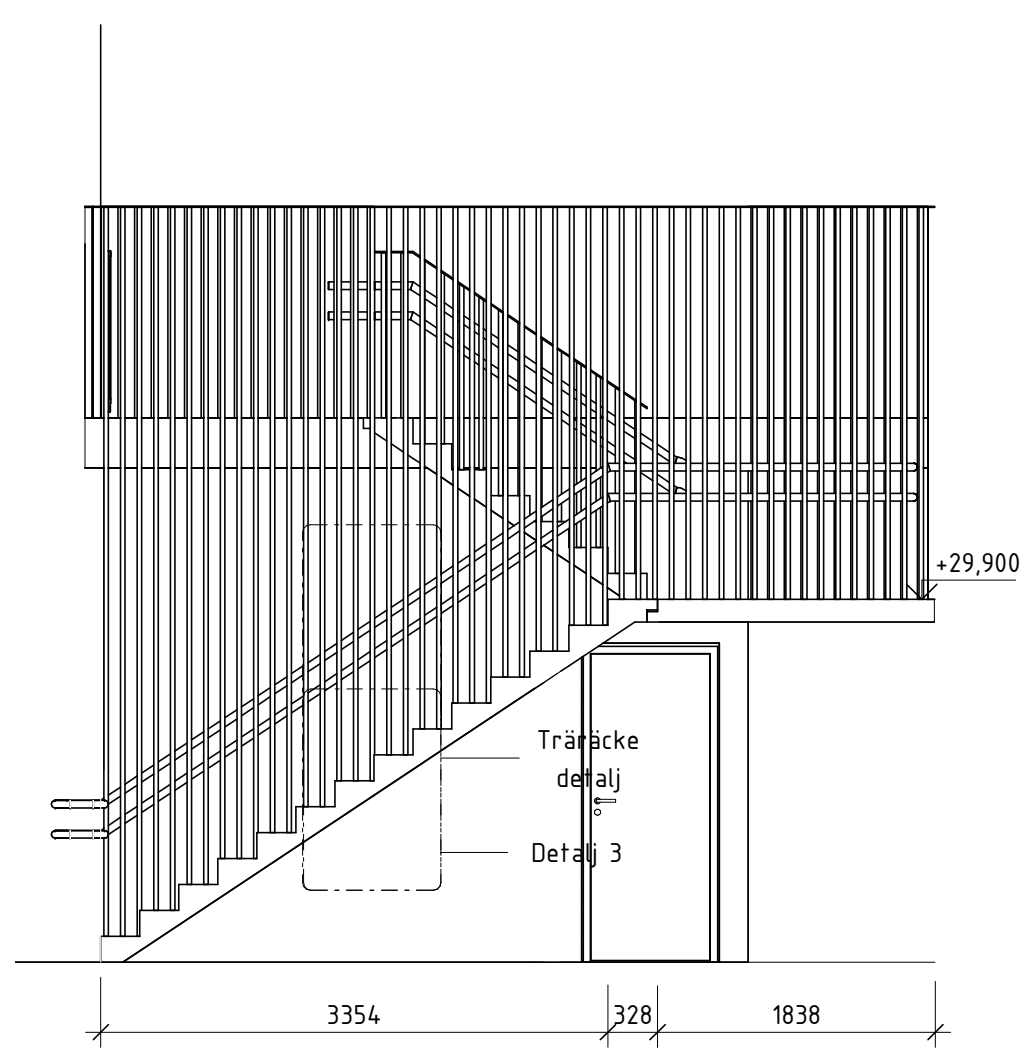


3.1

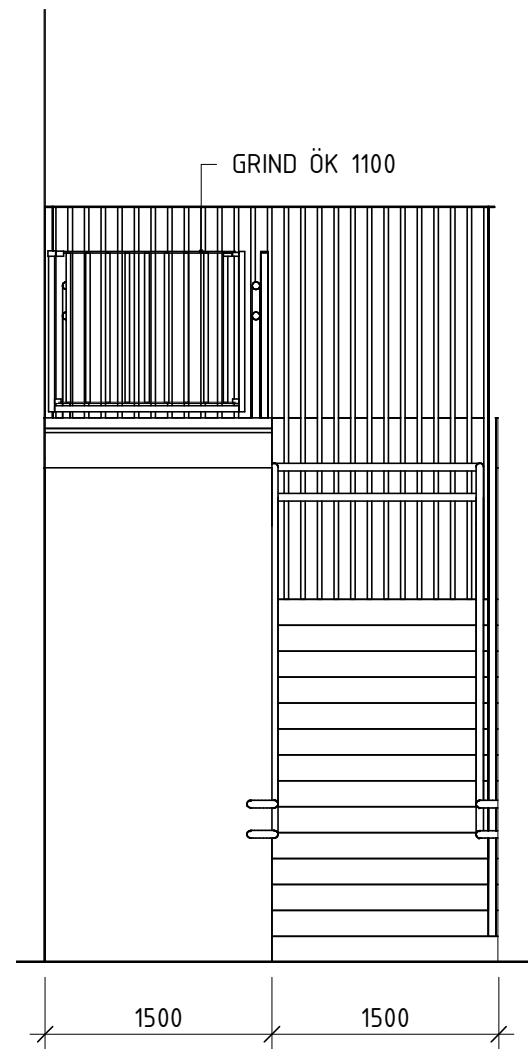


3.2

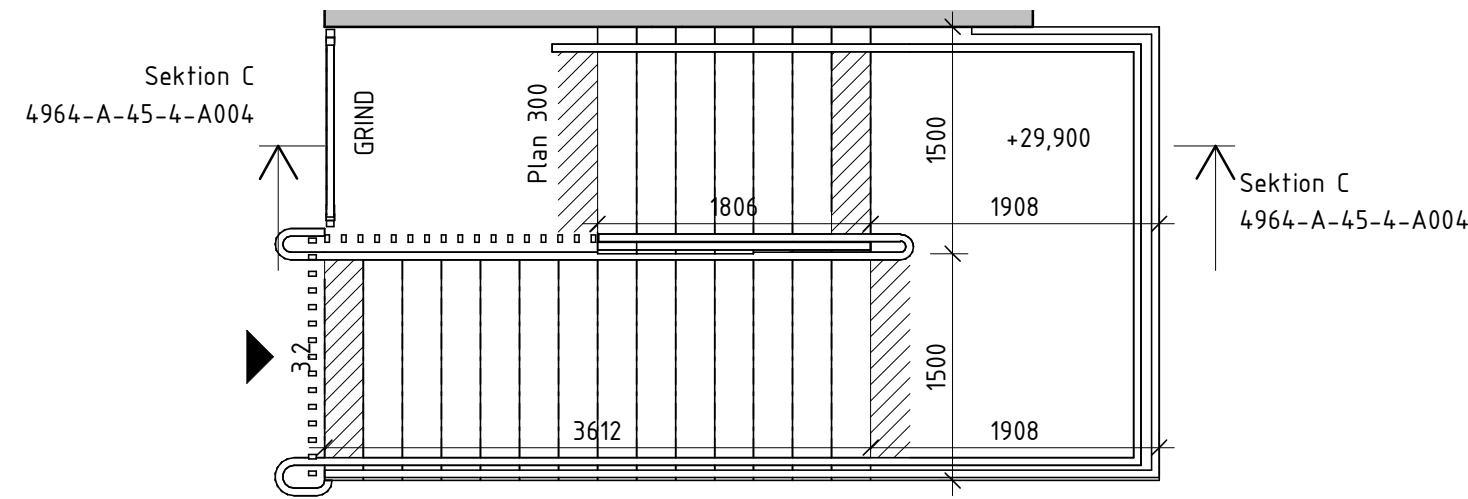


PLAN 300

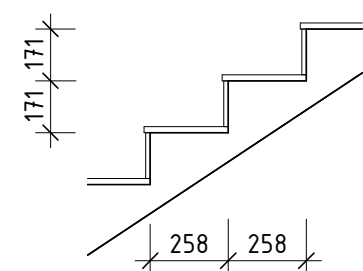


DETALJ 3
1 : 25

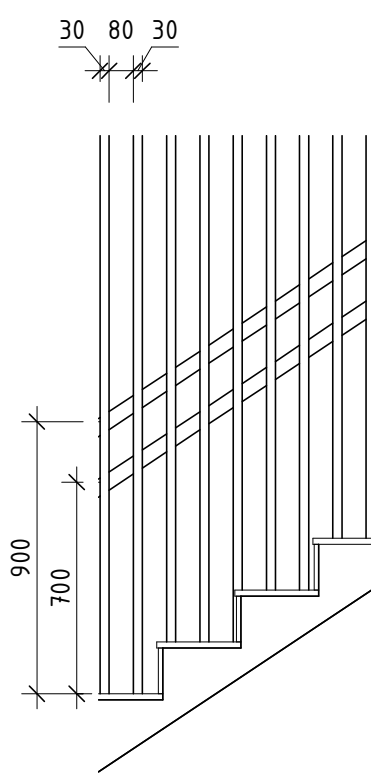


DETALJ TRÄRÄCKE
1 : 25

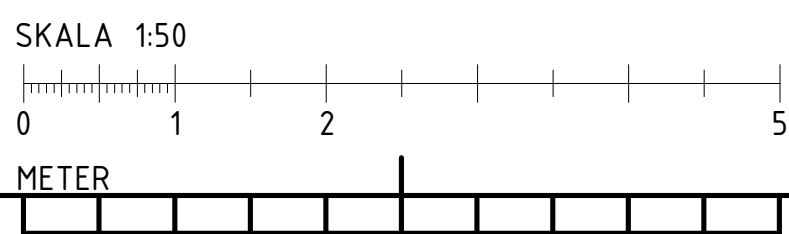

RELATIONS-RITNING	☒ A STADION ARKITEKTER 08-702 14 50		Kista Äng Förskola 8avd FASTIGHETSNUMMER 4964 AKALLA 4:1 Trappor inomhus, uppställning 2		
BYGGHANDLING	K WSP 010-722 50 00				
FÖRFRÅGNINGSUNDERLAG	E COWI 010-850 10 00				
FÖRSLAGSHANDLING 2	V TYSKLIND 08-742 62 62				
	C STORKÖKSBYRÅN 08-642 51 00				
BYGGLOVSRITNING	L SVEN A HERMELIN 08-55 11 82 40		SKALA A1 1:50 A3 1:100		
FÖRHANDSKOPIA					
	RITAD/KONSTR. AV VC	HANDLAGGARE GL			
	DATUM	ANSVARIG	ARBETSNUMMER	RITINGSNUMMER	BET
	2018-09-05	THOMAS VARHELYI	1527	4964-A-45-4-A004	

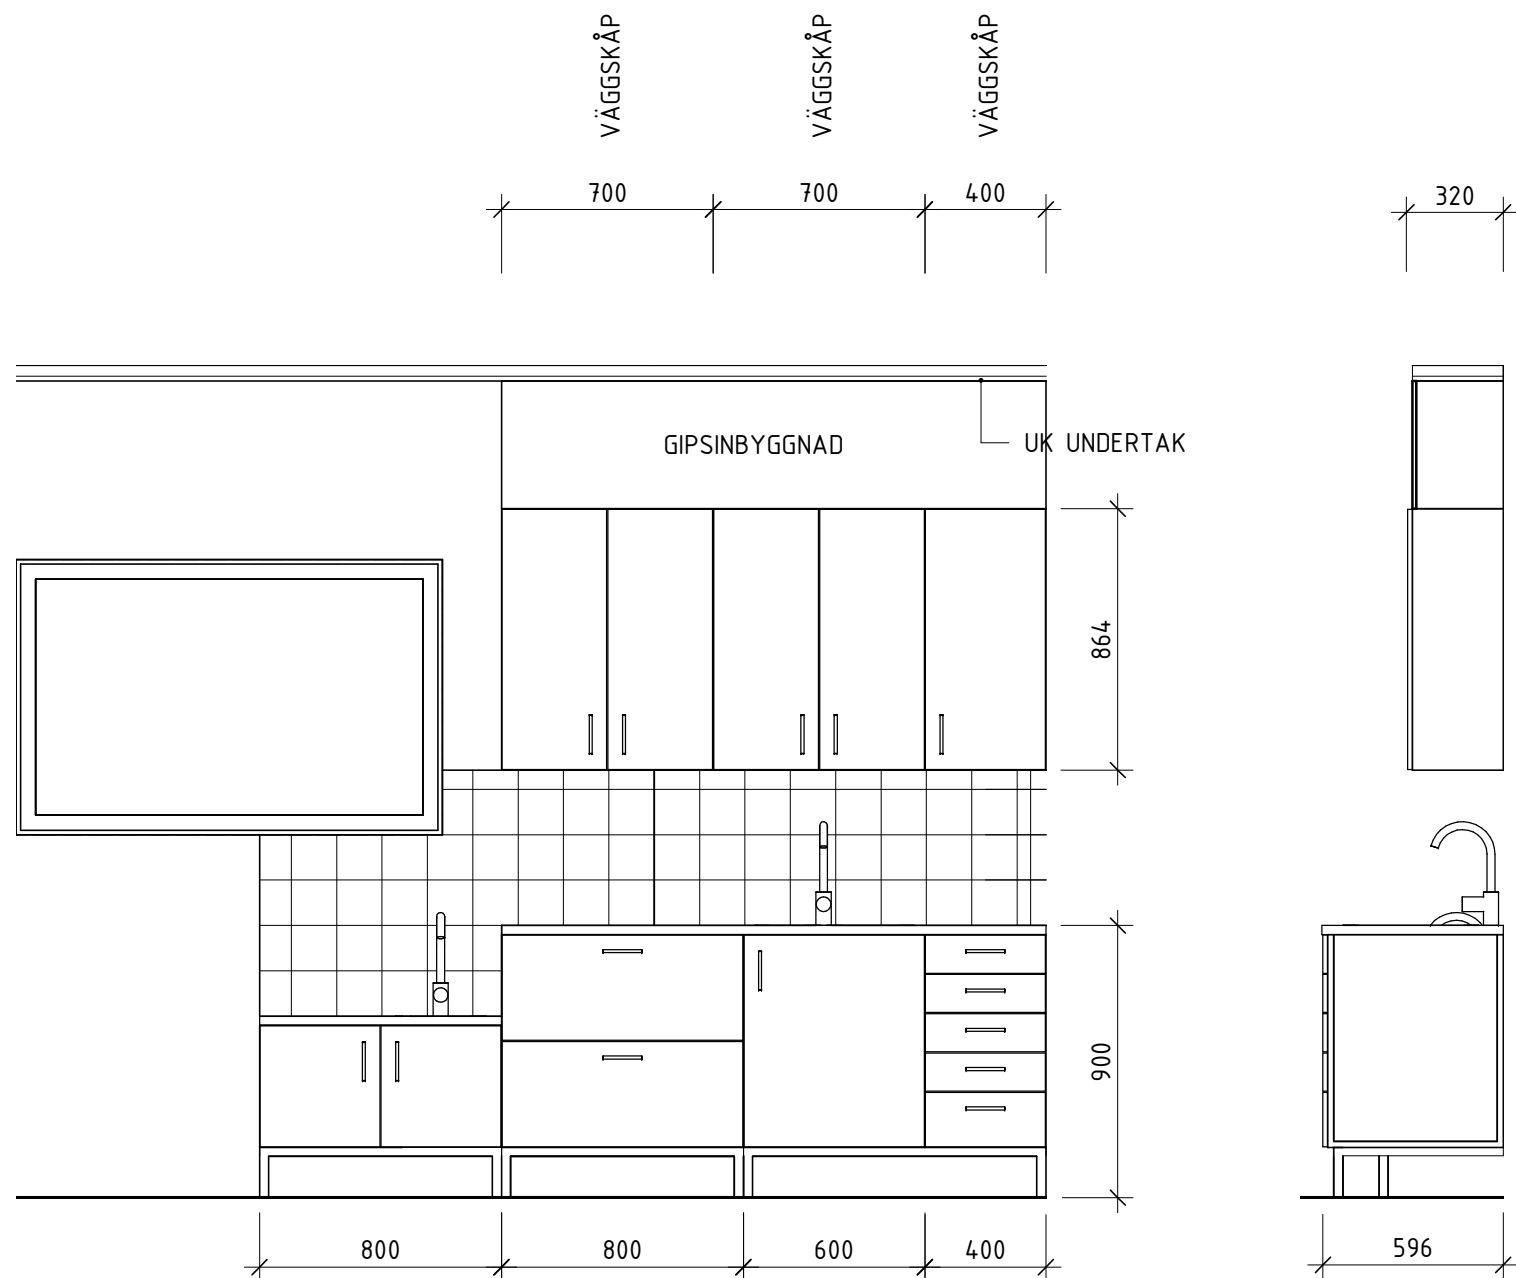

A-B B-C

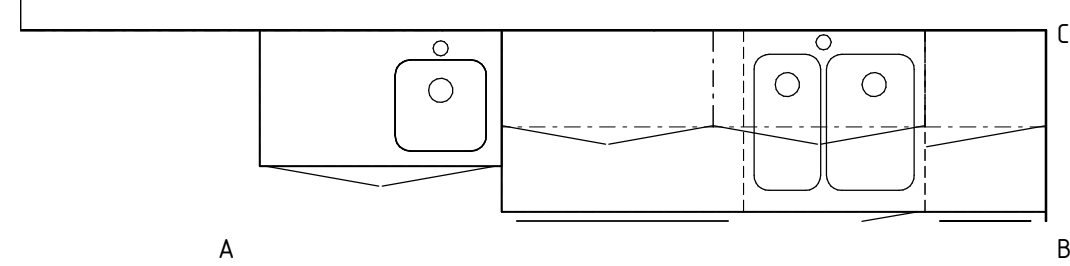


VÅTENHET ALLRUM


TYPUPPSTÄLLNING FÖR SKÖLBÄNK ALLRUM GÄLLER FÖR:

ALLRUM A203, A207, A222, A224, A304, A308, A314, A317, A321

(PLAN 200, PLAN 300)

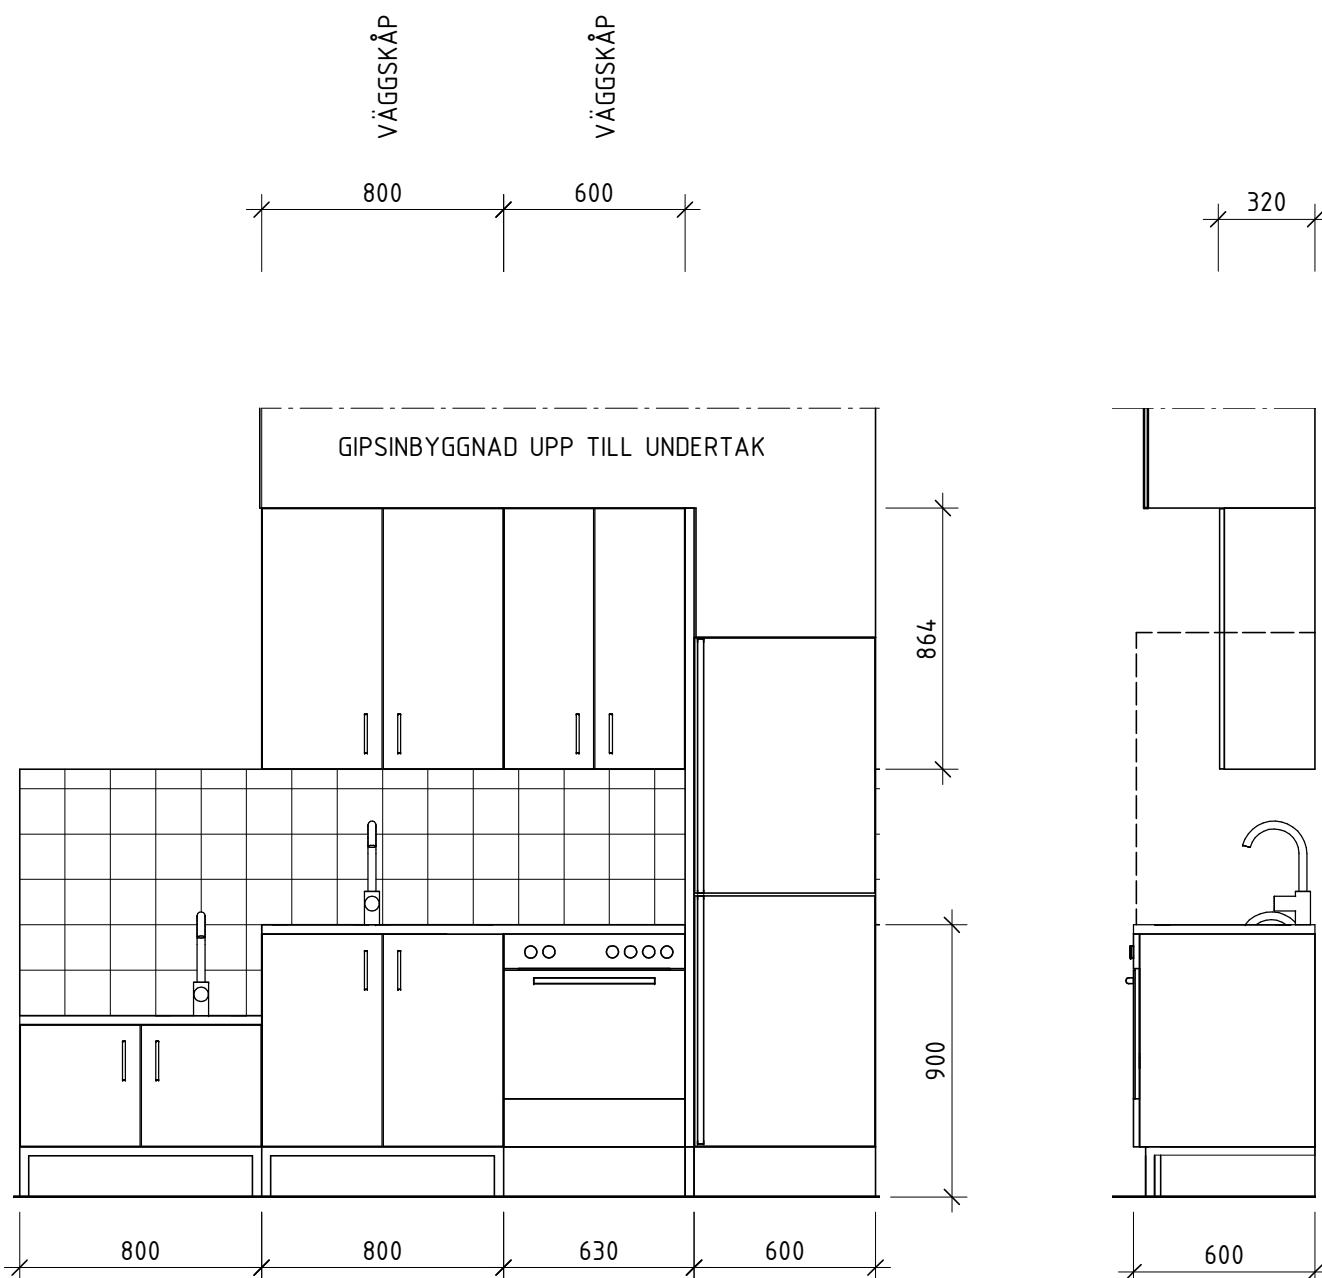

A-B B-C


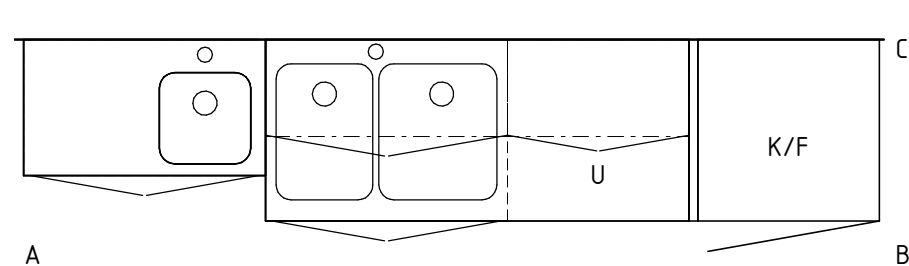


VÅTENHET


TYPUPPSTÄLLNING FÖR VÅTENHET GÄLLER FÖR:

ATELJE A301

(PLAN 300)

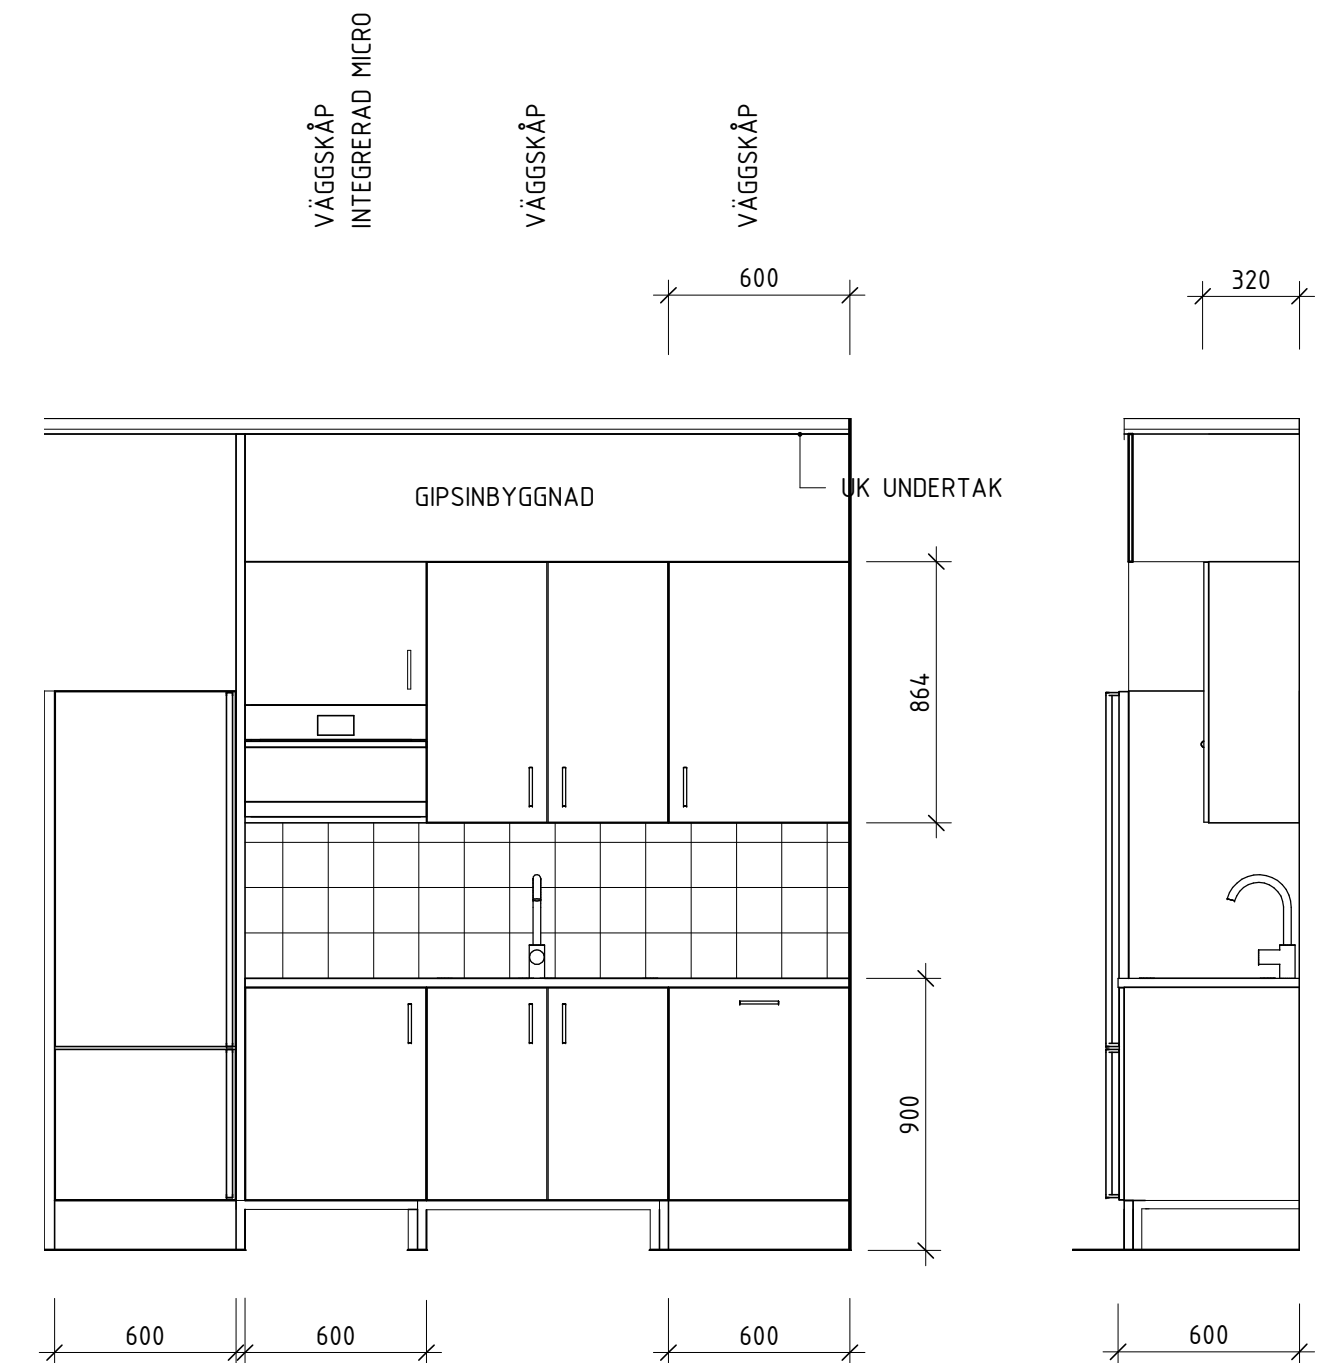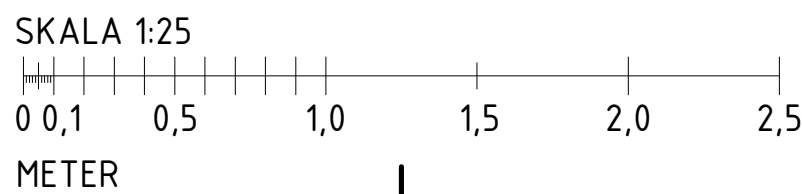

A-B B-C

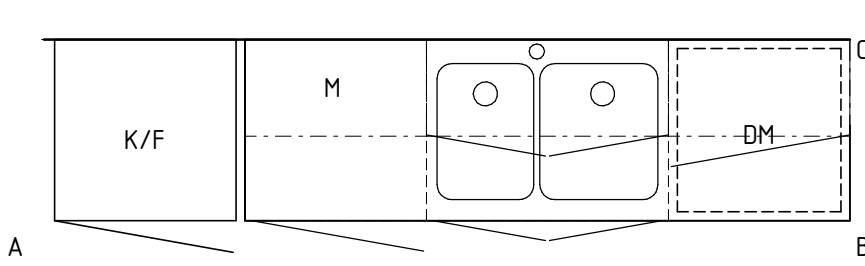

PENTRY PERSONAL

TYPUPPSTÄLLNING FÖR PENTRY PERSONAL GÄLLER FÖR:

PERSONAL A113

(PLAN 100)

FÖRKLARINGAR

Ritningsvy 1:25 Uppställningar

SS = Stålstativ
DM = Diskmaskin
HS = Högskåp
M = Mikro
K = Kyl
K/F = Kyl/Frys
U = Ugn

FÖRESKRIFTER

Snickerinredning utföres enligt SS 83 41 28 och i kvalitetsklass avsedd för skolor enligt SS och i E1-klass för låg formaldehydavgivning. Fullutdragslådor med stopp. Självstängning de sista centimetrarna med dämpning. Backar skall vara utförda av plastöverdragat trädnät. Inklädnader och passbitar utföres med material, ytbehandling och kulör lika anslutande skåpsluckor. Luckor, lådfronter skall utföras med ytor av 1 mm högtryckslaminat med överlimmad kantlist av ek eller plast, om plast, i kulör lika laminat. Kulör laminat enl. senare kulörbeskrivning. Luckor i kulörta kulörer, ej standard. Melamin får ej förekomma på luckor och lådförstycken, gäller även kanter. Stommar skall vara vita.

Montering: Underskåp, bänkskivor och våtbänkar skruvas i vägg. Högskåp förankras i vägg. Infästning i golv får inte göras. Bänkhöjd 900 mm och 600 mm, underkant väggskåp 1400 mm över färdigt golv.

Beslag: Dolda gångjärn av kraftig helmetall med minst 107 graders öppningsvinkel, justerbara i höjd, sid och djupled. Inbyggd stängningsfunktion med dämpning. Rostfria trådhandtag c128. Barnsäkerhetsspärr monteras i översta lådan på alla lådskåp. Bänkskivor 30 mm, skall vara belagda med 1 mm högtryckslaminat med överlimmad kantlist av ek eller plast, om plast, i kulör lika laminat. Skåpsidor mot spis skall hänföras till utvändiga synliga ytor.

Stålstativ: Stålstativ byggs av rostfria stålrör 25x25x2. Ben förses med plastfötter. Stativ skruvas i skåp. Stativ till skåp skall vara 150 mm höga och indragna 80 mm i framkant av skåp. Skruvas mot vägg i bakkant. Svetsfogar på ståldetaljer skall slipas och putsas så att samma utseende som ytan i övrigt erhålles. Fria ändrar igensättes.

Vitvaror: Vitvaror ska uppfylla energiklass A+++, och ska även vara integrerad utrustning.



URSPRUNGLIG ARKITEKT:

A STADION ARKITEKTER 08-702 14 50

K WSP 010-722 50 00

E COWI 010-850 10 00

V TYSKLIND 08-742 62 62

C STORKÖKSBYRÅN 08-642 51 00

L SVEN A HERMELIN 08-55 11 82 40

RITAD/KONSTR. AV EE

HANDLAGGARE GL

DATUM 2018-09-05

ANSVARIG THOMAS VARHELY

ARBETSNUMMER 1527

RITINGSNUMMER 4964-A-46-4-A001

BET

ÄNDRINGEN AVSER

SIGN

DATUM

Kista Äng Förskola 8avd

FASTIGHETSNUMMER 4964

AKALLA 4:1

Våtenheter, uppställning

SKALA A1 1:25

A3 1:50

BET

FÖRKLARINGAR

Ritningsvy 1:25 Uppställningar

SS = Stålstativ


FÖRESKRIFTER

Skötbord med stega och tvättställ
Referenstyp: Oubena skötbord typ.8042 med 5st trådkorgar, tvättbänk, blandare, trappa och madrass.
Skärmväggar av kompaktlaminat i stomme av lackerad aluminium.
Referenstyp: Typ Produktma system Alpaco – Kids. Standardkulörer, standardbelag.

Pott- och llneskåp. Stomme H4-21-6, 2 luckor. Ventilation genom gallerbotten och springa i front. 3st flyttbara hyllplan, 3st flyttbara gallerhyllor.

Låsbara överskåp i wc ovan wc-stol. Utförande se skåpföreskrifter pentry.

Högsåp – utförande se skåpföreskrifter pentry.

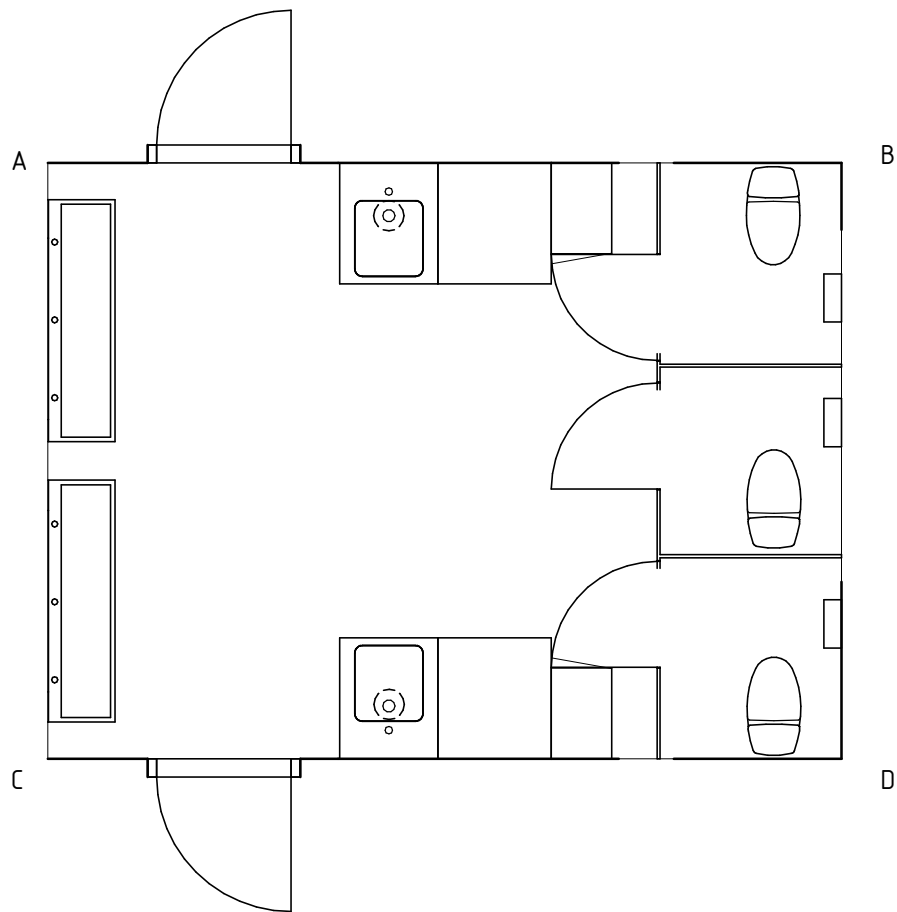


TVÄTTRUM TYP 1

SKALA 1:50

TYPUPPSTÄLLNING FÖR TVÄTTRUM TYP 1 GÄLLER FÖR:

A208, A226, A309, A322

(PLAN 200, PLAN 300)

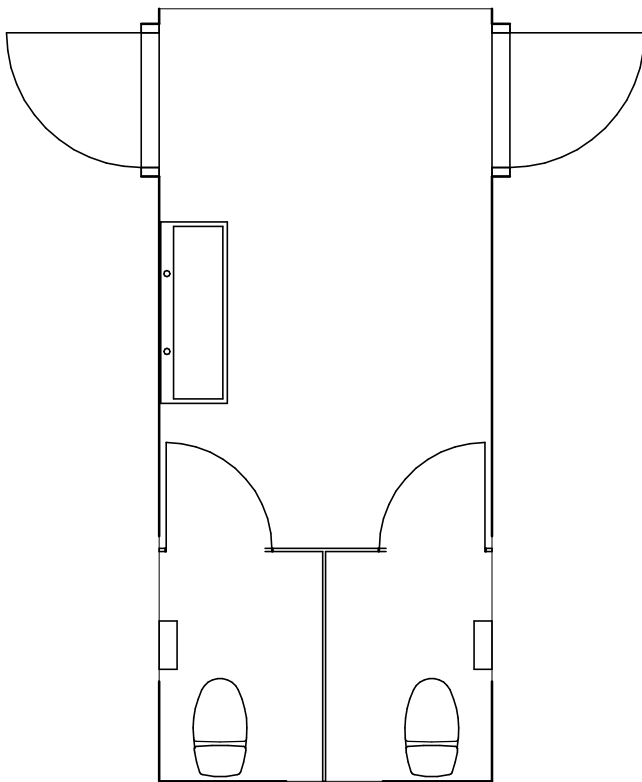

TVÄTTRUM TYP 2



SKALA 1:50

TYPUPPSTÄLLNING FÖR TVÄTTRUM TYP 2 GÄLLER FÖR:

A315

(PLAN 300)

PRINCIPUPPSTÄLLNING SKÖTBORD

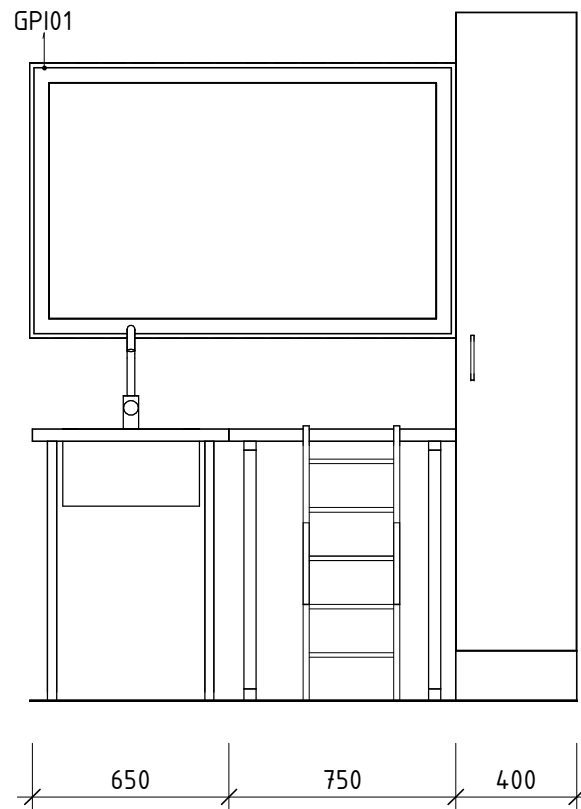
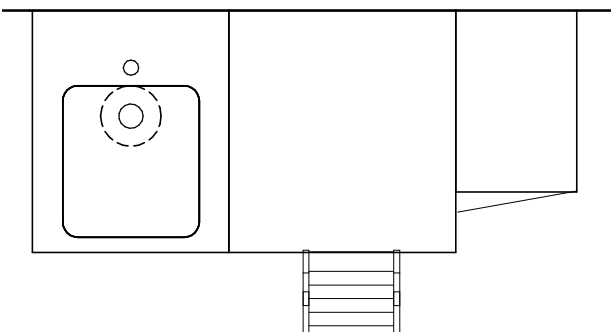


TVÄTTBÄNK

SKÖTBORD
MED STEGE




POTT- O. LINNESKÅP

PRINCIPUPPSTÄLLNING SKÄRMVÄGG

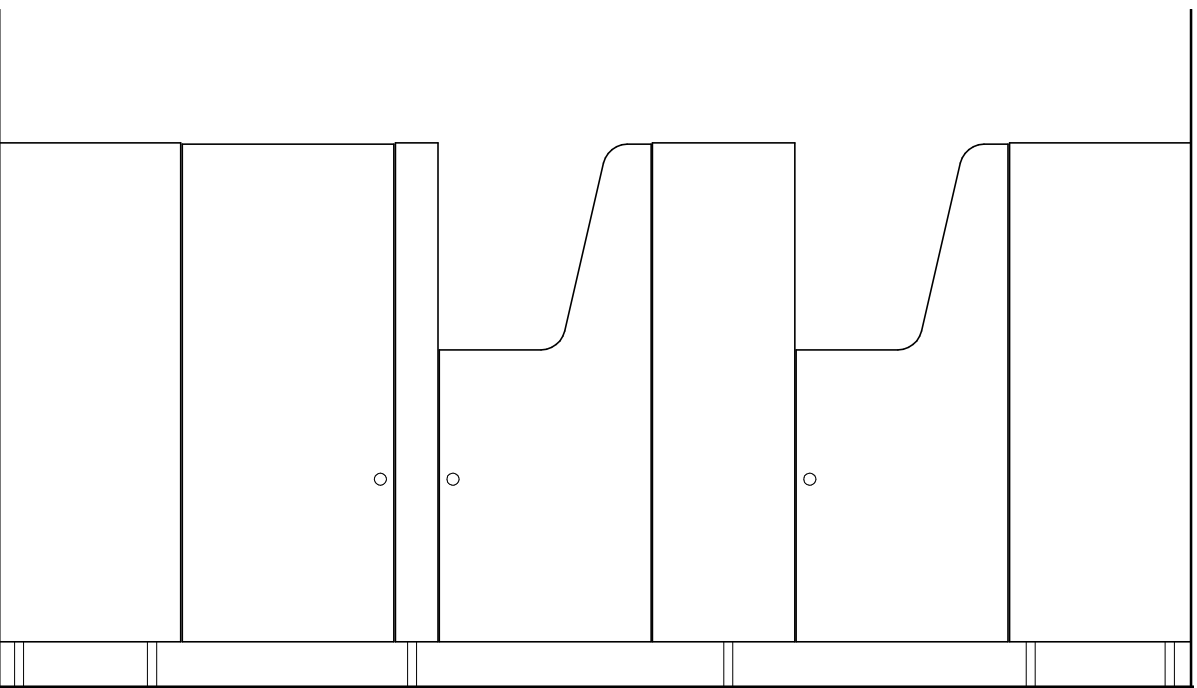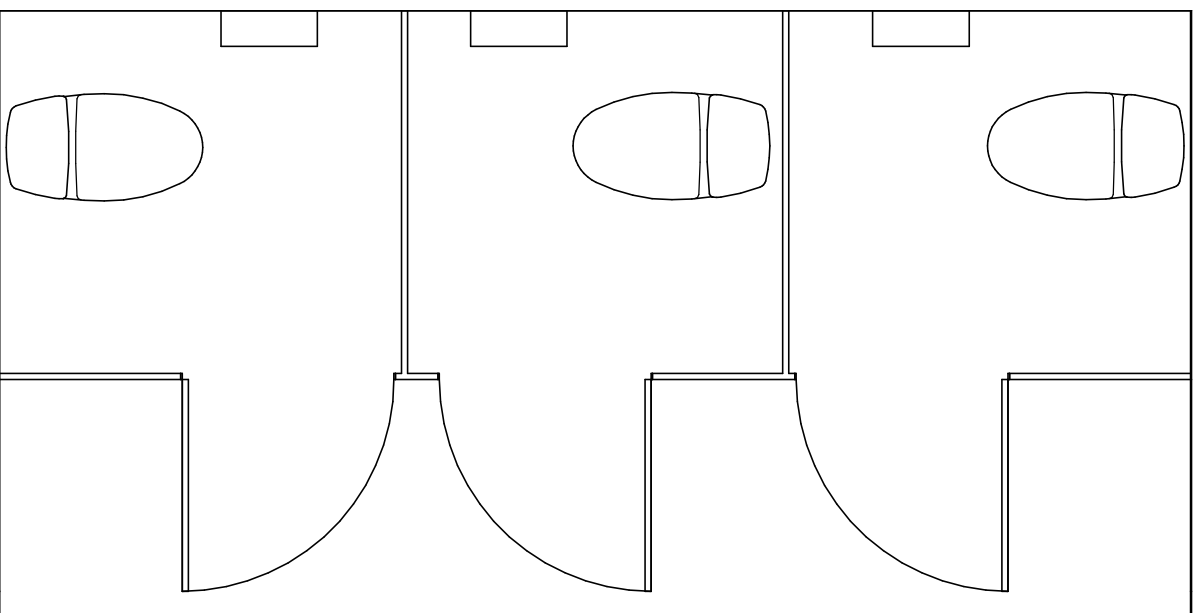


SKÄRMVÄGGAR. DÖRRAR MED URSPARNING ENLIGT FIGUR.

PRINCIPUPPSTÄLLNING TVÄTTRÄNNA

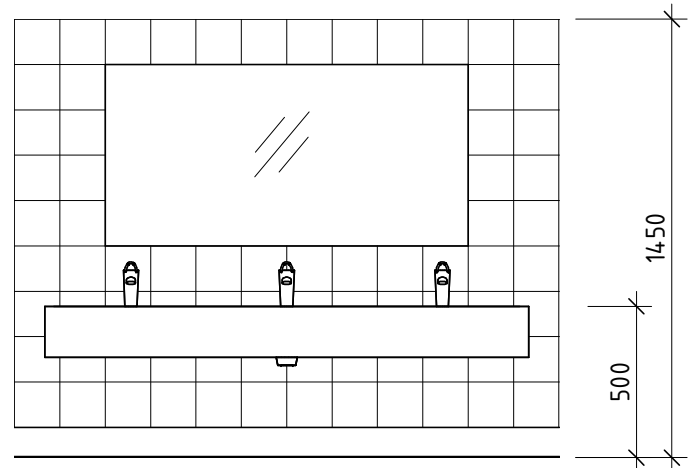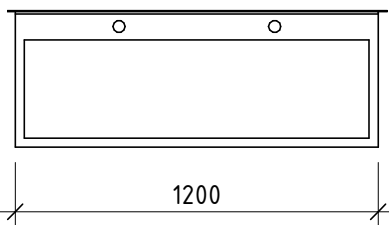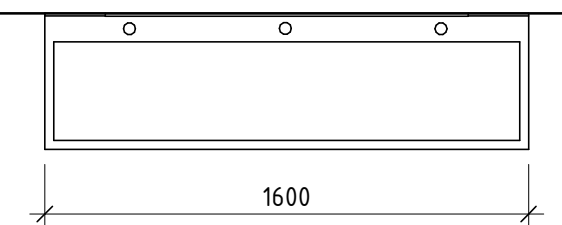

TVÄTTRÄNNA 1600MM ELLER 1200MM.
TVÄTTSTÄLLSBLANDARE OCH BRÄDDAVLOPP.
KAKEL MED INFÄLLD SPEGEL.

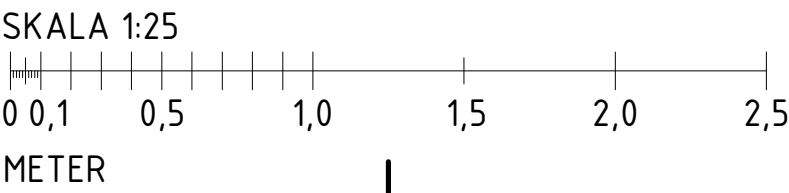

URSPRUNGLIG ARKITEKT:

RELATIONSRTNING	☒ A STADION ARKITEKTER	08-702 14 50
BYGGHANDLING	K WSP	010-722 50 00
FÖRFRÅGNINGSUNDERLAG	E COWI	010-850 10 00
FÖRSLAGSHANDLING 2	V TYSKLIND	08-742 62 62
BYGGLOVSRITNING	C STORKÖKSBYRÅN	08-642 51 00
FÖRHANDSKOPIA	L SVEN A HERMELIN	08-55 11 82 40
	RITADIKONSTR. AV EE	HANDLAGGARE GL
	DATUM 2018-09-05	ANSVARIG THOMAS VARHELY
	ARBETSNUMMER 1527	RITNINGNUMMER 4964-A-46-4-A002

BET	ÄNDRINGEN AVSER	SIGN	DATUM
Kista Äng Förskola 8avd			
FASTIGHETSNUMMER 4964			
AKALLA 4:1			
Tvättrum, uppställning			
SKALA A1 1:25 A3 1:50			

FÖRKLARINGAR

Ritningsvy 1:50 Uppställningar








HS = Högskap
KLV = Klädvinda
STV = Stövelvägg
TKM = Torkmatta

FÖRESKRIFTER

Klädvinda/hatthylla – i groventré för utrymmessparande upphängning av ytterkläder
Referenstyp: Lekolar klädvinda 30 platser b48xdj55cm med ovanförliggande hatthylla Essem design, Nostalgi hatthylla ek/aluminium med mellankonsol.

Stövelvägg – för upphängning/torkning av stövlar
Referenstyp: Lekolar stövelvägg "Lucas" 120x60cm för 18 par stövlar

Högskap – utförande se skåpföreskrifter pentry.

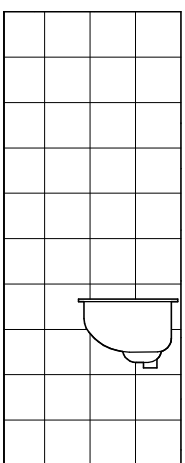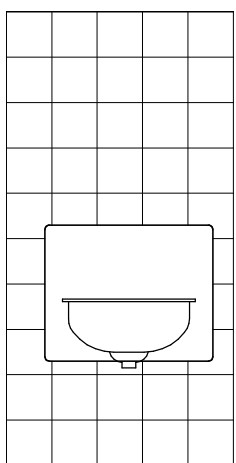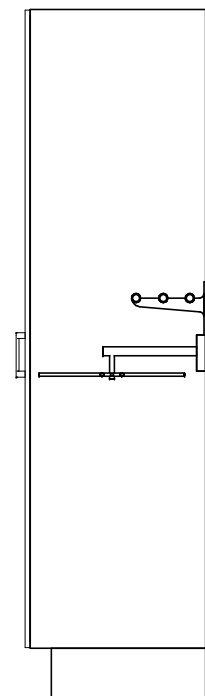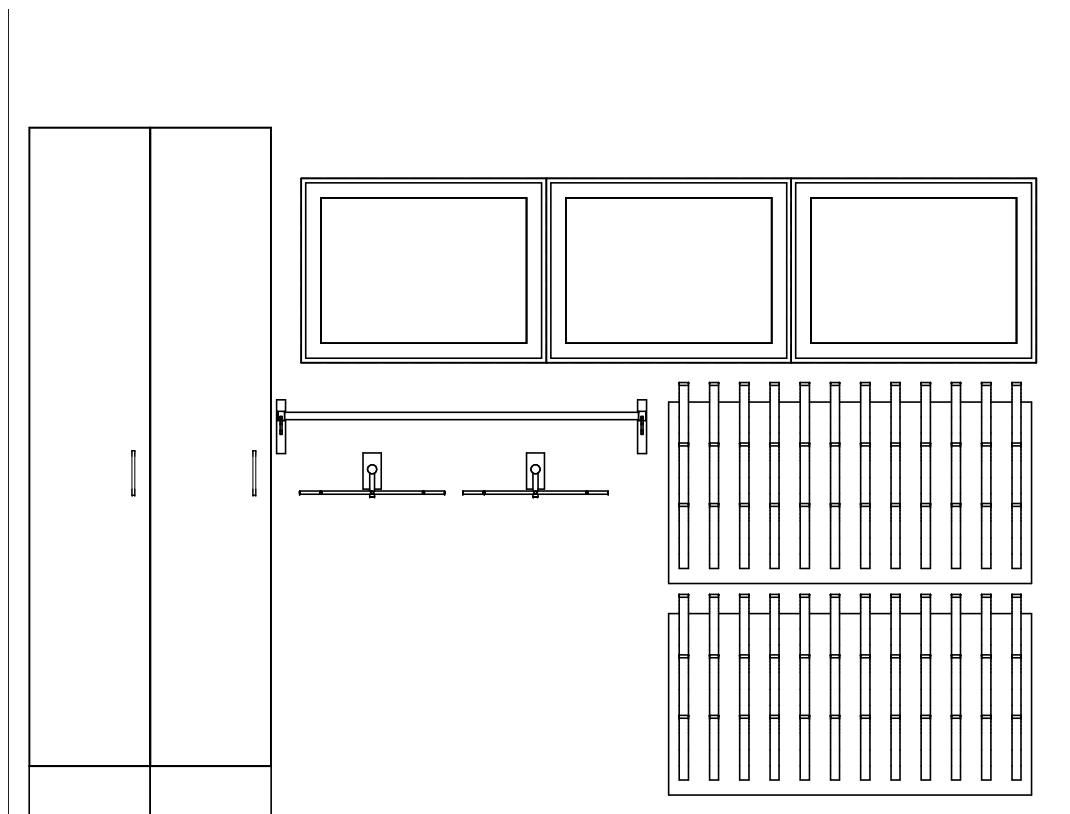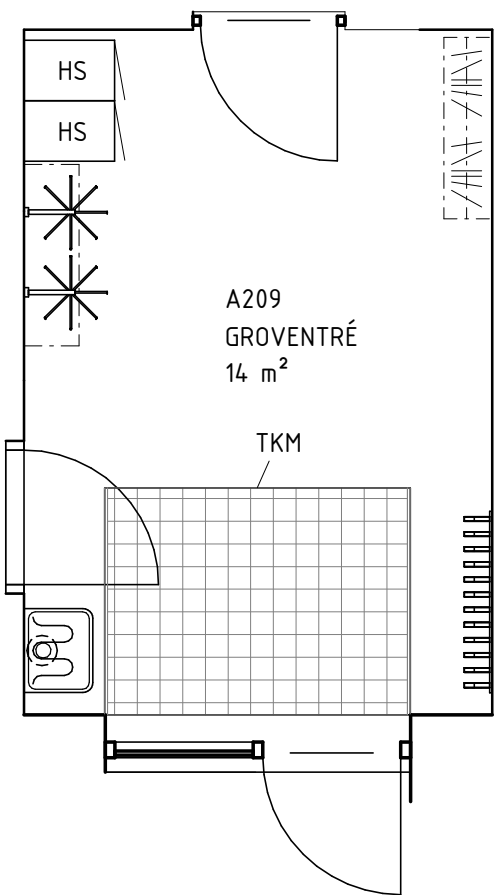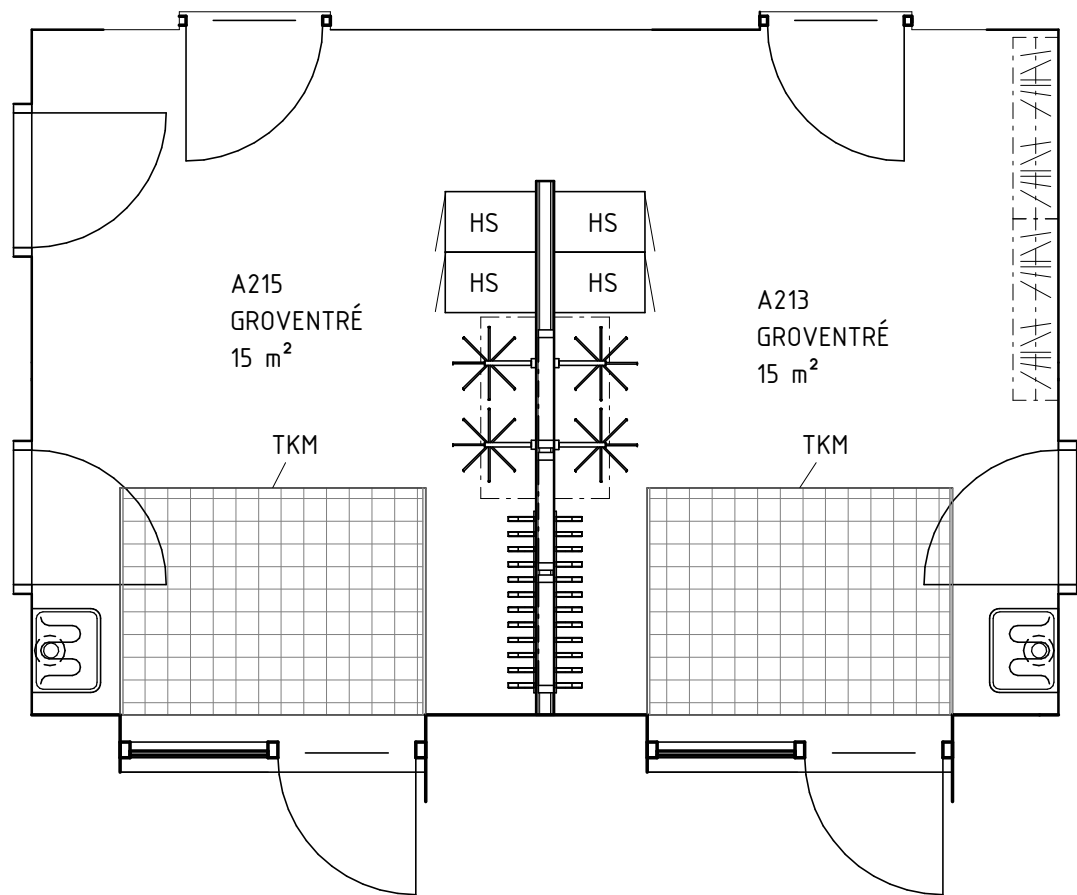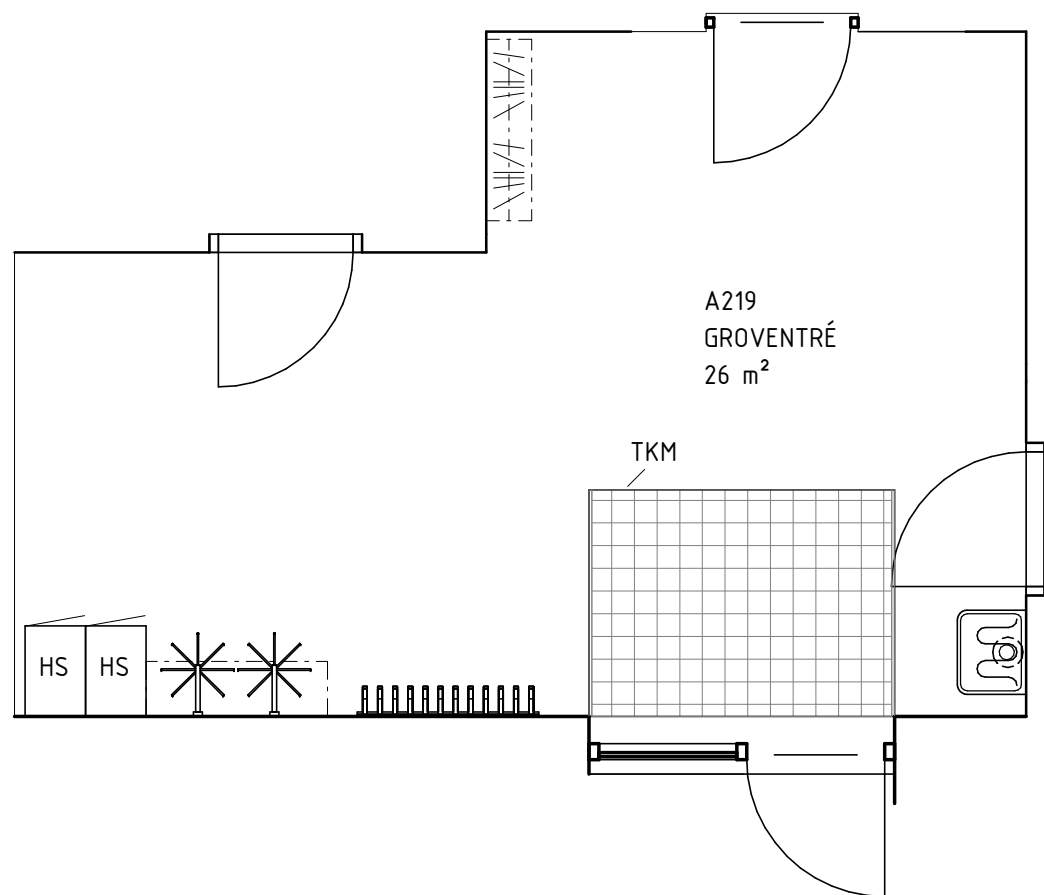

GROVENTRÉ

SKALA 1:25


TYPUPPSTÄLLNING FÖR GROVENTRÉ GÄLLER FÖR: A209, A213, A215, A219

(PLAN 200)

HÖGSKÅP (HS): 8 ST
KLÄDVINDOR (KLV): 8 ST
STÖVELVÄGG LIGGANDE (STV): 8x18 PAR

UTSLAGSBACK

SKALA 1:25

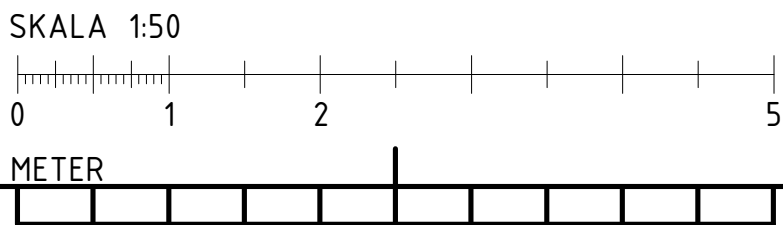

URSPRUNGLIG ARKITEKT:	BET	ÄNDRINGEN AVSER	SIGN	DATUM
☒ A STADION ARKITEKTER 08-702 14 50				
☐ K WSP 010-722 50 00				
☐ E COWI 010-850 10 00				
☐ V TYSKLIND 08-742 62 62				
☐ C STORKÖKSBYRÅN 08-642 51 00				
☐ L SVEN A HERMELIN 08-55 11 82 40				
RITADIKONSTR. AV EE	HANDLAGGARE GL			
DATUM 2018-09-05	ANSVARIG THOMAS VARHELY	ARBETSNUMMER 1527	RITNINGNUMMER 4964-A-46-4-A003	BET

> RELATIONSRITNING
> BYGGHANDLING
> FÖRFRÅGNINGSUNDERLAG
► FÖRSLAGSHANDLING 2
> BYGGLOVSRITNING
> FÖRHANDSKOPIA

Kista Äng Förskola 8avd

FASTIGHETSNUMMER 4964

AKALLA 4:1


Groventré, uppställning

SKALA A1 1:50
A3 1:100

FÖRKLARINGAR

Ritningsvy 1:25 Uppställningar

- 1. Spegel infälld i kakel
- 2. Handuksdispenser blank, metall, låsbar
- 3. Tvåldispenser metall, låsbar
- 4. Papperskorg, trådkorg 20l
- 5. Sanitetshållare med lock i krom. Ej åk. F-3
- 6. Toalettpapperdispenser låsbar
- 7. Dusch
- 8. Krok, halv skolkrok. Två höjder i RWC

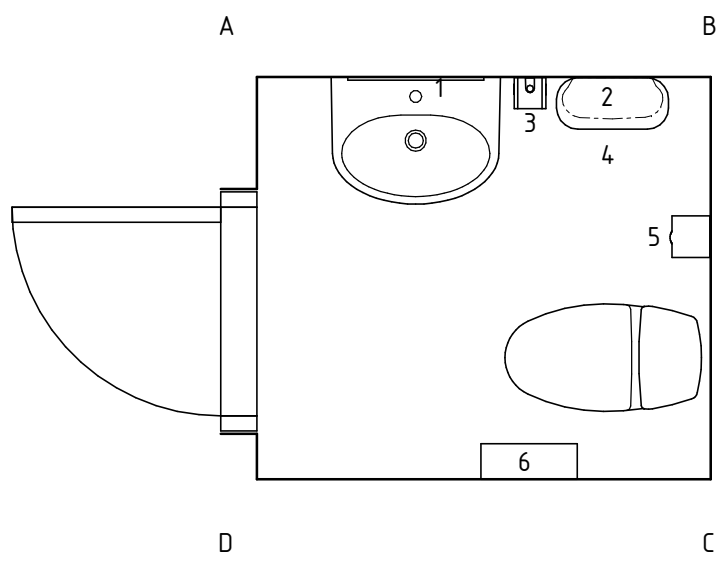


WC TYP 1


TYPUPPSTÄLLNING FÖR WC TYP 1 GÄLLER FÖR:

A112, A119, A212, A312


(PLAN 100, PLAN 200, PLAN 300)

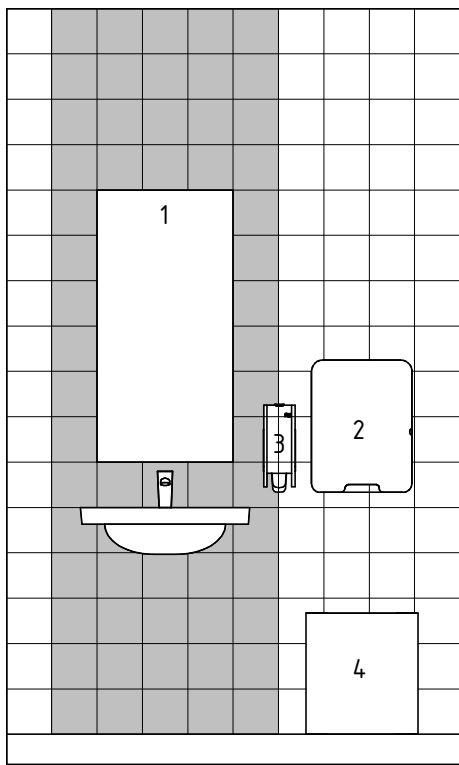


A-B

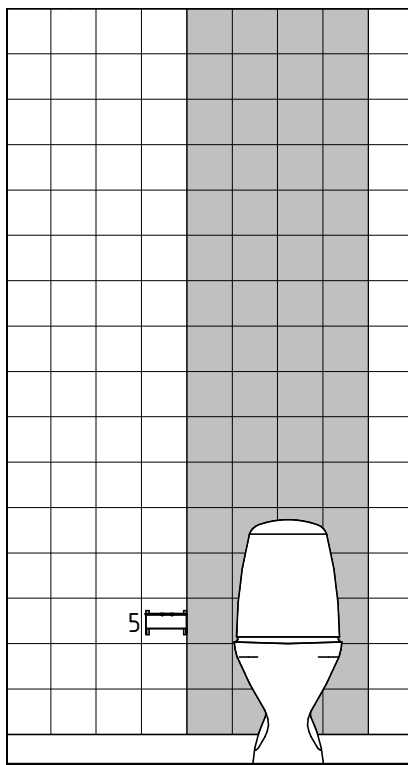


B-C

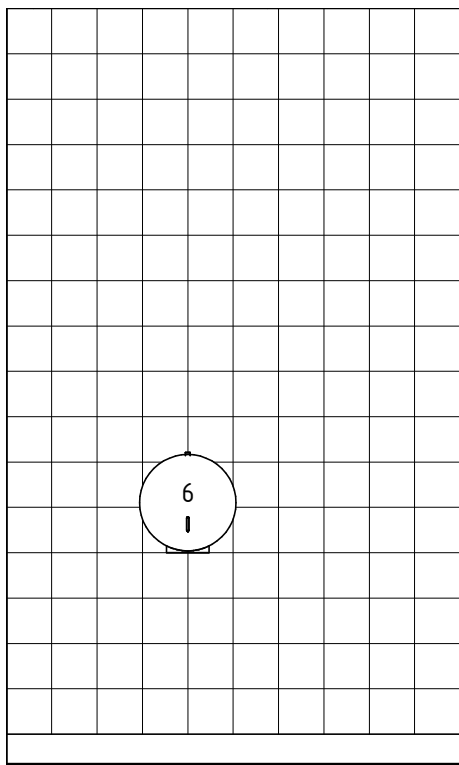

C-D

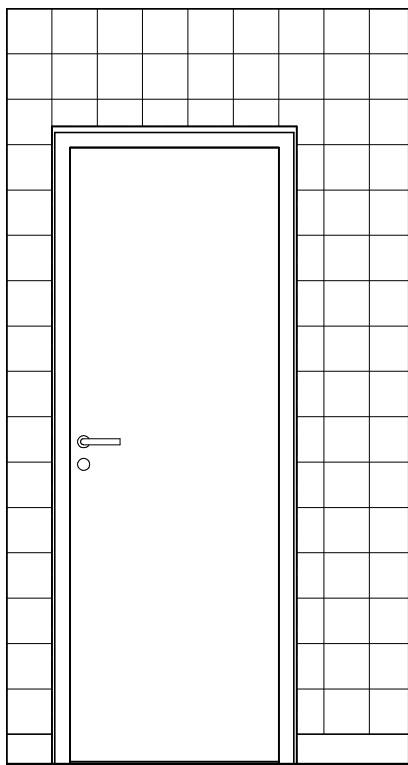

D-A

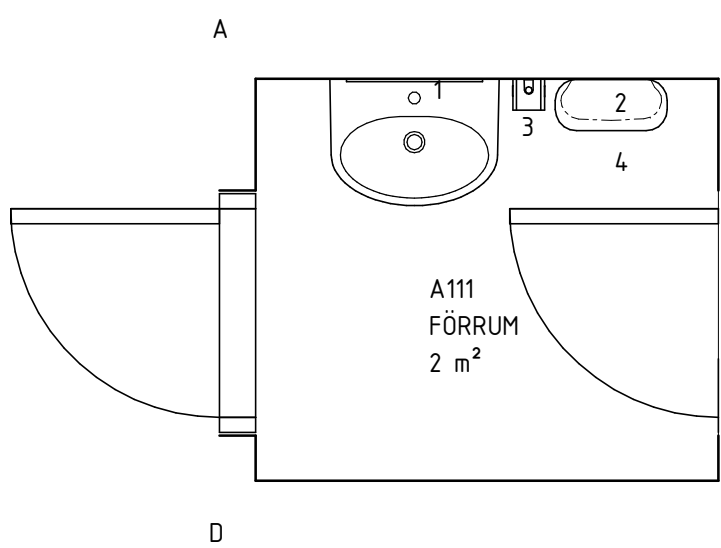


FÖRRUM WC


TYPUPPSTÄLLNING FÖR FÖRRUM GÄLLER FÖR:

A111


(PLAN 100)

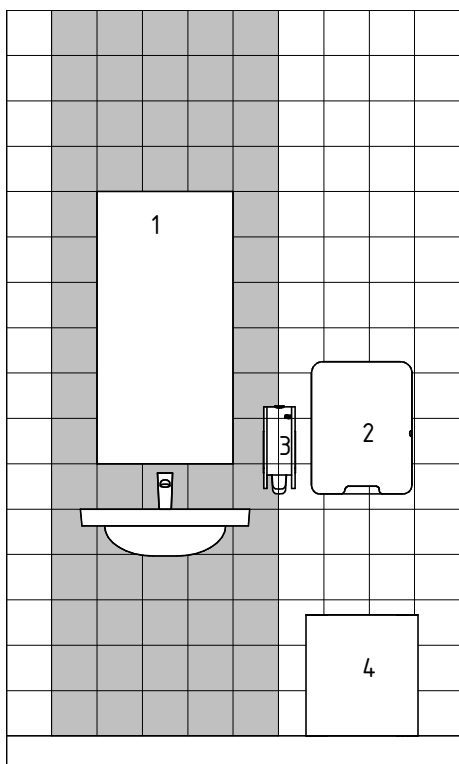


A-B

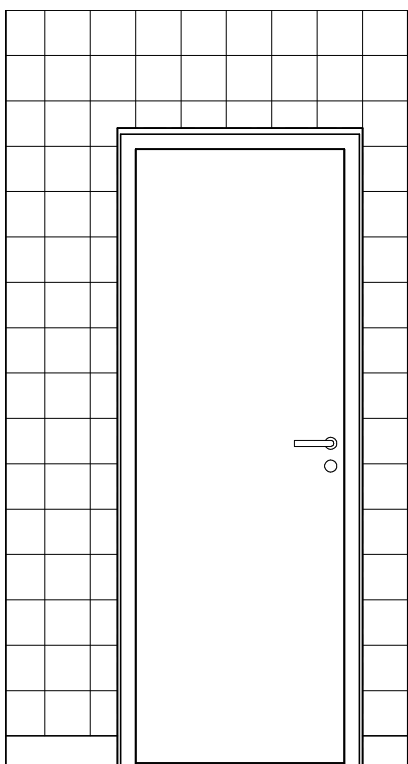


B-C

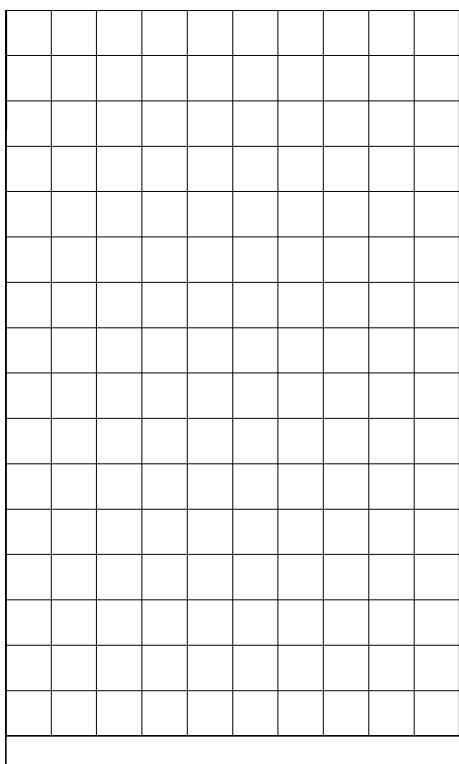

C-D

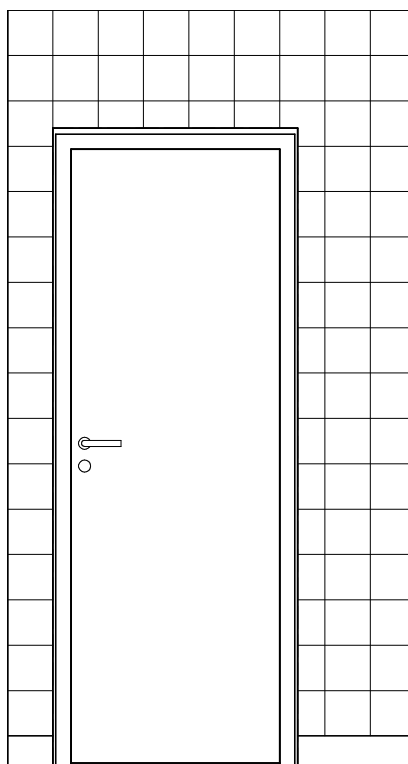

D-A

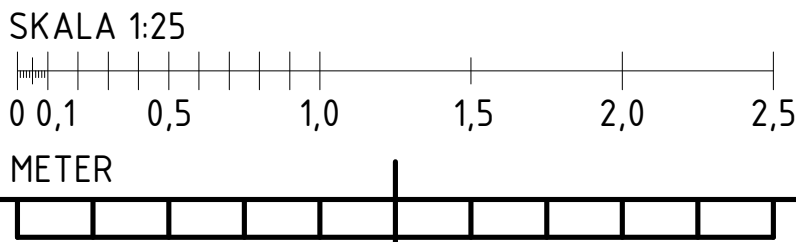


URSPRUNGLIG ARKITEKT:	BET	ÄNDRINGEN AVSER	SIGN	DATUM
☒ A STADION ARKITEKTER 08-702 14 50	Kista Äng Förskola 8avd FASTIGHETSNUMMER 4964 AKALLA 4:1 WC / PWC uppställning			
☐ K WSP 010-722 50 00				
☐ E COWI 010-850 10 00				
☐ V TYSKLIND 08-742 62 62				
☐ C STORKÖKSBYRÅN 08-642 51 00				
☐ L SVEN A HERMELIN 08-55 11 82 40				
RITAD/KONSTR. AV EE	HANDLAGGARE GL	SKALA A1 1:25 A3 1:50		
DATUM 2018-09-05	ANSVARIG THOMAS VARHELY	ARBETSNUMMER 1527	RITINGSNUMMER 4964-A-46-4-A004	BET

FÖRKLARINGAR

Ritningsvy 1:25 Uppställningar

1. Spegel infälld i kakel
2. Handuksdispenser blank, metall, låsbar
3. Tvåldispenser metall, låsbar
4. Papperskorg, trådkorg 20l
5. Sanitetställare med lock i krom. Ej åk. F-3
6. Toalettpapperdispenser låsbar
7. Dusch
8. Krok, halv skolkrok. Två höjder i RWC

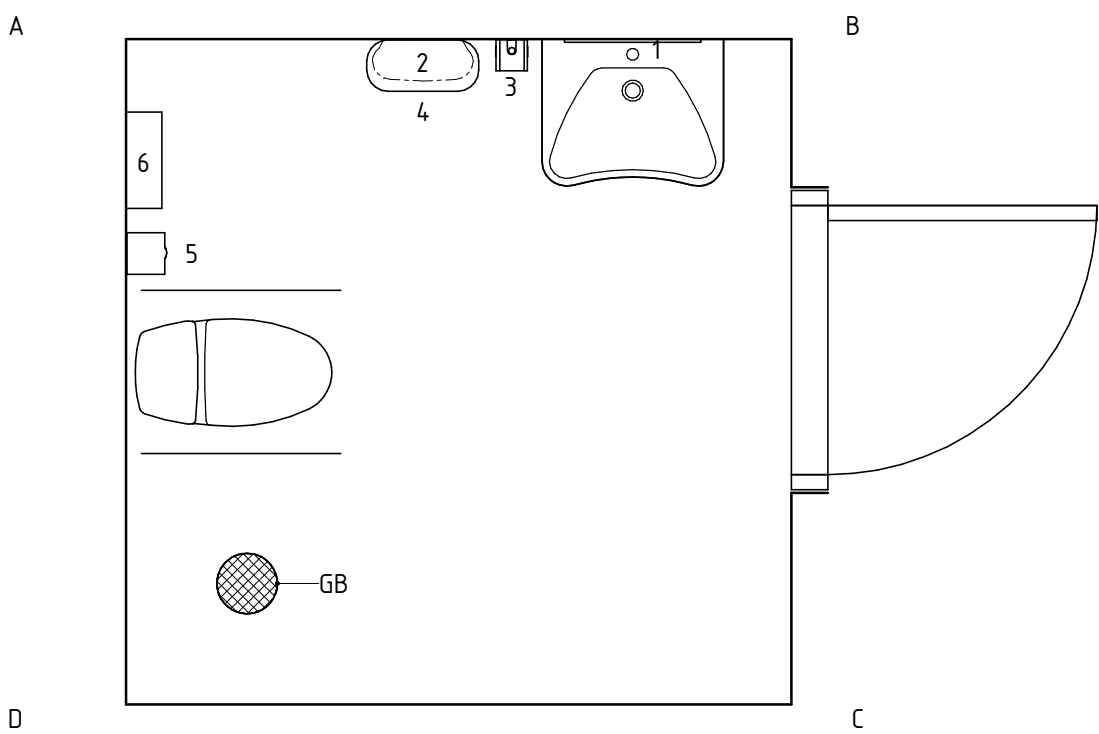


RWC TYP 1


TYPUPPSTÄLLNING FÖR RWC TYP 1 GÄLLER FÖR:

A118, A217, A218, A325


(PLAN 100, PLAN 200, PLAN 300)

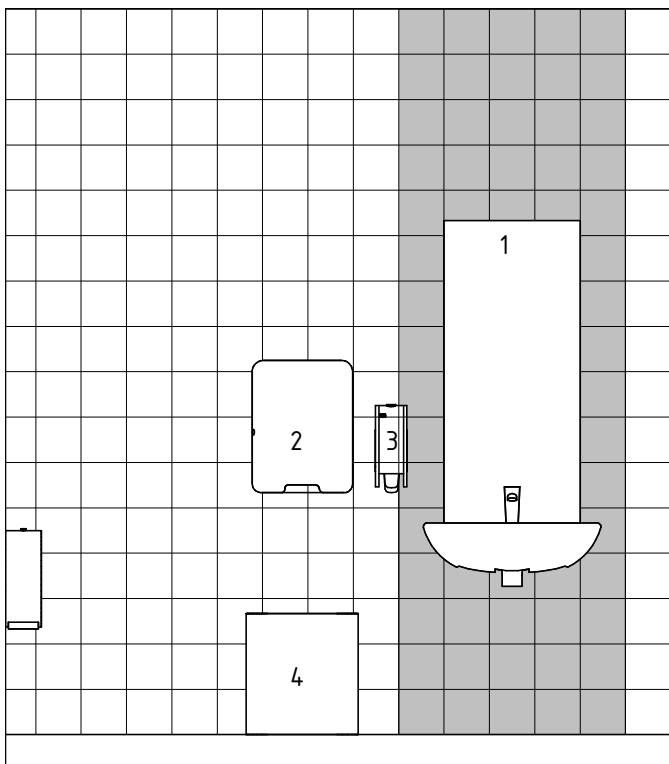


A-B

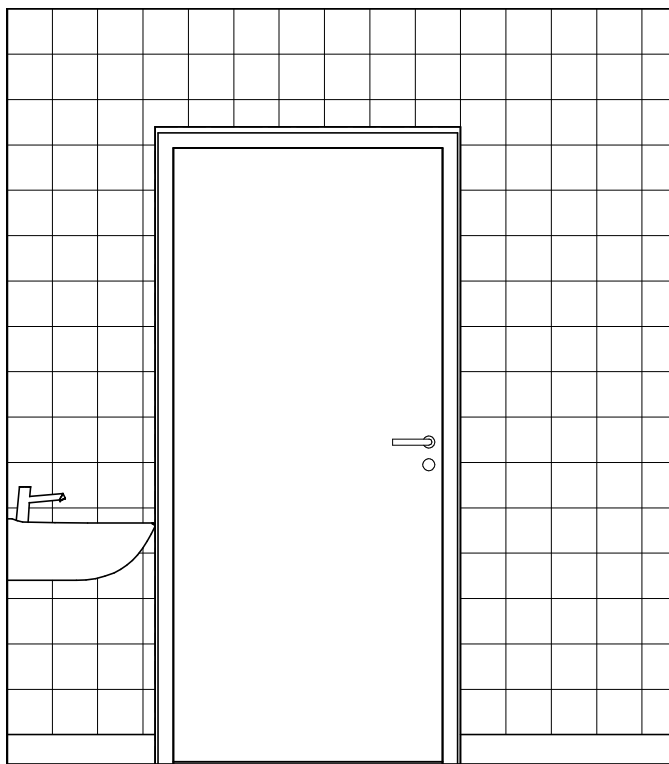


B-C

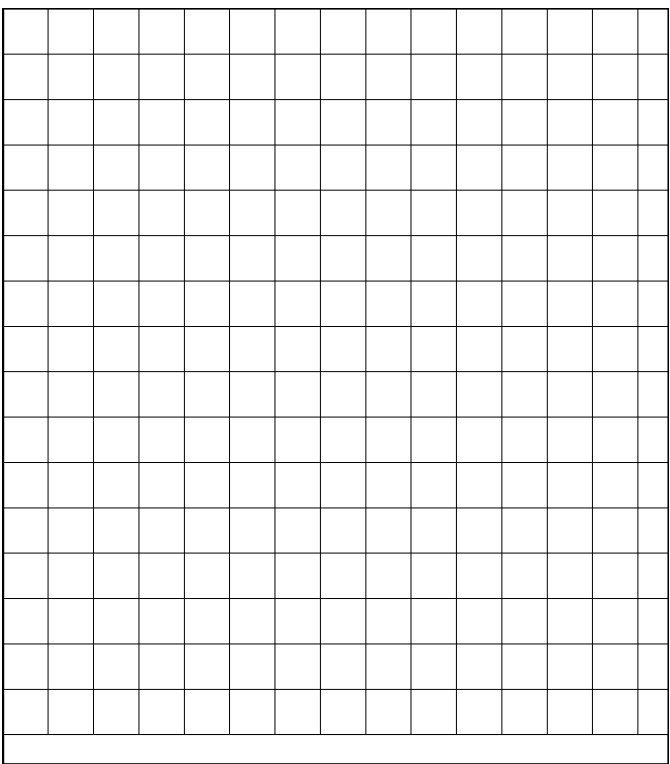

C-D

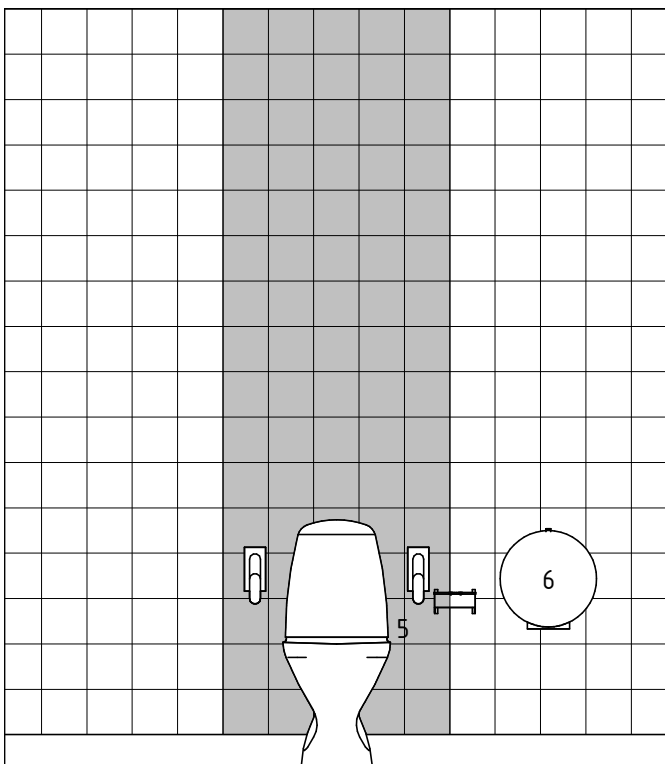

D-A

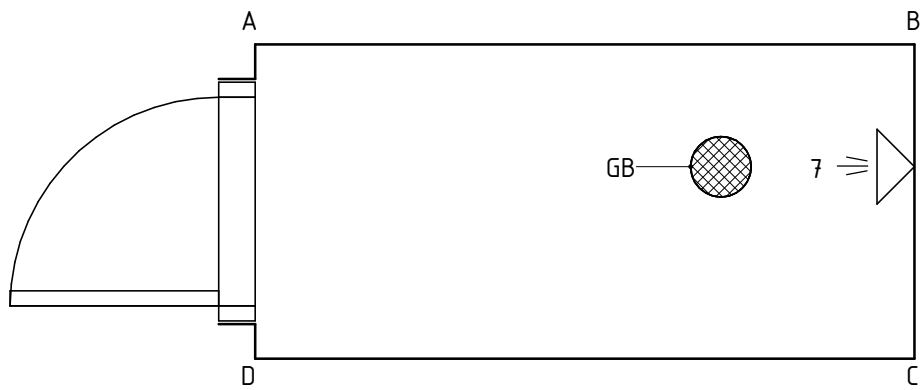


DUSCH


TYPUPPSTÄLLNING FÖR DUSCH GÄLLER FÖR:

A117


(PLAN 100)

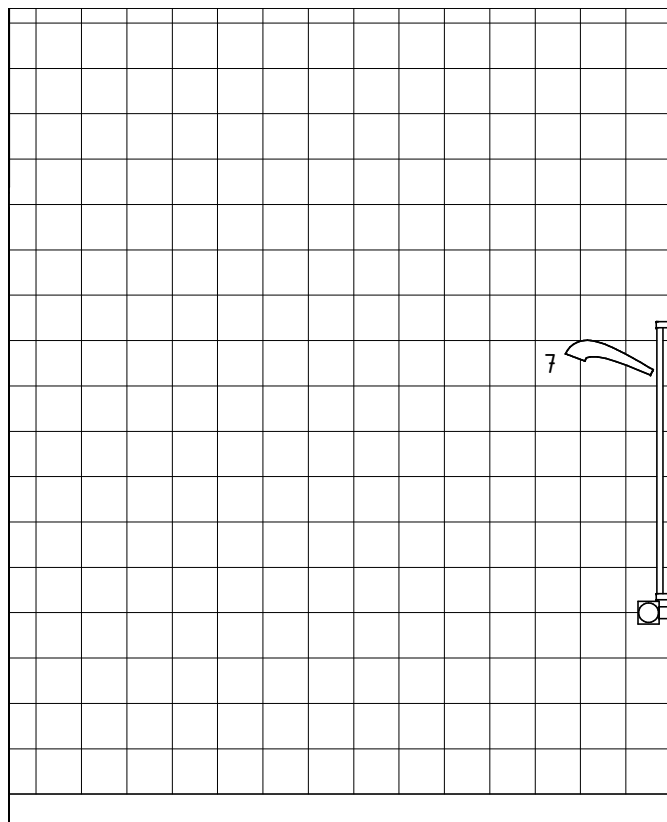


A-B

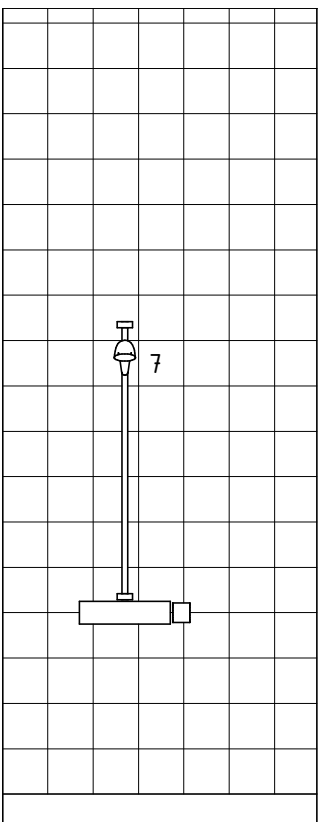

B-C

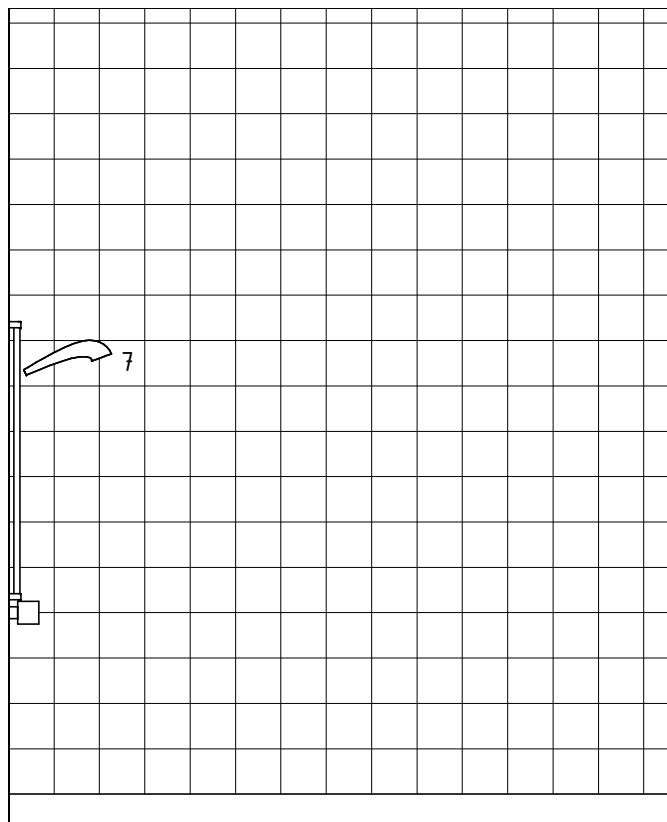

C-D

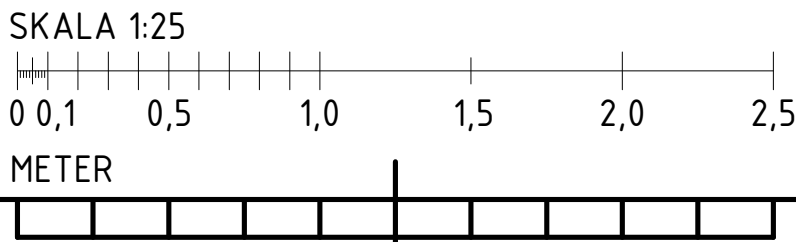

SKOLFASTIGHETER
I STOCKHOLM AB

➤ RELATIONSRITNING	✗ A STADION ARKITEKTER	08-702 14 50
➤ BYGGHANDLING	K WSP	010-722 50 00
➤ FÖRFRÅGNINGSUNDERLAG	E COWI	010-850 10 00
➤ FÖRSLAGSHANDLING 2	V TYSKLIND	08-742 62 62
➤ BYGGLOVSRITNING	C STORKÖKSBYRÅN	08-642 51 00
➤ FÖRHANDSKOPIA	L SVEN A HERMELIN	08-55 11 82 40

URSPRUNGLIG ARKITEKT:	BET	ÄNDRINGEN AVSER	SIGN	DATUM
EE				
DATUM	ANSVARIG	ARBETSNUMMER	RITNINGNUMMER	BET
2018-09-05	THOMAS VARHELYI	1527	4964-A-46-4-A005	

Kista Äng Förskola 8avd

FASTIGHETSNUMMER 4964

AKALLA 4:1

RWC uppställning

SKALA A1 1:25
A3 1:50


FÖRKLARINGAR

Ritningsvy 1:50 Uppställningar






KPH = Kapphylla

FÖRESKRIFTER

Klädhylla för barn med i höjdlid flyttbara kläd och skohyllor.
Referenstyp: Sonesson system BST typ A i standardkulör. Specialhöjd 1600mm.
Vägghängd med montering på bärlist.
Dubbelgondol för fristående montering inkl. mellanstag och rygglist.

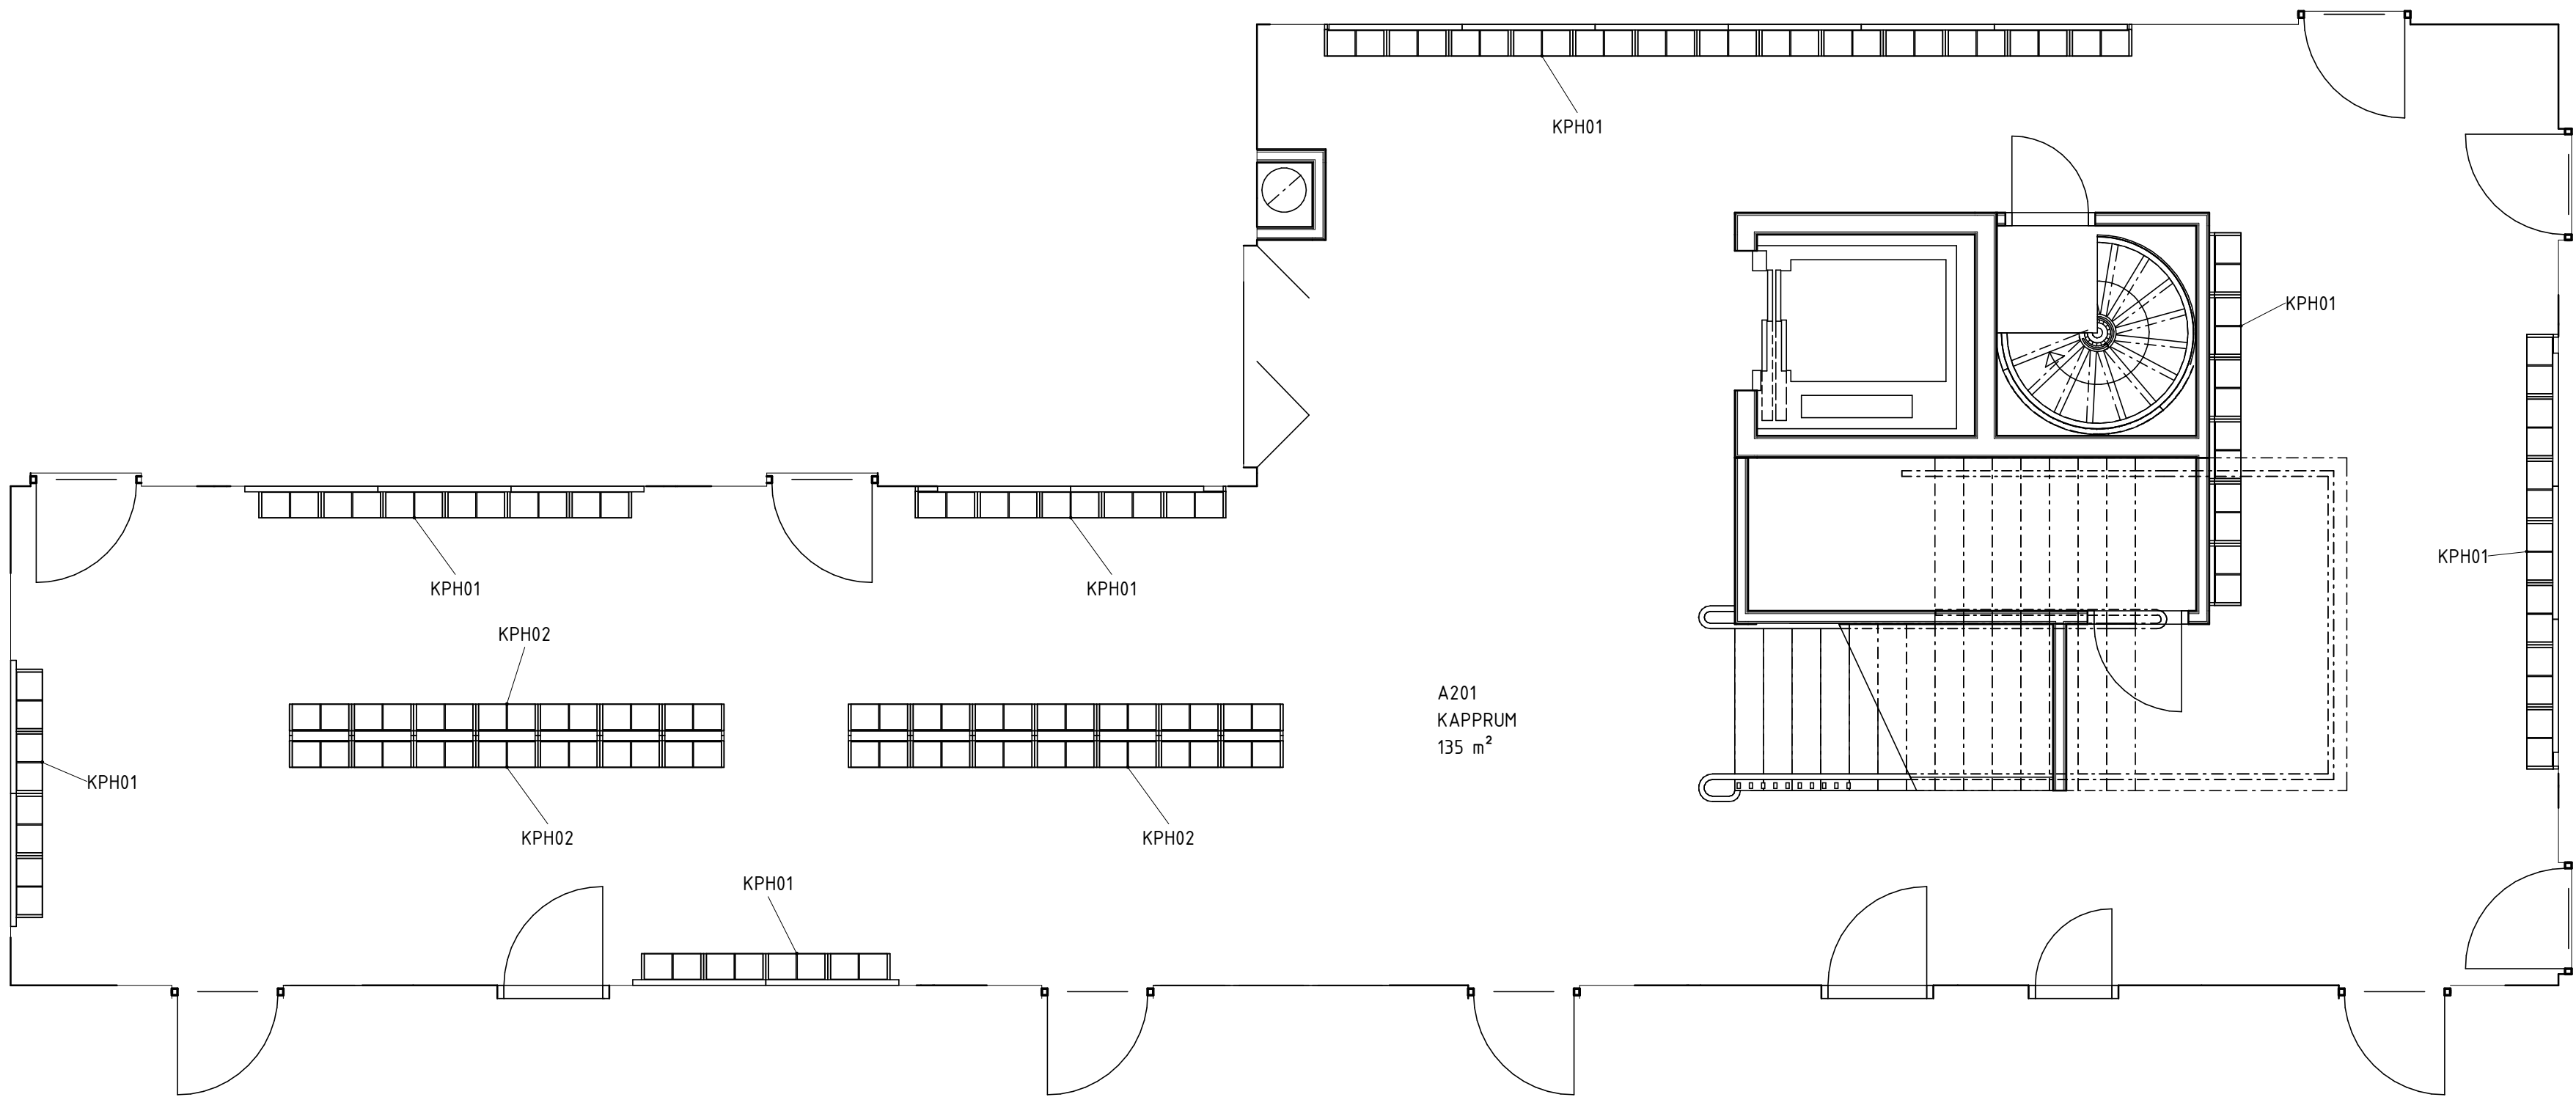


KAPPRUM PLAN 200

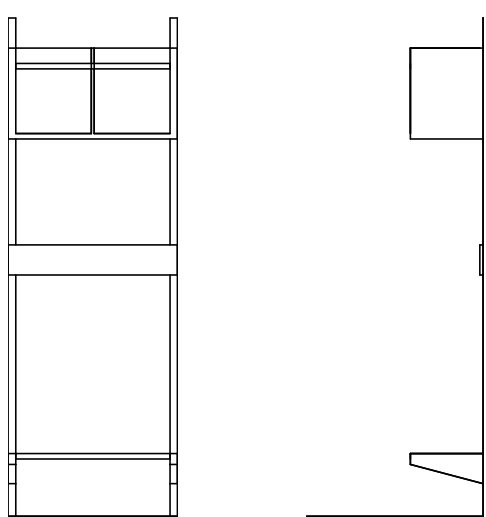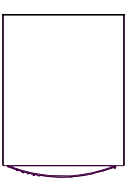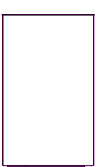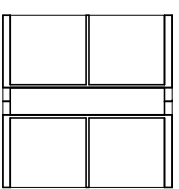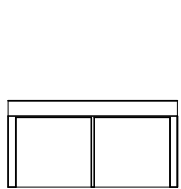


KPH 01
SKALA 1:25

TYPUPPSTÄLLNING KAPPHYLLOR
VÄGGHÄNGD
ANTAL: 90

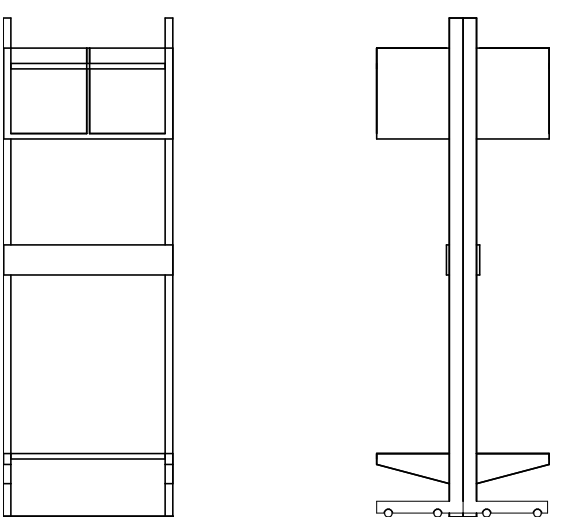


KPH 02
SKALA 1:25

TYPUPPSTÄLLNING KAPPHYLLOR
FRISTÅENDE
ANTAL: 56

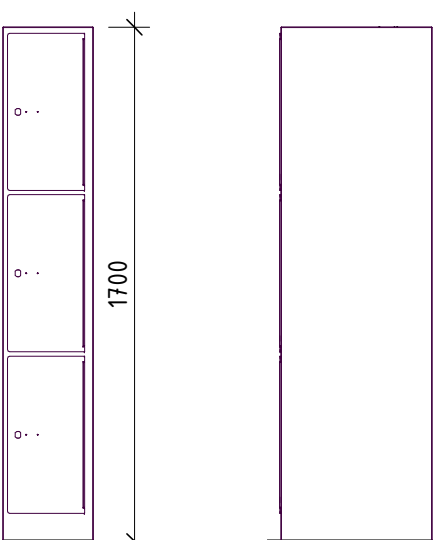


VÄRDESKÅP
SKALA 1:25

TYPUPPSTÄLLNING GÄLLER FÖR
OMKL. PERSONAL A115
ANTAL: 12

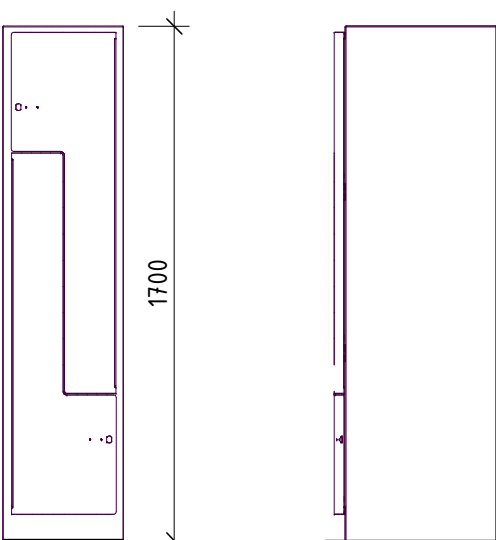

Z-KLÄDSÅP
SKALA 1:25

TYPUPPSTÄLLNING GÄLLER FÖR
OMKL. PERSONAL A115
ANTAL: 3

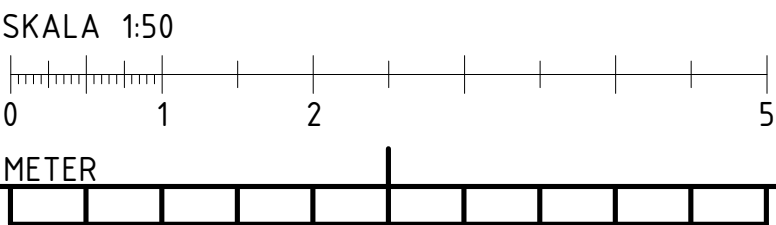

RELATIONSRTNING	☒	A STADION ARKITEKTER	08-702 14 50
BYGGHANDLING	☐	K WSP	010-722 50 00
FÖRFRÅGNINGSUNDERLAG	☐	E COWI	010-850 10 00
FÖRSLAGSHANDLING 2	☒	V TYSKLIND	08-742 62 62
BYGGLOVSRITNING	☐	C STORKÖKSBYRÅN	08-642 51 00
FÖRHANDSKOPIA	☐	L SVEN A HERMELIN	08-55 11 82 40

URSPRUNGLIG ARKITEKT:	BET	ÄNDRINGEN AVSER	SIGN	DATUM
A STADION ARKITEKTER				
K WSP				
E COWI				
V TYSKLIND				
C STORKÖKSBYRÅN				
L SVEN A HERMELIN				
RITADIKONSTR. AV	EE	HANDLAGGARE	GL	
DATUM	2018-09-05	ANSVARIG	THOMAS VARHELYI	
ARBETSNUMMER	1527	RITNINGNUMMER	4964-A-46-4-A006	BET

Kista Äng Förskola 8avd

FASTIGHETSNUMMER 4964

AKALLA 4:1

Kapprum, uppställning

SKALA A1 1:50
A3 1:100