


AKADEMISKA HUS

PROJEKT	REDOVISENING AVSEER	DATUM/GEN
RELATIONSHANDLING		
CAMPUS KONRADSBERG		
HUS U		
RORELSECENTRUM, NYBYGGNAD		
FÖR LÄRARHÖRSKOLEN I STHLM		
PROJEKT NR	140 00	KONTAKT
523310	A0154-010	01-02-12
AKADEMISKA HUS		
AKADEMISKA HUS 1 PROJEKT NR		
A. NÄRSTÄLLT A. PROJEKT NR	01-02-12	01-02-12
K. 001. INOMRÄDE	01-02-12	01-02-12
V. 001. INOMRÄDE	01-02-12	01-02-12
E. 001. INOMRÄDE	01-02-12	01-02-12
AKADEMISKA HUS		
AKADEMISKA HUS 1 PROJEKT NR		
228030	AUE	ES
39-12-10	KB	
GE1-HUVUDEL 2		
PLAN 5		
1:100	A5 305:105	E

AKADEMISKA HUS
AKADEMISKA HUS 1 PROJEKT NR
A0154-010/2-005


0 1 2 3 4 5 6 7 8 9 10
METER
ORIGINA, SKALA 1:100

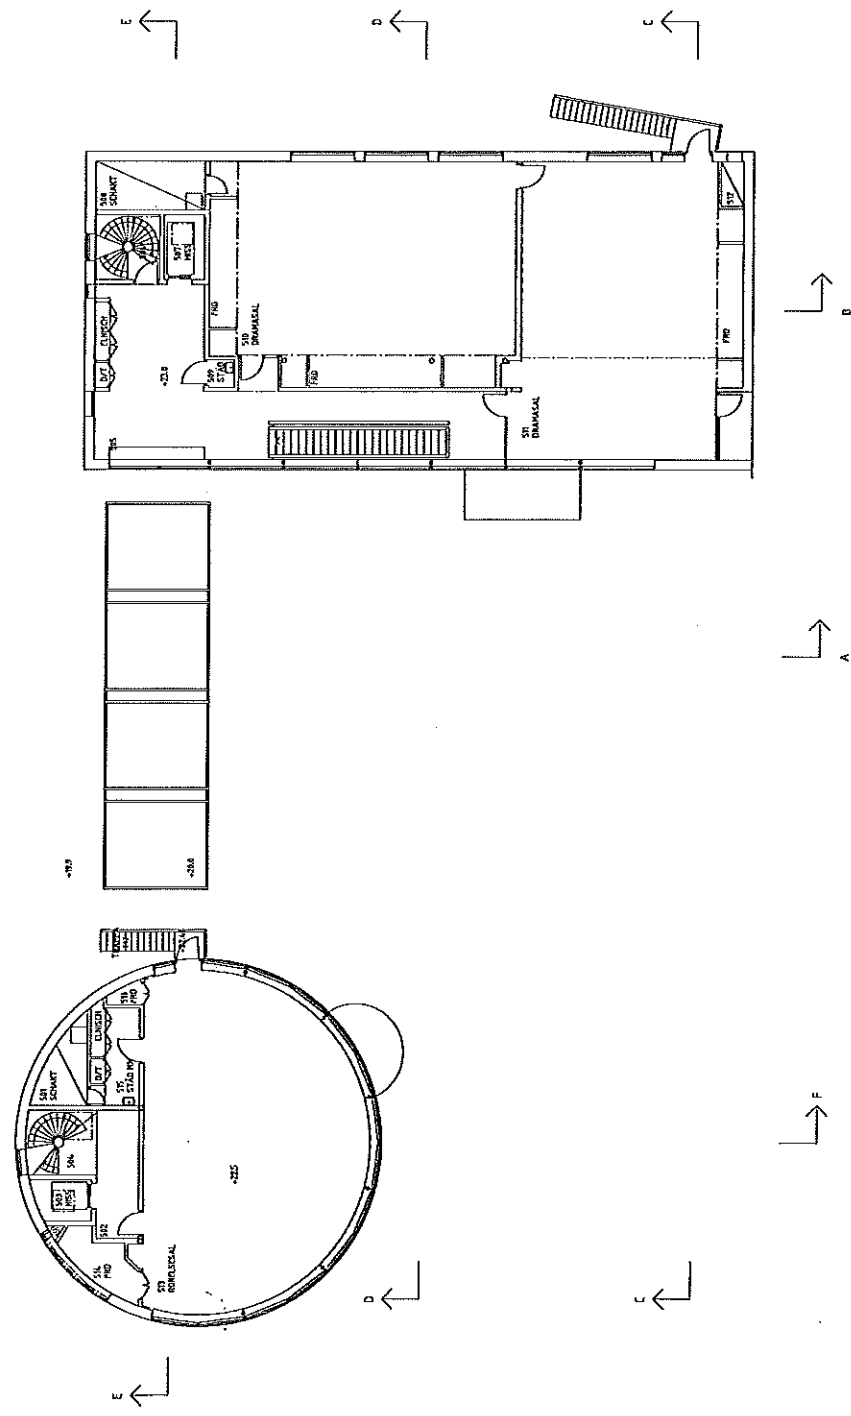


FÖRKLARINGAR

SE INTERNET A-03/04

SEPTIMIO J. SANCHEZ

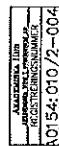[illegible]

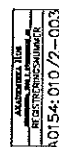

CM FTR

1 2 4 6 8

[illegible]

(4/5)


AKADEMISKA HUS

REVISJON	REVISJONEN AVSEER	DATUM	TEGNER
1	RELATIONSHANDLING		
2	CAMPUS KONRAUSEBERG		
3	HUS U		
4	RORELSECENTRUM, NYBYGGNAD		
5	FOR LARARHOGSKOLAN I STHLM		
6	PROJEKT NR	AD154-010_01-02-12	
7	UTGIVNING		
8	AKADEMISKA HUS		
9	AKADEMISKA HUS I PROJEKT NR 1		
228090	AUF	ES	
59-12-10	KE		
GE1-HUVUDEL 2			
PLAN 2			
1:100			
AS 305:102			
G			


AKADEMISKA HUS
AD154-010/2-002

0 1 2 4 6 8 10 METER
ORIGINALSKALA 1:100

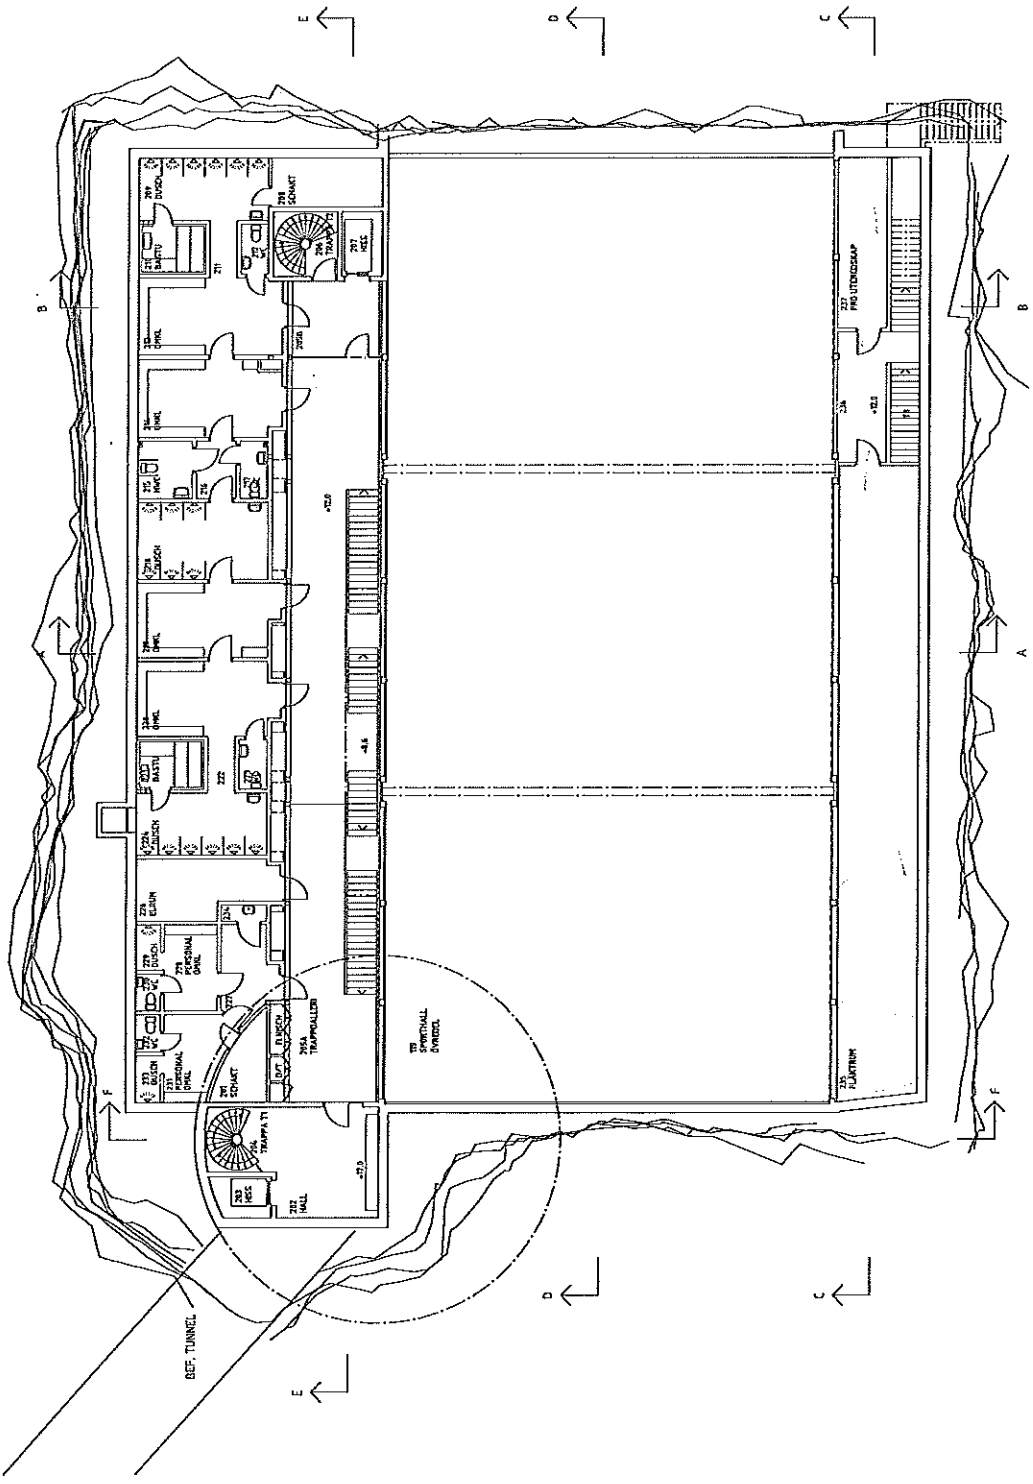

FÖRKLARINGAR
SE TITELBLAD


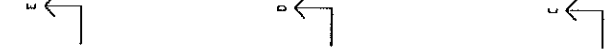

AKADEMIECA 1109
RECHENUNGSNUMMER
A0154:010/2-001

0 1 2 4 6 8 10 METER
ORIGINALSKALA 1:100