
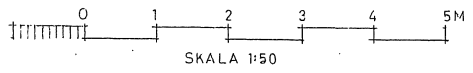 



Bilaga 1
 sid 1 (5)




BÄRANDE INNERVÄGGAR 
 BÄRANDE STÅLPELARE 

KV UGGLEMOSSEN 40

INOM STADSDELEN MÄLARHÖJDEN I STOCKHOLM
 OMBYGGNAD OCH RENOVERING
 RELATIONSRITNING SKALA 1:50
 KÄLLARPLAN



HUDDINGE DEN 15 APRIL 1986
ROLAND JOHANNISSON
 ARKITEKT OCH KONSULT, INGENJÖR
 HILSTENSVÄGEN 10 141 41 HUDDINGE TEL. 08/7743743

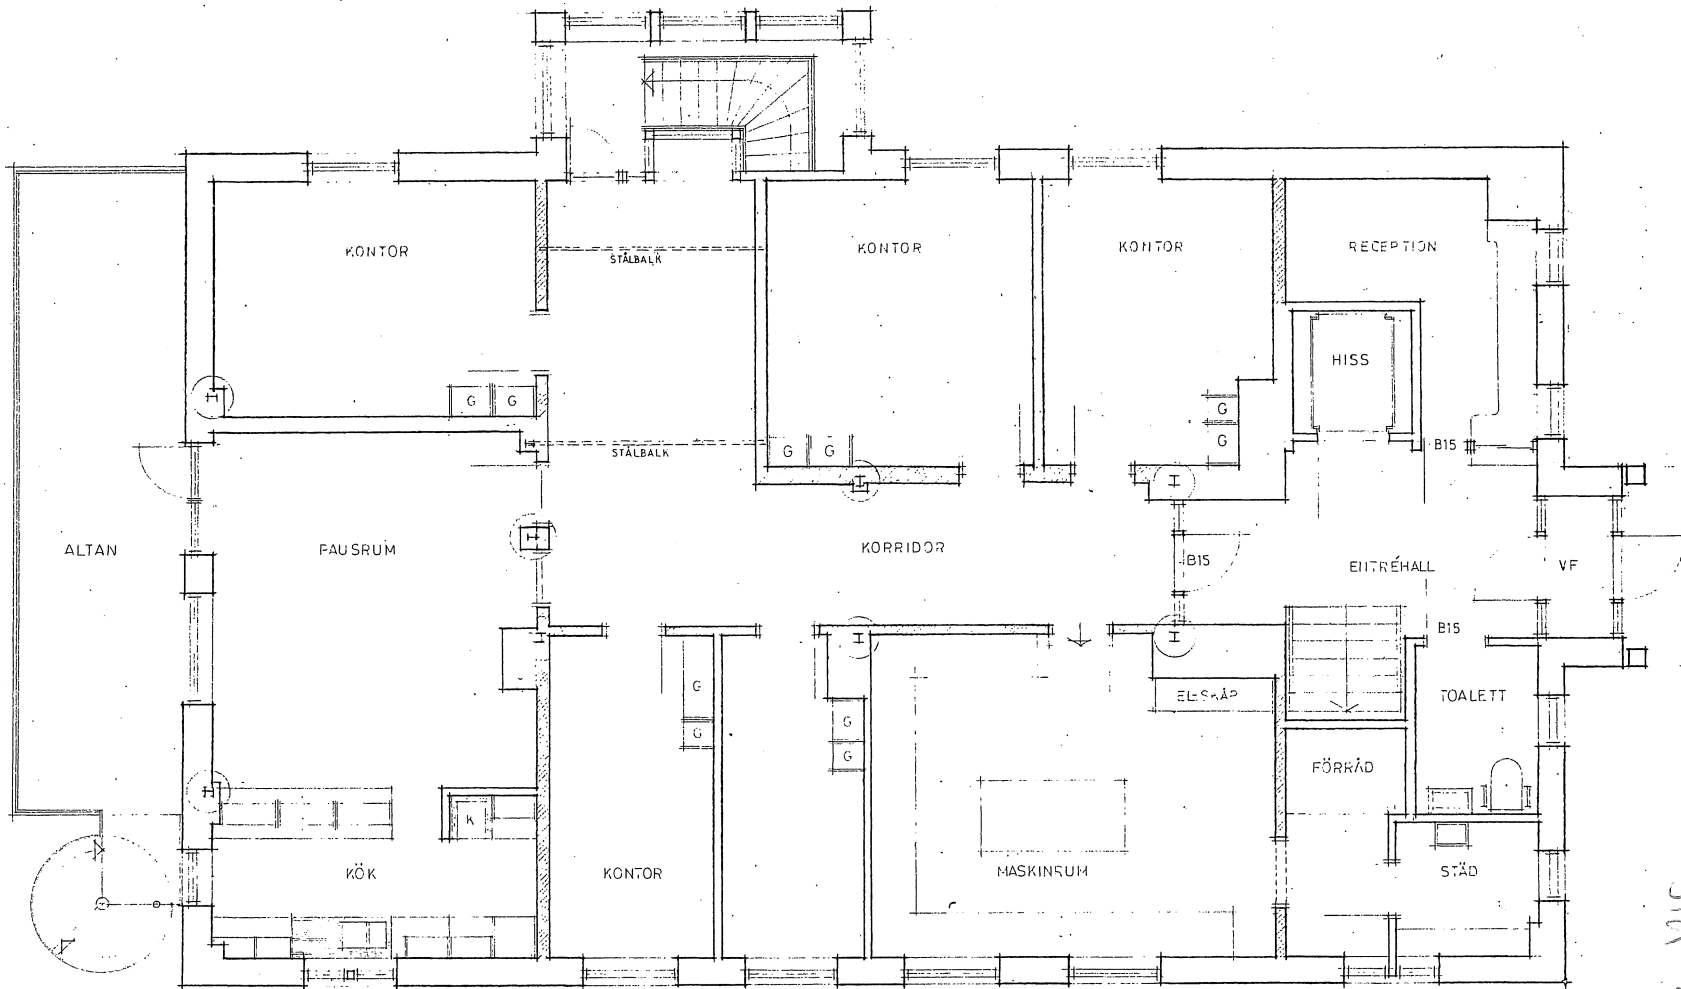DB 1



Bilaga 1
 Sida 2(5)





BÄRANDE INNEVÄGGAR 
 BÄRANDE STÄLPELARE 



INOM STADSDELN NÄLARHÖJDEN I STOCKHOLM
 OMBYGGNAD OCH RENOVERING
 RELATIONSRITNING SKALA 1:50
 ENTRÉPLAN

HUDINGE DEN 15 APRIL 1986
ROLAND JOHANNISSON
 ARKITEKT OCH KONSULT, INGENJÖR
 MILSTENSVÄGEN 10 161 81 HUDDINGE TEL. 08/7743743

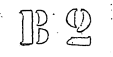

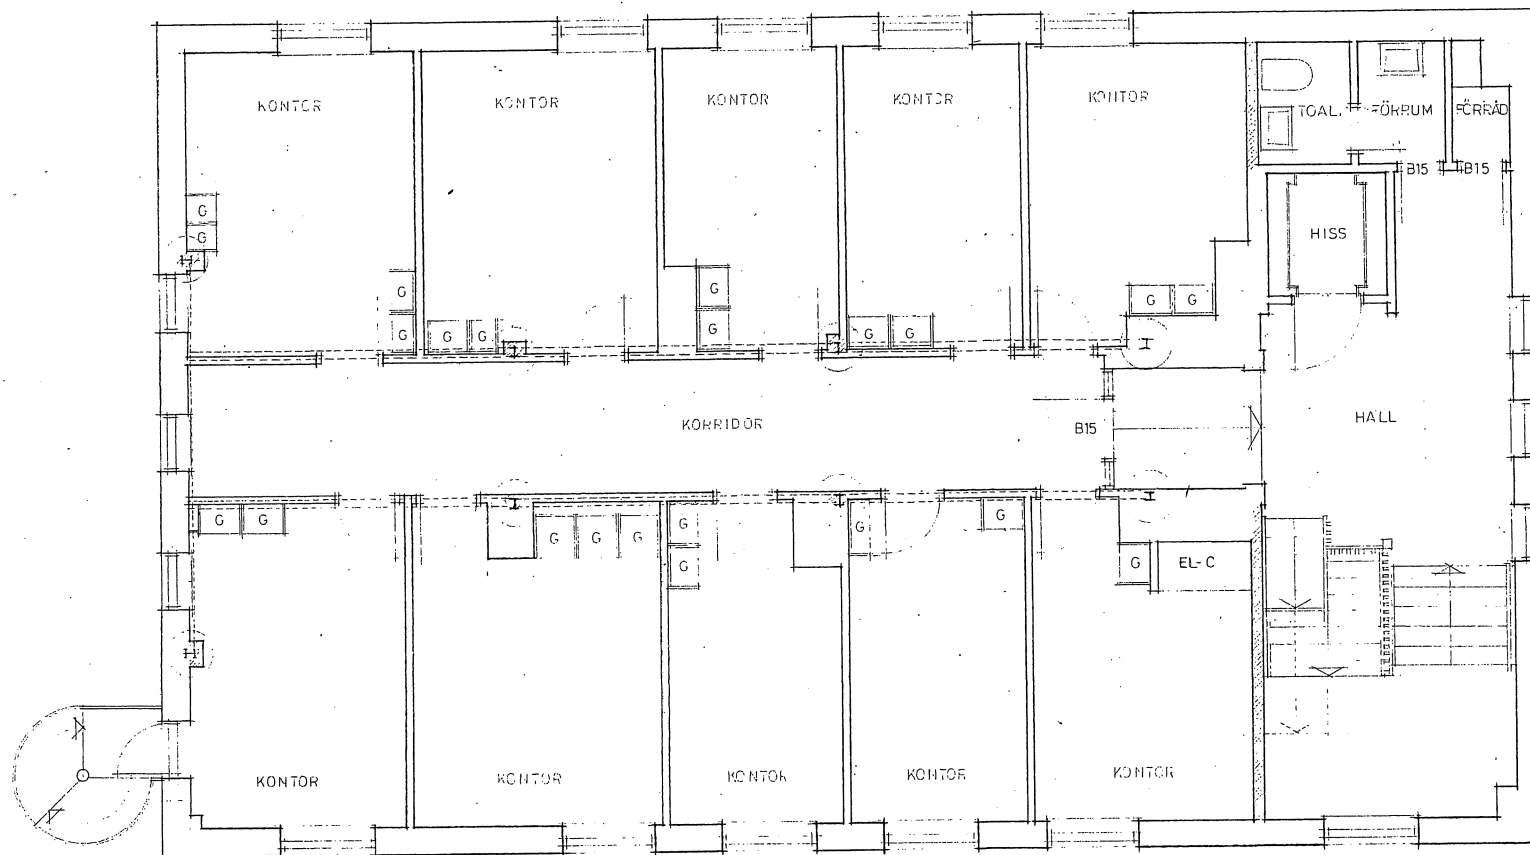

VÅN 1TR

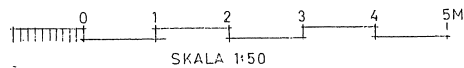


Bilaga 1
 Sida 3 (5)

KV UGGLEMOSSEN 40


INOM STADSDELEN MÄLARHÖJDEN I STOCKHOLM
 OMBYGGNAD OCH RENÖVERING
 RELATIONSRITNING SKALA 1:50
 VÅNING 1 TR

HURDINGE DEN 15 APRIL 1986
 ROLAND JOHANNISSON
 ARKITEKT OCH KONSULT, INGENJÖR
 MILSTENSVÄGEN 16 131 41 HURDINGE TEL. 0817743743



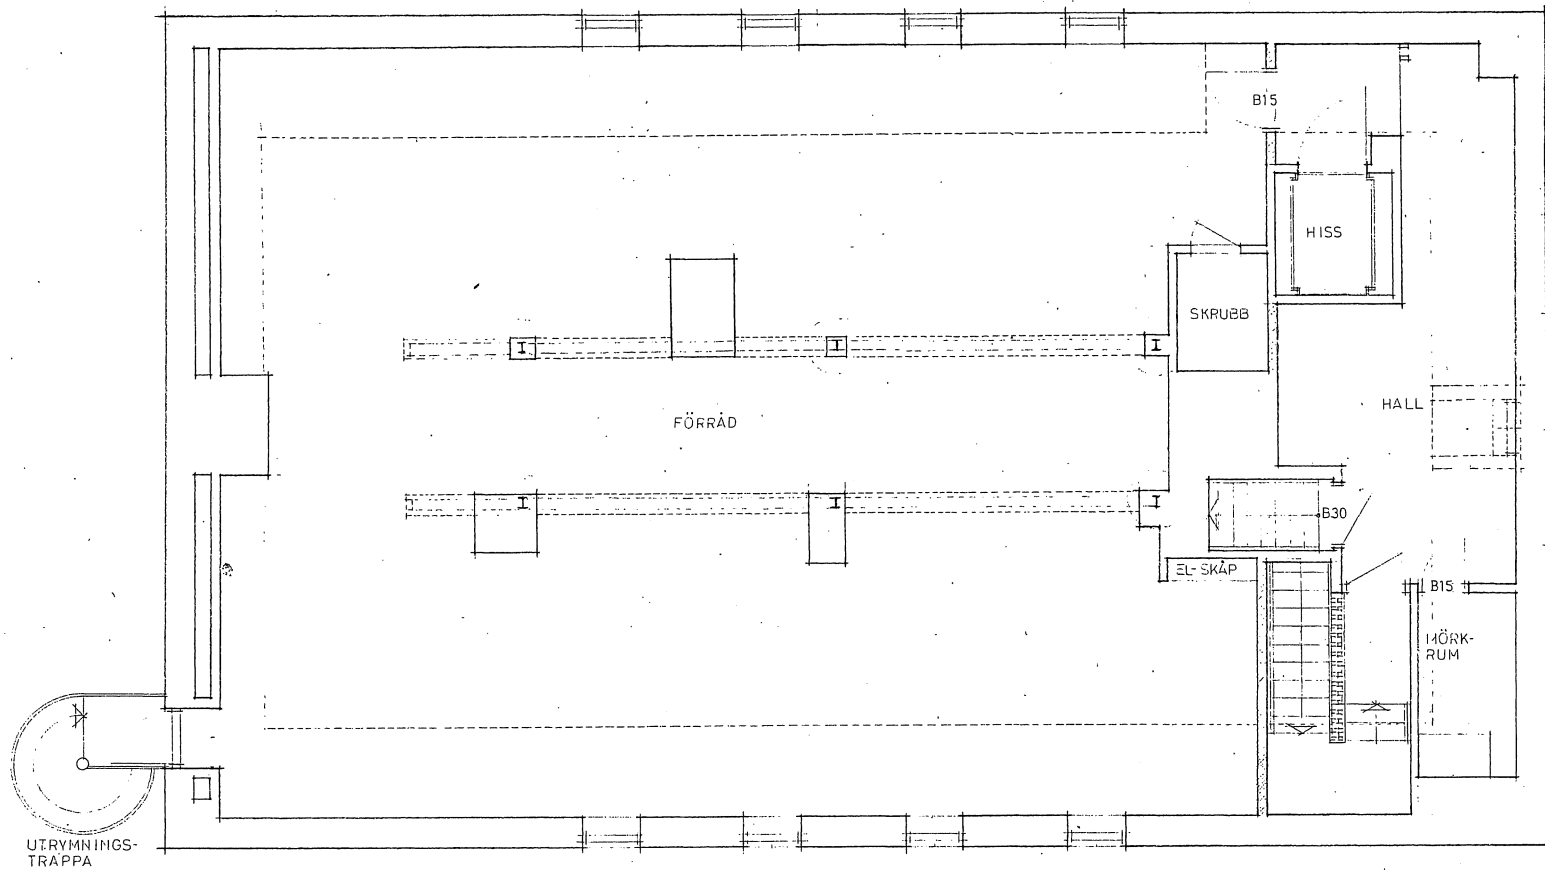

Bilag 1
 sid 4(5)

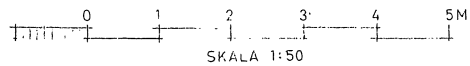



BÄRANDE INNEVÄGGAR
 BÄRANDE STÅLPELARE

KV UGGLEMOSSEN 40

INOM STADSDELEN MÄLARHÖJDEN I STOCKHOLM
 OMBYGGNAD OCH RENOVERING
 RELATIONSRTNING SKALA 1:50
 VÅNING 2 TR

HUDDINGE DEN 15 APRIL 1986
 ROLAND JOHANNISSON
 ARKITEKT OCH KONSULT, INGENJÖR
 ÅLLSÄNSVÄGEN 10 141 41 HUDDINGE TEL. 08/7743743

B4

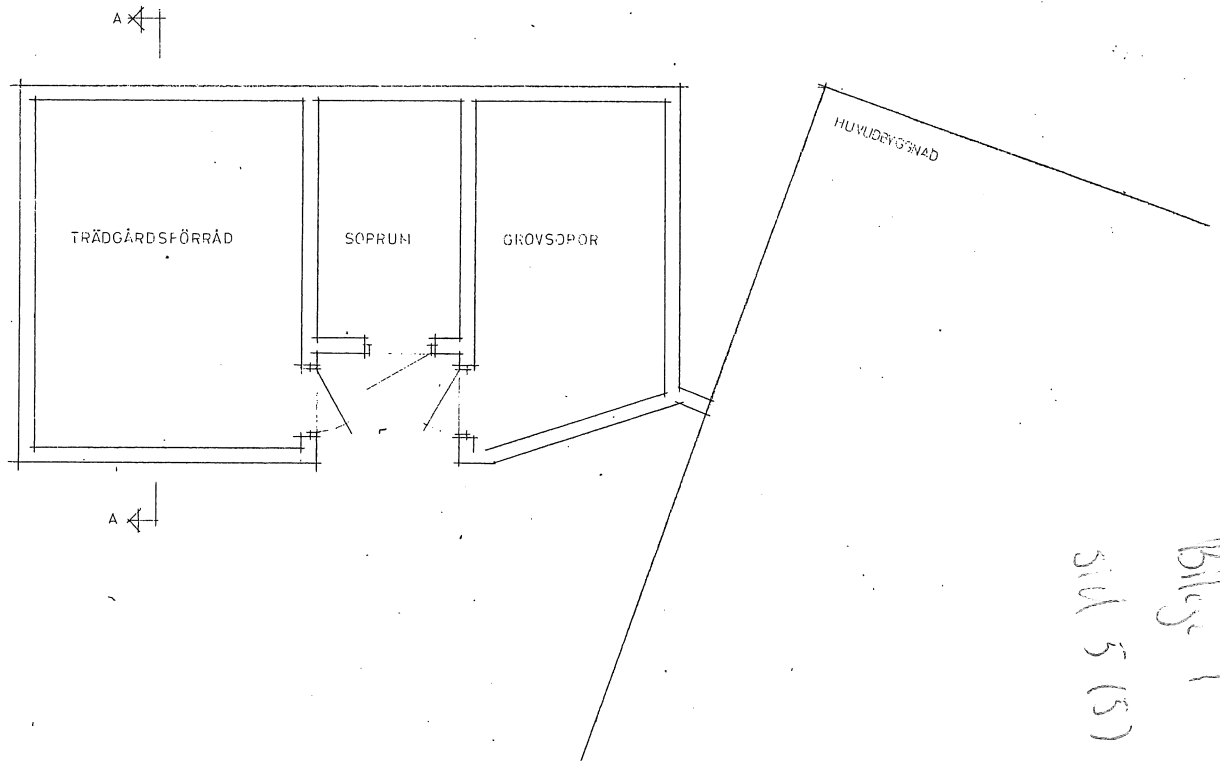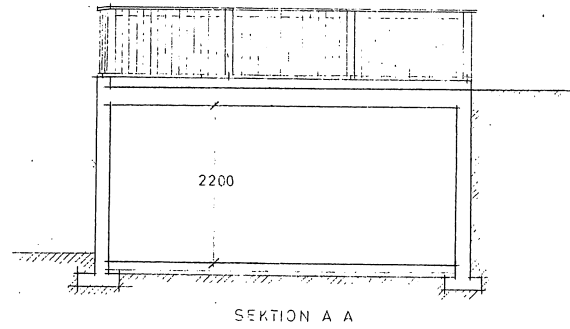

Bilag. 1
 sid 5 (5)

KV UGGLEMOSSEN 40

INOM STADSDELEN MÄLARHÖJDEN I STOCKHOLM
 OMBYGGNAD OCH RENOVERING
 RELATIONSRTNING SKALA 1:50
 FÖRRÅD UNDER PARKERINGSDÄCK
 HUDDINGE DEN 15 APRIL 1986

ROLAND JOHANNISSON
 ARKITEKT OCH KONSULT, INGENJÖR
 MELSTERSVÄGEN 1B 1414 HUDDINGE TEL. 08177437 43



44.6

23

21

30

25

40

39

(ga
(ga
(ga:3

50

19D

(sv) 19C

58

59

Priloge 2

27

51

s:60

0 m 10 m

Skala 1:268

