



Biłga 5

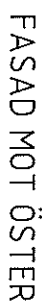

~~takpannor hit~~ bandtäckning

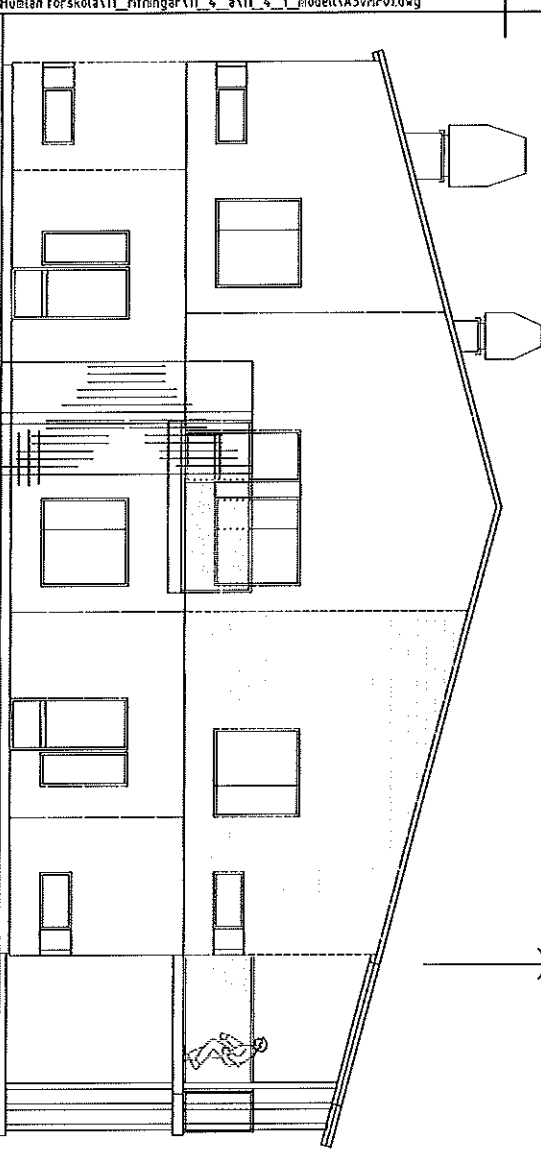

FASAD MOT SÖDER

SKALA 1:100

	0	1	2	5	10
METER					

LAGER: SB11

REF: L:\UPPDRAG\2011\10129 Humlan förskola\11 ritningar\11 4 a\11 4 1 modell\A30MF01.dwg

[illegible]SKOLFÄSTIGHETER
I STOCKHOLM AB


bandtäckning * takpannor hit

takpannor hit * bandtäckning

Bilagor 5

FASAD MOT VÄSTER

bandtäckning * takpannor hit

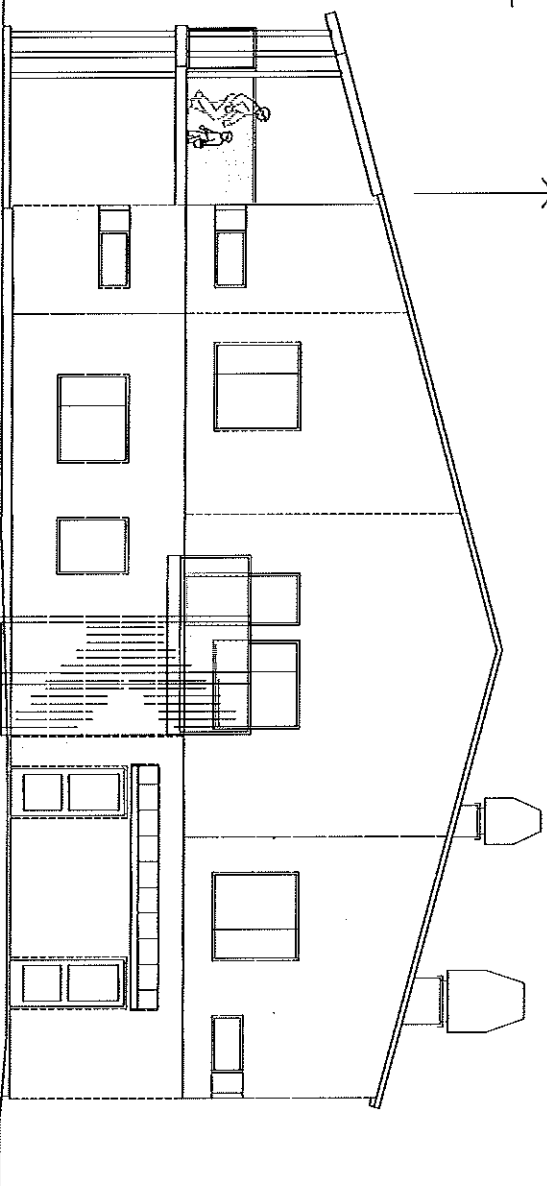


FASAD MOT NORR

SKALA 1:100

0 1 2 5 10
METER

LAGER: SB11

FÖRSLAGSHANDLING			
RELATIONSHANDLING	BYGGHANDLING	FÖRFRÅGNINGSUNDERLAG	BYGGLOVSFRITAG
PRELIMINÄR HANDLING			

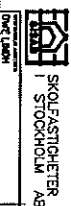

SKOLFÄSTIGHETER
I STOCKHOLM AB

KV ANHÄN 2

HJÄLPEN 10

NYBYGGNAD FÖRSKOLA

SKALA 1:100