
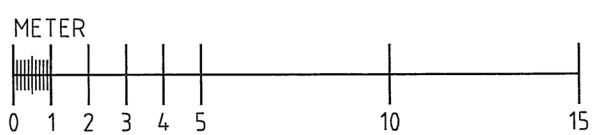
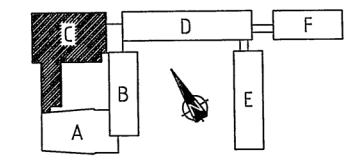


FÖRKLARINGAR


- BRANDCELLSGRÄNS E120
- BRANDCELLSGRÄNS E160
- BRANDCELLSGRÄNS E130
- BRANDCELLSGRÄNS E30
- SKYDDSRUM
- BRANDCELLSGRÄNS OSPECIFICERAD
- XX PERS. MAX PERSONANTAL
- UTRYMNINGSVÄG
- UT
- UTRYMNINGSKYLT
- FÖRSLAG PÅ NY UTRYMNINGSKYLT
- BRANDPOST
- [B]F BRANDGASVENTILATOR, F=FLÄKTFUNKTION
- EI 60-C SJÄLVSTÄNGANDE DÖRR/PORT BRANDMÖTSTÅND 60 min.
- EI 60-Cm TILLÄGGSBETECKNING m VID MAGNETKONTAKTER
- /B 15-C/ KLASSNING SAKNAS, BEDÖMD KLASSNING INOM SNEDSTRECK
- /X/ KLASSNING SAKNAS, BEDÖMS SAKNA KLASS
- BRANDLARMCENTRAL
- BIBRANDSKÅP
- UTRYMNINGSKYLT
- PÅBUDSSKYLT
- ÖVRIG SKYLT
- SKYLT SOM BÖR ÅTGÄRDAS

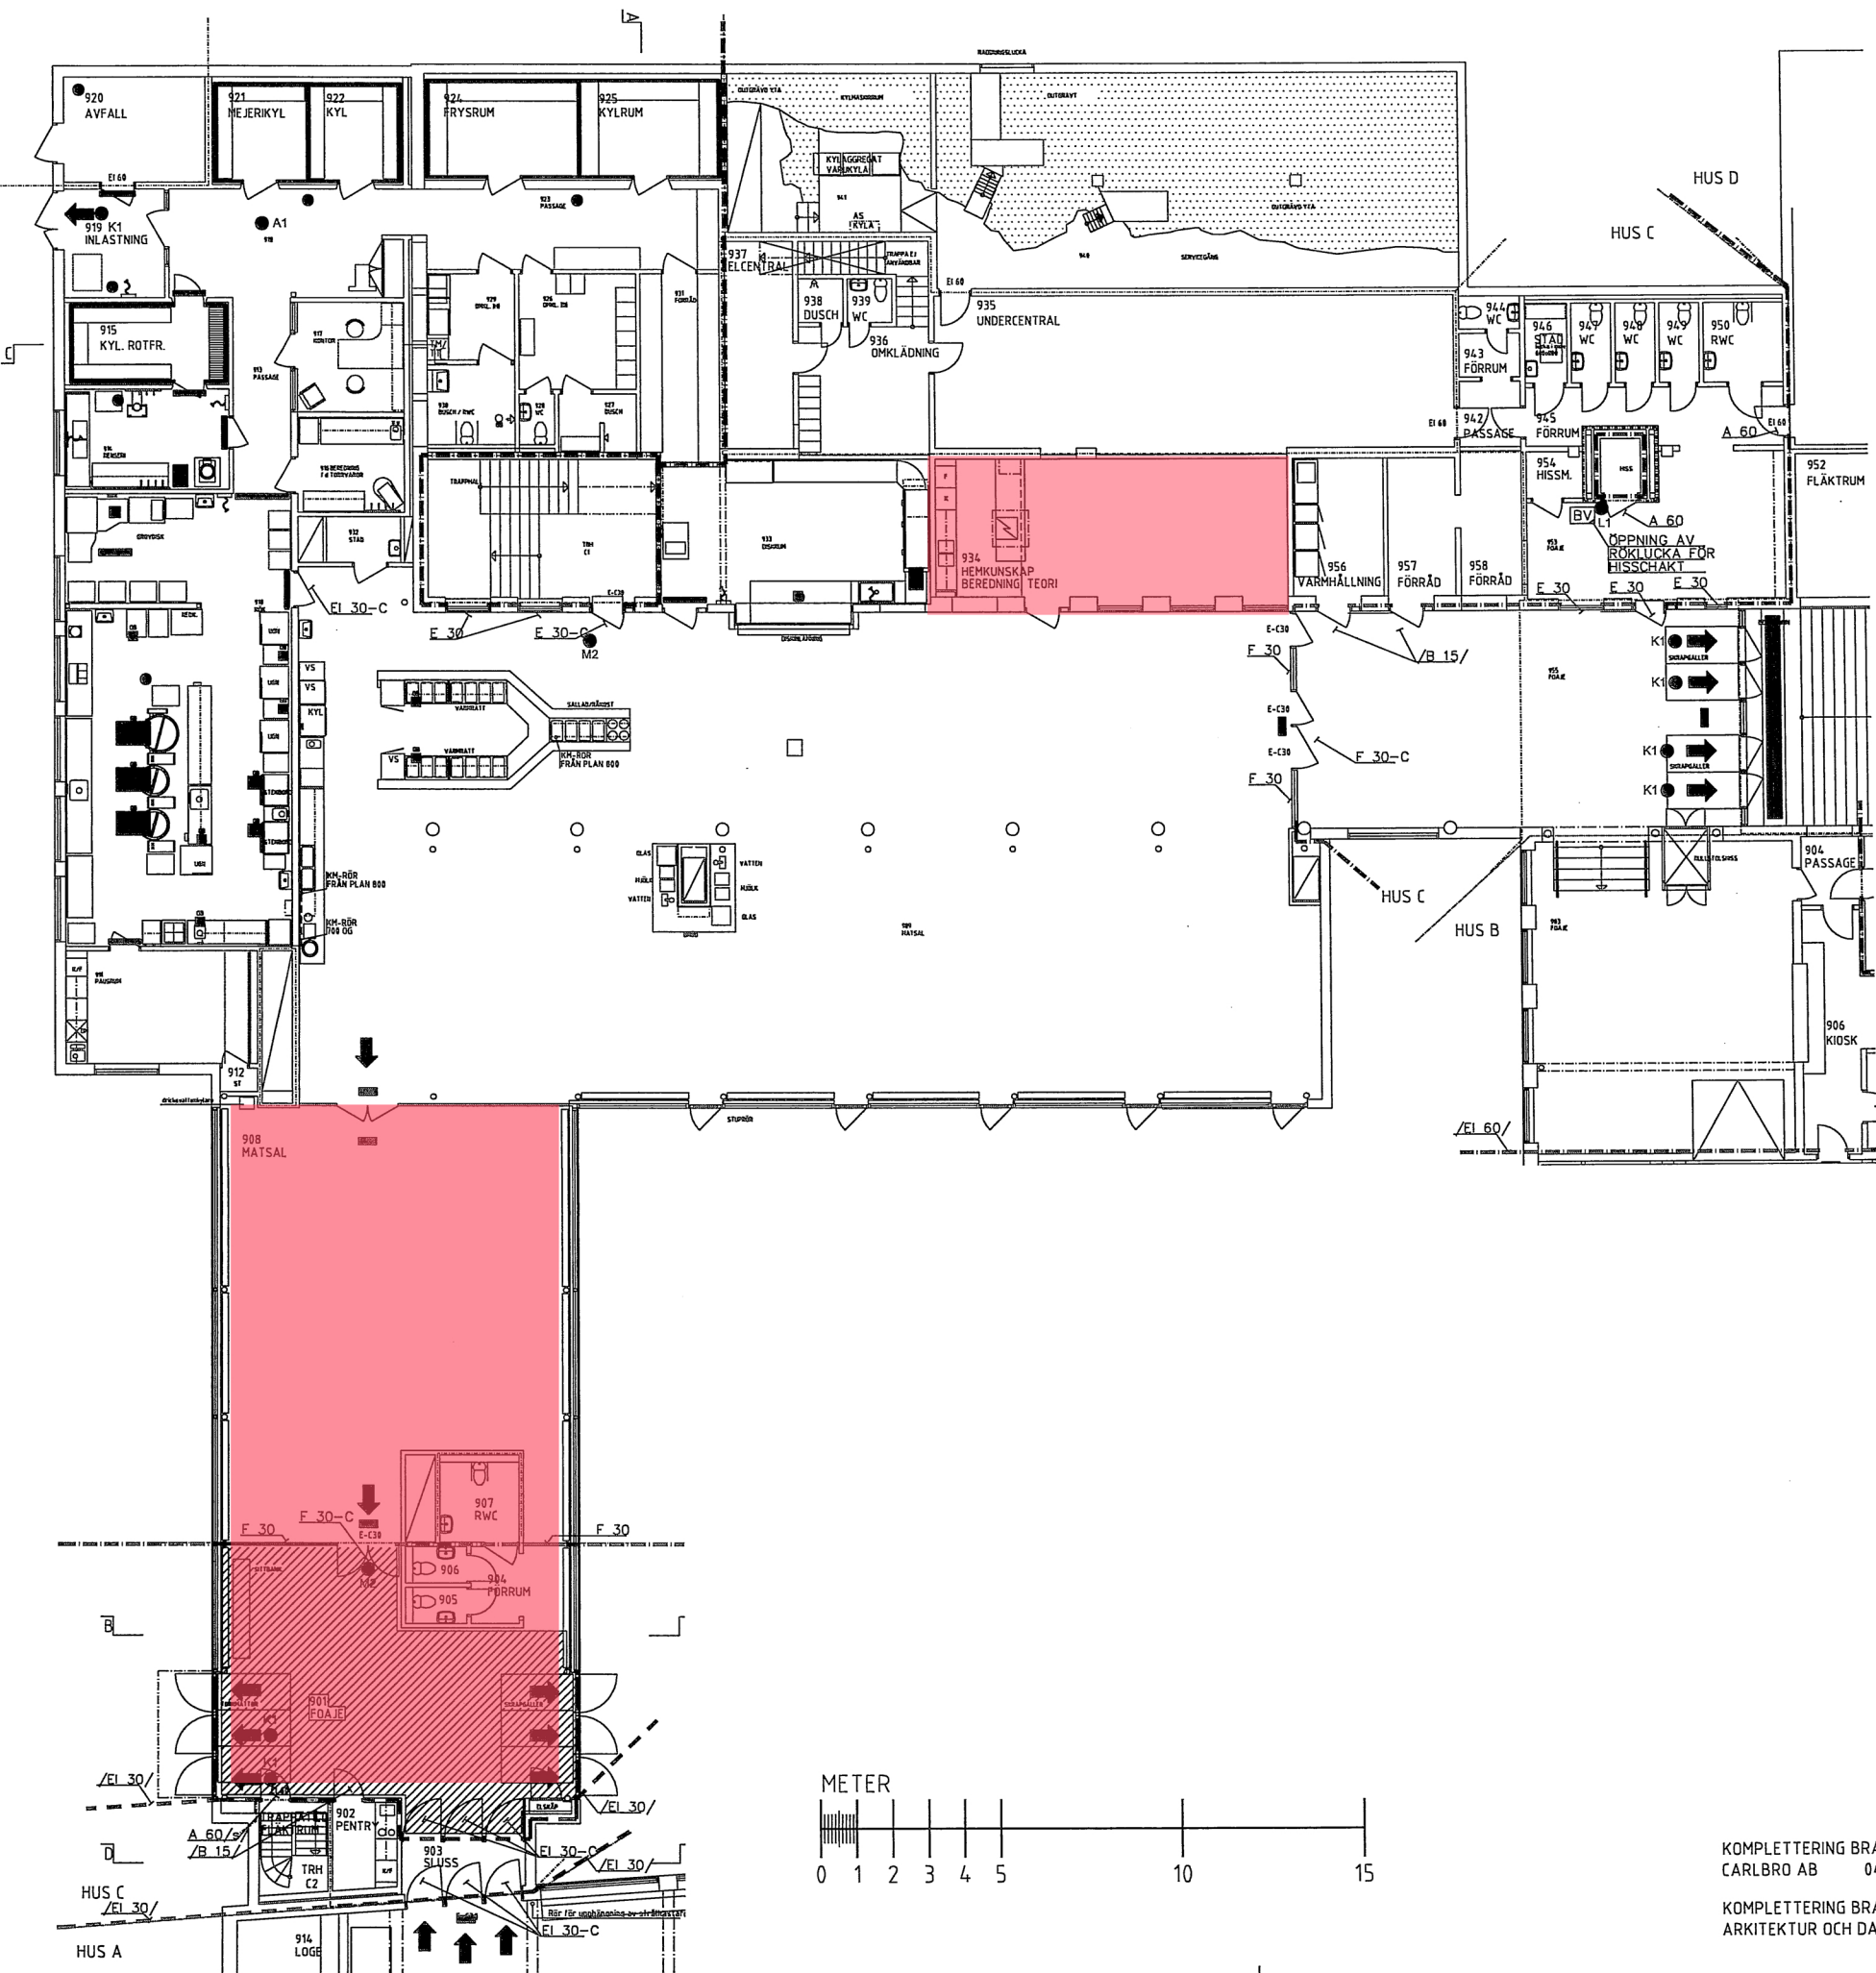

KOMPLETTERING BRANDSKYDD
CARLBRO AB 04.06.21

KOMPLETTERING BRANDSKYDD
ARKITEKTUR OCH DATA 09-01-16

RELATIONSHANDLING

 SKOLFÄSTIGHETER I STOCKHOLM AB		BET	ANT	ÄNDRINGEN AVSER	SIGN	DATUM
URSPRINGLIG ARKITEKT: LENNART BRUNDIN, ARKITEKT SAR						
FASTIGHETSNUMMER NR 0920 KV ARNÖ 2 HUS C PLAN 900						
DATUM 2011-01-20		ARBETSNUMMER A30-C091		SKALA 1:100 (A1)		

0920_A30-C091

XREF: A30MA091.dwg