


Planlösning inte kontrollerad på plats.  
Eventuella avvikelser mot verkligheten kan förekomma.

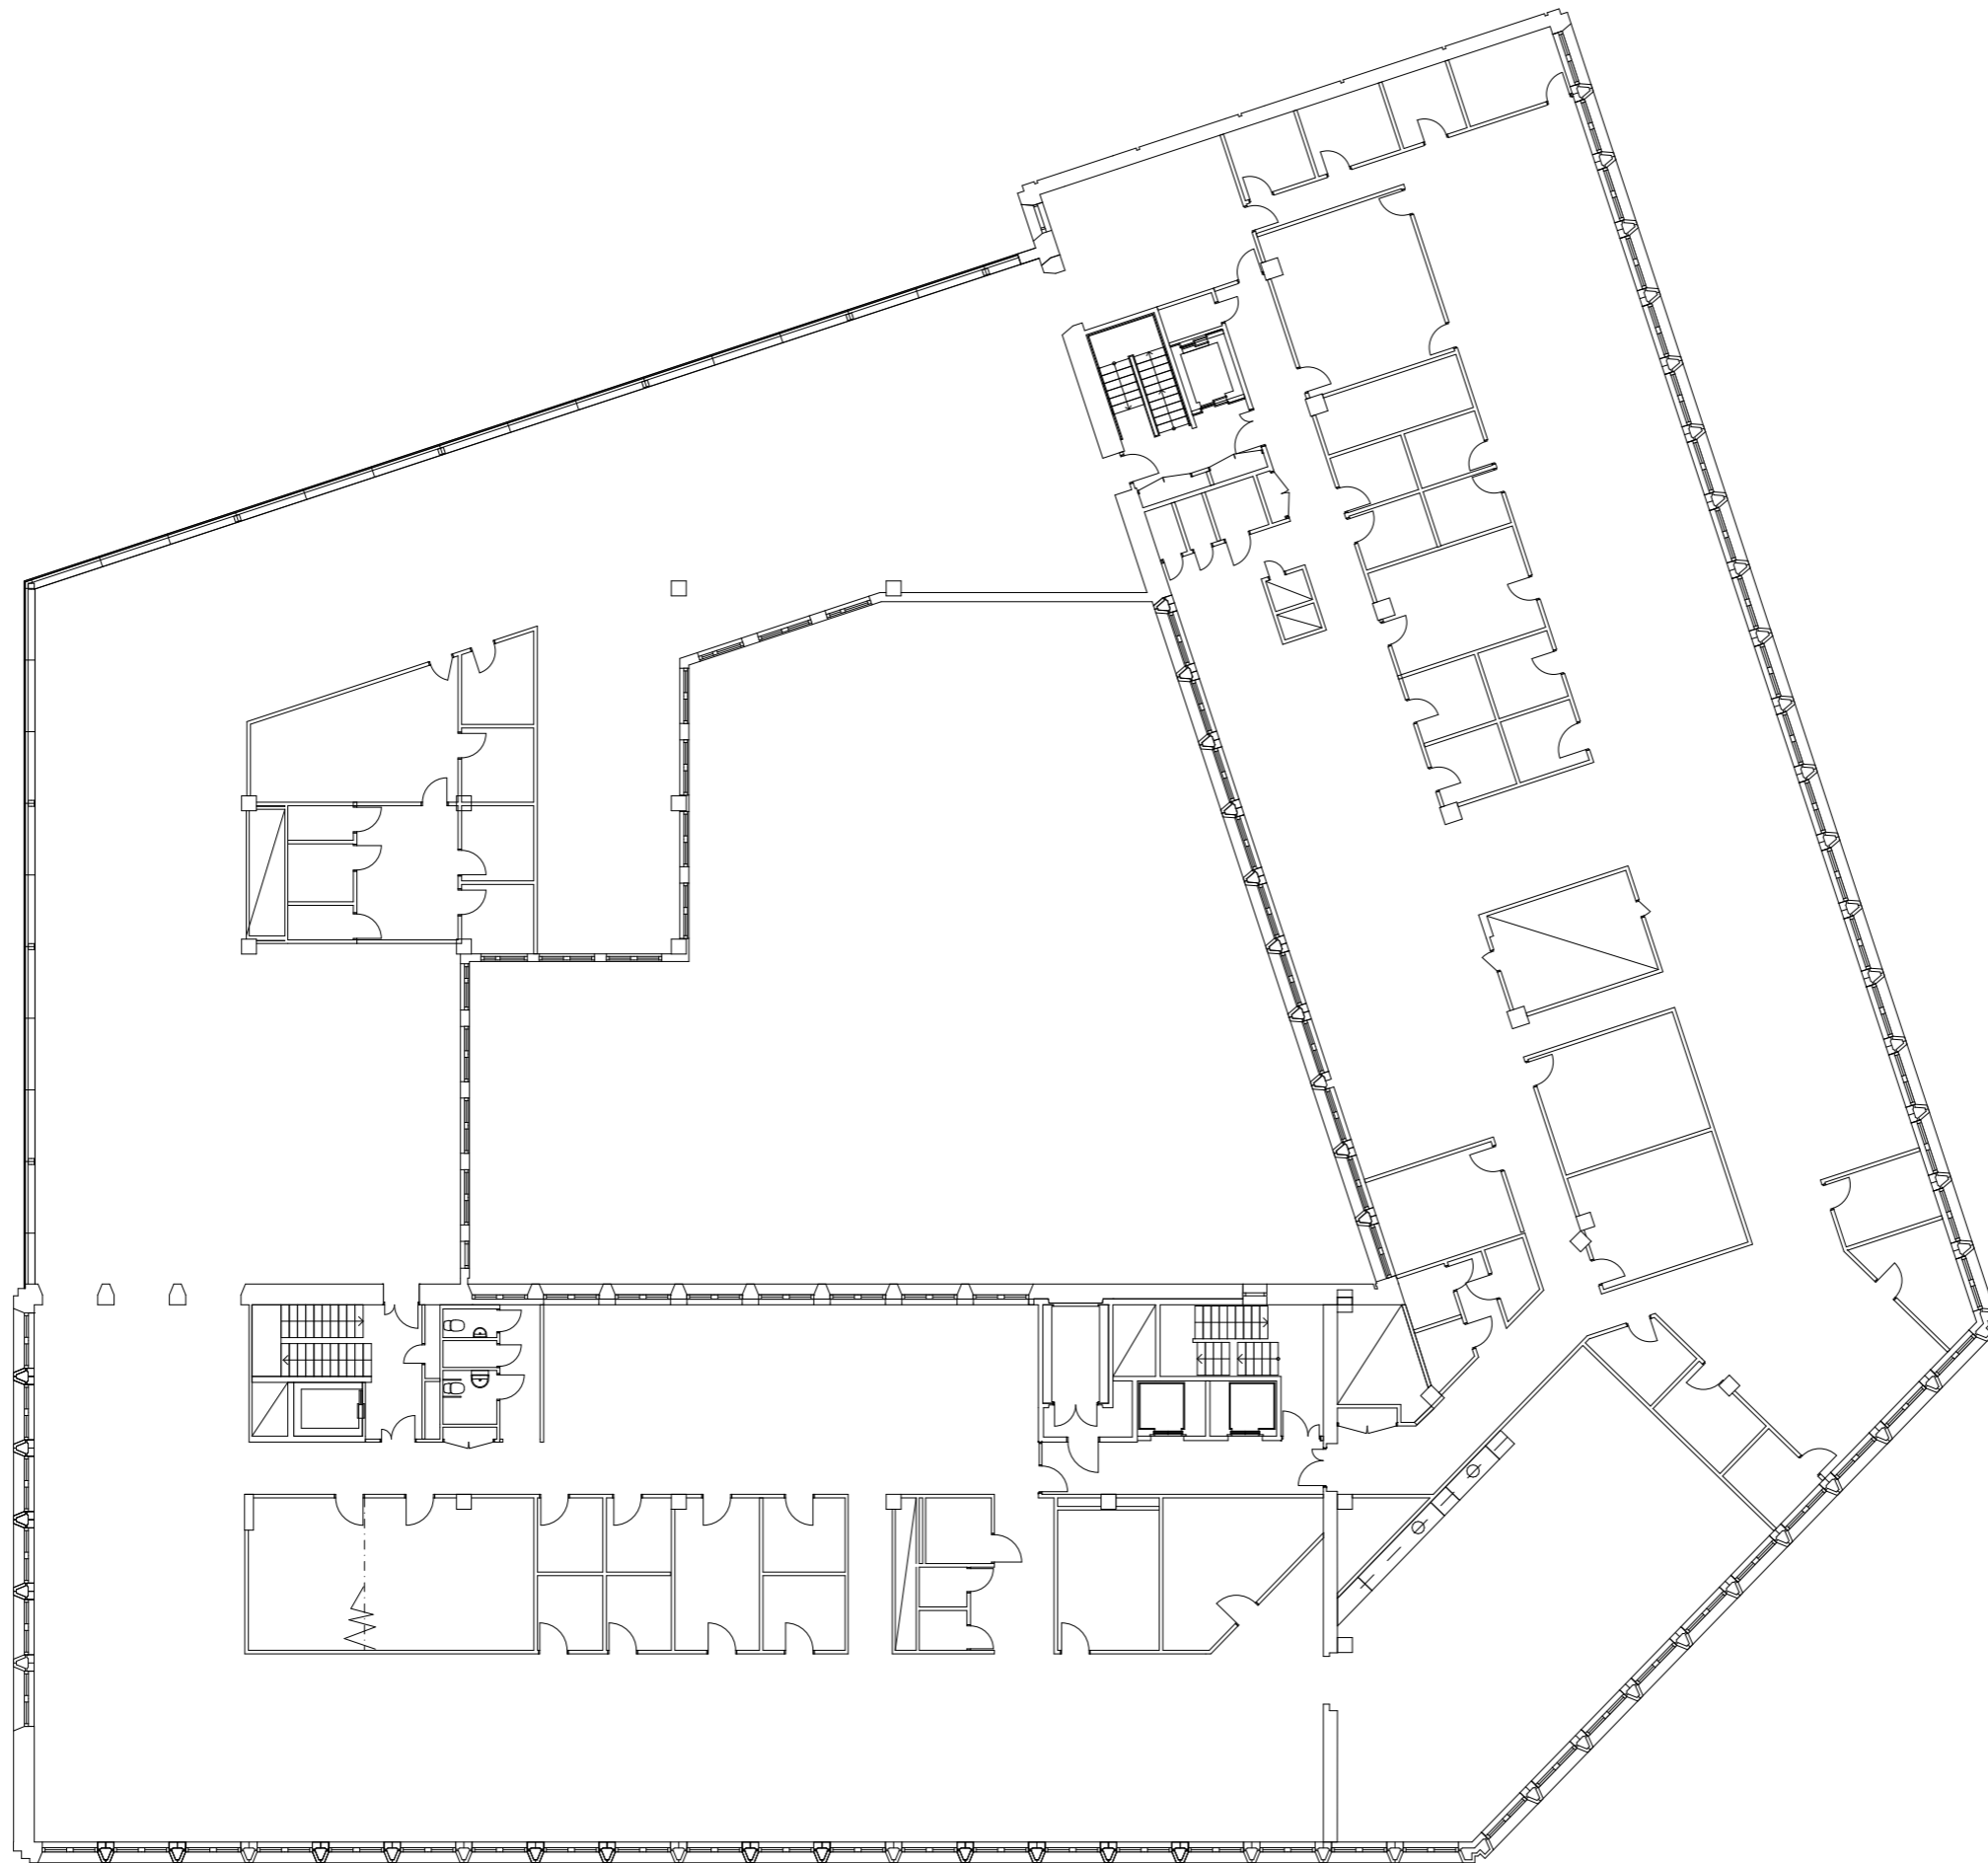

Plan 5

BORGARFJORDSGATAN

0 5 10 m

SET	ANT	ÄNDRINGEN AVSER	DATUM	SIGN
-----	-----	-----------------	-------	------


RELATIONSHANDLING

**KUNGSLEDEN**

**gws arkitekter**

FOLKUNGGATAN 53 116 22 STOCKHOLM SWEDEN T. (+46 8) 6416110  
WWW.GWSK.SE

DATUM	BITAD AV	ANSVARIG ARKITEKT
2018-09-11	IC	M PRUSAKIEWICZ

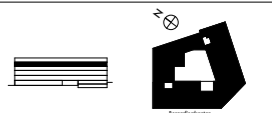

KV REYKJAVIK 2, KISTA

Plan 5

SKALA	NUMMER	SET
A1: 1:125 A3: 1:250		