

2:1,1

Bilaga 2

FÄLTÖVERSTEN

Gångbro över
Valhallavägen

Område om ca 60 m²
som avses tillföras
Fältöversten 7

TRUMSLAGAREN

Lützengatan

MUSKETÖREN

Karlaptan

Jysta Gata

Willsjocksgatan


Värtavägen

Enk Dalbybergsallén


gatan

SBORG

DEMOL

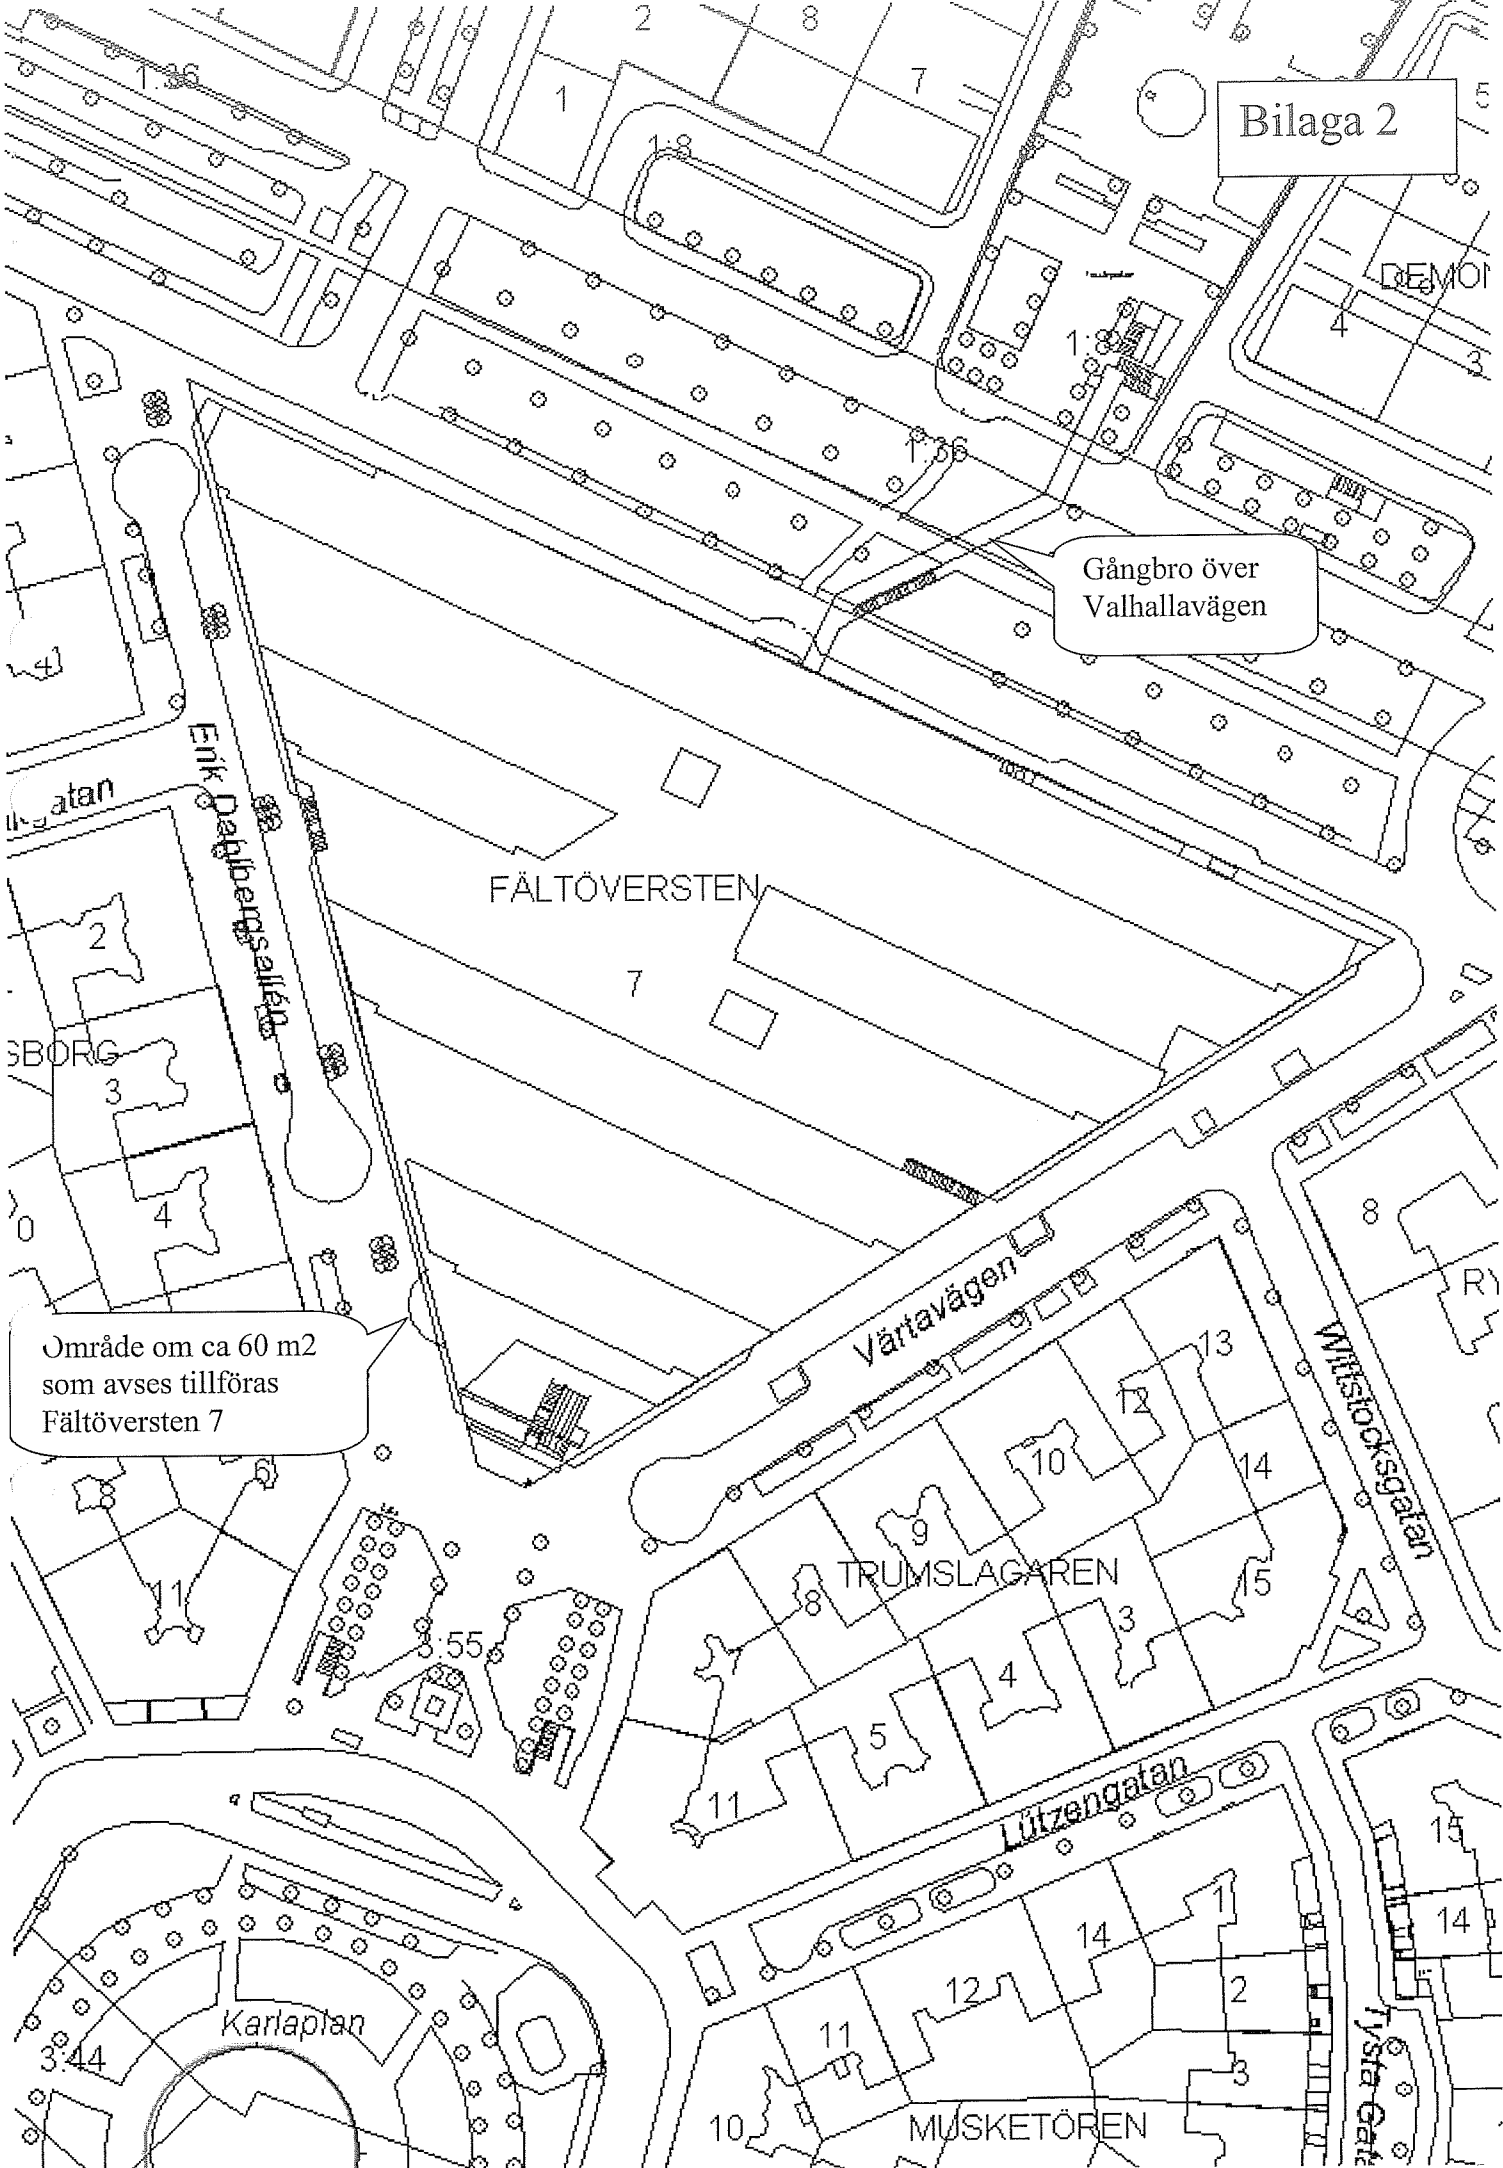

Bilaga 3

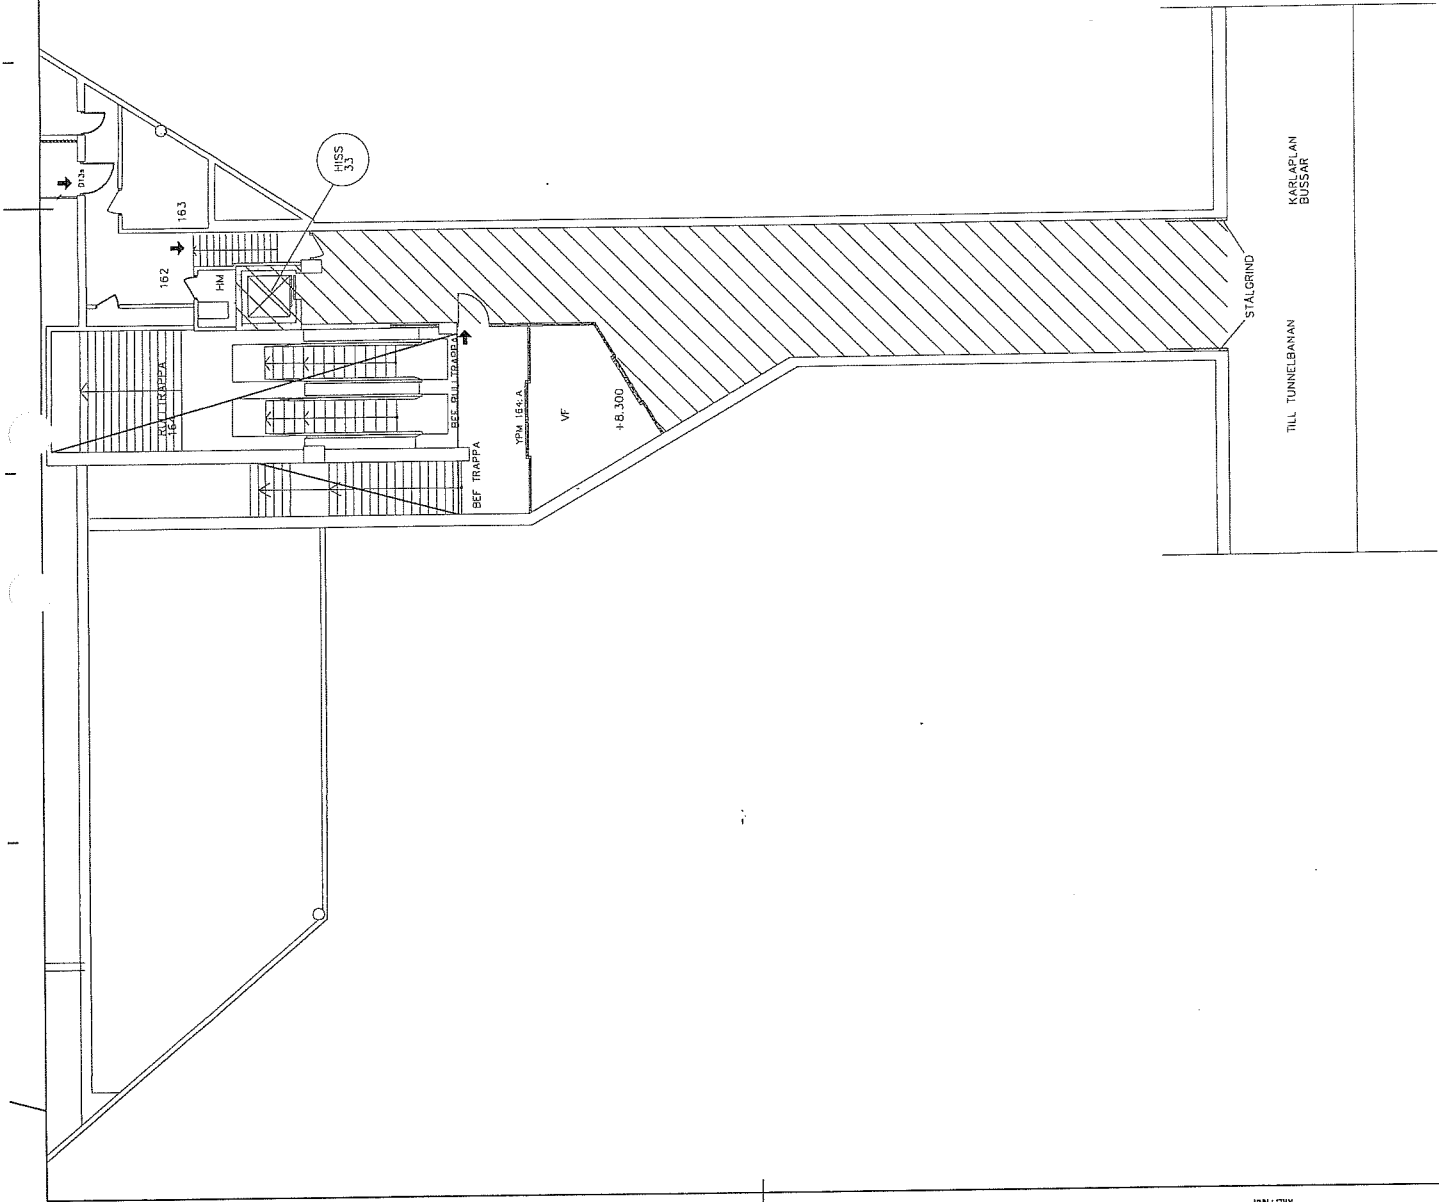

PROJEKT	BYGGNAD	BYGG	BYGGT
FÄLTOVERSTEN CENTRUM			
RELATIONSHANDLING			
Kv. Fältöversten 1, Hus A			
Plan 1			
